


SEZIONE "F" MURO PREFABBRICATO

386 < H ≤ 440 CON STABILIZZAZIONE DA 40 cm


Scala 1:50

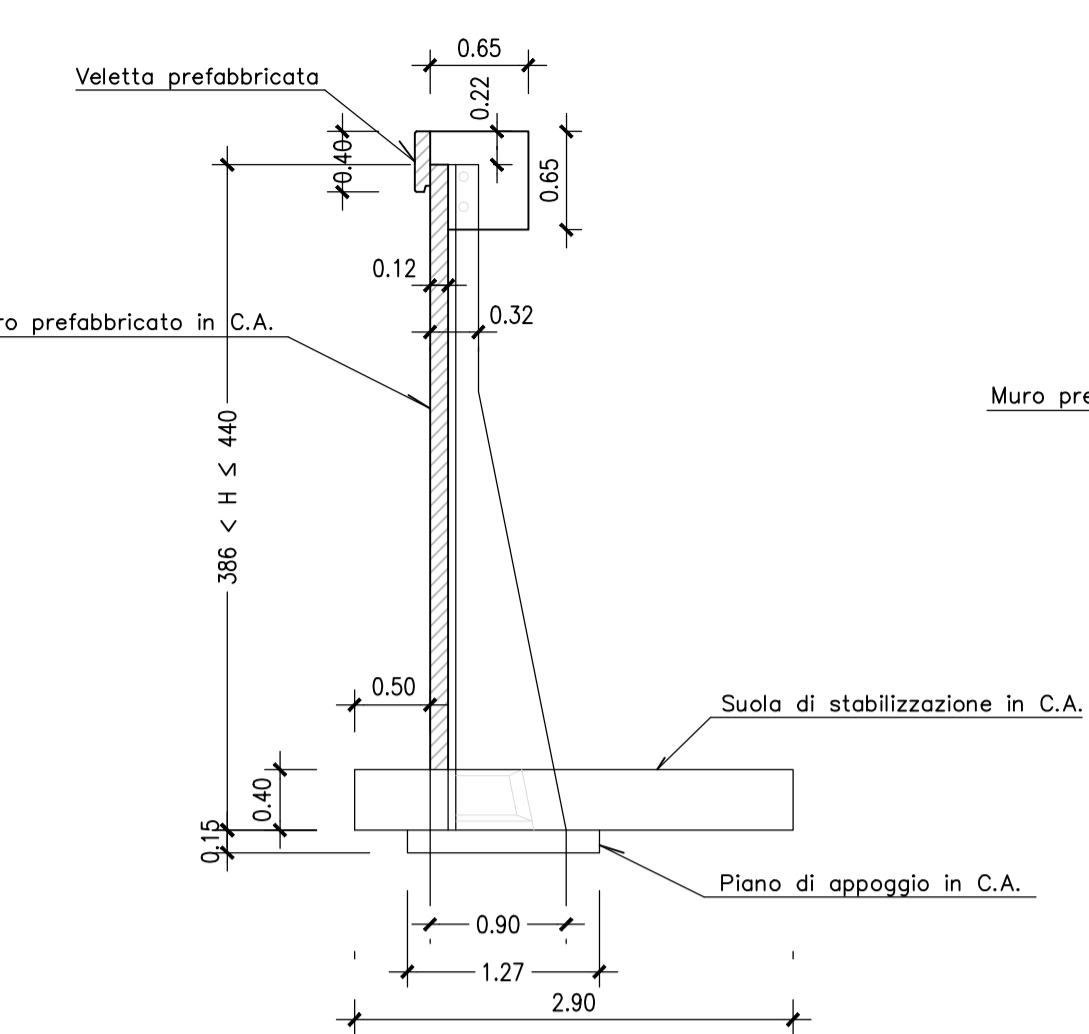

SEZIONE "M" MURO PREFABBRICATO

611 < H ≤ 660 CON STABILIZZAZIONE DA 60 cm


Scala 1:50

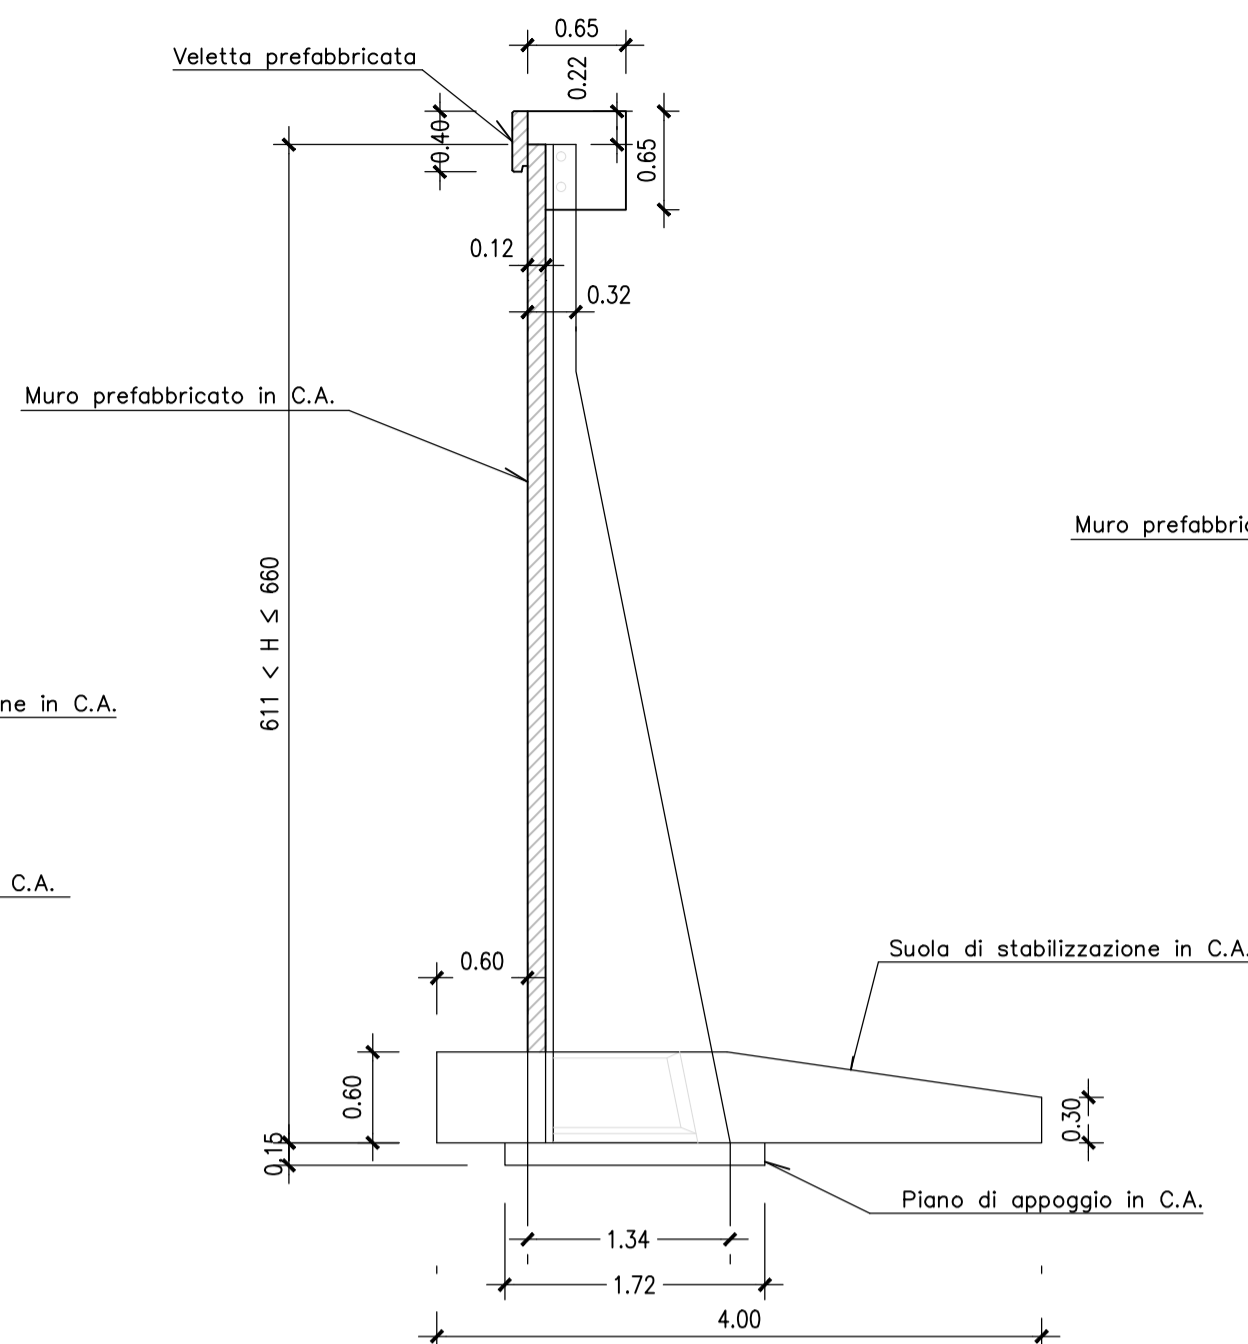

SEZIONE "P" MURO PREFABBRICATO

721 < H ≤ 770 CON STABILIZZAZIONE DA 70 cm


Scala 1:50

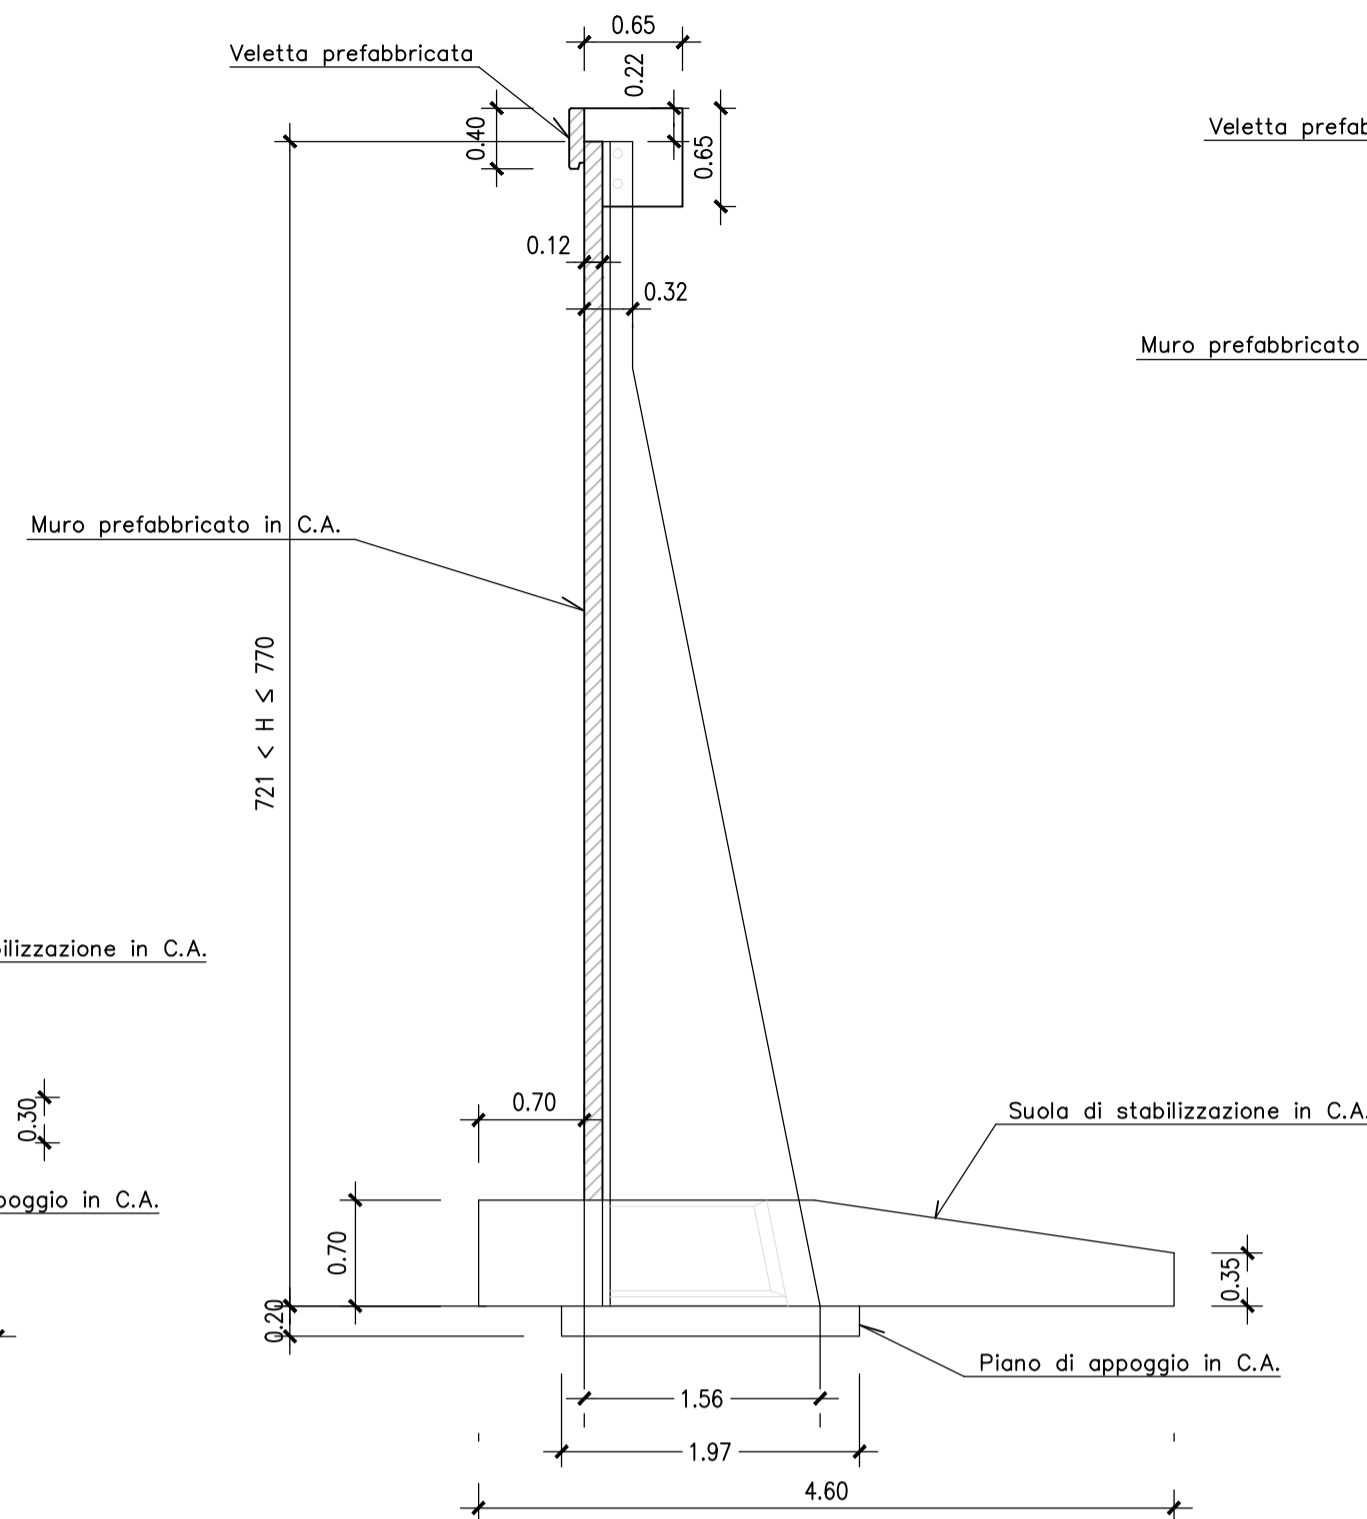

SEZIONE "R" MURO PREFABBRICATO


881 < H ≤ 930 CON STABILIZZAZIONE DA 90 cm

Scala 1:50

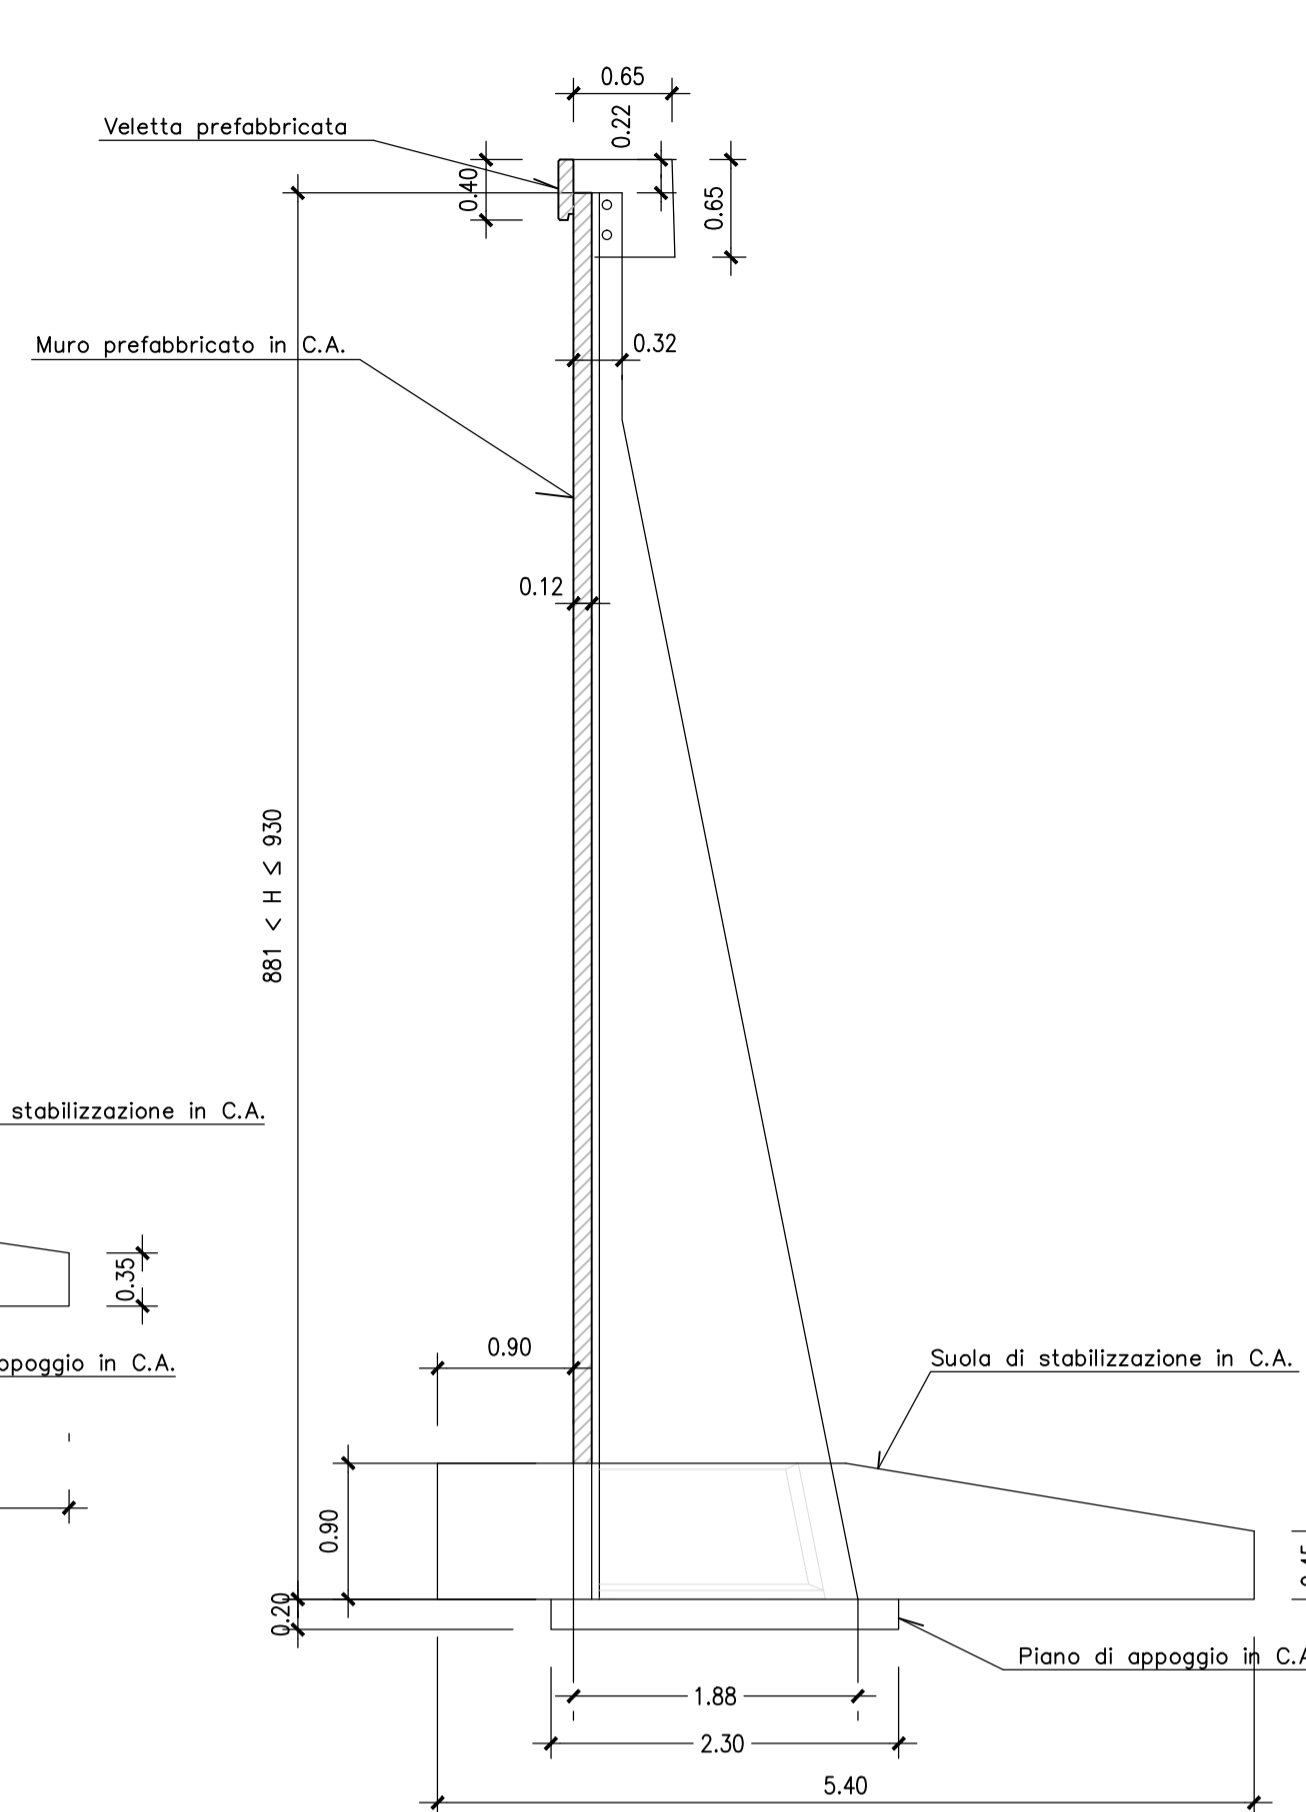


SEZIONE TIPOLOGICA

Scala 1:50

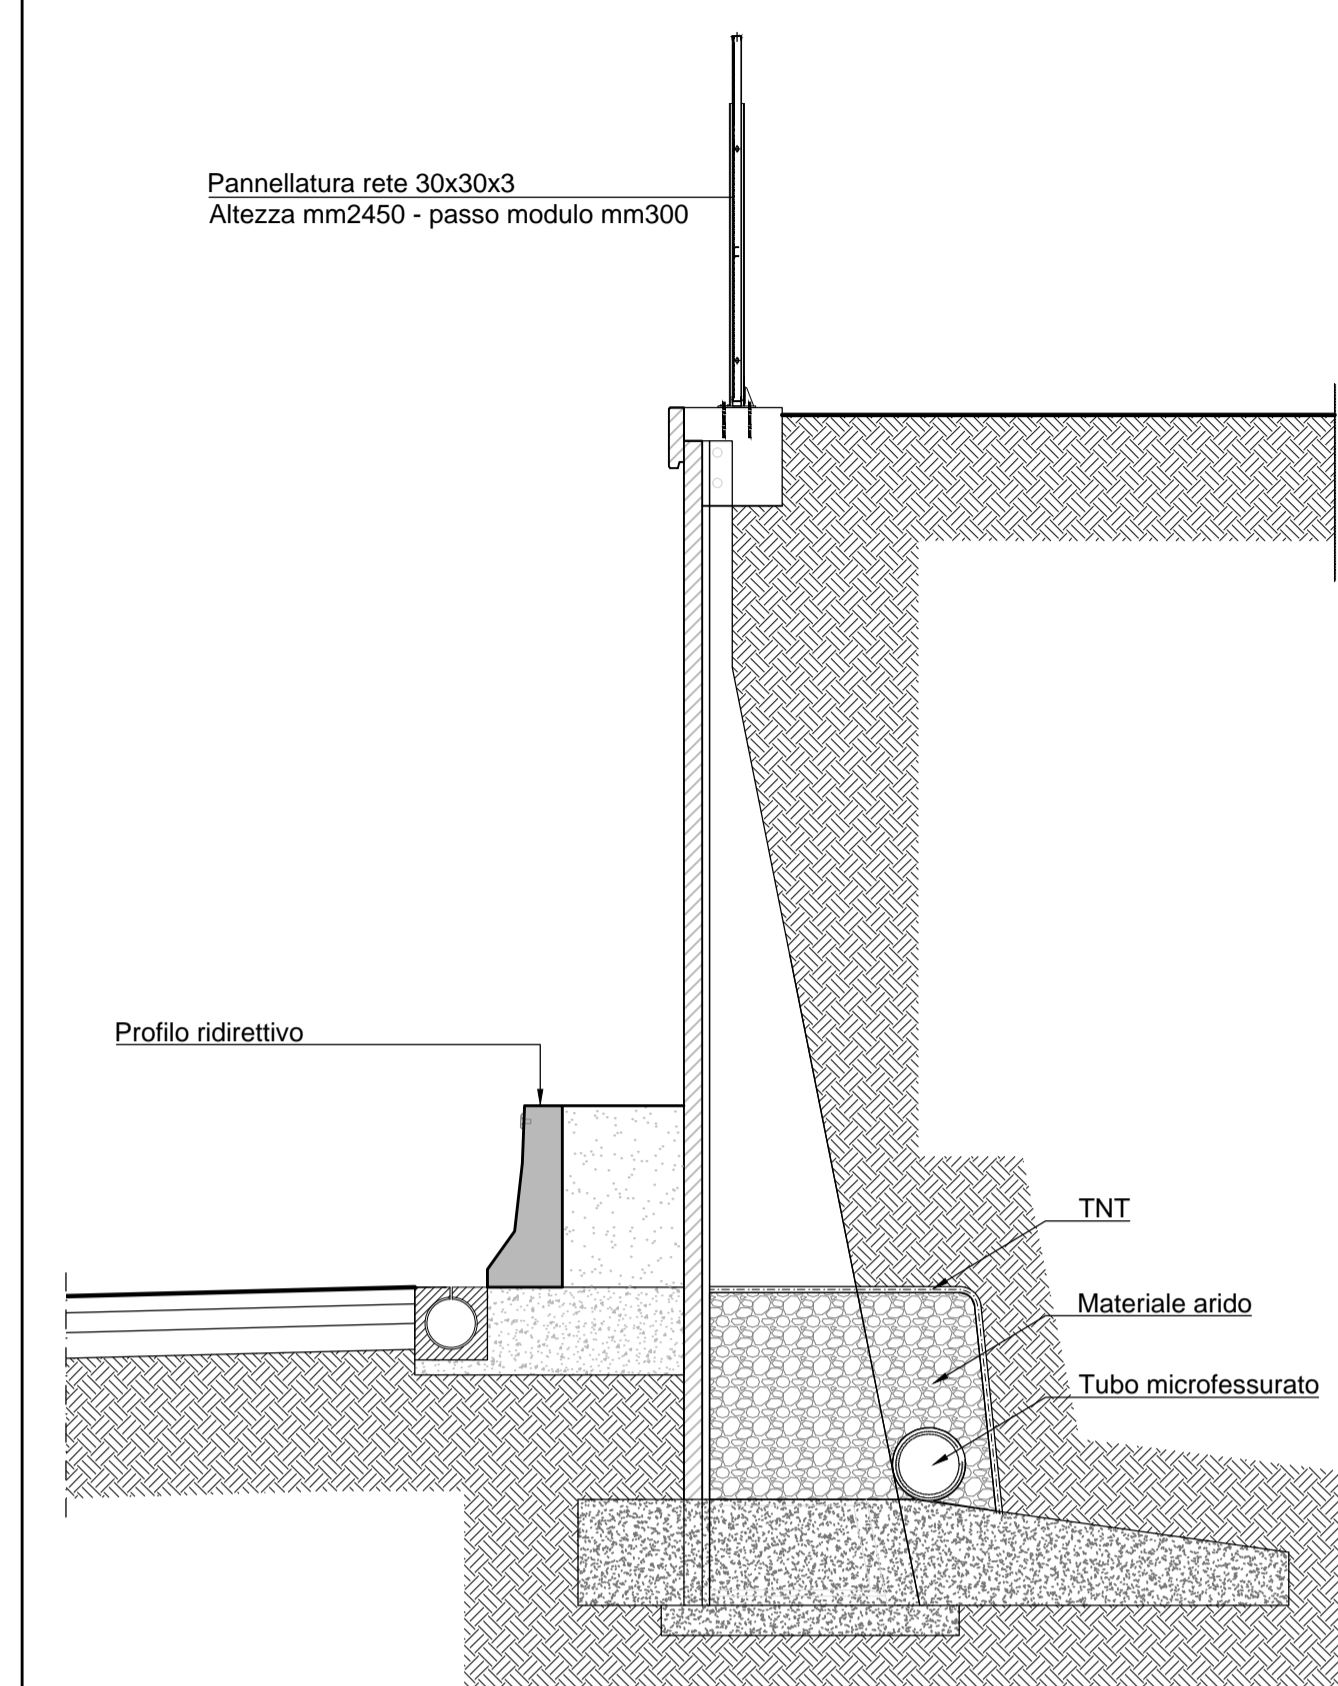


PARTICOLARE COSTRUTTIVO PER MURI TIPO "T"

VISTA LATERALE

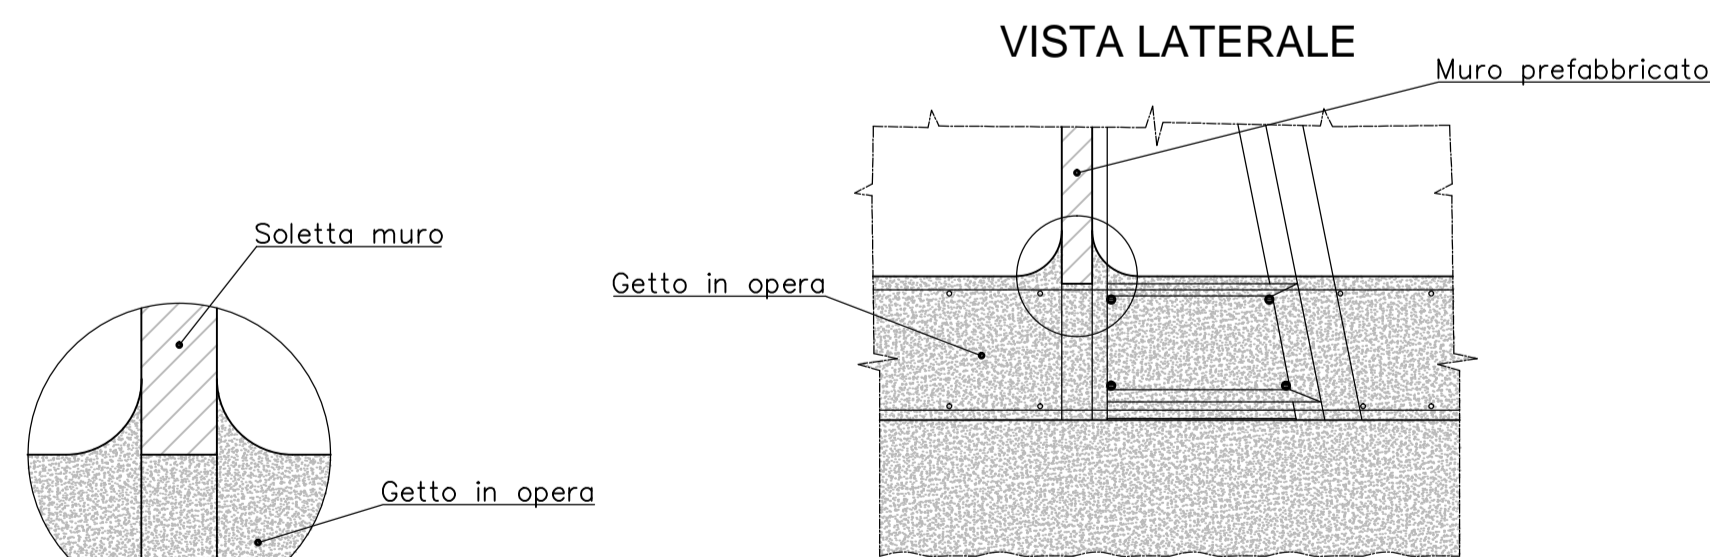


VISTA DALLE NERVATURE

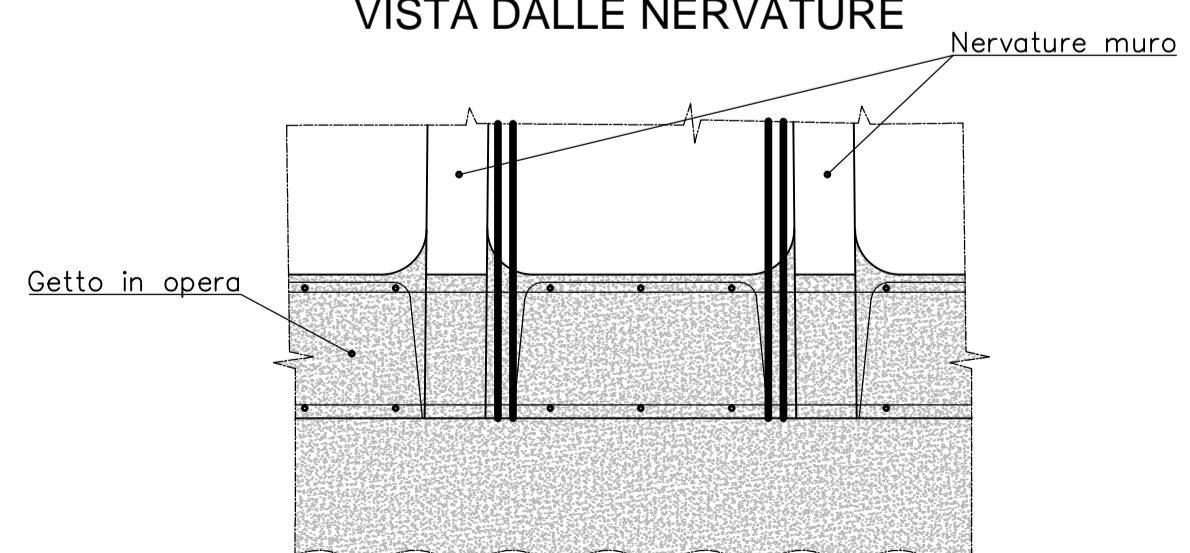

SCHEMA TIPOLOGICI MURI PREFABBRICATI

PIANTA MURO

Scala 1:20

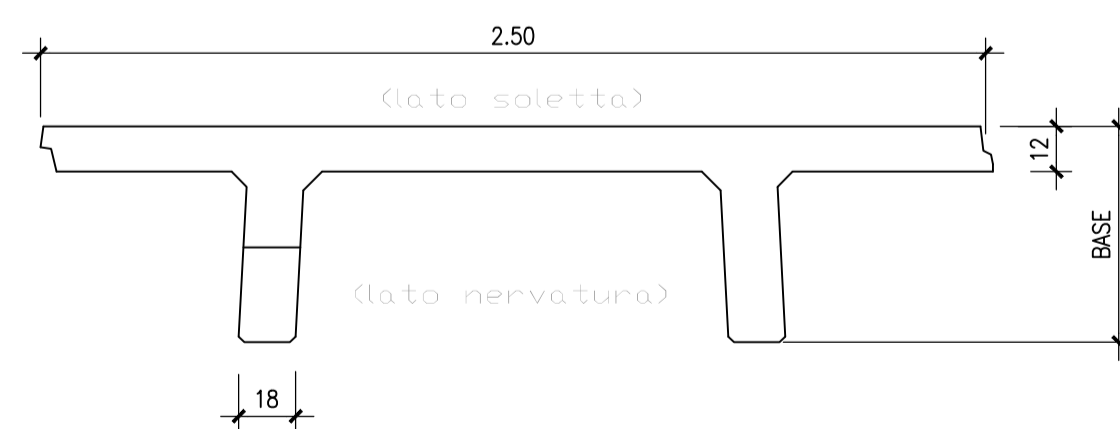

ALTEZZA TOTALE MAX.	BASE (SOLETTA DA 12)	ALTEZZA NETTA MAX.	SCATOLA	LARGH. NERVATURA
440	90	400	40	18
660	134	600	60	18
770	156	700	70	18
930	188	840	90	18

MATRICE DI REVISIONE

REV	DATA	DESCRIZIONE MODIFICA

N.B.: LA TAVOLA SOSTITUISCE QUELLA RELATIVA AL CODICE [] DEL PROGETTO ESECUTIVO

COLLEGAMENTO AUTOSTRADALE DALMINE - COMO - VARESE - VALICO DEL GAGGIOLIO E OPERE AD ESSO CONNESSE
 CODICE C.U.P. F118060027007
TRATTE B1, B2, C, D, TRVA13+14, GREENWAY
AS BUILT
 OPERE D'ARTE MINORI - OPERE DI SOSTEGNO
 OPERA DI SOSTEGNO N.52
 SEZIONI - CARPENTERIA MURI 1/2

IMPRESA
 RAGGRUPPAMENTO TEMPORANEO IMPRESE:
 Mandataria: STRABAG A.G.
 Mandante: GLF Grandi Lavori Fincosit S.p.A.
 Mandante cooptata: Impresa costruzioni Giuseppe Malturo S.p.A.
 Mandante capogita: STRABAG S.p.A.

STRABAG **MALTAURO** **STRABAG**

IDENTIFICAZIONE ELABORATO
 CODICE PROGETTO: F001078
 WBS

CONCEDENTE
 CONCESSIONI AUTOSTRADALI LOMBARDE

CONCESSIONARIO
 Autostreda Padovana Lombarda
 Direttore Tecnico: Ing. Enrico Arini
 Referente Tecnico: Arch. Giovanni Carraro

APPROVATO
 Il Direttore dei Lavori:
 Ing. Franco DeBenedictis

PROGETTISTA - PROGETTO ESECUTIVO DI DETTAGLIO
 RAGGRUPPAMENTO TEMPORANEO PROGETTISTI:
 Mandataria: 3TI PROGETTI ITALIA
 Mandante: GP
 Mandante cooptata: Arch. Salvatore Vermiglio

RESPONSABILE DI PROGETTO ED INCARICATO DELL'INTEGRAZIONE FRA LE VARIE PRESTAZIONI:
 Ing. Alberto Cecchini

ELABORAZIONE PROGETTUALE
 PROGETTISTA:
 Coopprogetti Soc. Coop.
 DIRETTORE TECNICO:
 Ing. Alessandro Placucci

REDAZIONE E VERIFICA:
 Redatto: Ragnacci
 Verificato: Panfilì

INGEGNERI DELLA PROVINCIA DI MILANO
 Sezione A
 N° A1740
 Dottore Ingegnere
ALESSANDRO PLACUCCI
 SETTORE CIVILE E AMBIENTALE
 SETTORE INFRASTRUTTURALE
 Approvato: Placucci