


**SEZIONE "R" MURO PREFABBRICATO**

881 < H ≤ 930 CON STABILIZZAZIONE DA 90 cm


Scala 1:50

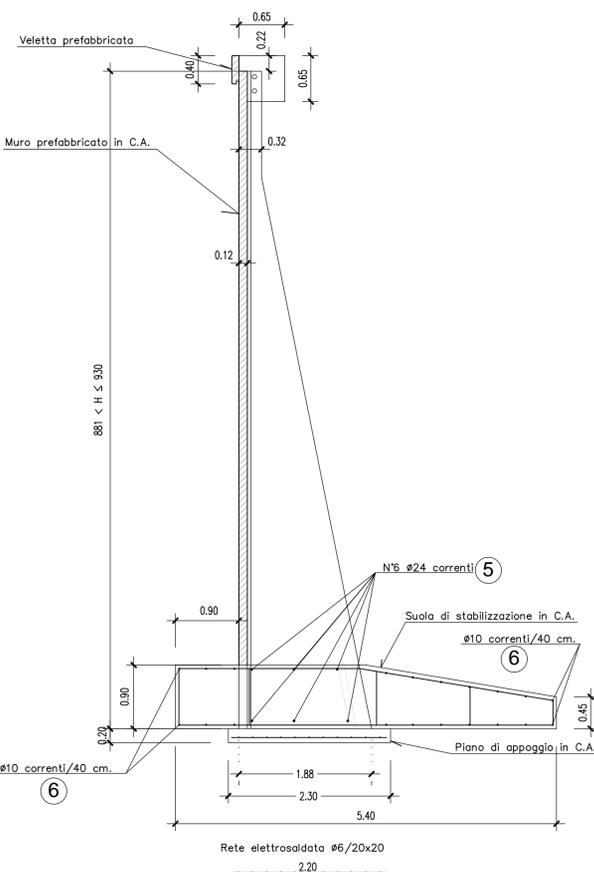

**SEZIONE "S" MURO PREFABBRICATO**

930 < H ≤ 1010 CON STABILIZZAZIONE DA 100 cm


Scala 1:50

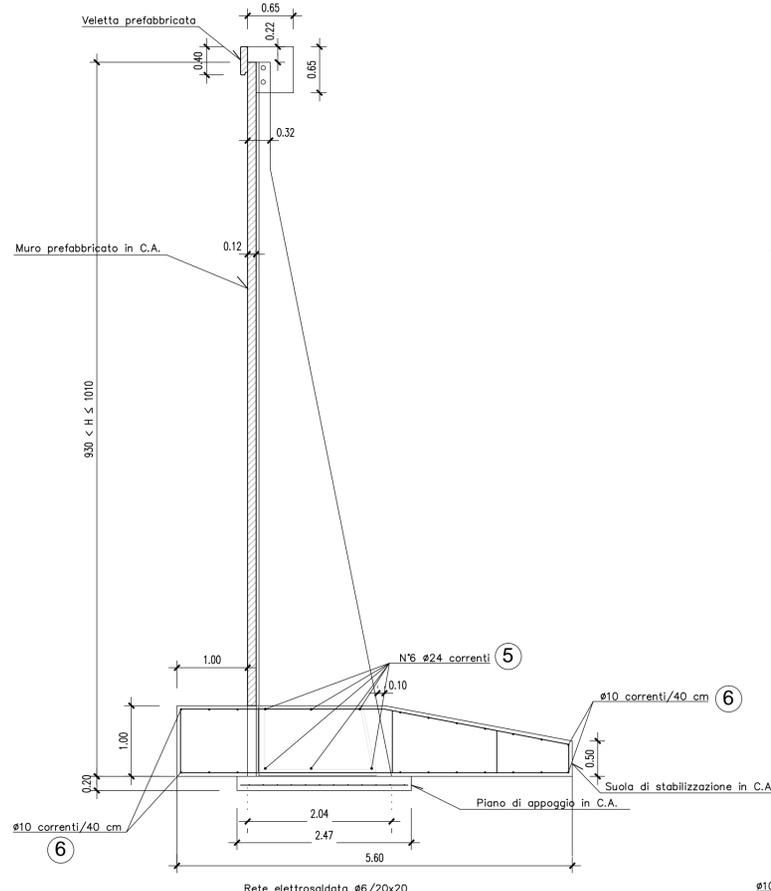


**SEZIONE "T" MURO PREFABBRICATO**

1010 < H ≤ 1100 CON STABILIZZAZIONE DA 100 cm

Scala 1:50

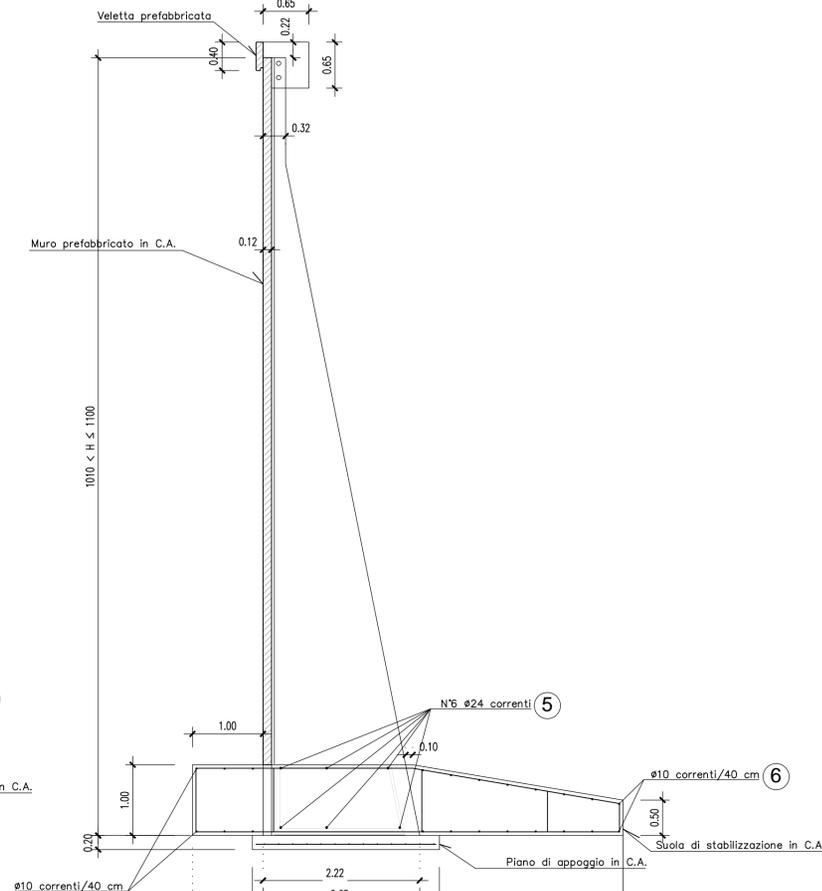

**PARTICOLARE COSTRUTTIVO**



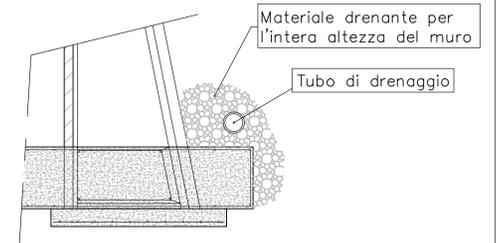


N.B. Prevedere opportuno drenaggio a tergo del muro

MURO "R" - 881<H<930				MURO "T" - 1010<H<1100			
POSIZIONE	n°/elemento	Ø	sviluppo [cm]	POSIZIONE	n°/elemento	Ø	sviluppo [cm]
①	6	24	659	①	6	24	659
②	8	24	461	②	8	24	503
③	8	14	435	③	8	14	475
④	6	14	645	④	6	14	680
⑤	6	24	250	⑤	6	24	250
⑥	20	10	250	⑥	20	10	250


  

MURO "S" - 930<H<1010				CORDOLO			
POSIZIONE	n°/elemento	Ø	sviluppo [cm]	POSIZIONE	n°/elemento	Ø	sviluppo [cm]
①	6	24	659	①	2	12	250
②	8	24	503	②	4	16	250
③	8	14	475	③	10	12	216
④	6	14	680				
⑤	6	24	250				
⑥	20	10	250				

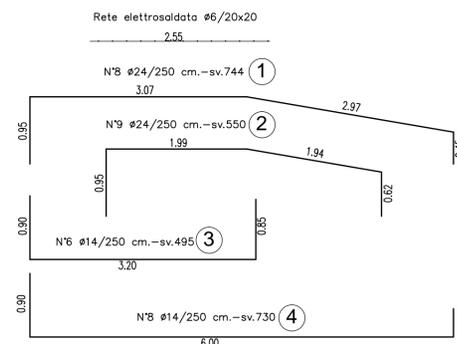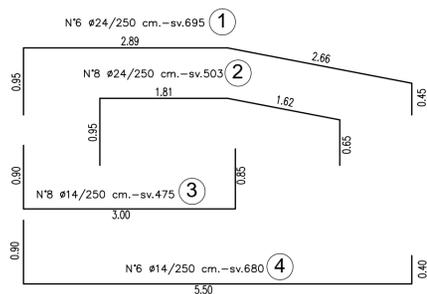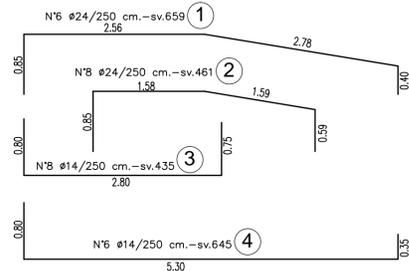


N.B. COPRIFERRO FONDAZIONI 5cm.

**PARTICOLARE COSTRUTTIVO PER MURI TIPO "T"**

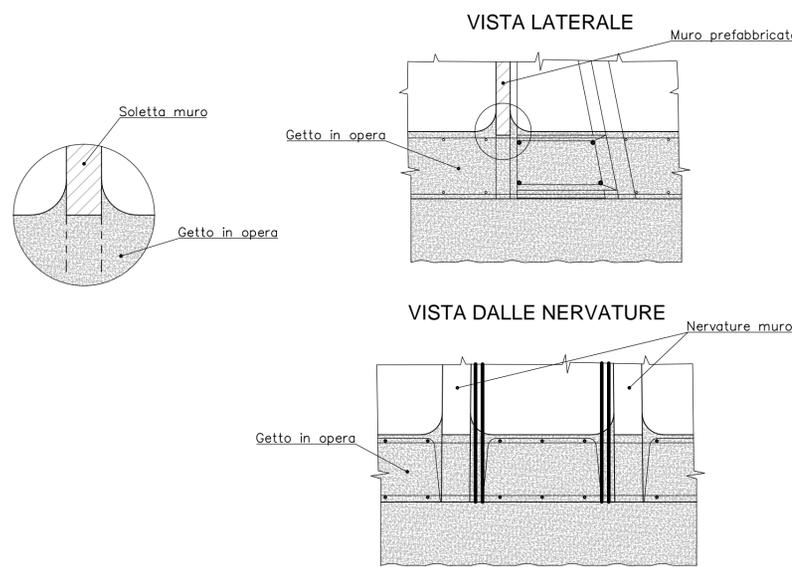


**SCHEMA TIPOLOGICI MURI PREFABBRICATI**

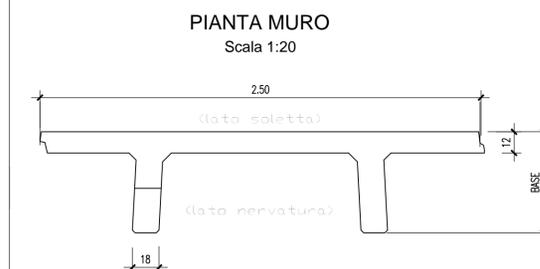

ALTEZZA TOTALE MAX.	BASE (SOLETTA DA 12)	ALTEZZA NETTA MAX.	SCATOLA	LARGH. NERVATURA
930	188	840	90	18
1010	204	910	100	18
1100	222	1000	100	23

**PARTICOLARE VELETTA PREFABBRICATA**

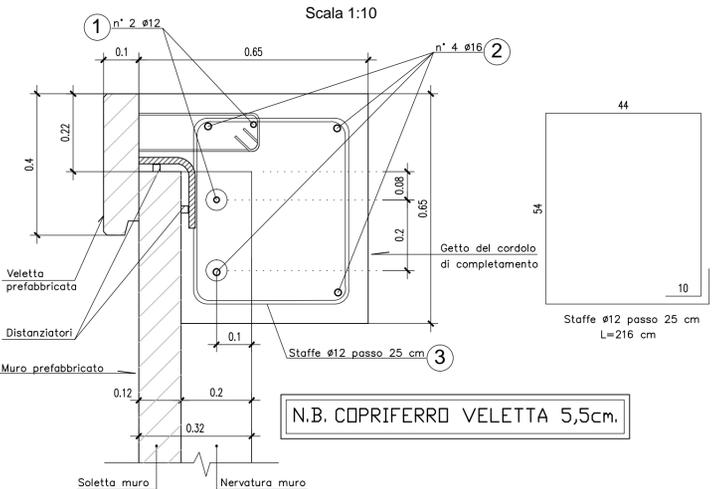

**MATRICE DI REVISIONE**

REV	DATA	DESCRIZIONE MODIFICA

N.B.: LA TAVOLA SOSTITUISCE QUELLA RELATIVA AL CODICE [ ] DEL PROGETTO ESECUTIVO

**COLLEGAMENTO AUTOSTRADALE DALMINE - COMO - VARESE - VALICO DEL GAGGIOLO E OPERE AD ESSO CONNESSE**  
 CODICE C.U.P. ES180900510004

**TRATTE B1, B2, C, D, TRVA13+14, GREENWAY**

**AS BUILT**

**TRATTA B1**  
 OPERE D'ARTE MINORI - OPERE DI SOSTEGNO  
 MURO DI SOSTEGNO N. 1  
 Sezioni armatura muro TAV 2/11

FASE	PROGETTUALE	LOTTO	ZONA	OPERA	TRATTO D'OPERA	OS	AMBITO	TIPO ELABORATO	PROGRESSIVO	REVISIONE
A		A04		TR202					002	E01

Scala: 1:50

DATA	DESCRIZIONE	REV
Novembre 2015	Emissione	E
Giugno 2018	Revisione	E01

**IDENTIFICAZIONE ELABORATO**  
 CODICE PROGETTO: F00107B  
 WBS

**IMPRESA**  
**RAGGRUPPAMENTO TEMPORANEO IMPRESE:**  
 Mandatario: STRABAG A.G.  
 Mandante: GLF Grandi Lavori Fincosit S.p.A.  
 Mandatario congegnato: ICM S.p.A.  
**STRABAG** **ICM** **STRABAG**

**PROGETTISTA - PROGETTO ESECUTIVO DI DETTAGLIO**  
**RAGGRUPPAMENTO TEMPORANEO PROGETTISTI:**  
 Mandatario: 3TI PROGETTI ITALIA  
 Mandante: GP  
 Mandatario congegnato: Arch. Salvatore Vermiglio

**CONCEDENTE**  
 CONCESSIONI AUTOSTRADALI LOMBARDE  
**RESPONSABILE DI PROGETTO ED INCARICATO DELLA INTEGRAZIONE FRA LE VARIE PRESTAZIONI:**  
 Ing. Alberto Cecchini

**CONCESSIONARIO**  
 Direttore Tecnico: Ing. Giuseppe Sarnio  
 Responsabile Tecnico: Arch. Giovanni Carlotto  
**ELABORAZIONE PROGETTUALE**  
**PROGETTISTA:**  
 Coopprogetti Soc. Coop.  
**DIRETTORE TECNICO:**  
 Ing. Alessandro Placucci

**APPROVATO**  
 Il Direttore dei Lavori:  
 Ing. Francesco Domarico

Redatto: Ragnacci Verificato: Panfilì