



PARTICOLARE COPRIFERRO

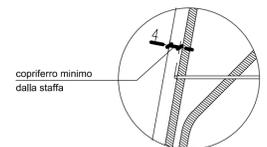



SEZIONE LONGITUDINALE

Scala 1:50

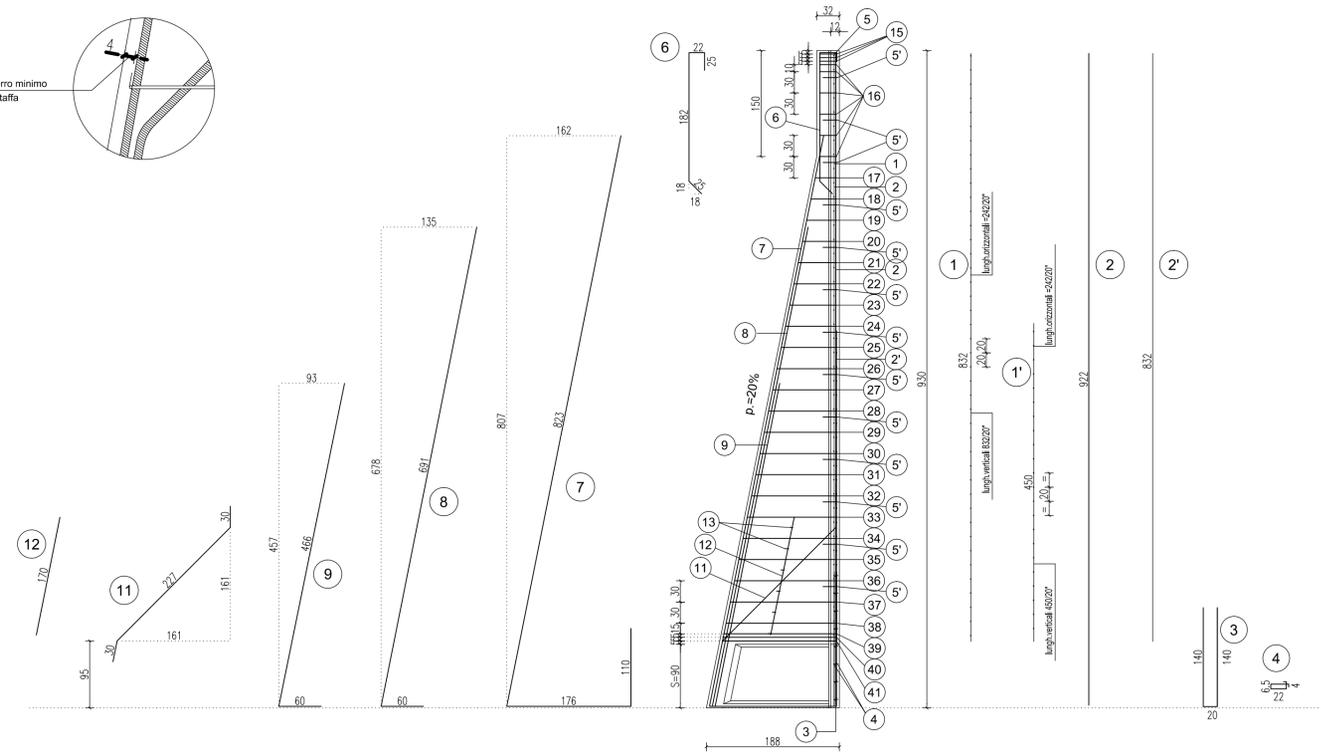

SEZIONE TRASVERSALE

Scala 1:20

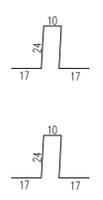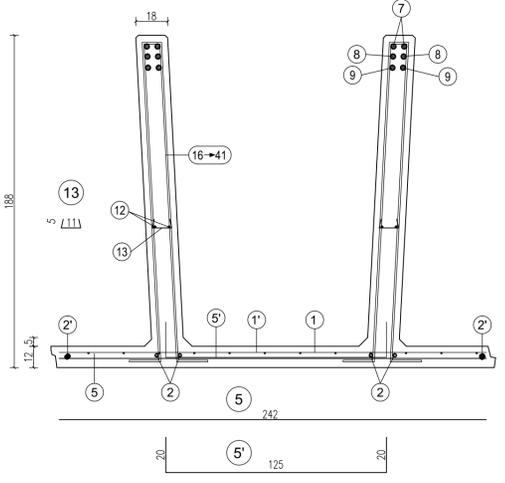

da pos. 17 a pos. 38
 staffe Ø10/30 cm.
 da posizionare nel tratto obliquo
 della nervatura del pannello
 (vedi tabella)


da pos. 39 a pos. 41
 staffe Ø10/30 cm.
 da posizionare nel tratto verticale
 della nervatura del pannello
 (vedi tabella)

H	1	1'	2	2'	3	4	5	5'	6	7	8	9	11
scatola s=50 cm.	n=1 Ø6-20x20 H=832 L=242	n=1 Ø6-20x20 H=450 L=242	n=2+2 Ø10 sv=922	n=1+1 Ø10 sv=832	n=2+2 Ø10 sv=300	n=6+6 Ø6 sv=65	n=1 Ø10 sv=242	n=13 Ø12 Passo 60 sv=165	n=2+2 Ø16 sv=254	n=2+2 Ø16 sv=1109	n=2+2 Ø22 sv=751	n=2+2 Ø24 sv=526	n=1+1 Ø10 sv=287


TABELLA STAFFE				
POS.	n°	Ø	h	sv.
15	3+3	10	24	92
16	5+5	10	24	92
17	1+1	10	30	104
18	1+1	10	36	116
19	1+1	10	42	128
20	1+1	10	48	140
21	1+1	10	54	152
22	1+1	10	60	164
23	1+1	10	66	176
24	1+1	10	72	188
25	1+1	10	78	200
26	1+1	10	84	212
27	1+1	10	90	224
28	1+1	10	96	236
29	1+1	10	102	248
30	1+1	10	108	260
31	1+1	10	114	272
32	1+1	10	120	284
33	1+1	10	126	296
34	1+1	10	132	308
35	1+1	10	138	320
36	1+1	10	144	332
37	1+1	10	150	344
38	1+1	10	156	356
39	1+1	12	159	362
40	1+1	12	160	364
41	1+1	12	161	366

PARTICOLARE SPONDE LATERALI

Scala 1:4

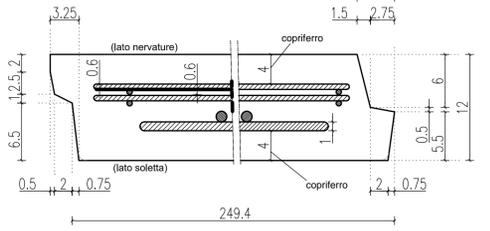

PARTICOLARE PROSPETTO ANTERIORE

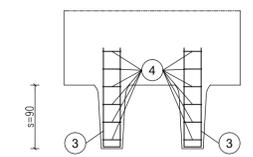

ARMATURA TIPOLOGICA VALIDA PER I MURI

168

MATRICE DI REVISIONE

REV	DATA	DESCRIZIONE MODIFICA

N.B.: LA TAVOLA SOSTITUISCE QUELLA RELATIVA AL CODICE E DEL PROGETTO ESECUTIVO

COLLEGAMENTO AUTOSTRADALE
 DALMINE - COMO - VARESE - VALICO DEL GAGGIOLO E OPERE AD ESSO CONNESSE
 CODICE C.U.P. F1180600027007
TRATTE B1, B2, C, D, TRVA13+14, GREENWAY
AS BUILT
 TRATTA B1
 OPERE D'ARTE MINORI - OPERE DI SOSTEGNO
 MURO DI SOSTEGNO N. 1
 Sezioni armatura muro TAV 7/11

IDENTIFICAZIONE ELABORATO
 CODICE PROGETTO: F001078
 WBS

IMPRESA
 RAGGRUPPAMENTO TEMPORANEO IMPRESE:
 Mandataria: STRABAG A.G.
 Mandante: GLF Grandi Lavori Fincosit S.p.A.
 Mandante cooptata: Giuseppe Maitauro S.p.A.
 Mandante cooptata: STRABAG S.p.A.

CONCEDENTE
 CONCESSIONARI AUTOSTRADALI LOMBARDE

PROGETTISTA - PROGETTO ESECUTIVO DI DETTAGLIO
 Novembre 2015, Edizione: E

CONCESSIONARIO
 Autostreade Padovana Lombarda
 Direttore Tecnico: Ing. Enrico Arini
 Referente Tecnico: Arch. Giovanni Camillo

ELABORAZIONE PROGETTUALE
 PROGETTISTA:
 Coopprogetti Soc. Coop.
 DIRETTORE TECNICO:
 Ing. Alessandro Piacucci

APPROVATO
 Il Direttore dei Lavori:
 Ing. Franco DeBenedetto, mandataria
 No Gap Control S.r.l.

INGEGNERE DELLA PROVINCIA DI VARESE
 Sezione A
 N° A1740
 Dottore Ingegnere
ALESSANDRO PIACUCCI
 SETTORE CIVILE E AMBIENTALE
 SETTORE PROGETTUALE
 Approvato: Piacucci

Redatto: Ragnacci
 Verificato: Panfilii