


PROSPETTO Scala 1:500

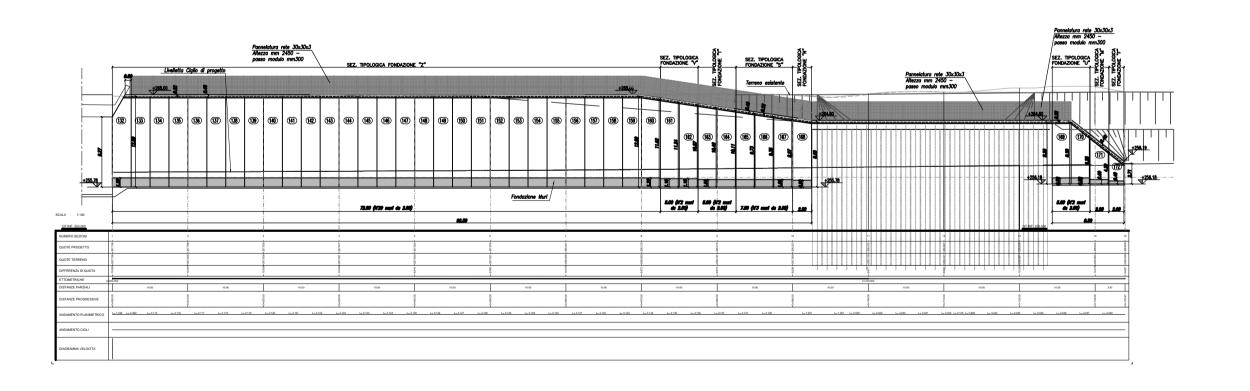

| | | = D + I | | | | | |
|-------------------|--------------|------------|--|--|--|--|--|
| COORDINATE PER IL | | | | | | | |
| | TRACCIAMENTO | | | | | | |
| PUNTI | EST | NORD | | | | | |
| 1 | 142094.00 | 2458746.18 | | | | | |
| 2 | 142166.38 | 245842.14 | | | | | |
| 3 | 142171.38 | 245841.92 | | | | | |
| 4 | 142176.36 | 245841.70 | | | | | |
| 5 | 142183.86 | 245841.37 | | | | | |
| 6 | 142186.35 | 245841.26 | | | | | |
| 7 | 142217.81 | 245839,85 | | | | | |
| 8 | 142222.79 | 245839,61 | | | | | |
| 9 | 142225,28 | 245839.50 | | | | | |
| 10 | 142227,28 | 245839,40 | | | | | |

| MATRICE DI REVISIONE | | | | | | |
|--|--|---|---|---|--|--|
| REV | REV DATA DESCRIZIONE MODIFICA | | | | | |
| | | | | | | |
| | | | | | | |
| N.B.: LA TAVOLA SOSTITUISCE QUELLA RELATIVA AL CODICE E DEL PROGETTO ESECUTIVO | | | | | | |
| N.B LA TAVOLA 303111013CE QUELLA RELATIVA AL CODICE E | | | | | | |
| CONCESSIONI AUTOSTRADALI LOMBARDE Autostrada Pedementana Lombarda | | | | | | |
| | DALMINE CO | | OLLEGAMENTO AU | | ECCO CONNECCE | |
| DALMINE - COMO - VARESE - VALICO DEL GAGGIOLO E OPERE AD ESSO CONNESSE CODICE C.U.P. F11B06000270007 | | | | | | |
| TRATTE B1, B2, C, D, TRVA13+14, GREENWAY AS BUILT | | | | | | |
| | | | TRATTA | | | |
| OPERE D'ARTE MINORI - OPERE DI SOSTEGNO | | | | | | |
| MURO DI SOSTEGNO N. 1 PLANIMETRIA E PROFILO | | | | | | |
| IDENT | TIFICAZIONE ELABO | DRATO | IMPRESA | | | |
| | CE PROGETTO: F0010 WBS | 7B | RAGGRUPPAMENTO TEL | MPORANEO IMPRESE: Mandante Manda | ante Mandante cooptata | |
| FASE PROGETTUALE | PERA | RATO VO | STRABAG A.G. | GLF Impresa co Grandi Lavori Giuseppe | struzioni STRABAG Maltauro S.p.A. | |
| E PROG | CONA ZONA OPERA TRATTO D'OPERA | AMBITO TIPO ELABORATO PROGRESSIVO REVISIONE | | Fincosit S.p., S.p.A. | Α. | |
| A FASI | 1 804 LC070 1 RATE 1 | | STRABAG | IMPRESA COSTRU | AURO 5 PA STRABAG | |
| Scala: 1:500 DATA DESCRIZIONE REV PROGETTISTA - PROGETTO ESECUTIVO DI DETTAGLIO | | | | | | |
| Febbraio 2 | 2016 Emissione | E | | MPORANEO PROGETTISTI: Mandante | Mandante Mandante | |
| | | | 3TI PROGETTI ITALIA INGEGNERIA INTEGRATA S.p.A. | GP ingegneria sri GESTIONE PROGETTI DI INGEGNERIA | Arch. Salvatore Vermiglio | |
| CONC | CEDENTE | | RESPONSABILE DI PRO DELL'INTEGRAZIONE FF | | S ONESSEE | |
| - | CONCESSIONI | | PRESTAZIONI: Ing. Alberto Cecchini | A LE VANIE | 15158 X | |
| CONC | LOMBARDE | | ELABORAZIONE PROGE | ETTUALE | | |
| | Autostrada Podemontana Lombarda Direttore Te Ing. Enrico | Arini | PROGETTISTA: Cooprogetti Soc. Coop. | | ingegneri della provincia | |
| APPR | Arch. Giovan | | <u>DIRETTORE TECNICO:</u> Ing. Alessandro Placucci | | N° A1740 DOTTORE INGÉGNERE | |
| | Autostrada II Direttore of Podemontana Ing. France | dei Lavori: sco Domanico | | | ALESSANDRO PLACUCCI SETTORE CIVILE E AMBIENTALE | |
| | Lombarda | | Redatto: Ragnacci | Verificato: Panfili | SEADDROVATO: Placucci | |