



PIANTA
Scala 1:200

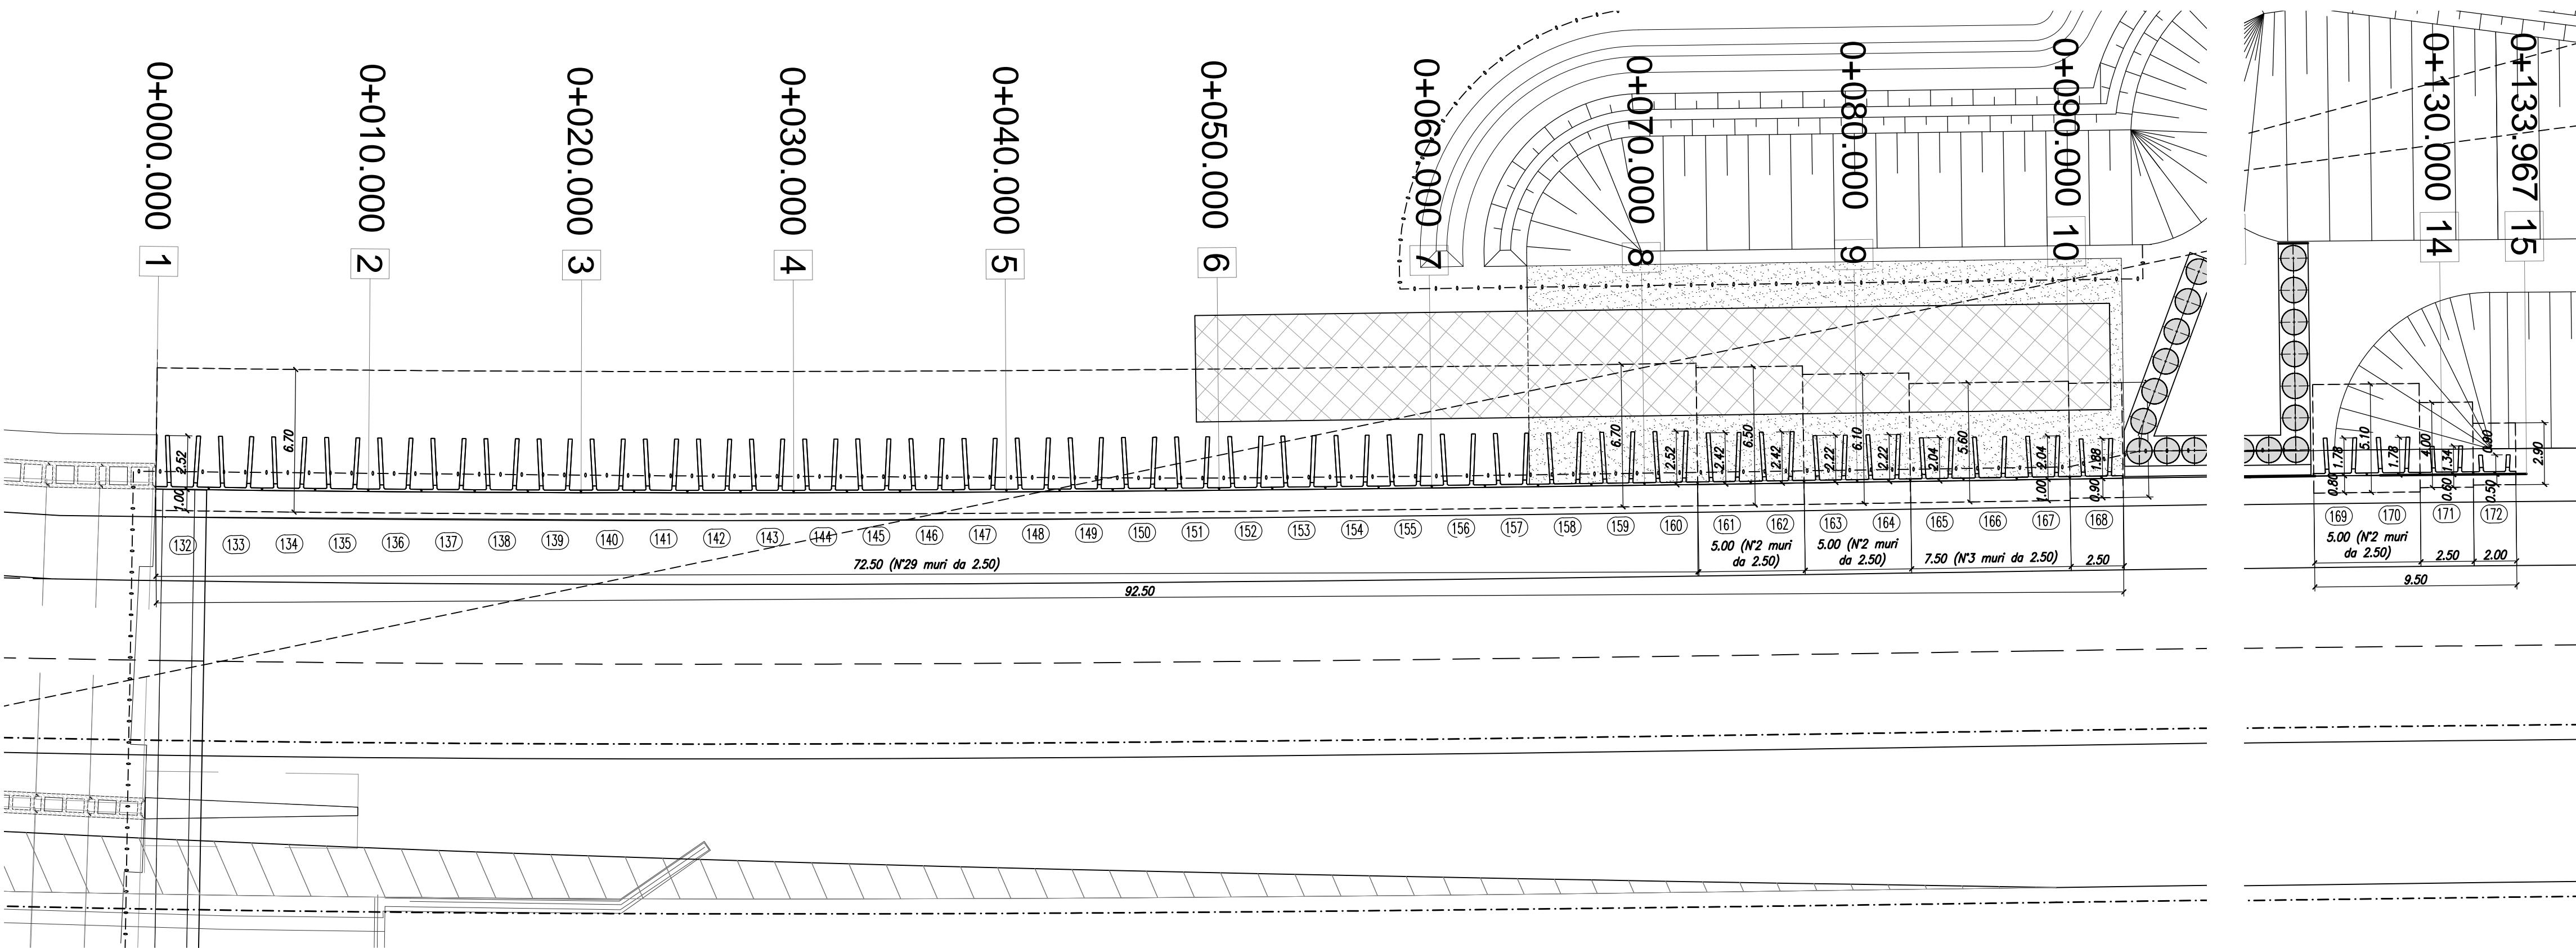

PROSPETTO
Scala 1:200

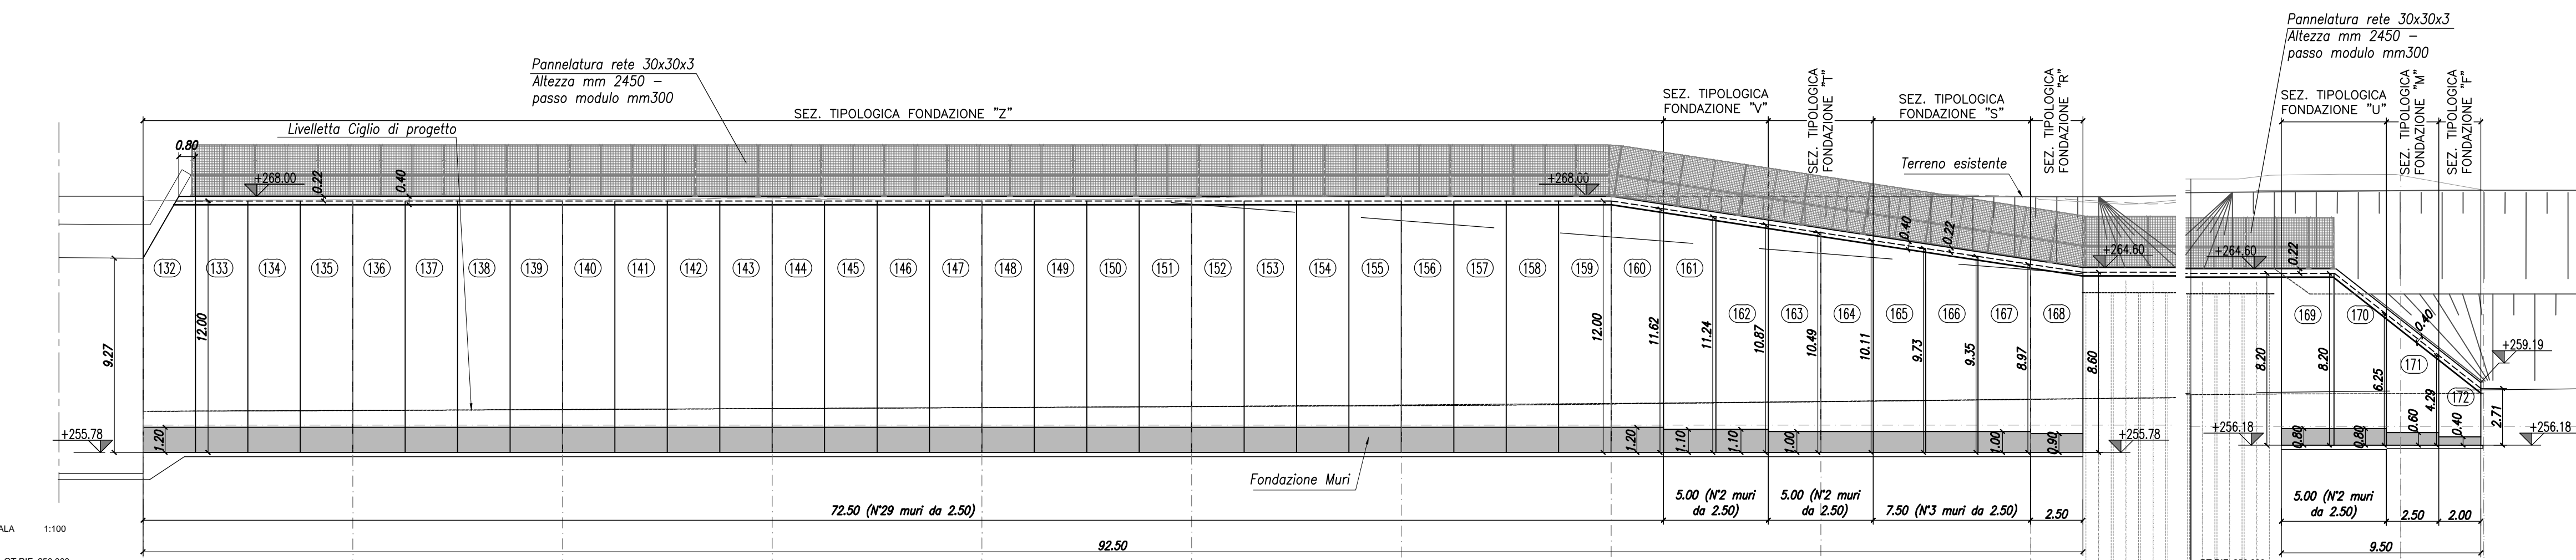

NUMERO SEZIONI	1	2	3	4	5	6	7	8	9	10	11	12	13	14	15																			
ETOMETRICHE	0+000.000	0+010.000	0+020.000	0+030.000	0+040.000	0+050.000	0+060.000	0+070.000	0+080.000	0+090.000	0+100.000	0+110.000	0+120.000	0+130.000	0+133.967																			
DISTANZE PARZIALI	10.00	10.00	10.00	10.00	10.00	10.00	10.00	10.00	10.00	10.00	10.00	10.00	10.00	3.97																				
DISTANZE PROGRESSIVE	0+000.000	0+010.000	0+020.000	0+030.000	0+040.000	0+050.000	0+060.000	0+070.000	0+080.000	0+090.000	0+100.000	0+110.000	0+120.000	0+130.000	0+133.967																			
ANDAMENTO CIGLI																																		
DIAGRAMMA VELOCITA'																																		

MATRICE DI REVISIONE

REV	DATA	DESCRIZIONE MODIFICA

N.B.: LA TAVOLA SOSTITUISCE QUELLA RELATIVA AL CODICE [] DEL PROGETTO ESECUTIVO

COLLEGAMENTO AUTOSTRADALE DALMINE - COMO - VARESE - VALICO DEL GAGGIOLO E OPERE AD ESSO CONNESSE
CODICE C.U.P. F41B06000270007

TRATTE B1, B2, C, D, TRVA13+14, GREENWAY

AS BUILT

TRATTA B1
OPERE D'ARTE MINORI - OPERE DI SOSTEGNO
MURO DI SOSTEGNO N. 1
PIANTA E PROSPETTO

IDENTIFICAZIONE ELABORATO CODICE PROGETTO: F00107B WBS	IMPRESA RAGGRUPPAMENTO TEMPORANEO IMPRESE: Mandatario: STRABAG A.G. Mandatario: GLF Grandi Lavori Fincosit S.p.A. Mandatario: Impresa costruzioni Giuseppe Maltauro S.p.A. Mandatario cooptata: STRABAG S.p.A.
FASE PROGETTUALE A LOTTO B ZONA C OPERA D TRATTO D'OPERA E AMBITO F PZ G TIPO ELABORATIVO H PROGRESSIVO I REVISIONE	CONCEDENTE CONCESSIONI AUTOSTRADALI LOMBARDE
CONCESSIONARIO Autostreda Pedemontana Lombardia Direttore Tecnico: Ing. Enrico Anni Relazione Tecnica: Arch. Giovanni Carraro	ELABORAZIONE PROGETTUALE PROGETTISTA: Coopprogetti Soc. Coop. DIRETTORE TECNICO: Ing. Alessandro Placucci
APPROVATO Autostreda Pedemontana Lombardia Il Direttore dei Lavori: Ing. Francesco Domenico	CONCETTORE Autostreda Pedemontana Lombardia Il Direttore dei Lavori: Ing. Francesco Domenico

Scala: 1:200

DATA: Febbraio 2016, Emisione

REVISIONI:

REVISIONE	DESCRIZIONE	REV
1	Emisione	E

PROGETTISTA - PROGETTO ESECUTIVO DI DETTAGLIO
RAGGRUPPAMENTO TEMPORANEO PROGETTISTI:
Mandatario: 311 PROGETTI ITALIA
Mandatario: GP
Mandatario: Ingegneria Albery


Redatto: Ragnacci
Verificato: Panfilo

Autostreda Pedemontana Lombardia
DIRETTORE INGENGERIA
ALESSANDRO PLACUCCI
SEZIONE CIVILE E AMBIENTALE
