


SEZIONE "F" MURO PREFABBRICATO

386 < H ≤ 440 CON STABILIZZAZIONE DA 40 cm


Scala 1:50

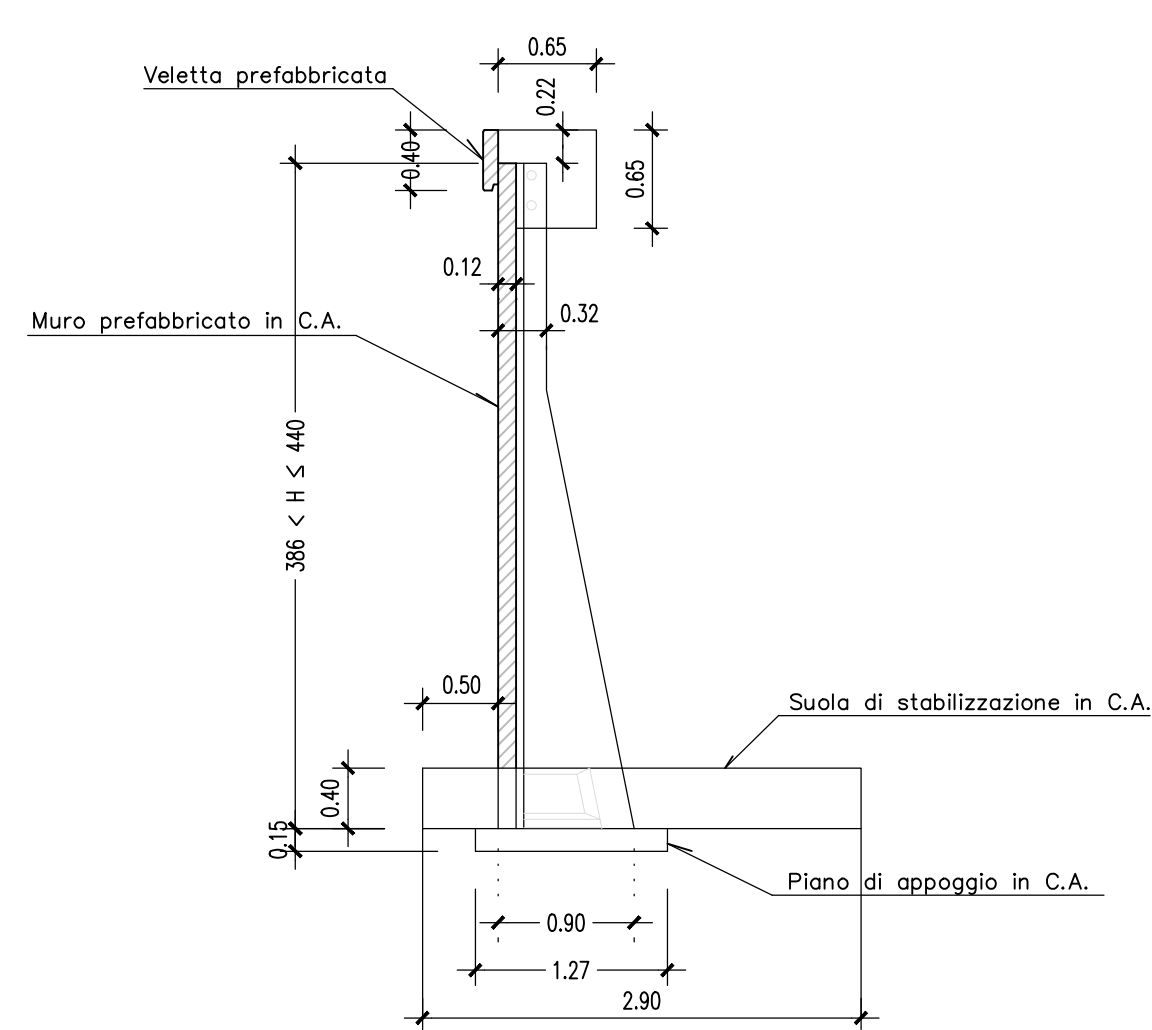

SEZIONE "M" MURO PREFABBRICATO

611 < H ≤ 660 CON STABILIZZAZIONE DA 60 cm


Scala 1:50

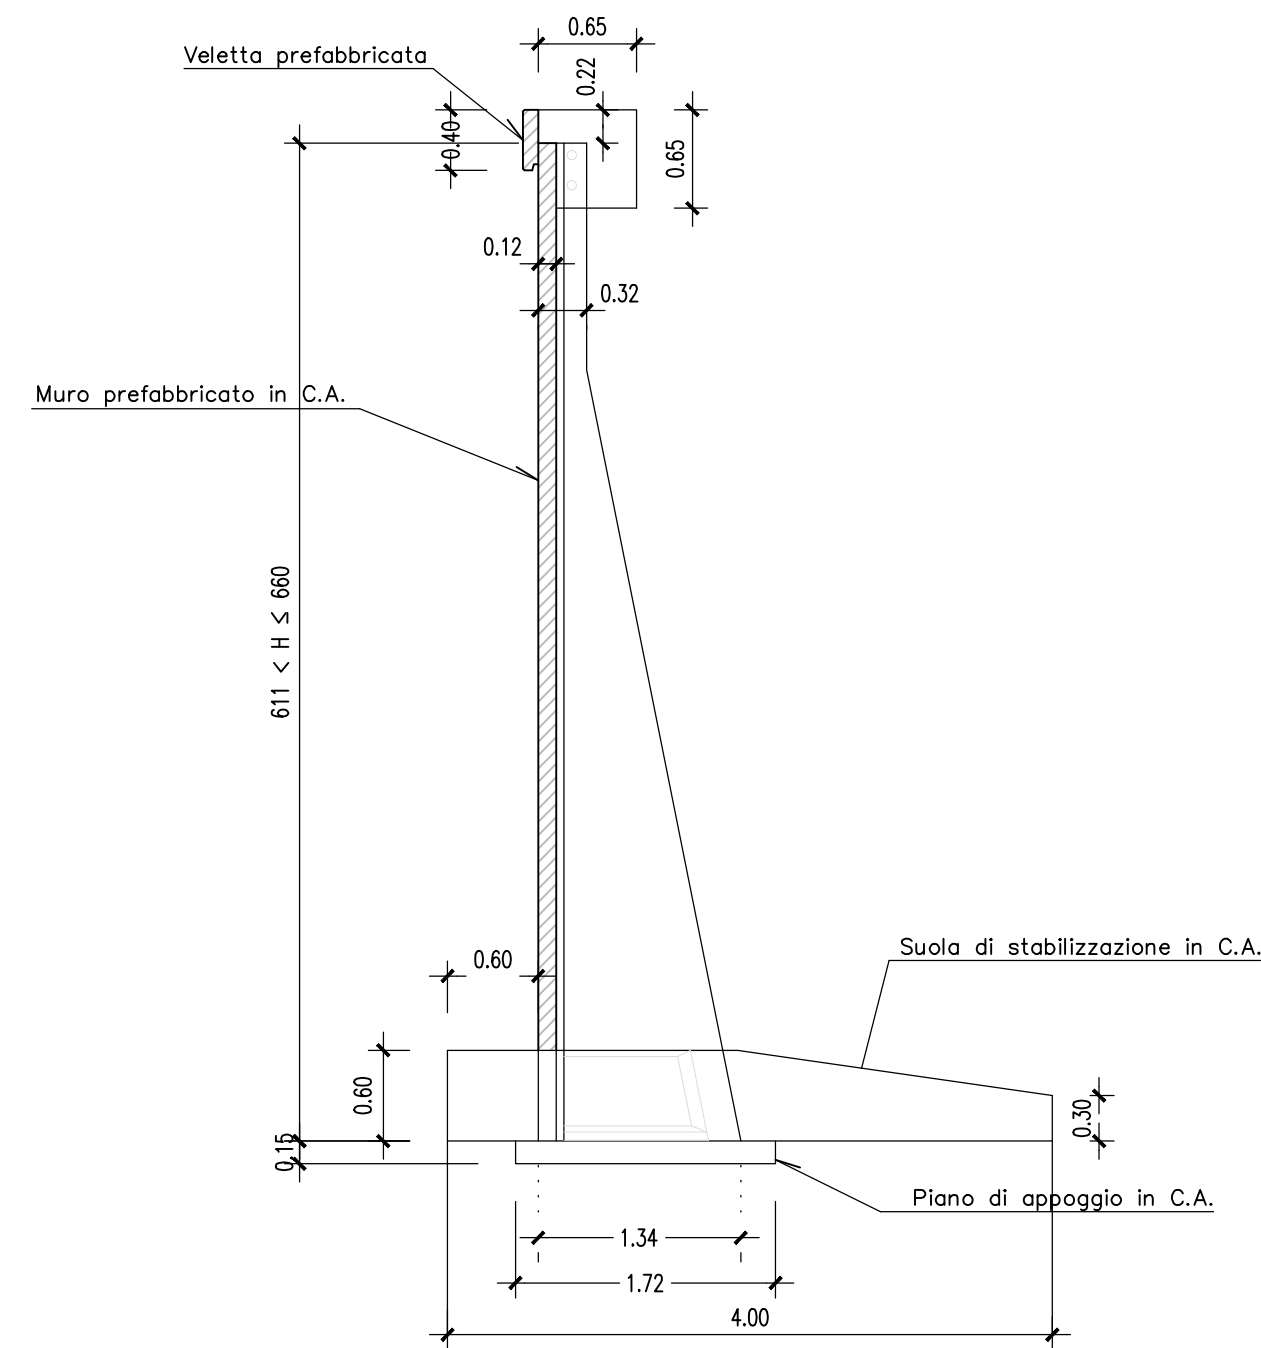

SEZIONE "U" MURO PREFABBRICATO


831 < H ≤ 880 CON STABILIZZAZIONE DA 80 cm

Scala 1:50

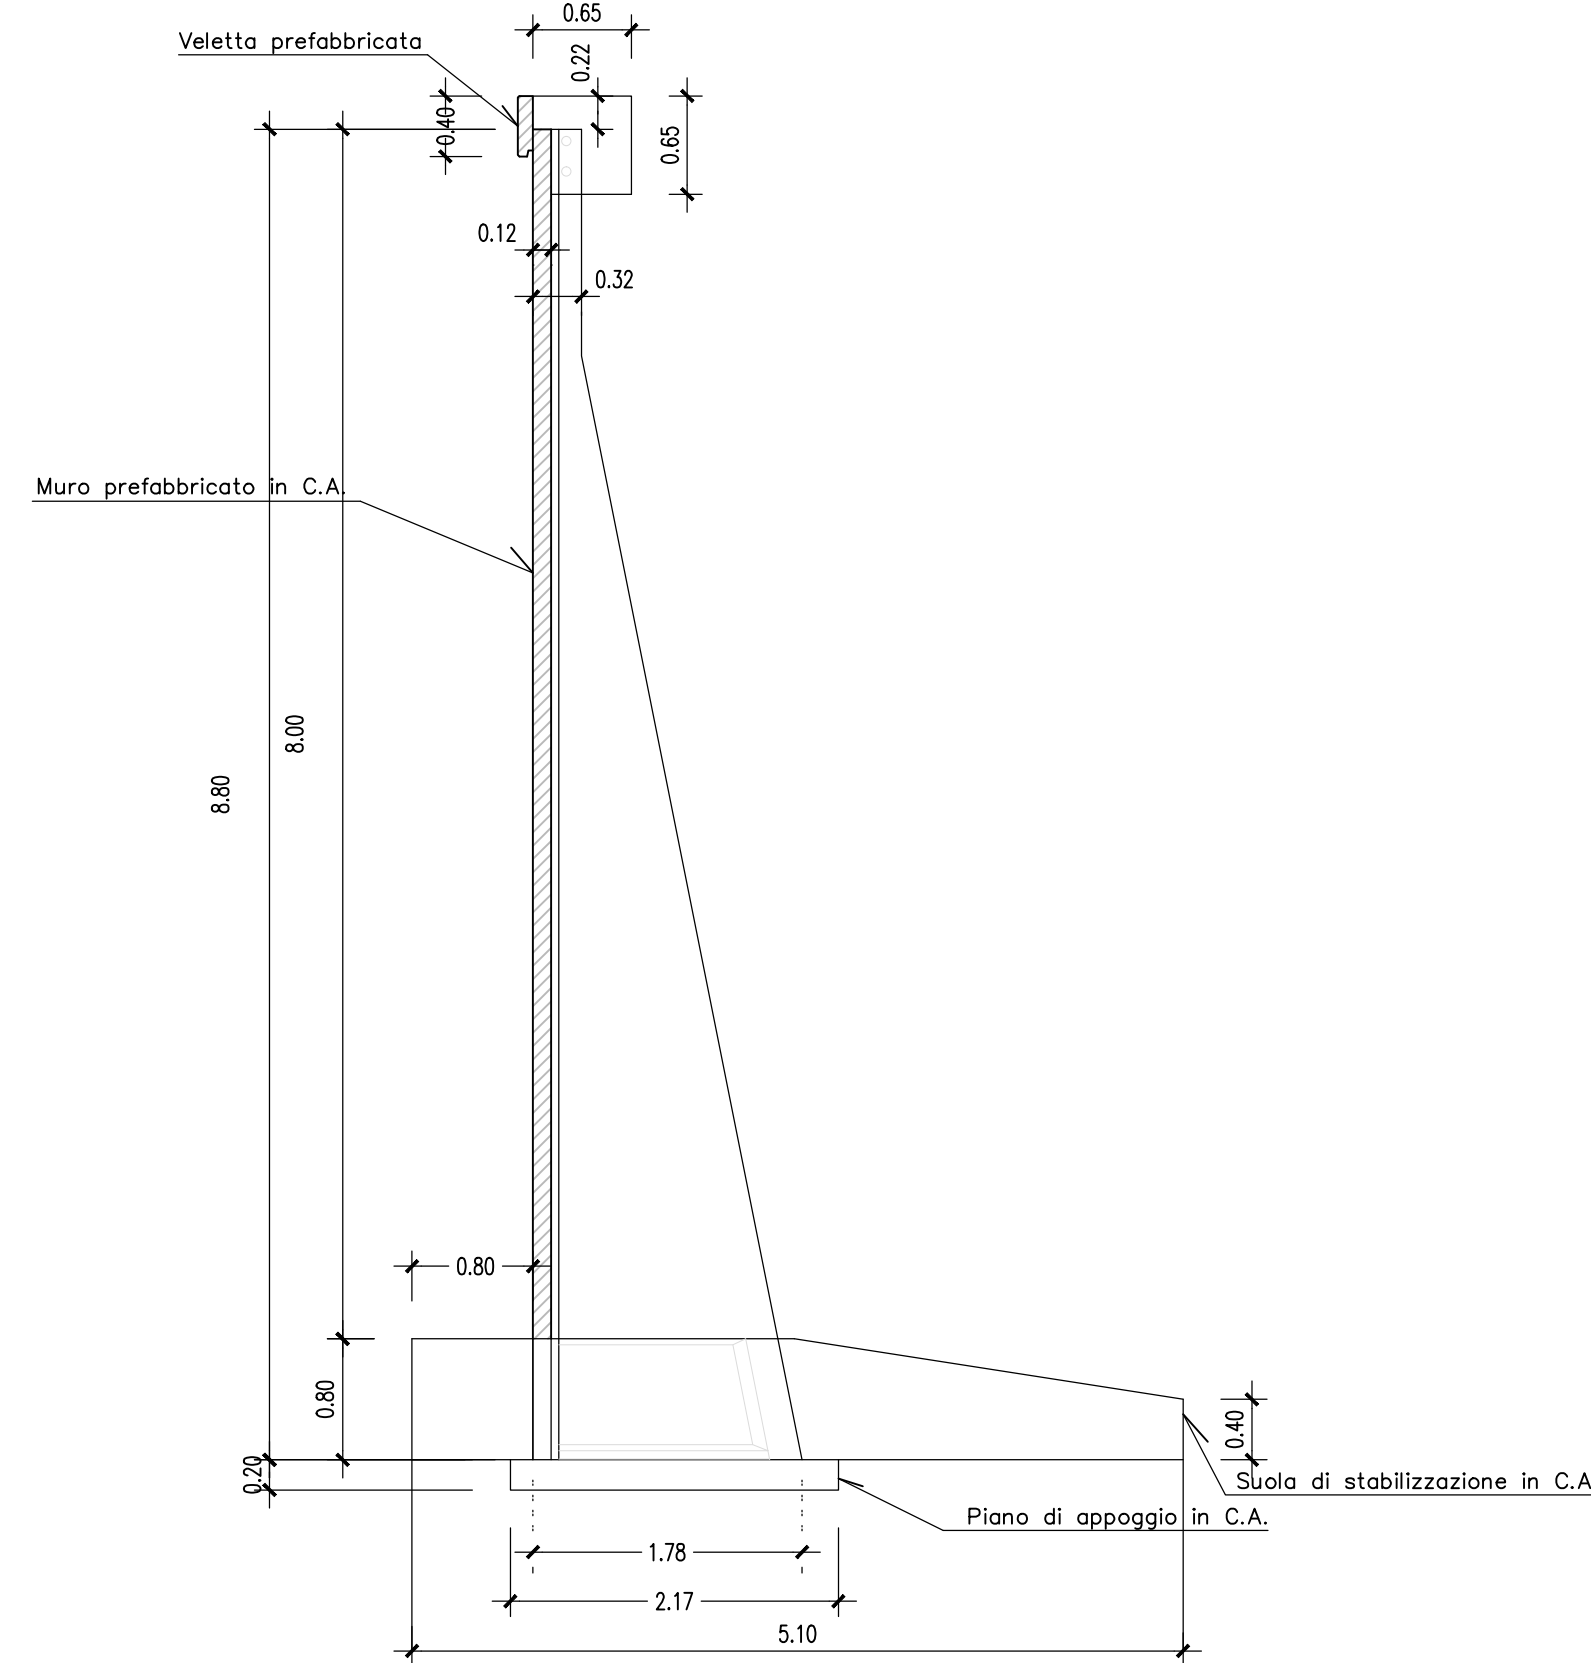


SEZIONE TIPOLOGICA


Scala 1:50

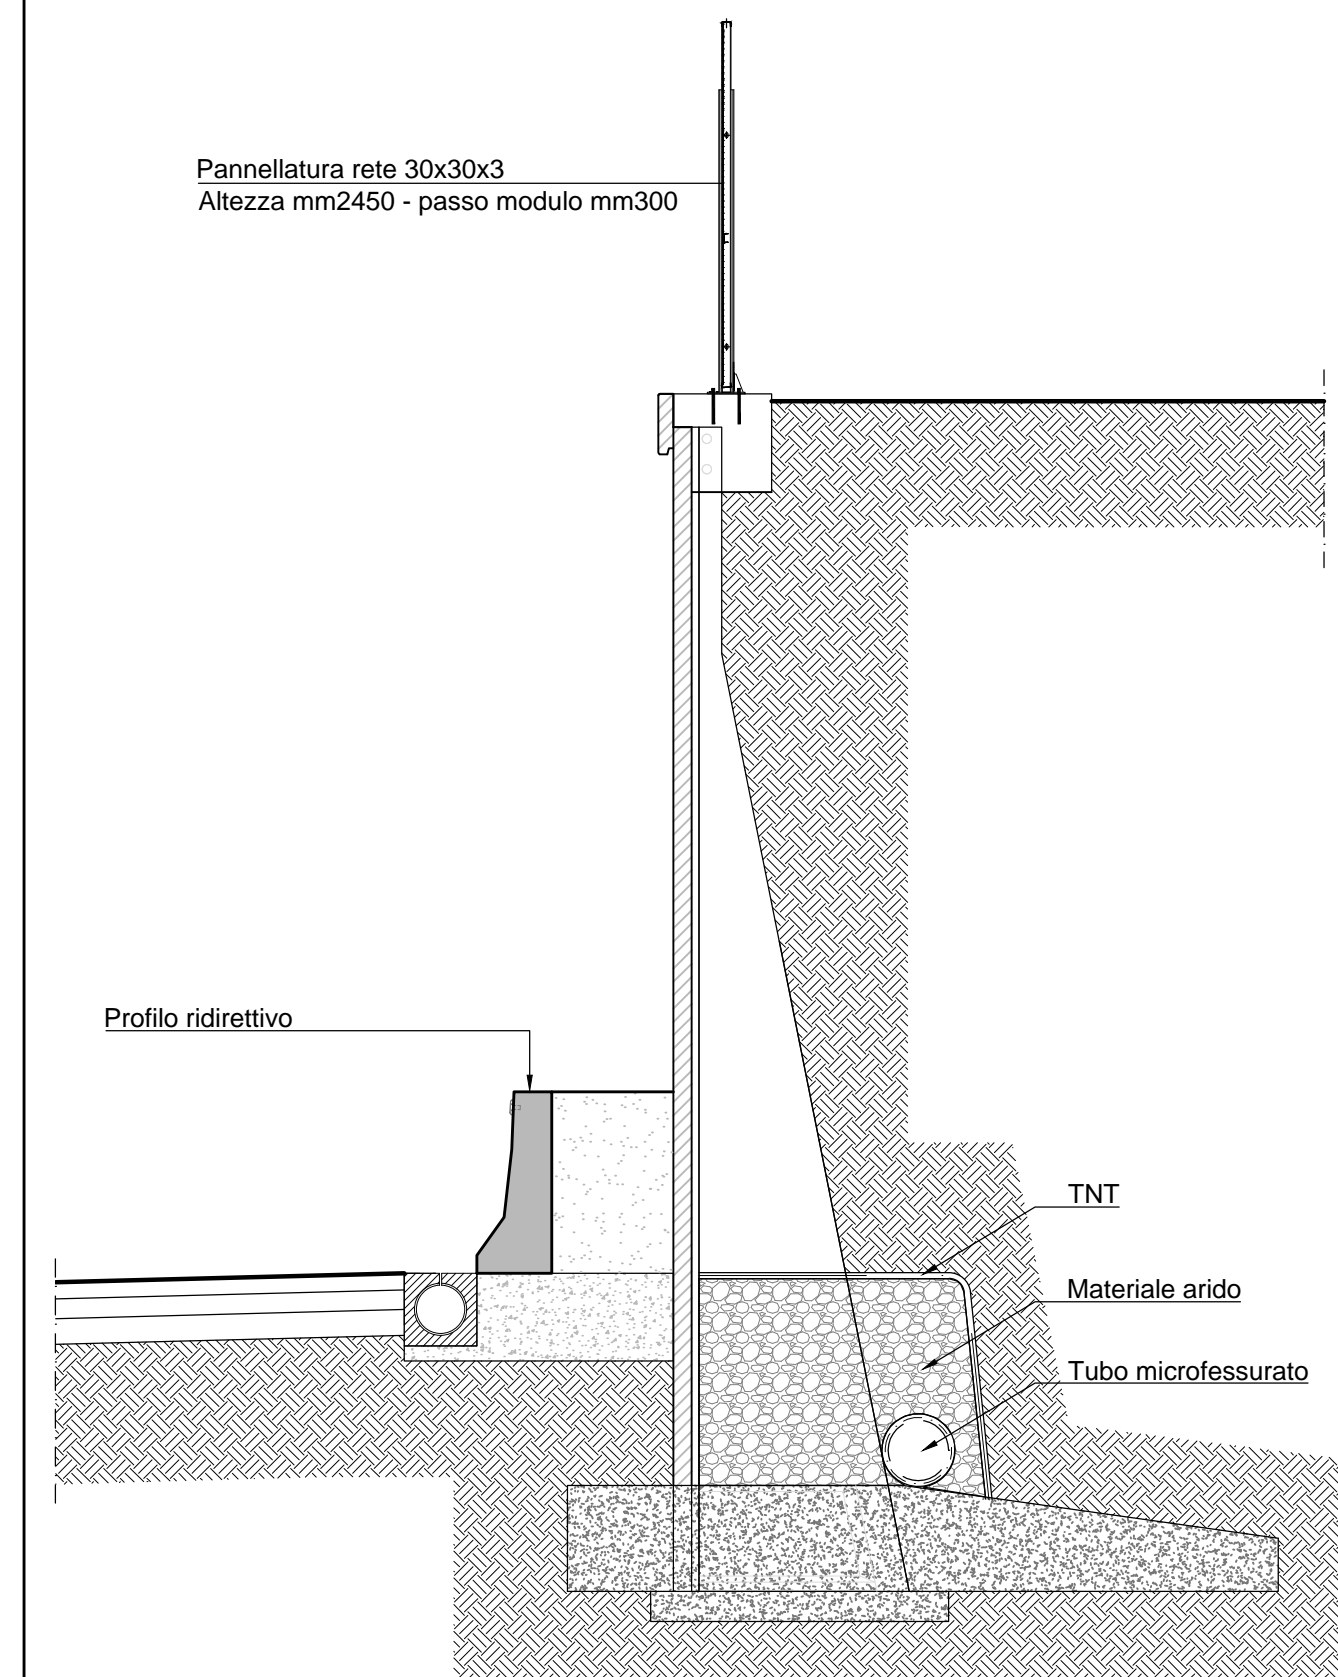

PARTICOLARE COSTRUTTIVO PER MURI TIPO "T"

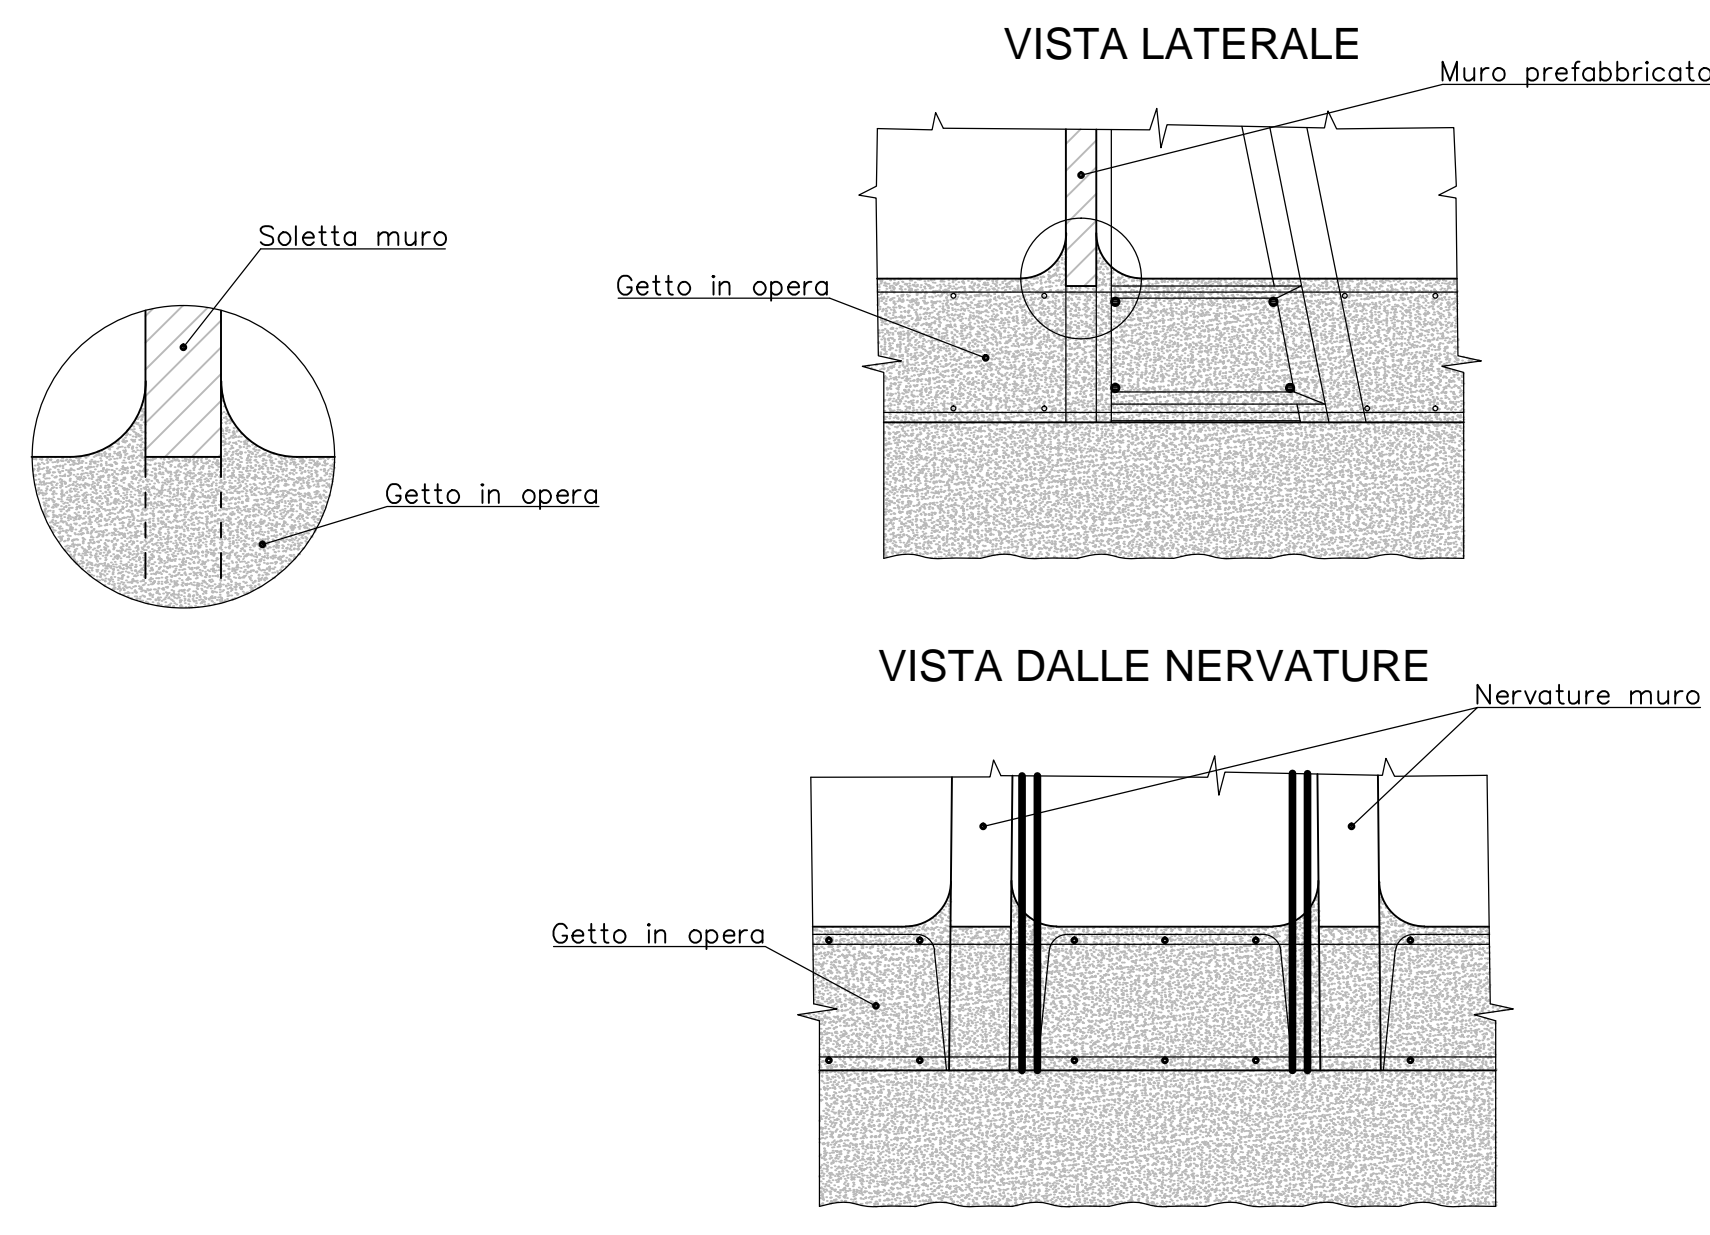

SCHEMA TIPOLOGICI MURI PREFABBRICATI

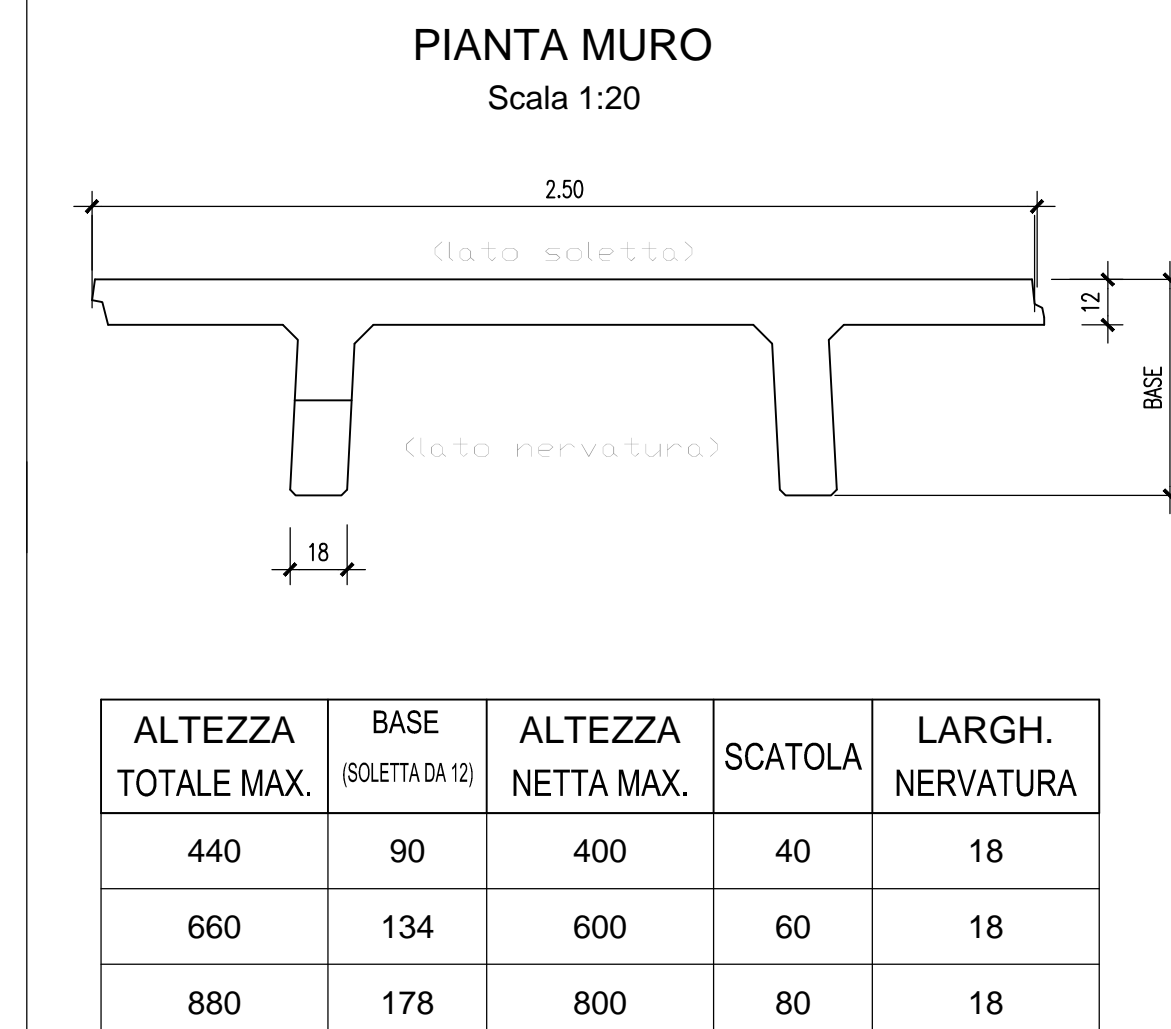

MATRICE DI REVISIONE

REV	DATA	DESCRIZIONE MODIFICA

N.B.: LA TAVOLA SOSTITUISCE QUELLA RELATIVA AL CODICE E [] DEL PROGETTO ESECUTIVO

COLLEGAMENTO AUTOSTRADALE DALMINE - COMO - VARESE - VALICO DEL GAGGIOLO E OPERE AD ESSO CONNESSE
 CODICE C.U.P. F41B0600270007

TRATTE B1, B2, C, D, TRVA13+14, GREENWAY

AS BUILT

TRATTA B1
 OPERE D'ARTE MINORI - OPERE DI SOSTEGNO
 MURO DI SOSTEGNO N. 1
 SEZIONI CARPENTERIA MURI - TAV. 1/3

FASE PROGETTUALE	LOTTO	ZONA	OPERA	TRATTO D'OPERA	AMBITO	TIPO ELABORATO	PROGRESSIVO	REVISIONE
A	1	A04	TR202	01	02	R2	001	01

Scalatura: Vars

IDENTIFICAZIONE ELABORATO	IMPRESA
CODICE PROGETTO: F00107B WBS	RAGGRUPPAMENTO TEMPORANEO IMPRESE:
Mandatario: STRABAG A.G.	Mandatario: GLF Grandi Lavori Fincosit S.p.A.
Mandatario coprogredito: MALTAURO S.p.A.	Mandatario coprogredito: GIUSEPPE MALTAURO S.p.A.

Scalatura: Vars

DATA	DESCRIZIONE	REV	PROGETTISTA - PROGETTO ESECUTIVO DI DETTAGLIO
Novembre 2015	Emissione	E	RAGGRUPPAMENTO TEMPORANEO PROGETTISTI:
			Mandatario: MALTAURO S.p.A.
			GP progettista: COOPROGETTI SOC. COOP.
			371 PROGETTISTI ITALIA

CONCEDENTE
 CONCESSIONI AUTOSTRADALI LOMBARDE

CONCESSIONARIO
 Direttore Tecnico: Ing. Enrico Anni
 Relatore Tecnico: Arch. Giovanni Carnito

APPROVATO
 Il Direttore dei Lavori: Ing. Francesco Domani
 Lombarda

RESPONSABILE DI PROGETTO ED INCARICATO DELL'INTEGRAZIONE FRA LE VARIE PRESTAZIONI:
 Ing. Alberto Cecchini

ELABORAZIONE PROGETTUALE
PROGETTISTA:
 Coopprogetti Soc. Coop.
DIRETTORE TECNICO:
 Ing. Alessandro Placucci

Redatto: Ragnacci Verificato: Panfilì

Stampato: 15/05/2015