


SEZIONE "R" MURO PREFABBRICATO

881 < H ≤ 930 CON STABILIZZAZIONE DA 90 cm


Scala 1:50

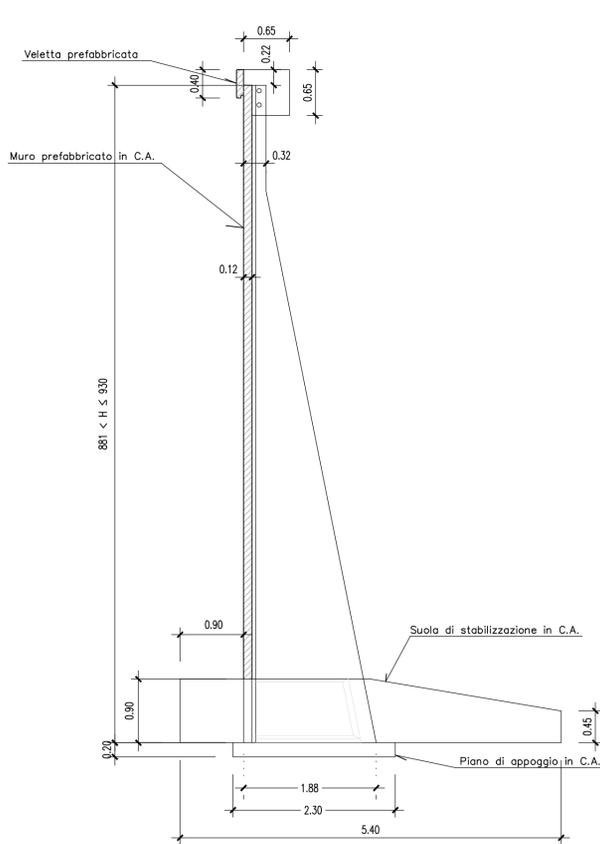

SEZIONE "S" MURO PREFABBRICATO

930 < H ≤ 1010 CON STABILIZZAZIONE DA 100 cm


Scala 1:50

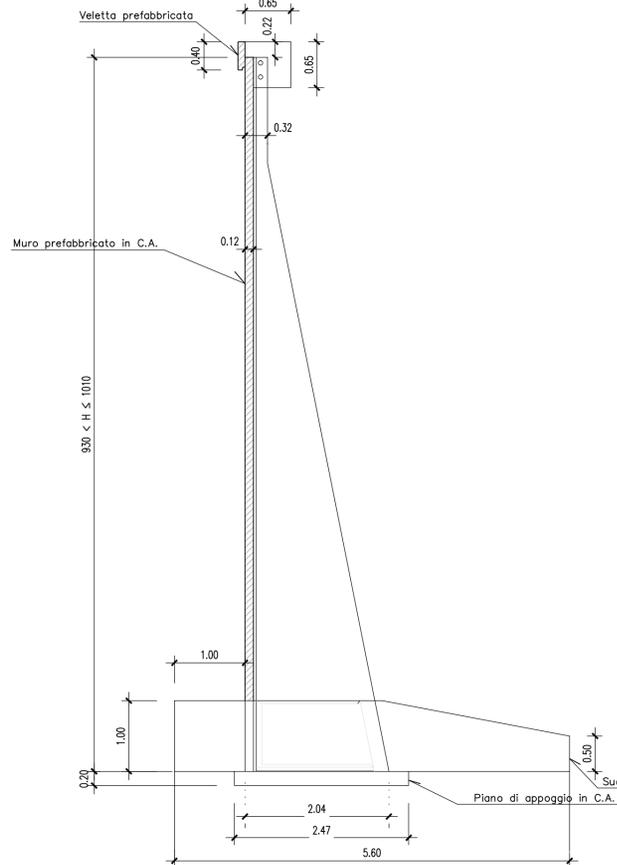

SEZIONE "T" MURO PREFABBRICATO


1010 < H ≤ 1100 CON STABILIZZAZIONE DA 100 cm

Scala 1:50

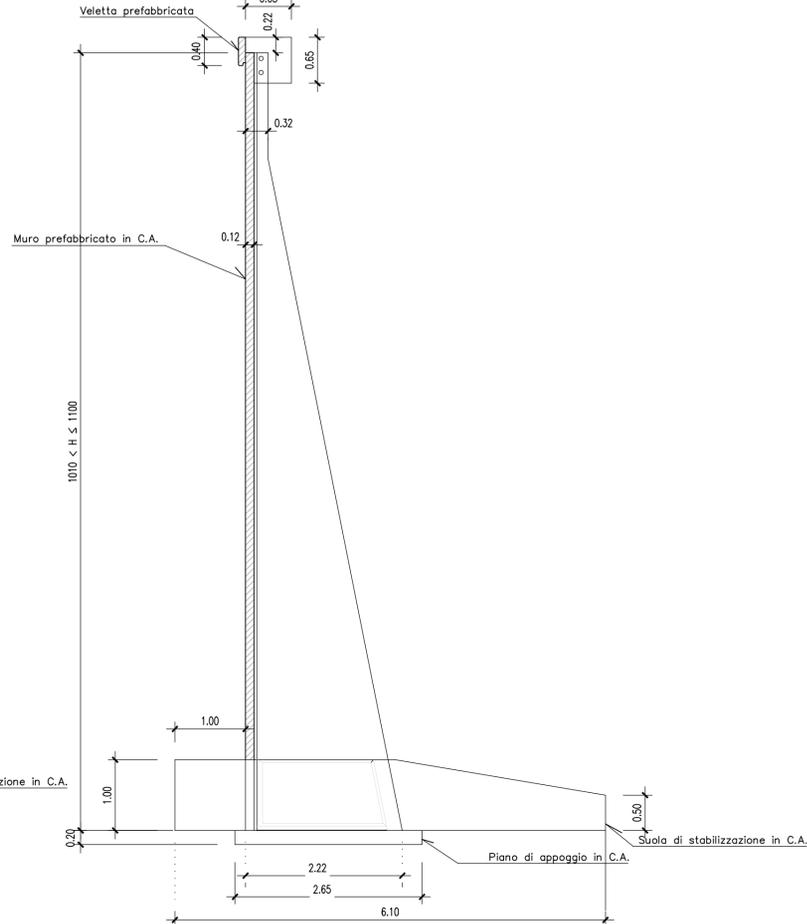


SEZIONE TIPOLOGICA


Scala 1:50

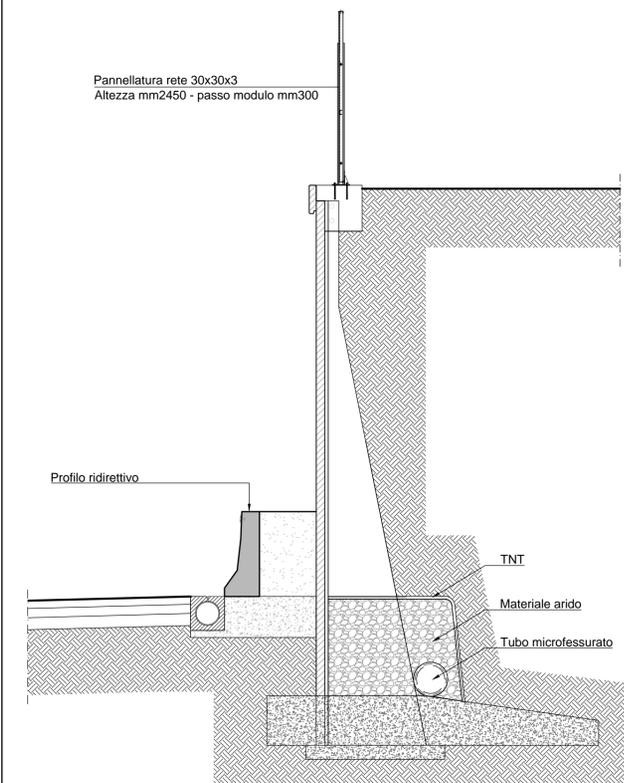

PARTICOLARE COSTRUTTIVO PER MURI TIPO "T"

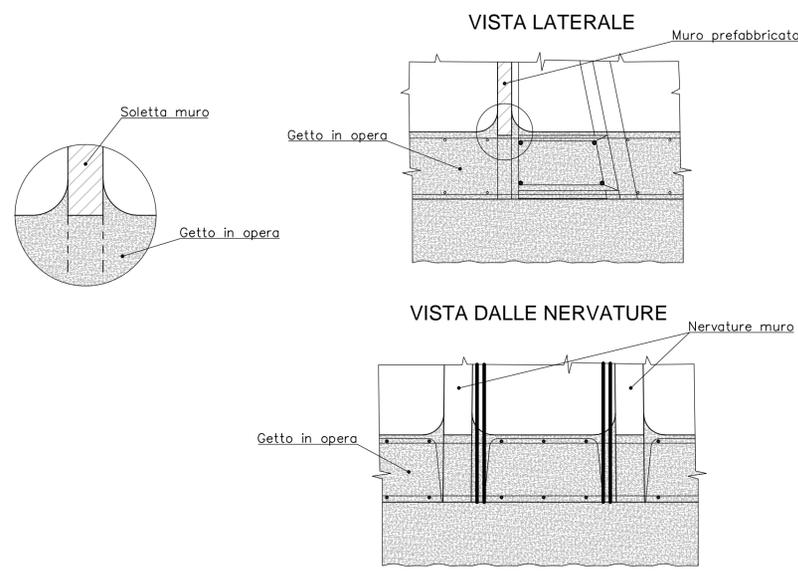

SCHEMA TIPOLOGICI MURI PREFABBRICATI

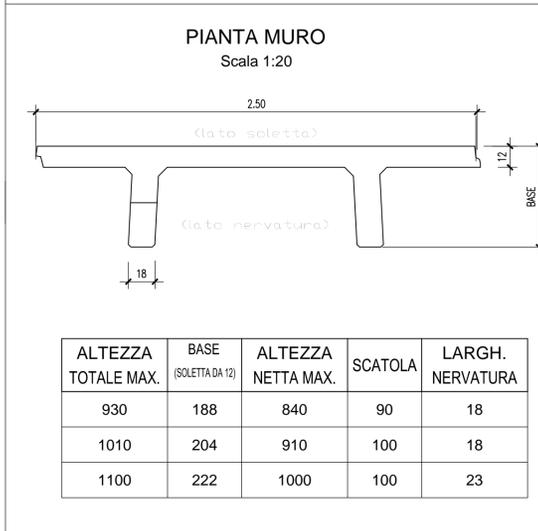

MATRICE DI REVISIONE

REV	DATA	DESCRIZIONE MODIFICA

N.B.: LA TAVOLA SOSTITUISCE QUELLA RELATIVA AL CODICE [] DEL PROGETTO ESECUTIVO

COLLEGAMENTO AUTOSTRADALE DALMINE - COMO - VARESE - VALICO DEL GAGGIOLO E OPERE AD ESSO CONNESSE
 CODICE C.U.P. F41B060027007
TRATTE B1, B2, C, D, TRVA13+14, GREENWAY
AS BUILT
 TRATTA B1
 OPERE D'ARTE MINORI - OPERE DI SOSTEGNO
 MURO DI SOSTEGNO N. 1
 SEZIONI CARPENTERIA MURI - TAV. 2/3

IDENTIFICAZIONE ELABORATO
 CODICE PROGETTO: F00107B
 WBS

IMPRESA
 RAGGRUPPAMENTO TEMPORANEO IMPRESE:
 Mandataria: STRABAG A.G.
 Mandante: GLF Grandi Lavori Fincosit S.p.A.
 Mandatario: Impresa costruzioni Giuseppe Maltauro S.p.A.
 Mandatario cooptato: STRABAG S.p.A.

CONTRATTI
 A: L. 104/04
 B: TR202
 C: OP. 02
 D: TRATTO D'OPERA
 E: AMBITO
 F: TIPO ELABORATO
 G: PROGRESSIVO
 H: REVISIONE

CONCEDENTE
 CONCESSIONI AUTOSTRADALI LOMBARDE
 RESPONSABILE DI PROGETTO ED INCARICATO DELL'INTEGRAZIONE FRA LE VARIE PRESTAZIONI:
 Ing. Alberto Cecchini

CONCESSIONARIO
 Direttore Tecnico: Ing. Enrico Anni
 Responsabile Tecnico: Arch. Giovanni Carraro

PROGETTISTA
 Coopprogetti Soc. Coop.
 DIRETTORE TECNICO:
 Ing. Alessandro Placucci

APPROVATO
 Il Direttore dei Lavori:
 Ing. Francesco Dominico

ELABORAZIONE PROGETTUALE
 PROGETTISTA:
 Coopprogetti Soc. Coop.
 DIRETTORE TECNICO:
 Ing. Alessandro Placucci

REDAZIONE
 Redatto: Ragnacci
 Verificato: Panfilì

 Sezione A
 N° A1740
 DOTTOR INGEGNERE
ALESSANDRO PLACUCCI
 SETTORE CIVILE E AMBIENTALE
 Approvato: PIACUCCI