


**SEZIONE "V" MURO PREFABBRICATO**

1100 < H ≤ 1170 CON STABILIZZAZIONE DA 110 cm


Scala 1:50

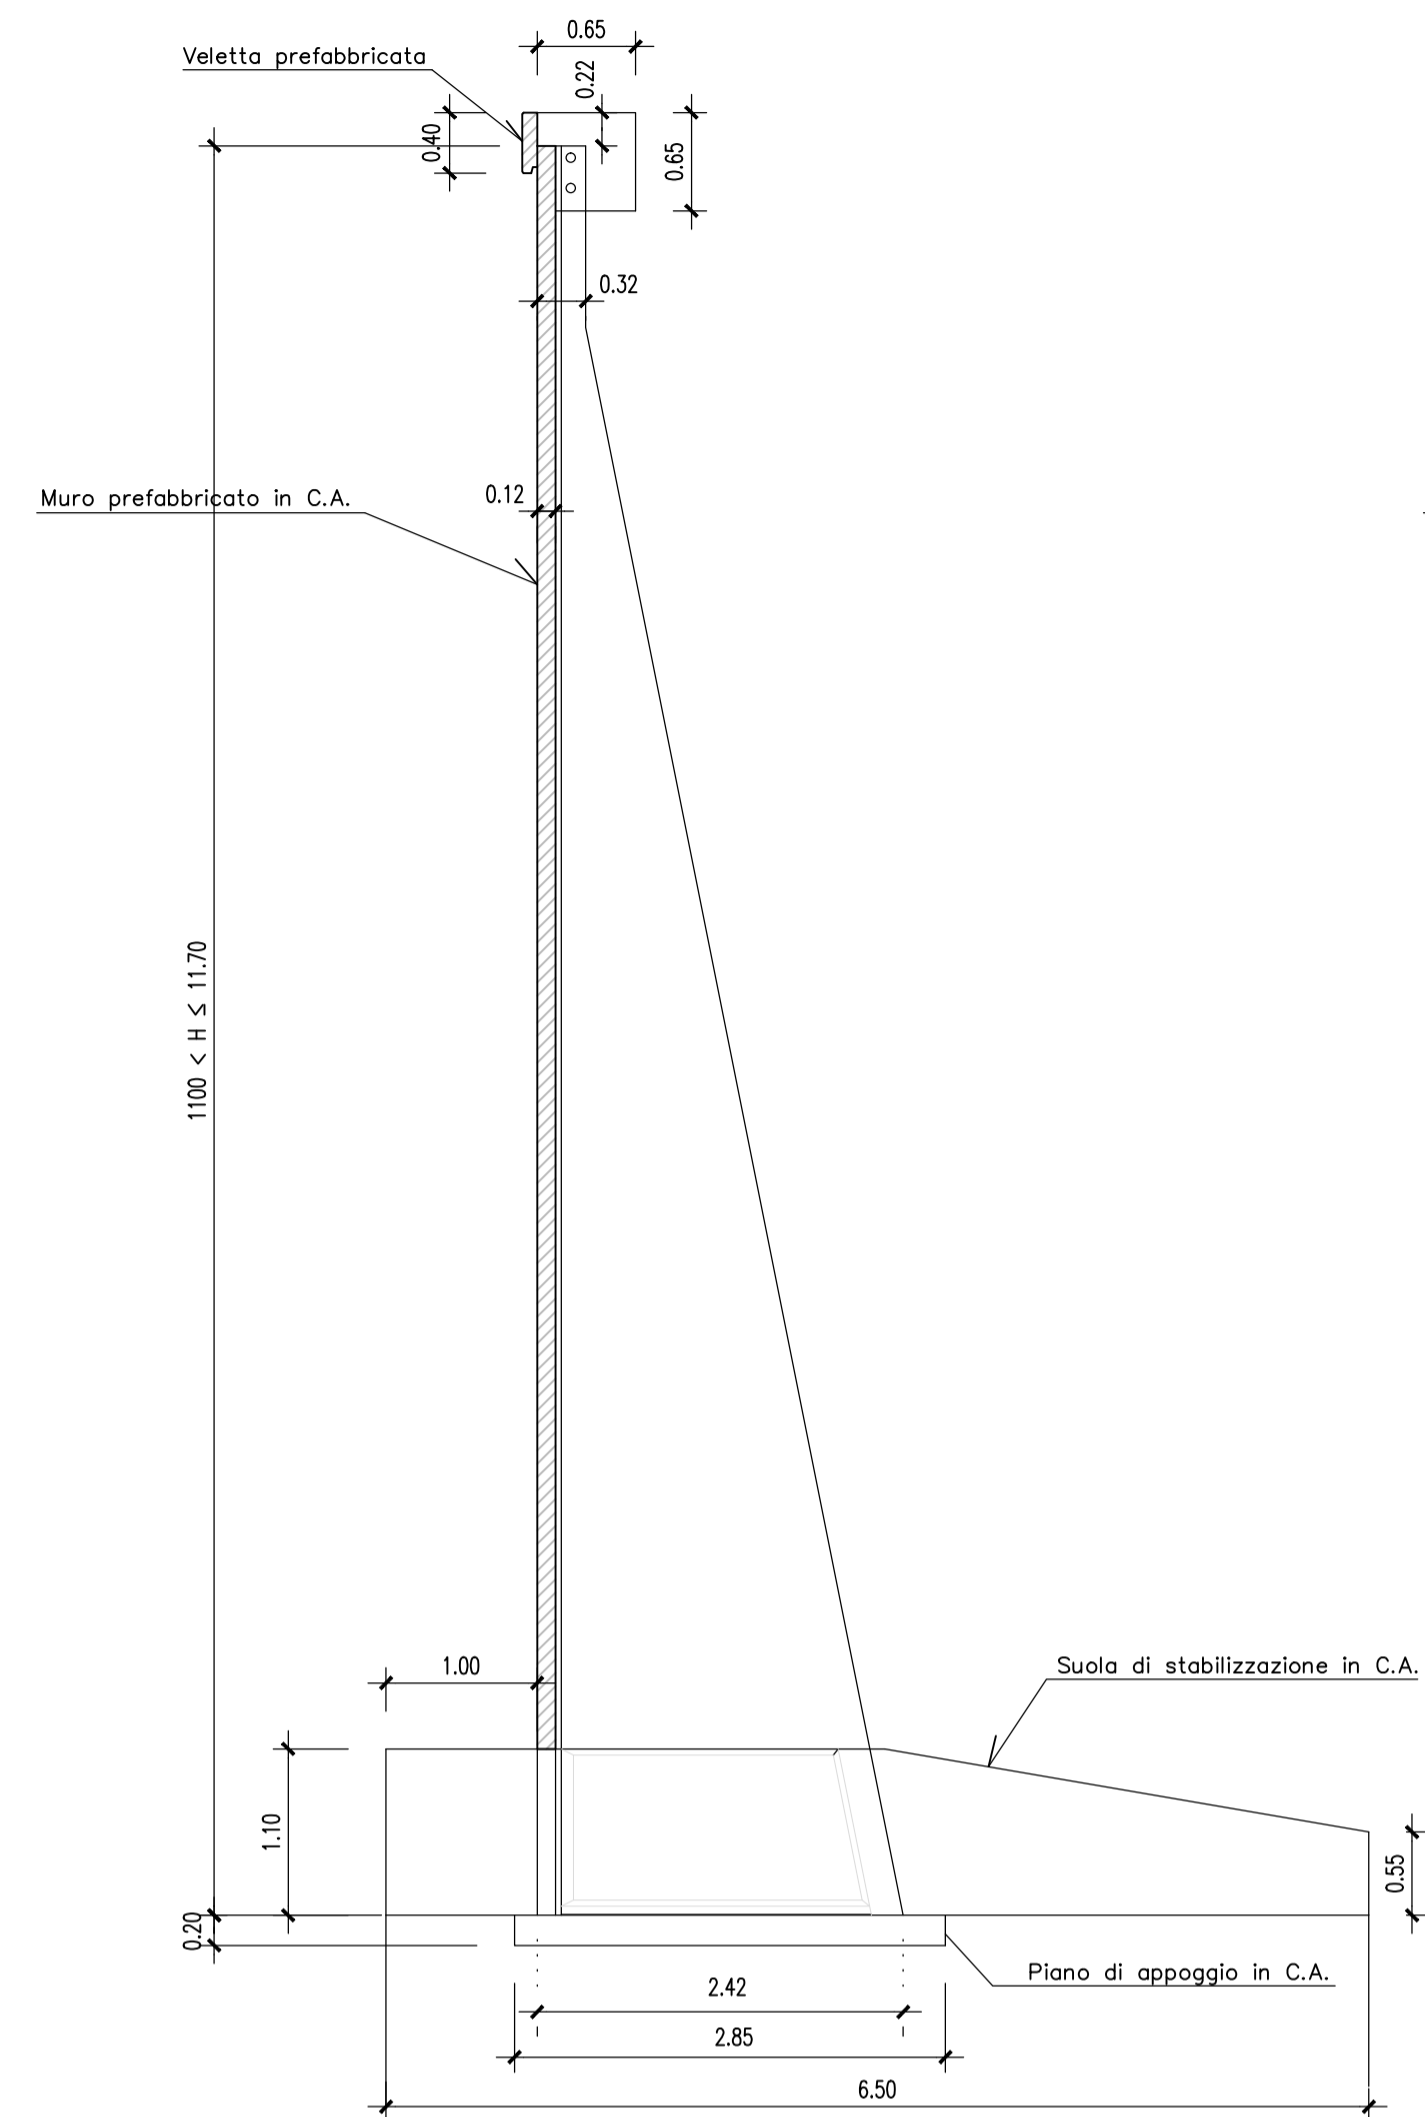


**SEZIONE "Z" MURO PREFABBRICATO**

1170 < H ≤ 1220 CON STABILIZZAZIONE DA 120 cm


Scala 1:50

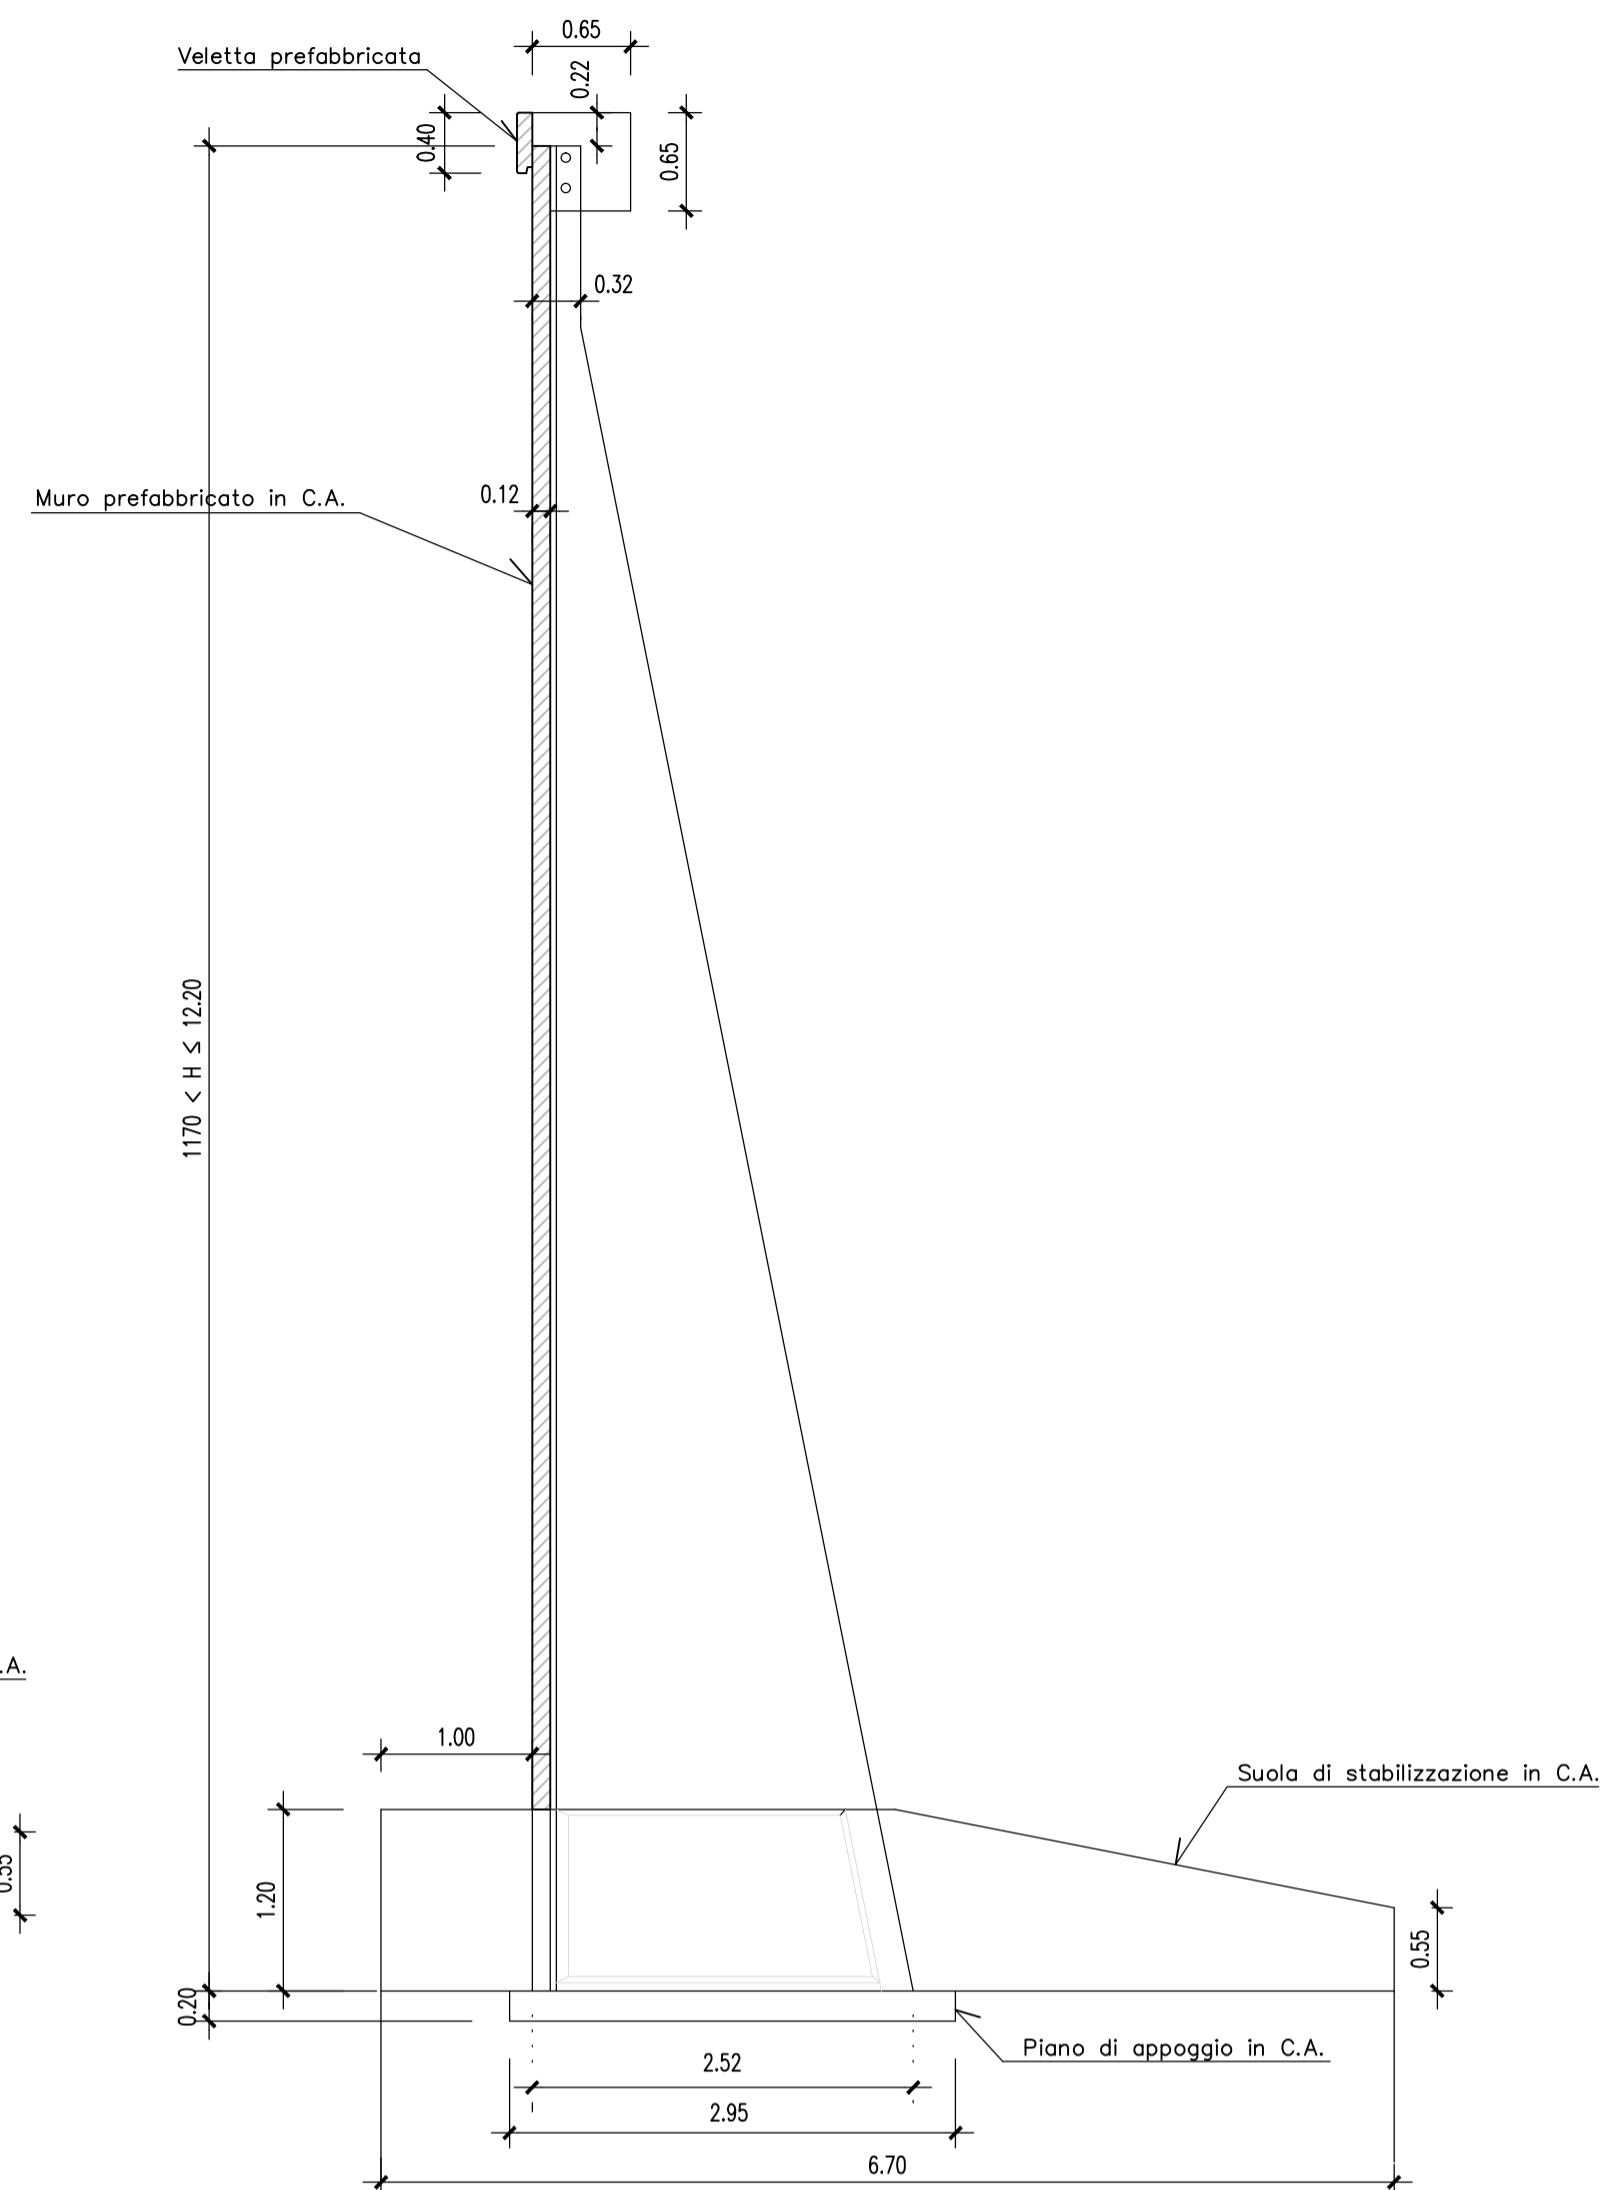


**SEZIONE TIPOLOGICA**  
Scala 1:50

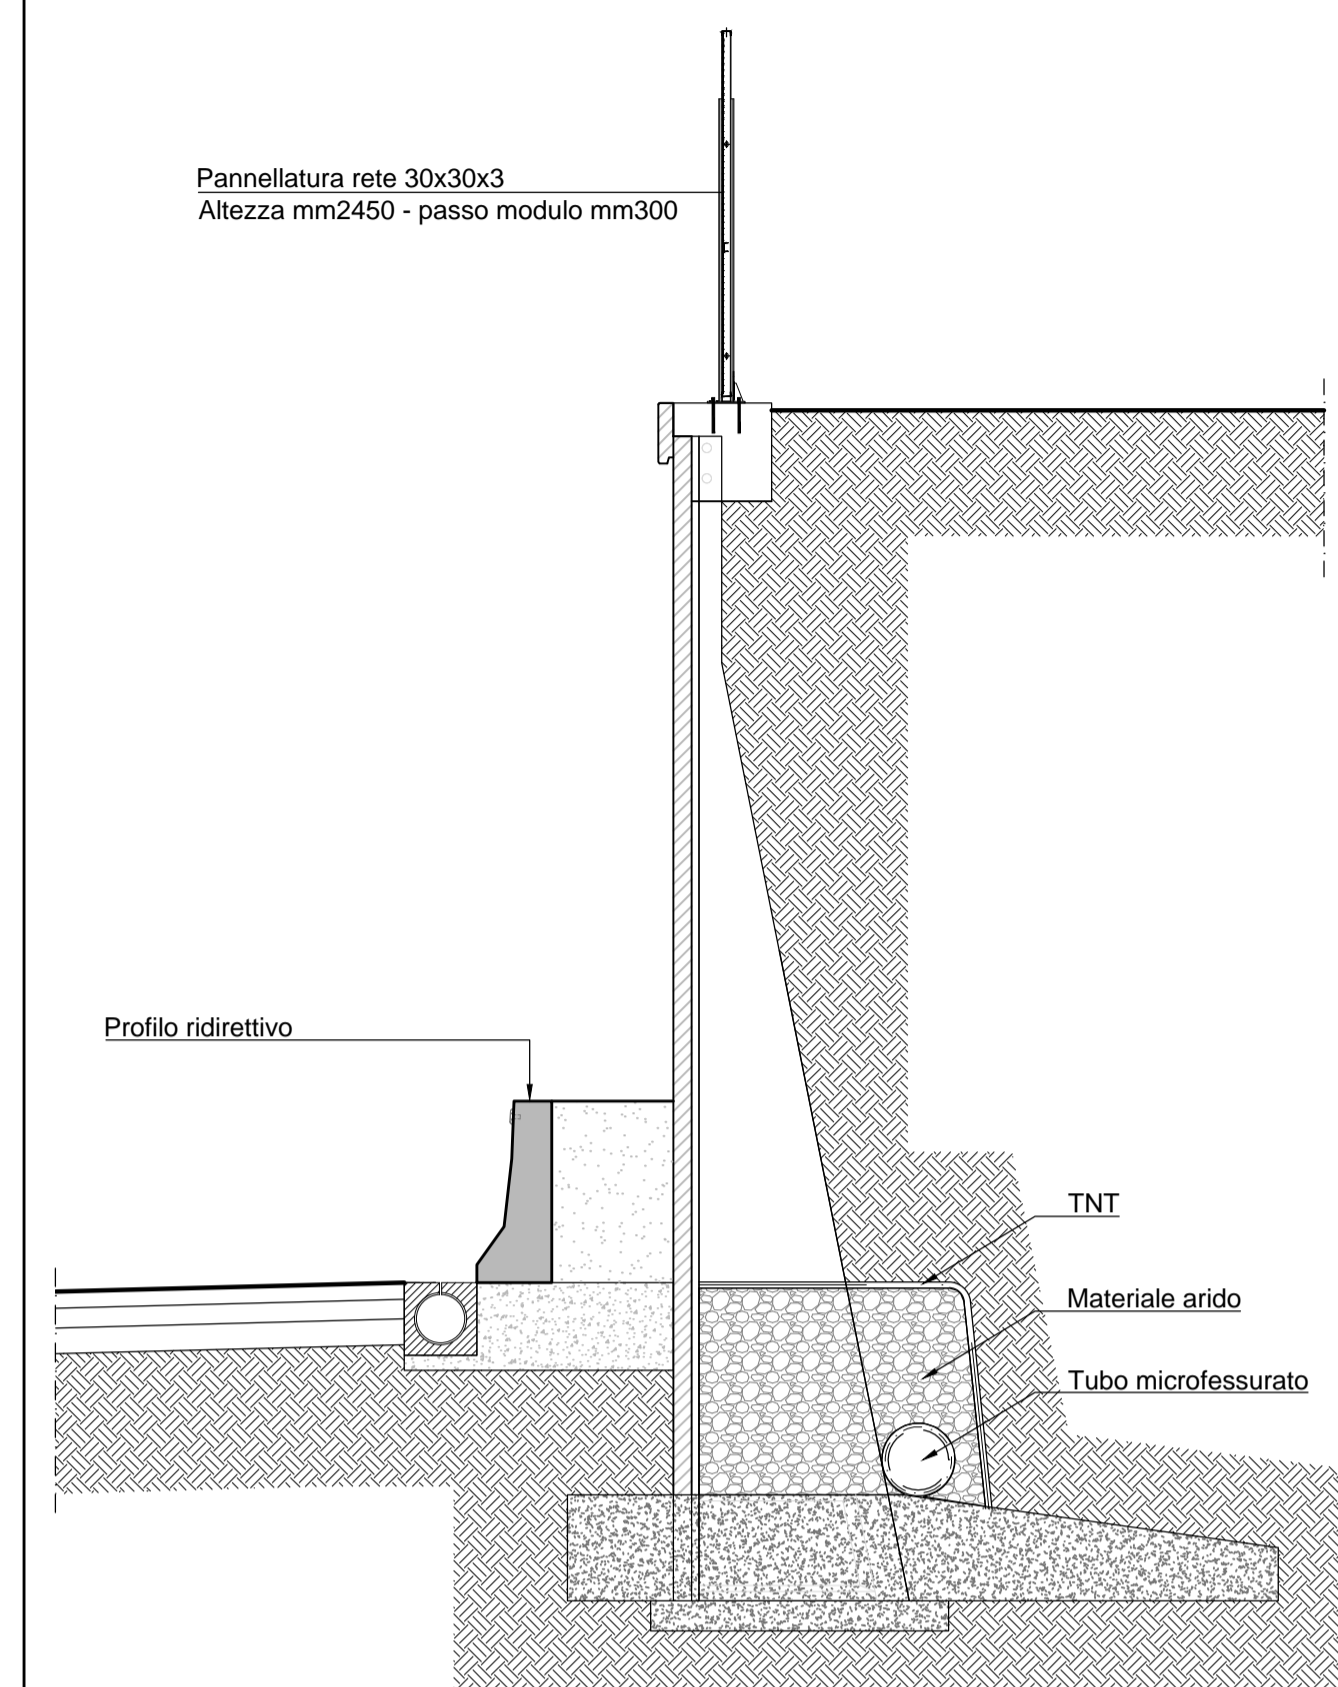

**PARTICOLARE COSTRUTTIVO PER MURI TIPO "T"**

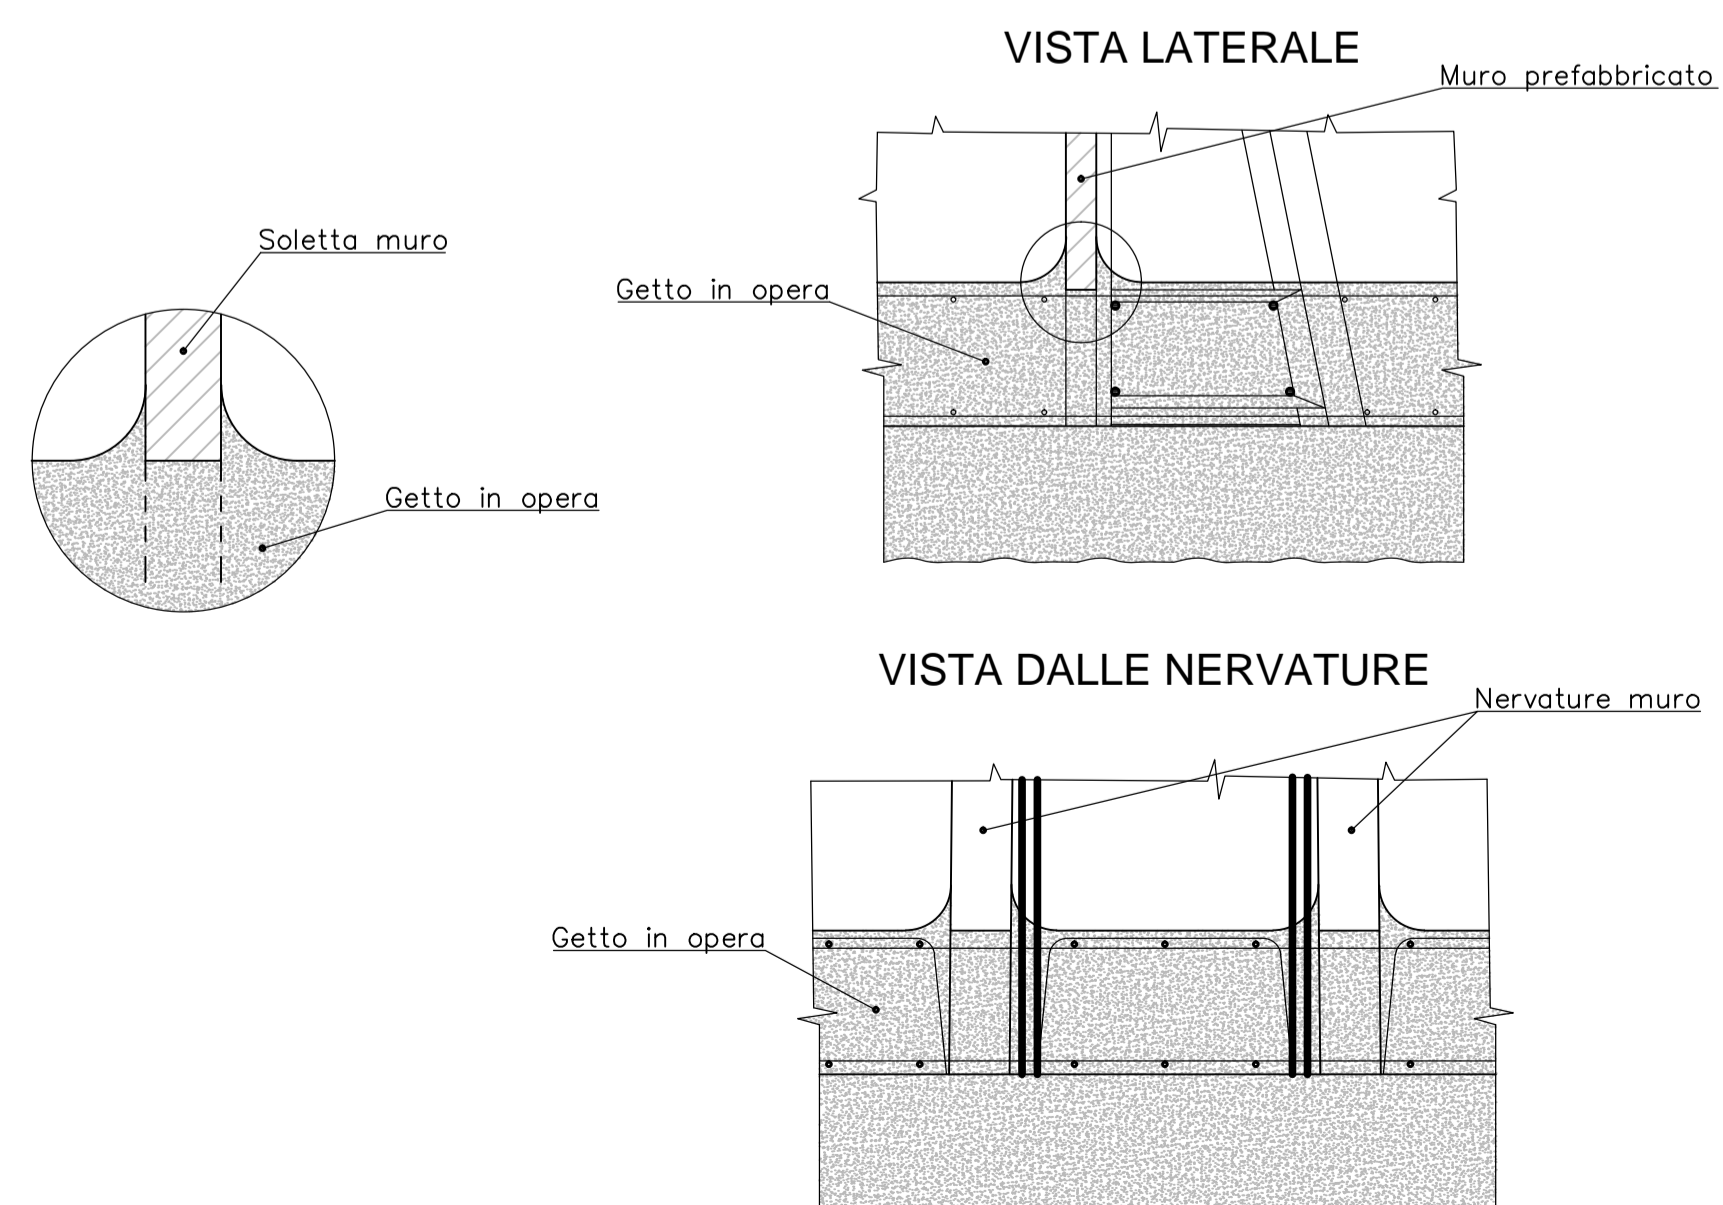

**SCHEMA TIPOLOGICI MURI PREFABBRICATI**

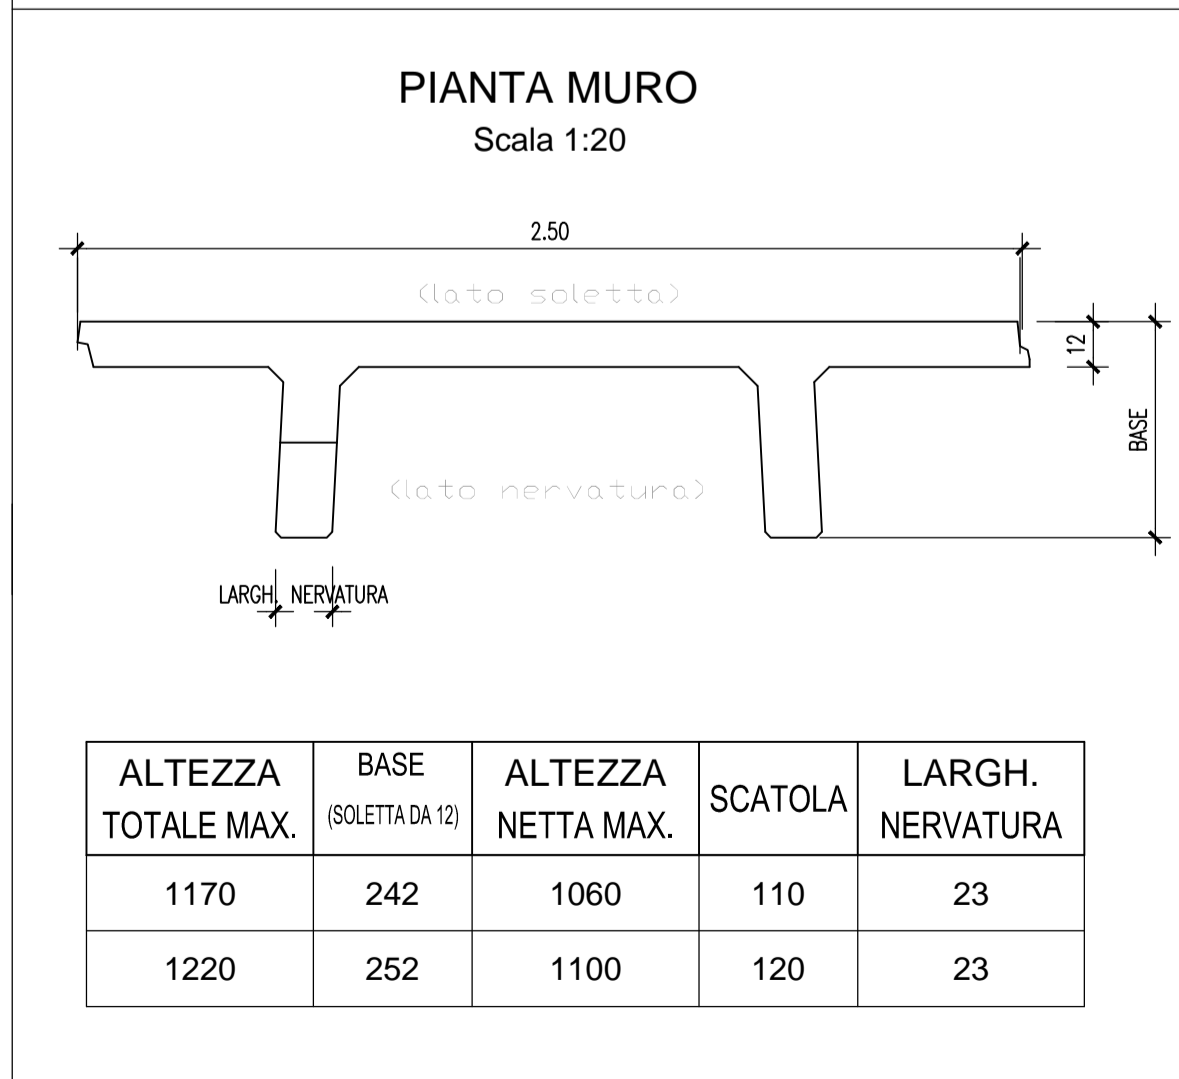

ALTEZZA TOTALE MAX.	BASE (SOLETTA DA 12)	ALTEZZA NETTA MAX.	SCATOLA	LARGH. NERVATURA
1170	242	1060	110	23
1220	252	1100	120	23

**MATRICE DI REVISIONE**

REV	DATA	DESCRIZIONE MODIFICA

N.B.: LA TAVOLA SOSTITUISCE QUELLA RELATIVA AL CODICE [ ] DEL PROGETTO ESECUTIVO

**COLLEGAMENTO AUTOSTRADALE DALMINE - COMO - VARESE - VALICO DEL GAGGIOLO E OPERE AD ESSO CONNESSE**  
CODICE C.U.P. F41B0600270007

**TRATTE B1, B2, C, D, TRVA13+14, GREENWAY**  
**AS BUILT**  
TRATTA B1  
OPERE D'ARTE MINORI - OPERE DI SOSTEGNO  
MURO DI SOSTEGNO N. 1  
SEZIONI CARPENTERIA MURI - TAV. 3/3

**IDENTIFICAZIONE ELABORATO**  
CODICE PROGETTO: F00107B  
WBS

**IMPRESA**  
RAGGRUPPAMENTO TEMPORANEO IMPRESE:  
Mandatario: STRABAG A.G.  
Mandatario: GLF Grandi Lavori Fincosit S.p.A.  
Mandatario: Impresa costruzioni Giuseppe Maltauro S.p.A.  
Mandatario cooptata: STRABAG S.p.A.

**CONCEDENTE**  
CONCESSIONI AUTOSTRADALI LOMBARDE

**CONCESSIONARIO**  
Autostreda Pedemontana Lombardia  
Direttore Tecnico: Ing. Enrico Anni  
Riduttore Tecnico: Arch. Giovanni Carniti

**APPROVATO**  
Il Direttore dei Lavori: Ing. Francesco Dominico

**PROGETTISTA - PROGETTO ESECUTIVO DI DETTAGLIO**  
RAGGRUPPAMENTO TEMPORANEO PROGETTISTI:  
Mandatario: 3TI PROGETTI ITALIA  
Mandatario: GP  
Mandatario: Inp. Albergo Cecchini

**RESPONSABILE DI PROGETTO ED INCARICATO DELLA INTEGRAZIONE FRA LE VARIE PRESTAZIONI:**  
Ing. Alberto Cecchini

**ELABORAZIONE PROGETTUALE**  
PROGETTISTA: Coopprogetti Soc. Coop.  
DIRETTORE TECNICO: Ing. Alessandro Placucci

Redatto: Ragnacci  
Verificato: Panfilì

**CONTRATTO N° 1575/8**

Sestione A N° A1740  
DOTTOR INGENGERE ALESSANDRO PLACUCCI  
Approvato: Placucci