

MURO TIPO: A5.0  
FONDAZIONE RASTREMATA

FERRI DI ARMATURA (kg/m)

Pos.	n°	diam.	sviluppo	passo	kg/ml
1	12	394	25	14.0	
2	14	39.3	25	19.0	
3	7	22	100	20.9	
4	11	8	100	4.3	
5	11	8	100	4.3	
6	12	8	25+var+2 5	25/50	3.8
7	10	10	25+var+2 5	25/50	5.6
8	8	12	151	10	10.7
TOTALE					82.7

CALCESTRUZZO (mc/ml)

Larghezza	Altezza	mc/ml
340	50	1.55

Detrazione costola

Altezza costola	B1	B2	Sp. costola	mc/ml
48	78	85.5	20	-0.05

TOTALE CALCESTRUZZO 1.50

CARPENTERIA (mq/ml)

Altezza lato valle	Altezza lato monte	mq/ml
50	30	0.80


PIANO DI APPOGGIO

FERRI DI ARMATURA (kg/ml) (rete Ø5/20x20)

Larghezza rete	Peso (kg/mq)	kg/ml
186	1.59	2.95

CALCESTRUZZO (mc/ml)

Larghezza	Altezza	mc/ml
360	15	0.54

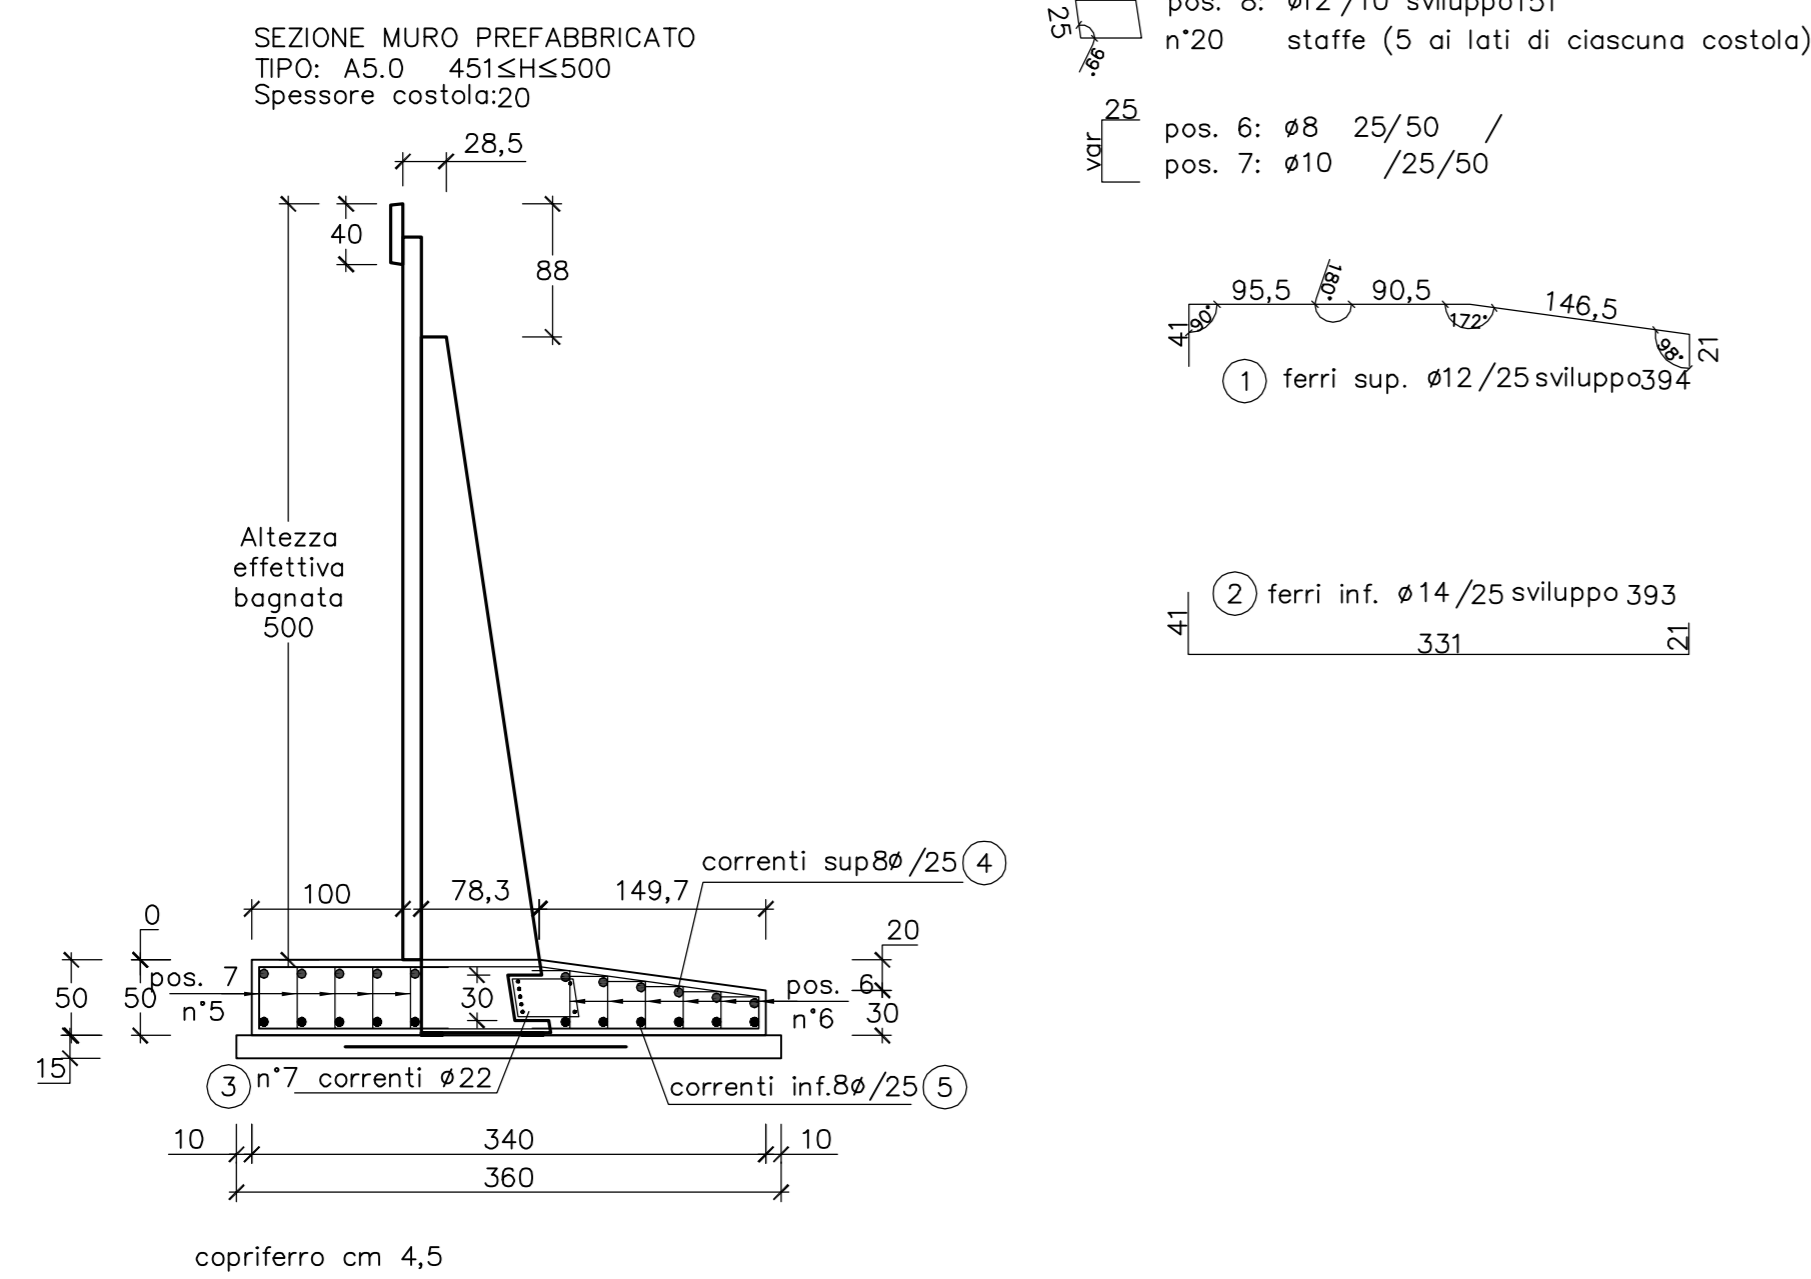

MATRICE DI REVISIONE

REV	DATA	DESCRIZIONE MODIFICA
-	-	-
-	-	-
N.B.: LA TAVOLA SOSTITUISCE QUELLA RELATIVA AL CODICE [E] - [ ] - [ ] - [ ] - [ ] - [ ] - [ ] - [ ] DEL PROGETTO ESECUTIVO

CONCESSIONARI AUTOSTRADALI LOMBARDE  
Autosstrada Pedemontana Lombarda

COLLEGAMENTO AUTOSTRADALE  
DALMINE - COMO - VARESE - VALICO DEL GAGGIOLIO E OPERE AD ESSO CONNESSE  
CODICE C.U.P. F1180600270007

TRATTE B1, B2, C, D, TRVA13+14, GREENWAY  
**AS BUILT**  
TRATTA B1  
OPERE D'ARTE MINORI - OPERE DI SOSTEGNO  
ASSE PRINCIPALE  
MURO 3 - Sezioni armatura - Tav. 14 di 17

IMPRESA  
RAGGRUPPAMENTO TEMPORANEO IMPRESE:

Mandatario	Mandante	Mandante	Mandante cooptata
STRABAG A.G.	GLF Grandi Lavori Fincosit S.p.A.	Impresa costruzioni Giuseppe Malturo S.p.A.	STRABAG S.p.A.

CONCEDENTE  
CONCESSIONARIO  
APPROVATO

ELABORAZIONE PROGETTUALE  
PROGETTISTA:  
Cooprogetti Soc. Coop.  
DIRETTORE TECNICO:  
Ing. Alessandro Placucci

Redatto: Ragnacci Verificato: Panfil

INGEGNERI DELLA PROVINCIA DI SOALBA A. N° 1740  
DOTTOR INGEGNERE ALESSANDRO PLACUCCI  
SISTEMI CIVILI E AMBIENTALI SETTORE PROFESSIONALE  
Approvato: Placucci