



PROSPETTO MURO 3 – Scala 1:200

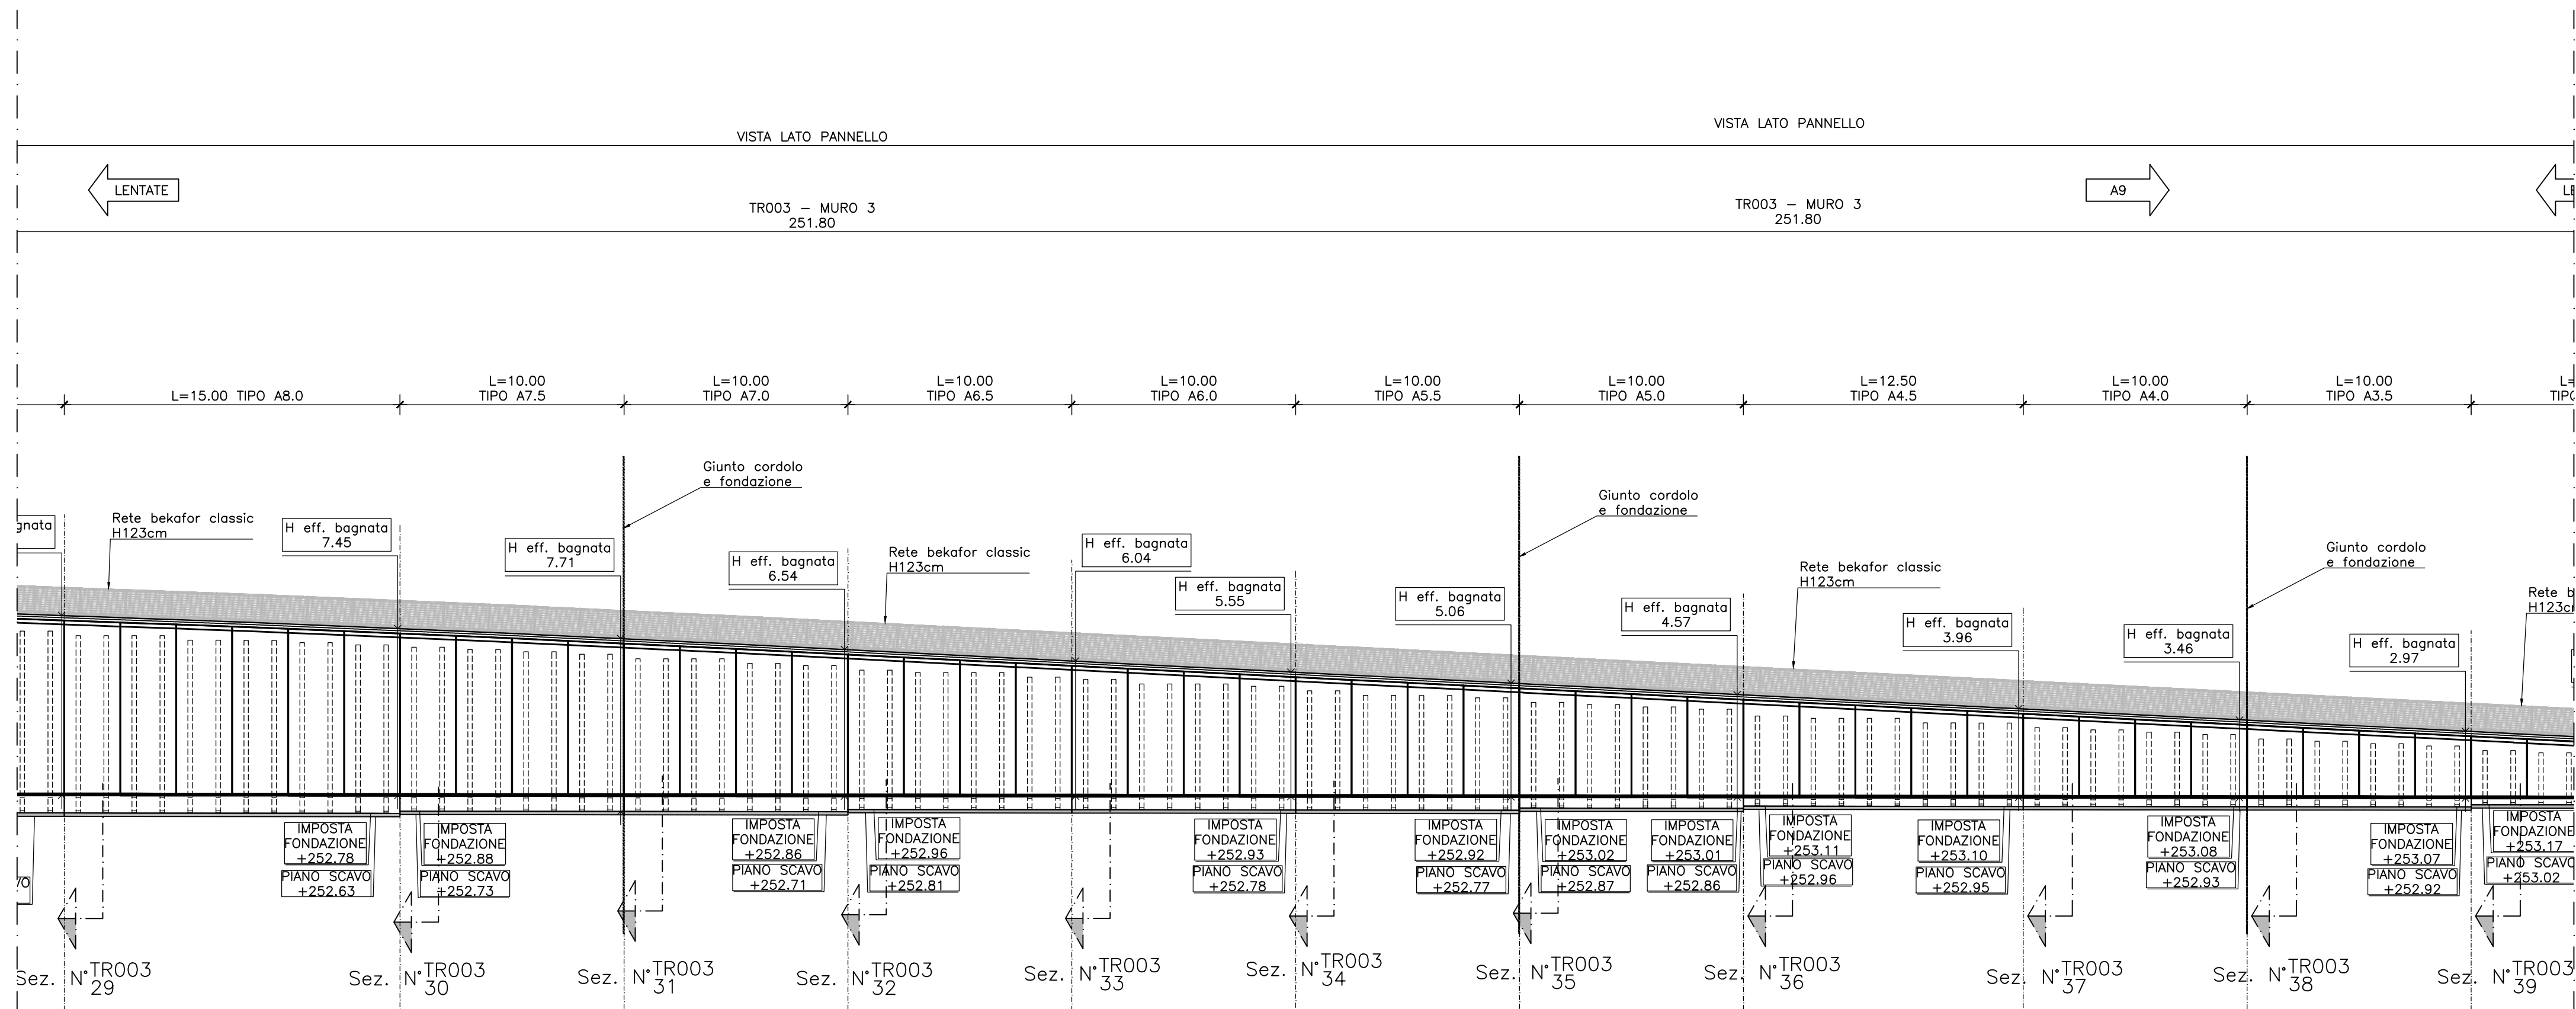

PIANTA MURO 3 – Scala 1:200

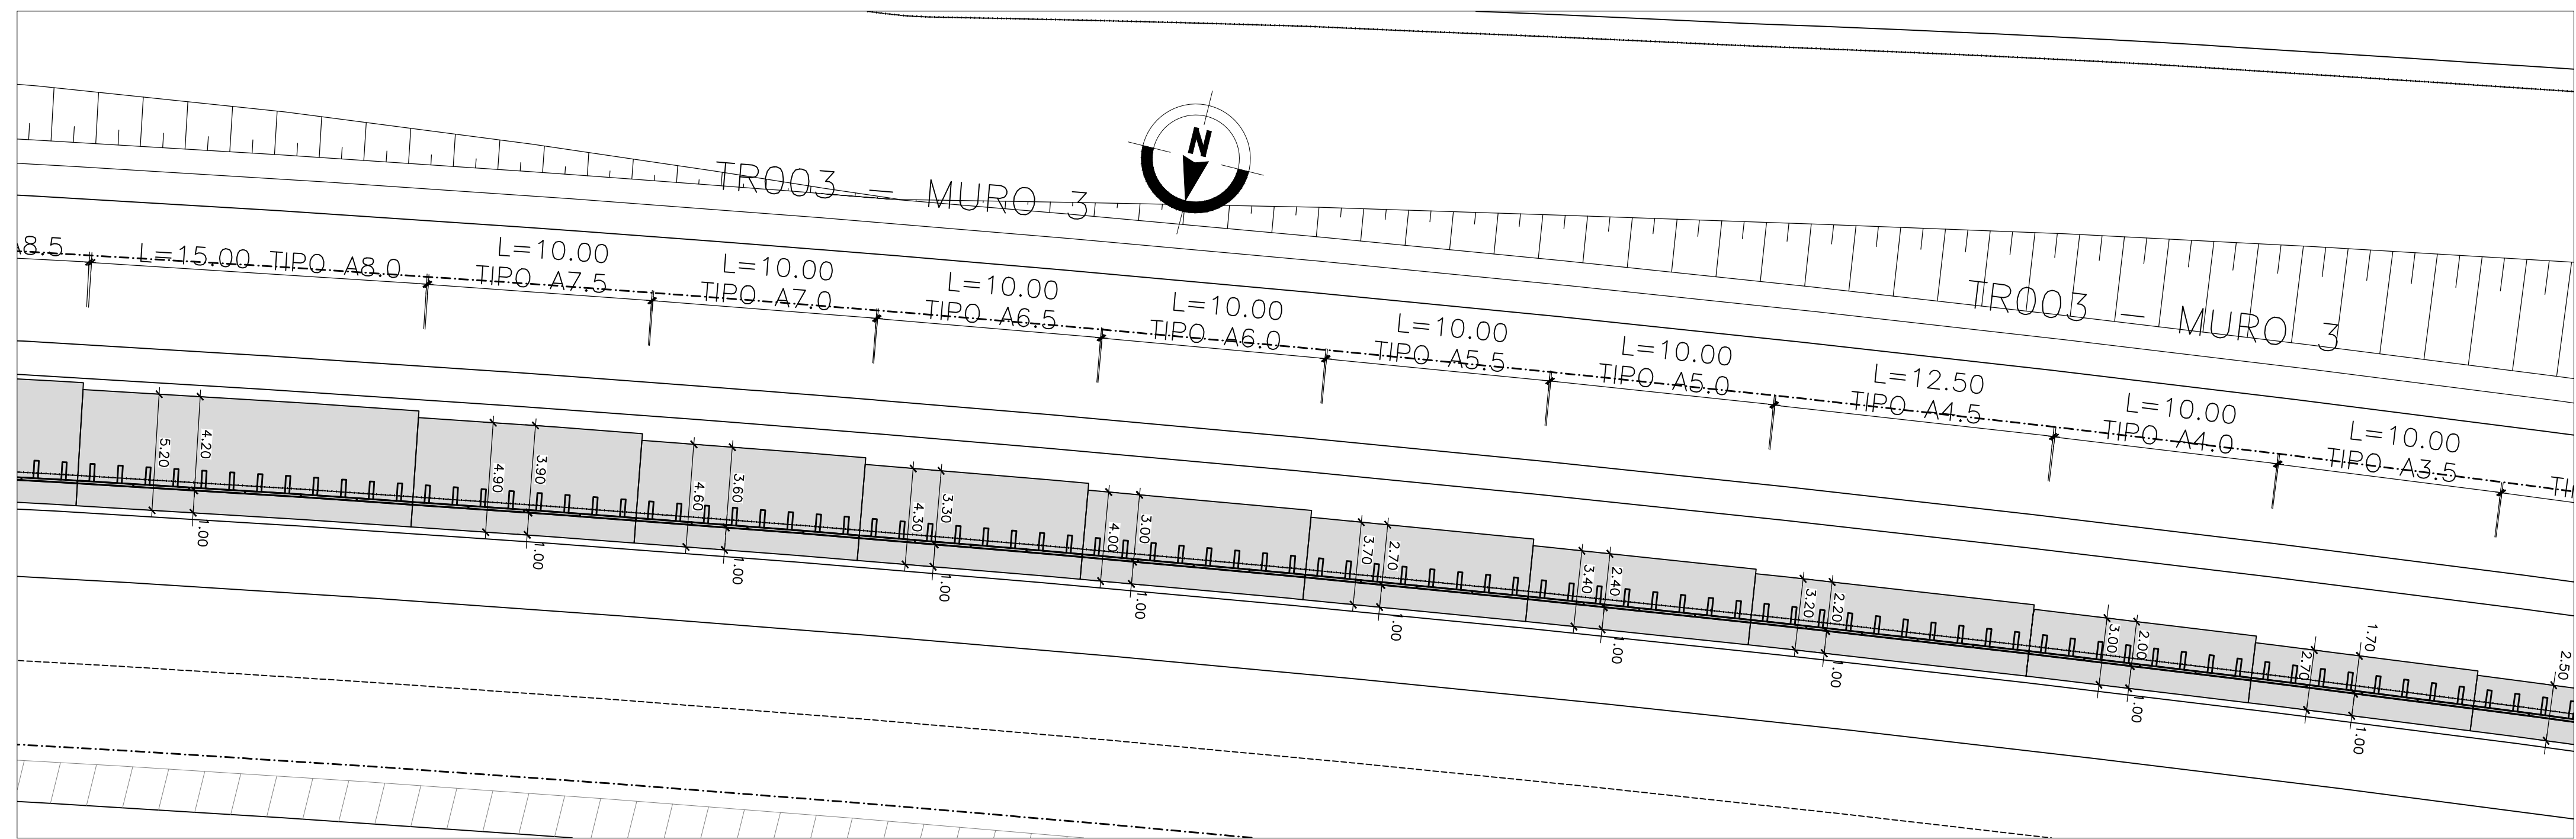

MATRICE DI REVISIONE

REV	DATA	DESCRIZIONE MODIFICA

N.B.: LA TAVOLA SOSTITUISCE QUELLA RELATIVA AL CODICE [ ] DEL PROGETTO ESECUTIVO

CONCESSIONARI AUTOSTRADALI LOMBARDE

COLLEGAMENTO AUTOSTRADE DALMINE - COMO - VARESE - VALICO DEL GAGGIOLO E OPERE AD ESSO CONNESSE

CODICE C.U.P. F118000027007

TRATTE B1, B2, C, D, TRVA13+14, GREENWAY

**AS BUILT**

TRATTA B1

OPERE D'ARTE MINORI - OPERE DI SOSTEGNO

ASSE PRINCIPALE

MURO 3 - Pianta e prospetto - Tav. 2 di 3

<p>IDENTIFICAZIONE ELABORATO</p> <p>CODICE PROGETTO: F001078</p> <p>WBS</p>	<p>IMPRESA</p> <p>RAGGRUPPAMENTO TEMPORANEO IMPRESE:</p> <p>Mandatario: STRABAG A.G.</p> <p>Mandatario: GLF Grandi Lavori Fincosit S.p.A.</p> <p>Mandatario: Impresa costruzioni Giuseppe Malturo S.p.A.</p> <p>Mandatario cooptato: STRABAG S.p.A.</p>
---	---

Scala: 1:200

DATA	DESCRIZIONE	REV
Febbraio 2016	Emissione	E

PROGETTISTA - PROGETTO ESECUTIVO DI DETTAGLIO

RAGGRUPPAMENTO TEMPORANEO PROGETTISTI:

Mandatario: 3PI PROGETTI ITALIA	Mandatario: GP	Mandatario: ALBERTO CECCHINI	Mandatario: Arch. Salvatore Vermiglio
---------------------------------	----------------	------------------------------	---------------------------------------

CONCEDENTE: CONCESSIONARI AUTOSTRADALI LOMBARDE

RESPONSABILE DI PROGETTO ED INCARICATO DELL'INTEGRAZIONE FRA LE VARIE PRESTAZIONI: Ing. Alberto Cecchini

CONCESSIONARIO: Autostreda Pedemontana Lombarda

PROGETTISTA: Coopprogetti Soc. Coop. DIRETTORE TECNICO: Ing. Alessandro Placucci

APPROVATO: Il Direttore dei Lavori: Ing. Francesco Domarico

ELABORAZIONE PROGETTUALE: Redatto: Ragnacci, Verificato: Panfilì

INGEGNERE DELLA PROVINCIA DI SESTO CALENDE: Sezione A N° A1740

DOITTORE INGEGNERE: ALESSANDRO PLACUCCI

Approvato: Placucci