



PROSPETTO MURO 3 – Scala 1:200

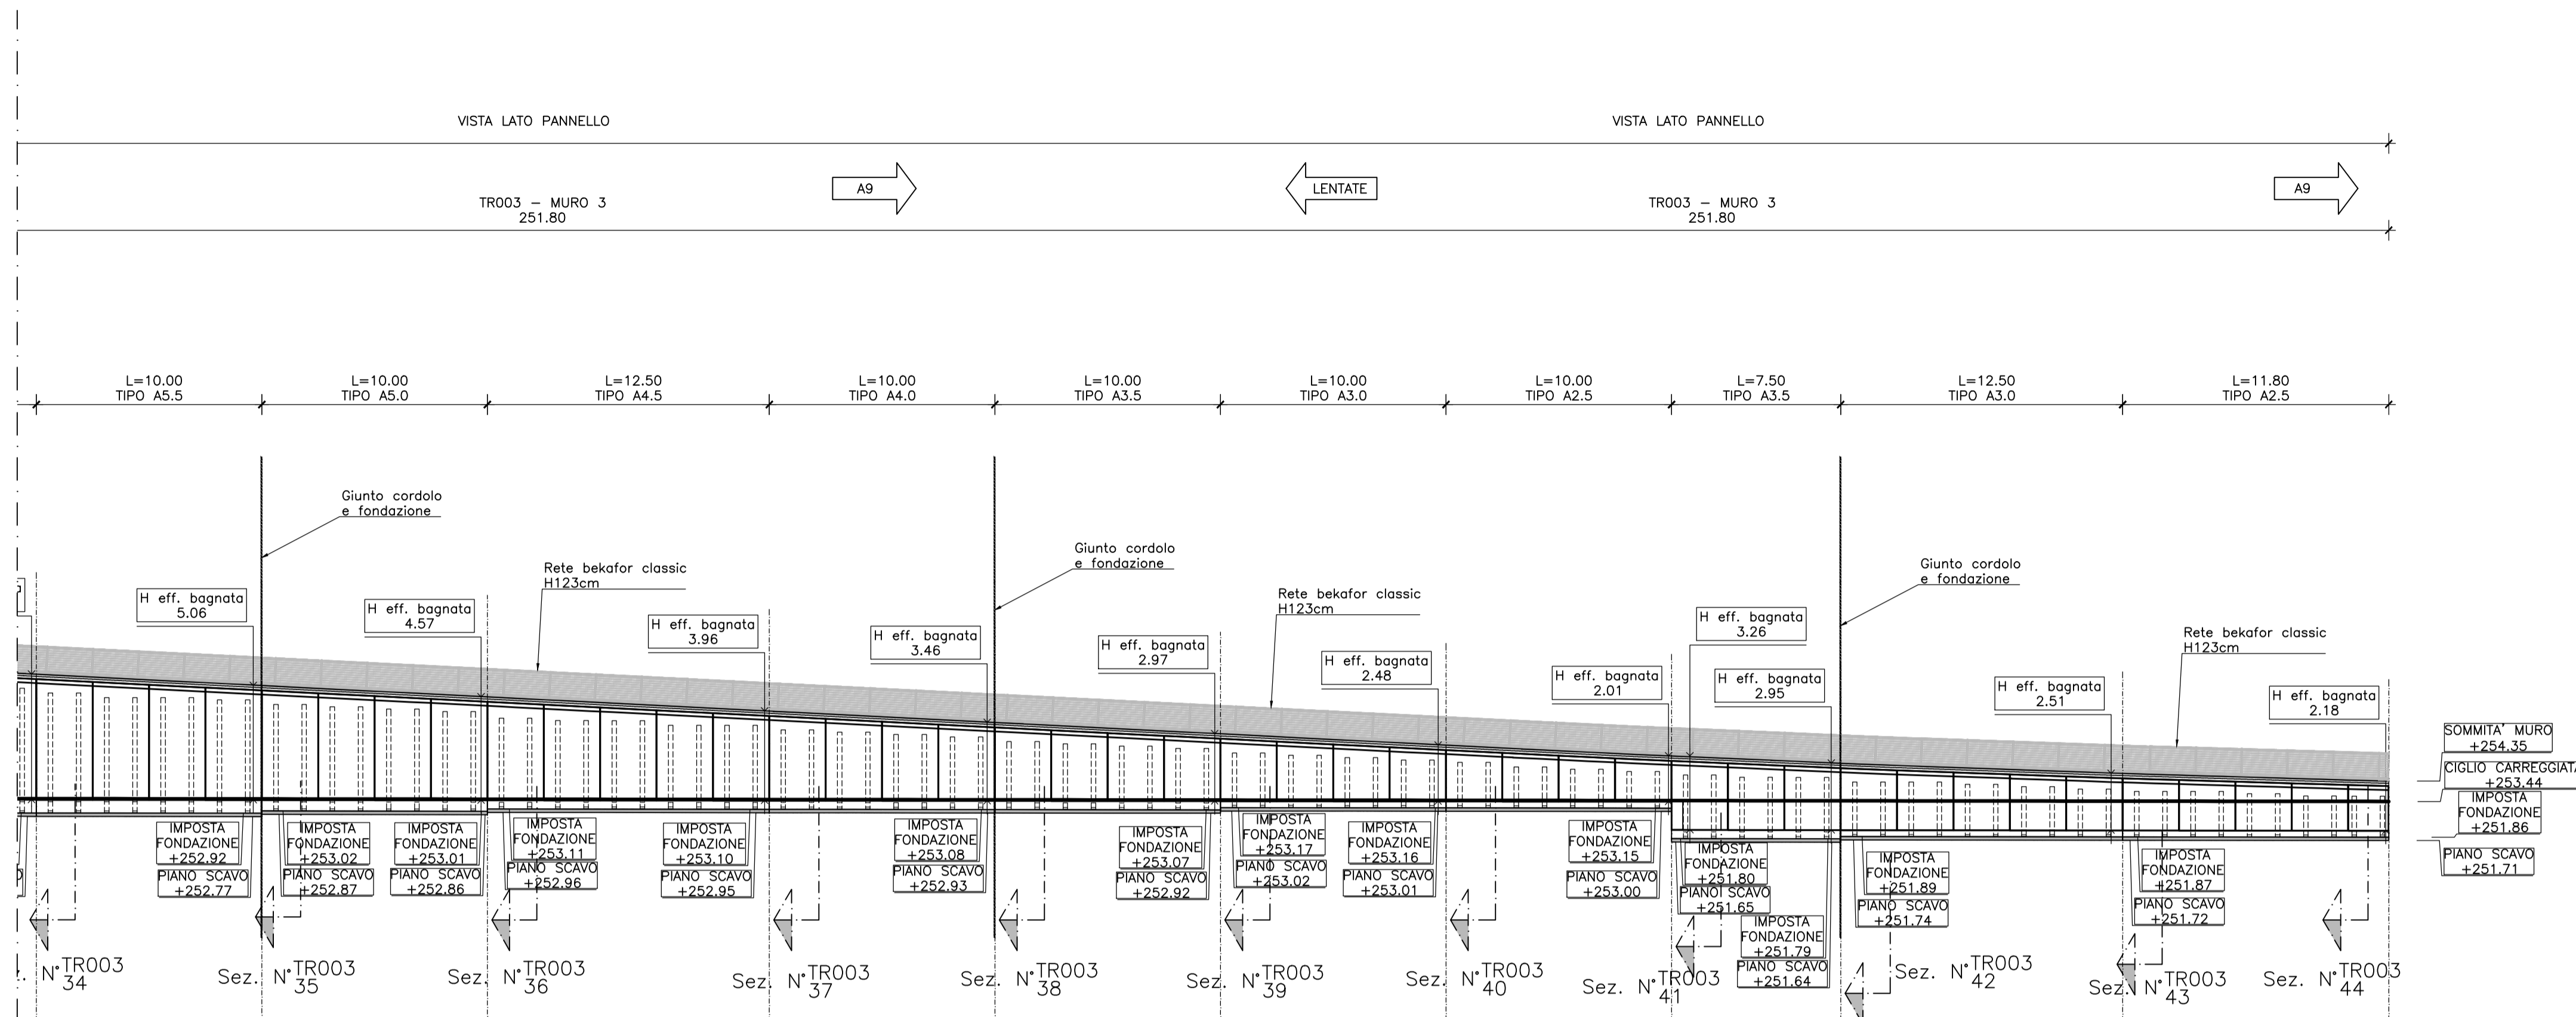

PIANTA MURO 3 – Scala 1:200

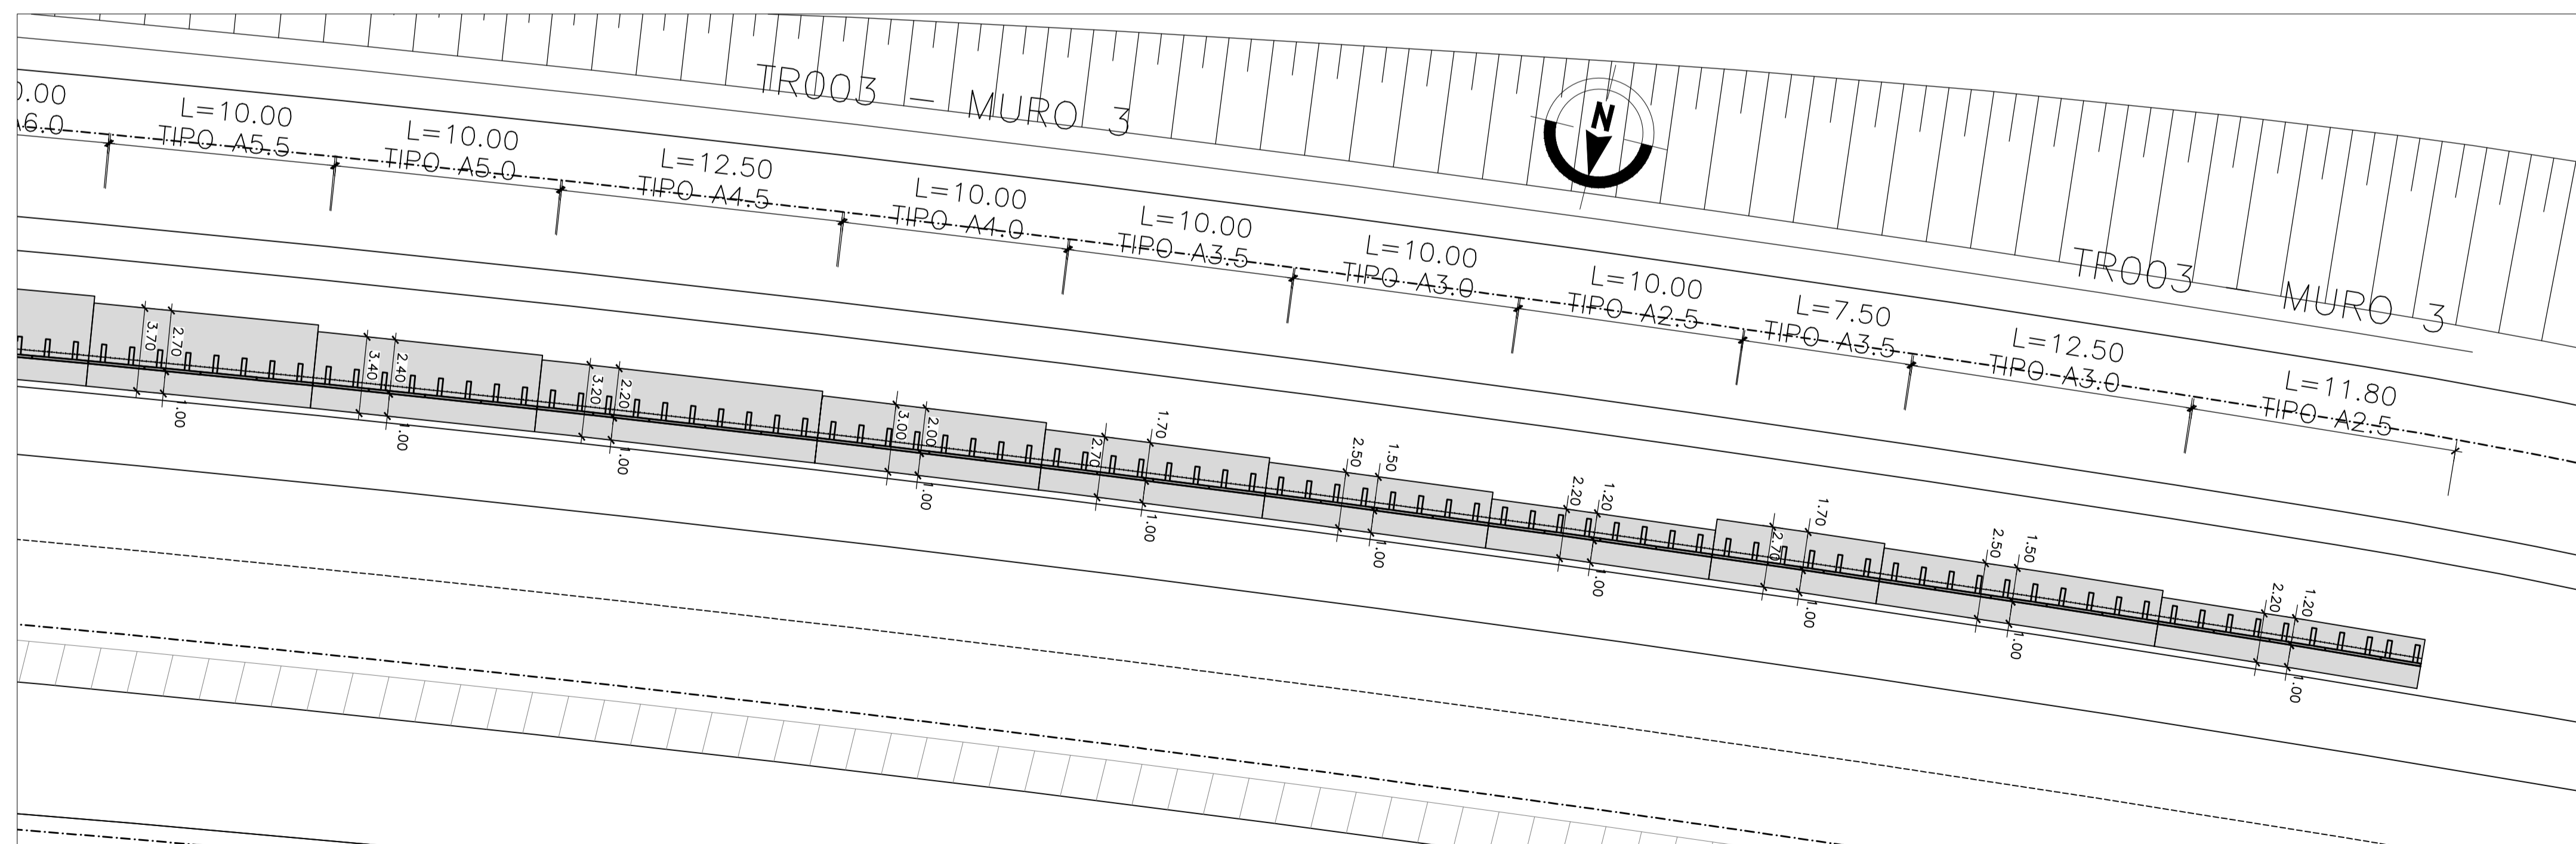

MATRICE DI REVISIONE

REV	DATA	DESCRIZIONE MODIFICA

N.B.: LA TAVOLA SOSTITUISCE QUELLA RELATIVA AL CODICE [] DEL PROGETTO ESECUTIVO

CONCESSIONE AUTOSTRADALI LOMBARDE

COLLEGAMENTO AUTOSTRADE DALMINE - COMO - VARESE - VALICO DEL GAGGIOLO E OPERE AD ESSO CONNESSE
CODICE C.U.P. F118000027007

TRATTE B1, B2, C, D, TRVA13+14, GREENWAY

AS BUILT

TRATTA B1
OPERE D'ARTE MINORI - OPERE DI SOSTEGNO
ASSE PRINCIPALE
MURO 3 - Pianta e prospetto - Tav. 3 di 3

<p>IDENTIFICAZIONE ELABORATO</p> <p>CODICE PROGETTO: F001078</p> <p>WBS</p>	<p>IMPRESA</p> <p>RAGGRUPPAMENTO TEMPORANEO IMPRESE:</p> <p>Mandatario: STRABAG A.G. Mandatario: GLF Grandi Lavori Fincosit S.p.A. Mandatario: Impresa costruzioni Giuseppe Malturo S.p.A. Mandatario cooptata: STRABAG S.p.A.</p>
<p>FASE PROGETTUALE</p> <p>LOTTO: A1</p> <p>ZONA: A02</p> <p>OPERA: TR003</p> <p>TRATTO OPERA: B1</p> <p>AMBITO: 02</p> <p>TIPO ELABORATO: PZ</p> <p>PROGRESSIVO: 009</p> <p>REVISIONE: m</p>	<p>STRABAG</p> <p>MALTAURO</p> <p>STRABAG</p>
<p>DATA DESCRIZIONE REV</p> <p>Febbraio 2016 - Emesso - E</p>	<p>PROGETTISTA - PROGETTO ESECUTIVO DI DETTAGLIO</p> <p>RAGGRUPPAMENTO TEMPORANEO PROGETTISTI:</p> <p>Mandatario: 3T1 PROGETTITALIA INGEGNERIA SOCIETA' S.p.A. Mandatario: GP Impianti - GESTIONE PROGETTI DI INGEGNERIA Mandatario: ALBERTO CECCHINI Arch.: Salvatore Vermiglio</p>
<p>CONCEDENTE</p> <p>CONCESSIONE AUTOSTRADALI LOMBARDE</p>	<p>RESPONSABILE DI PROGETTO ED INCARICATO DELL'INTEGRAZIONE FRA LE VARIE PRESTAZIONI:</p> <p>Ing. Alberto Cecchini</p>
<p>CONCESSIONARIO</p> <p>Autostreade Pedemontana Lombardia</p> <p>Direttore Tecnico: Ing. Enrico Arini Referente Tecnico: Arch. Giovanni Camillo</p>	<p>ELABORAZIONE PROGETTUALE</p> <p>PROGETTISTA: Coopprogetti Soc. Coop. DIRETTORE TECNICO: Ing. Alessandro Placucci</p>
<p>APPROVATO</p> <p>Autostreade Pedemontana Lombardia</p> <p>Il Direttore dei Lavori: Ing. Francesco Domenico</p>	<p>Redatto: Ragnacci Verificato: Panfilì</p> <p>INGEGNERIA DELLA PROVINCIA DI MILANO Sezione A N° A1740 DOTTOR IN INGEGNERIA ALESSANDRO PLACUCCI SEZIONE CIVILE E AMBIENTALE ISTITUTO PROFESSIONALE Approvato: Placucci</p>