


SEZIONE MURO PREFABBRICATO
TIPO: A9.0 881≤H≤900
Spessore costola: 30

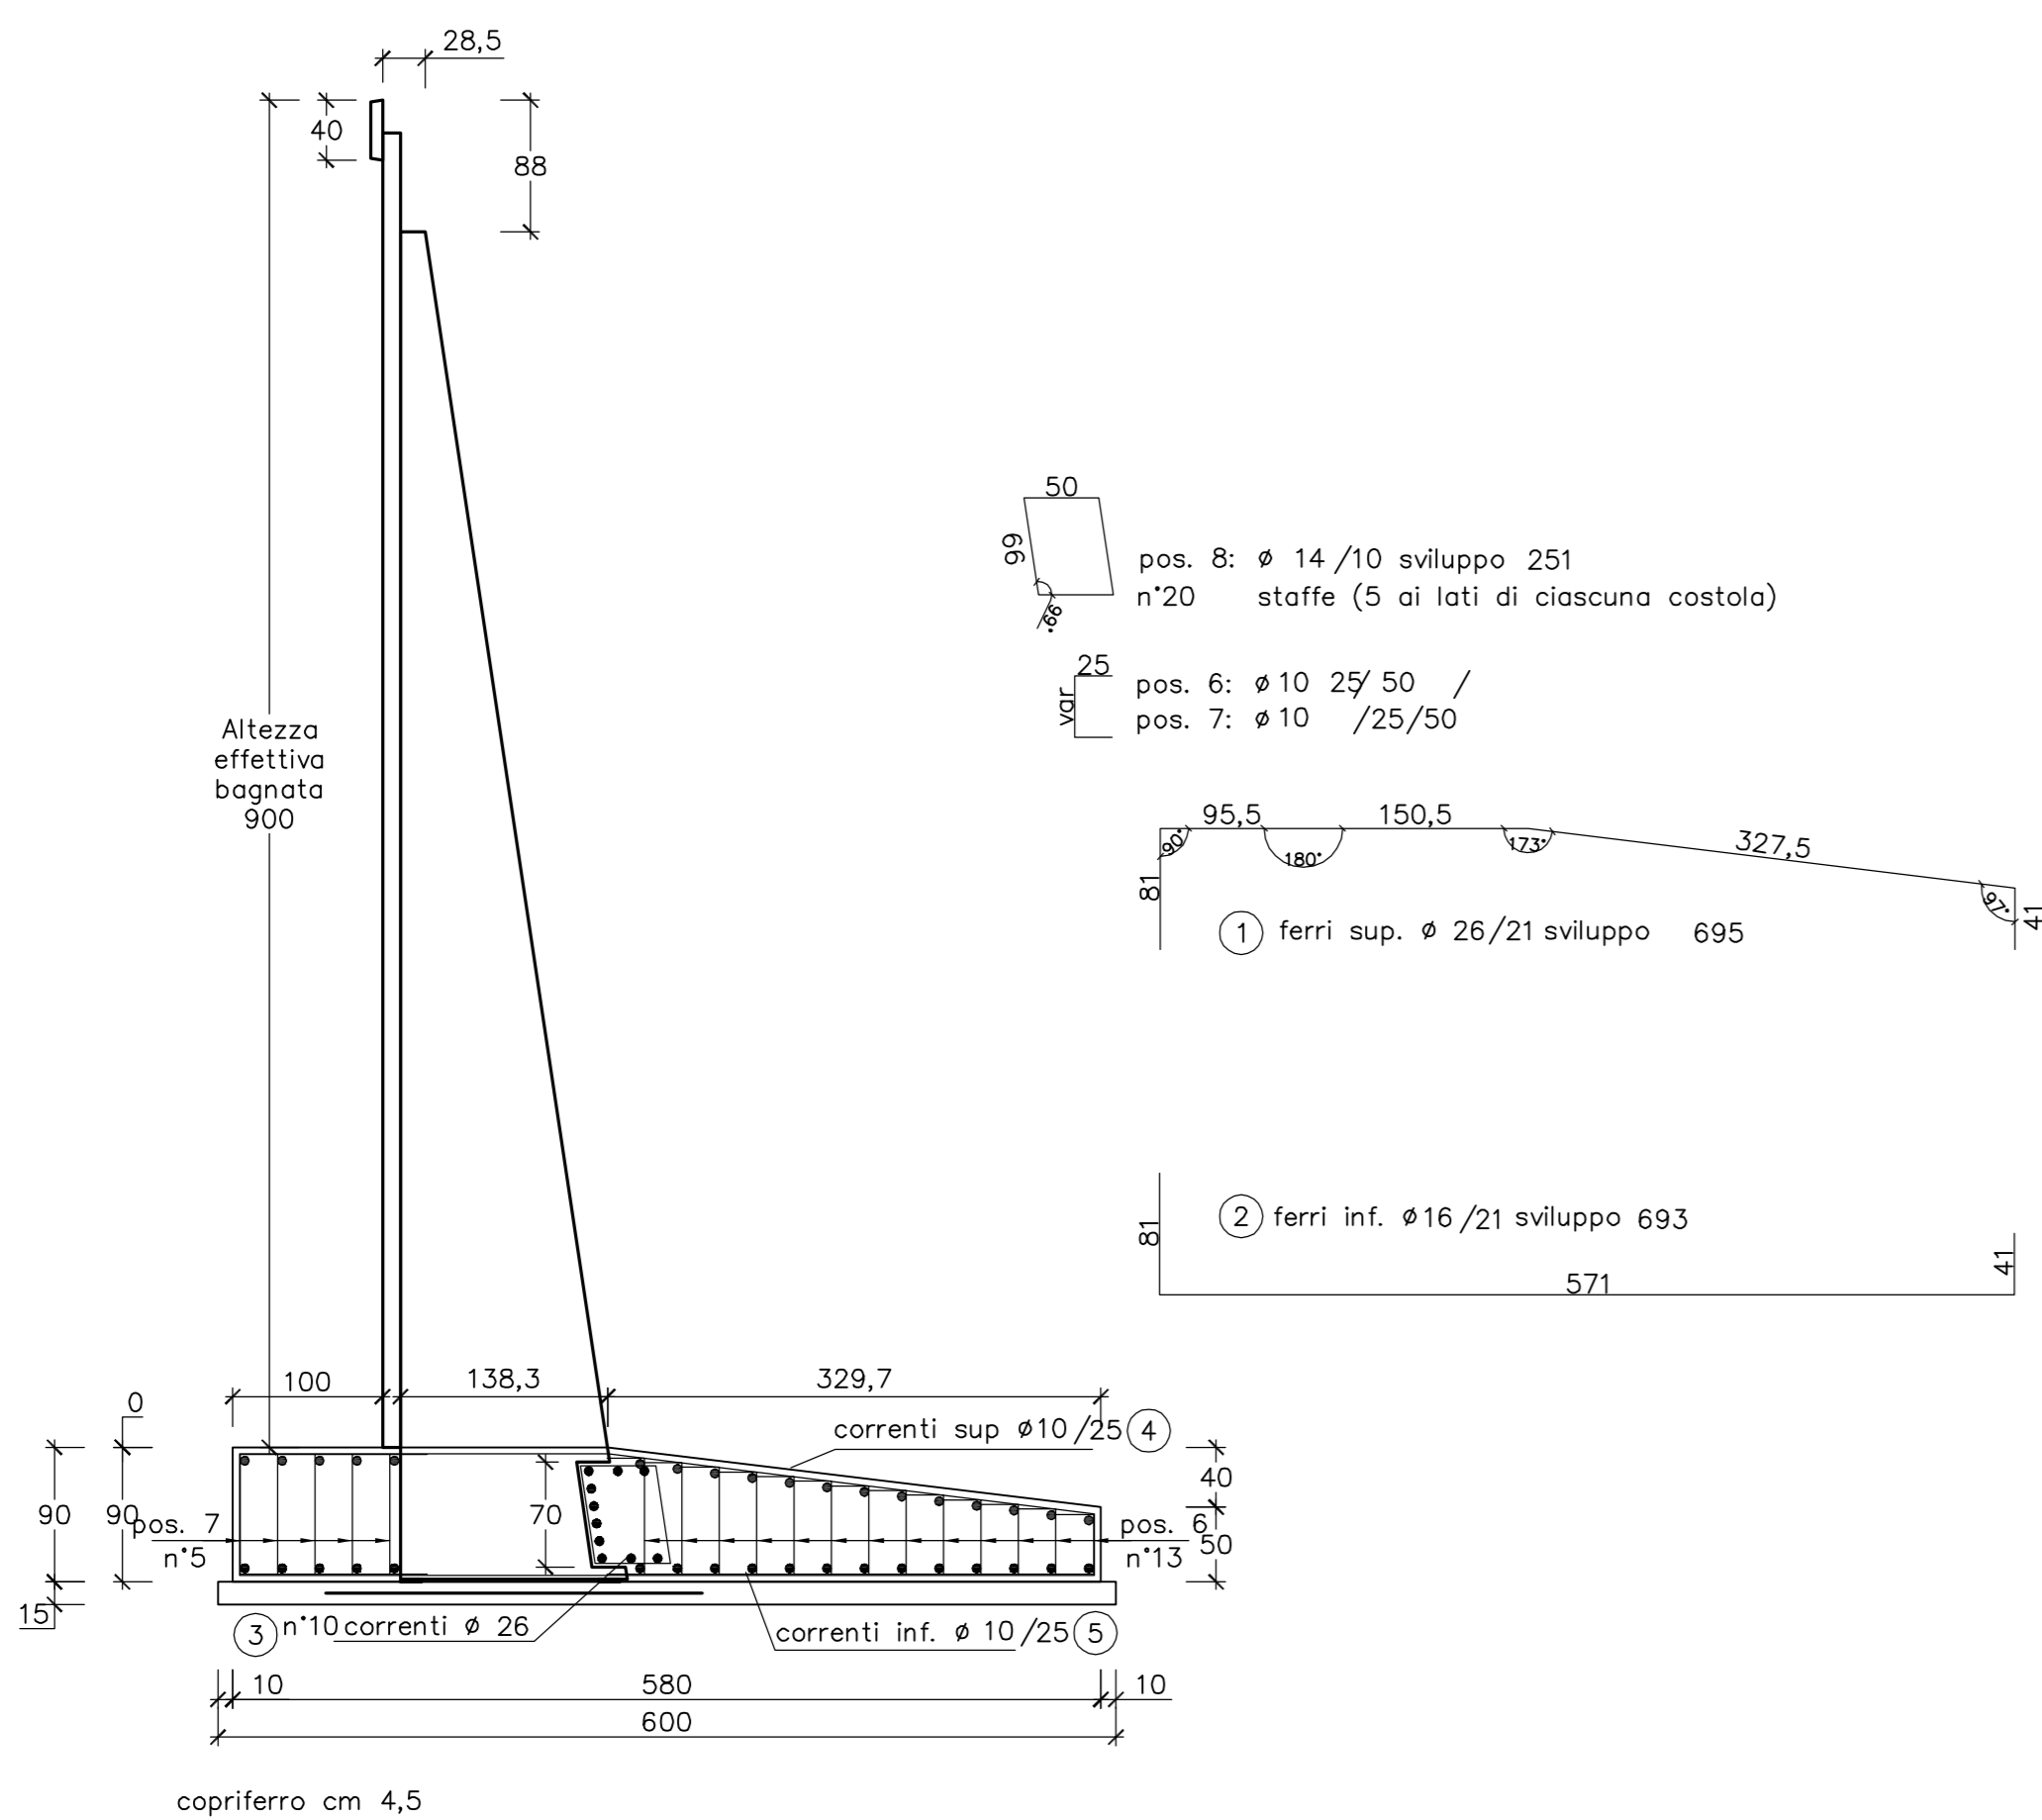

MURO TIPO: A9.0
FONDAZIONE RASTREMATA

FERRI DI ARMATURA (kg/ml)

Pos.	n°	diam.	sviluppo	passo	kg/ml
1	26	695	21	137,9	
2	16	693	21	52,1	
3	10	26	100		41,7
4	18	10	100		11,1
5	18	10	100		11,1
6	26	10	25+var+2 5	25/50	17,8
7	10	10	25+var+2 5	25/50	8,1
8	8	14	251	10	24,3
TOTALE					303,9

CALCESTRUZZO (mc/ml)

Larghezza	Altezza	mc/ml
580	90	4,56

Detrazione costola

Altezza costola	B1	B2	Sp. costola	mc/ml
88	138	151,5	30	-0,27

TOTALE CALCESTRUZZO 4,29

CARPENTERIA (mq/ml)

Altezza lato valle	Altezza lato monte	mq/ml
90	50	1,40

PIANO DI APPOGGIO

FERRI DI ARMATURA (kg/ml) (rete Ø5/20x20)

Larghezza rete	Peso (kg/mq)	kg/ml
252	1,59	4,00

CALCESTRUZZO (mc/ml)

Larghezza	Altezza	mc/ml
600	15	0,90

MATRICE DI REVISIONE

REV	DATA	DESCRIZIONE MODIFICA
-	-	-
-	-	-
N.B.: LA TAVOLA SOSTITUISCE QUELLA RELATIVA AL CODICE [E - - - - -] DEL PROGETTO ESECUTIVO

CONCESSIONARI AUTOSTRADALI LOMBARDE

Autosstrada Pedemontana Lombarda

COLLEGAMENTO AUTOSTRADALE DALMINE - COMO - VARESE - VALICO DEL GAGGIOLO E OPERE AD ESSO CONNESSE

CODICE C.U.P. F1180600270007

TRATTE B1, B2, C, D, TRVA13+14, GREENWAY

AS BUILT

TRATTA B1

OPERE D'ARTE MINORI - OPERE DI SOSTEGNO

ASSE PRINCIPALE

MURO 4 - Sezioni armatura - Tav. 5 di 17

IDENTIFICAZIONE ELABORATO
CODICE PROGETTO: F01078

IMPRESA
RAGGRUPPAMENTO TEMPORANEO IMPRESE:

Mandatario	Mandante	Mandante	Mandante cooptata
STRABAG A.G.	GLF Grandi Lavori Fincosit S.p.A.	Impresa costruzioni Giuseppe Maltauro S.p.A.	STRABAG S.p.A.

FASE PROGETTUALE

LOTTO	ZONA	OPERA	TRATTO L'OPERA	AMBITO	TIPO ELABORATO	PROGRESSIVO	REVISIONE
A	1	A03	TR004	0	08	AR	005

Scala: 1:50

DATA DESCRIZIONE REV

Novembre 2015, Emissione

PROGETTISTA - PROGETTO ESECUTIVO DI DETTAGLIO

RAGGRUPPAMENTO TEMPORANEO PROGETTISTI:

Mandatario	Mandante	Mandante	Mandante
3PI PROGETTI ITALIA	GP Progettisti	Arch. Salvatore Cerignillo	Arch. Salvatore Cerignillo

CONCEDENTE

CONCESSIONARIO

APPROVATO

RESPONSABILE DI PROGETTO ED INCARICATO DELL'INTEGRAZIONE FRA LE VARIE PRESTAZIONI:

Ing. Alberto Cecchini

ELABORAZIONE PROGETTUALE

PROGETTISTA:

Cooprogetti Soc. Coop.

DIRETTORE TECNICO:

Ing. Alessandro Placucci

Redatto: Ragnacci Verificato: Panfil

INGEGNERI DELLA PROVINCIA DI SOSSANO A. N° 1740

DOTTORE INGEGNERE ALESSANDRO PLACUCCI

ISTITUTO CIVILE E AMBITO TERRITORIALE SETTORE PROFESSIONALE

Approvato: Placucci