

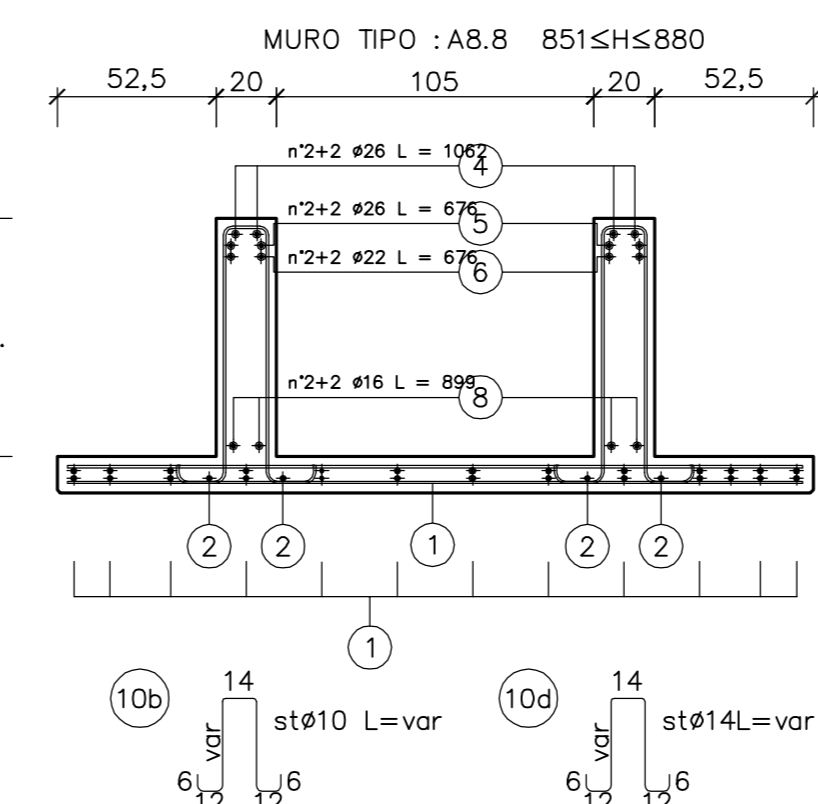
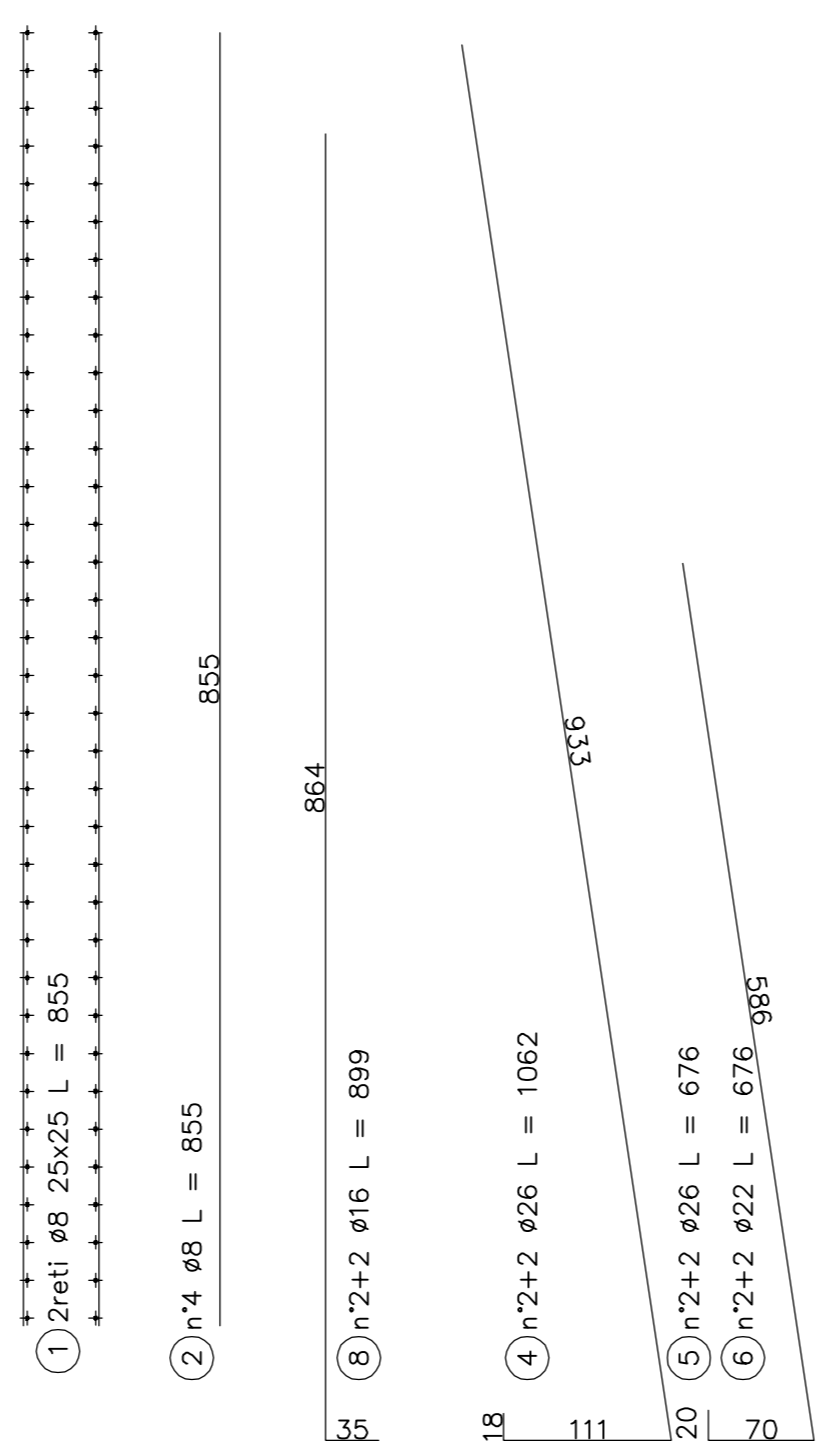


SEZIONE MURO PREFABBRICATO
TIPO : A8.8 851≤H≤880

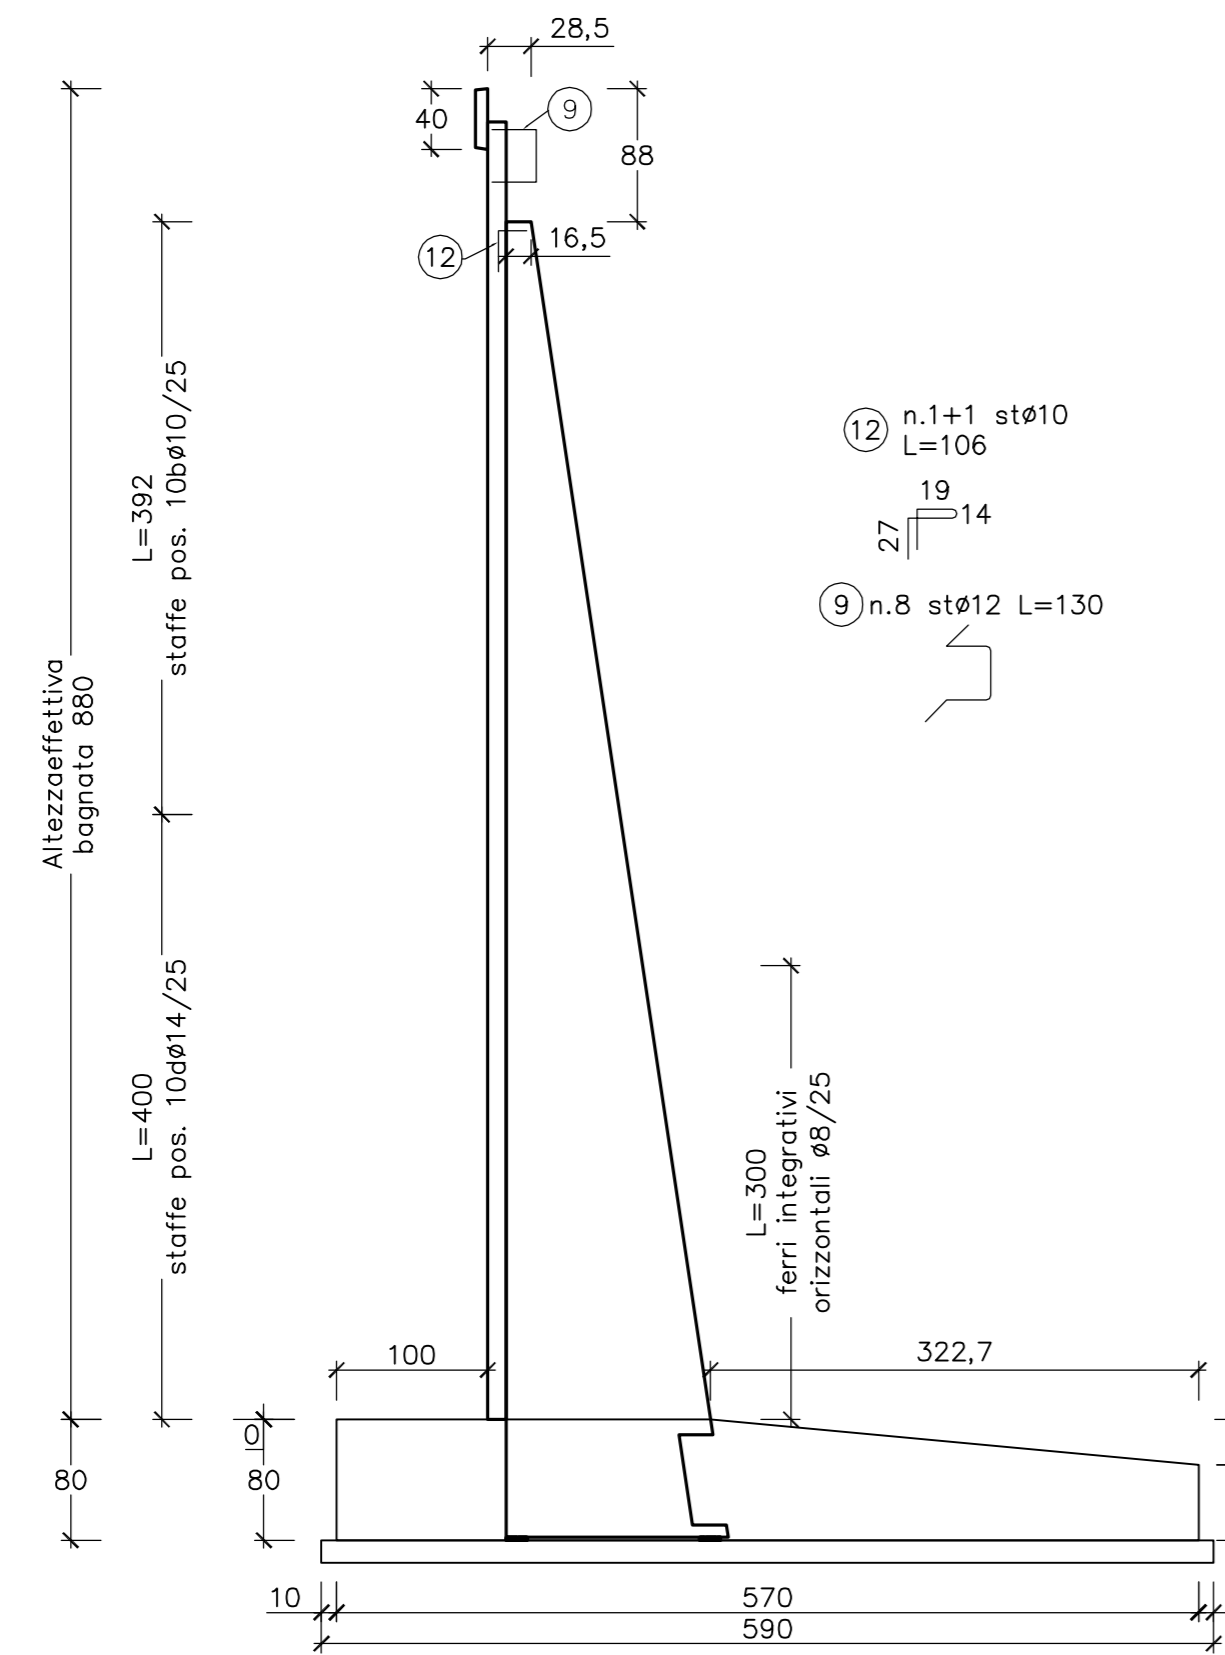

SEZIONE MURO PREFABBRICATO
TIPO: A8.8 851≤H≤880
Spessore costola: 20

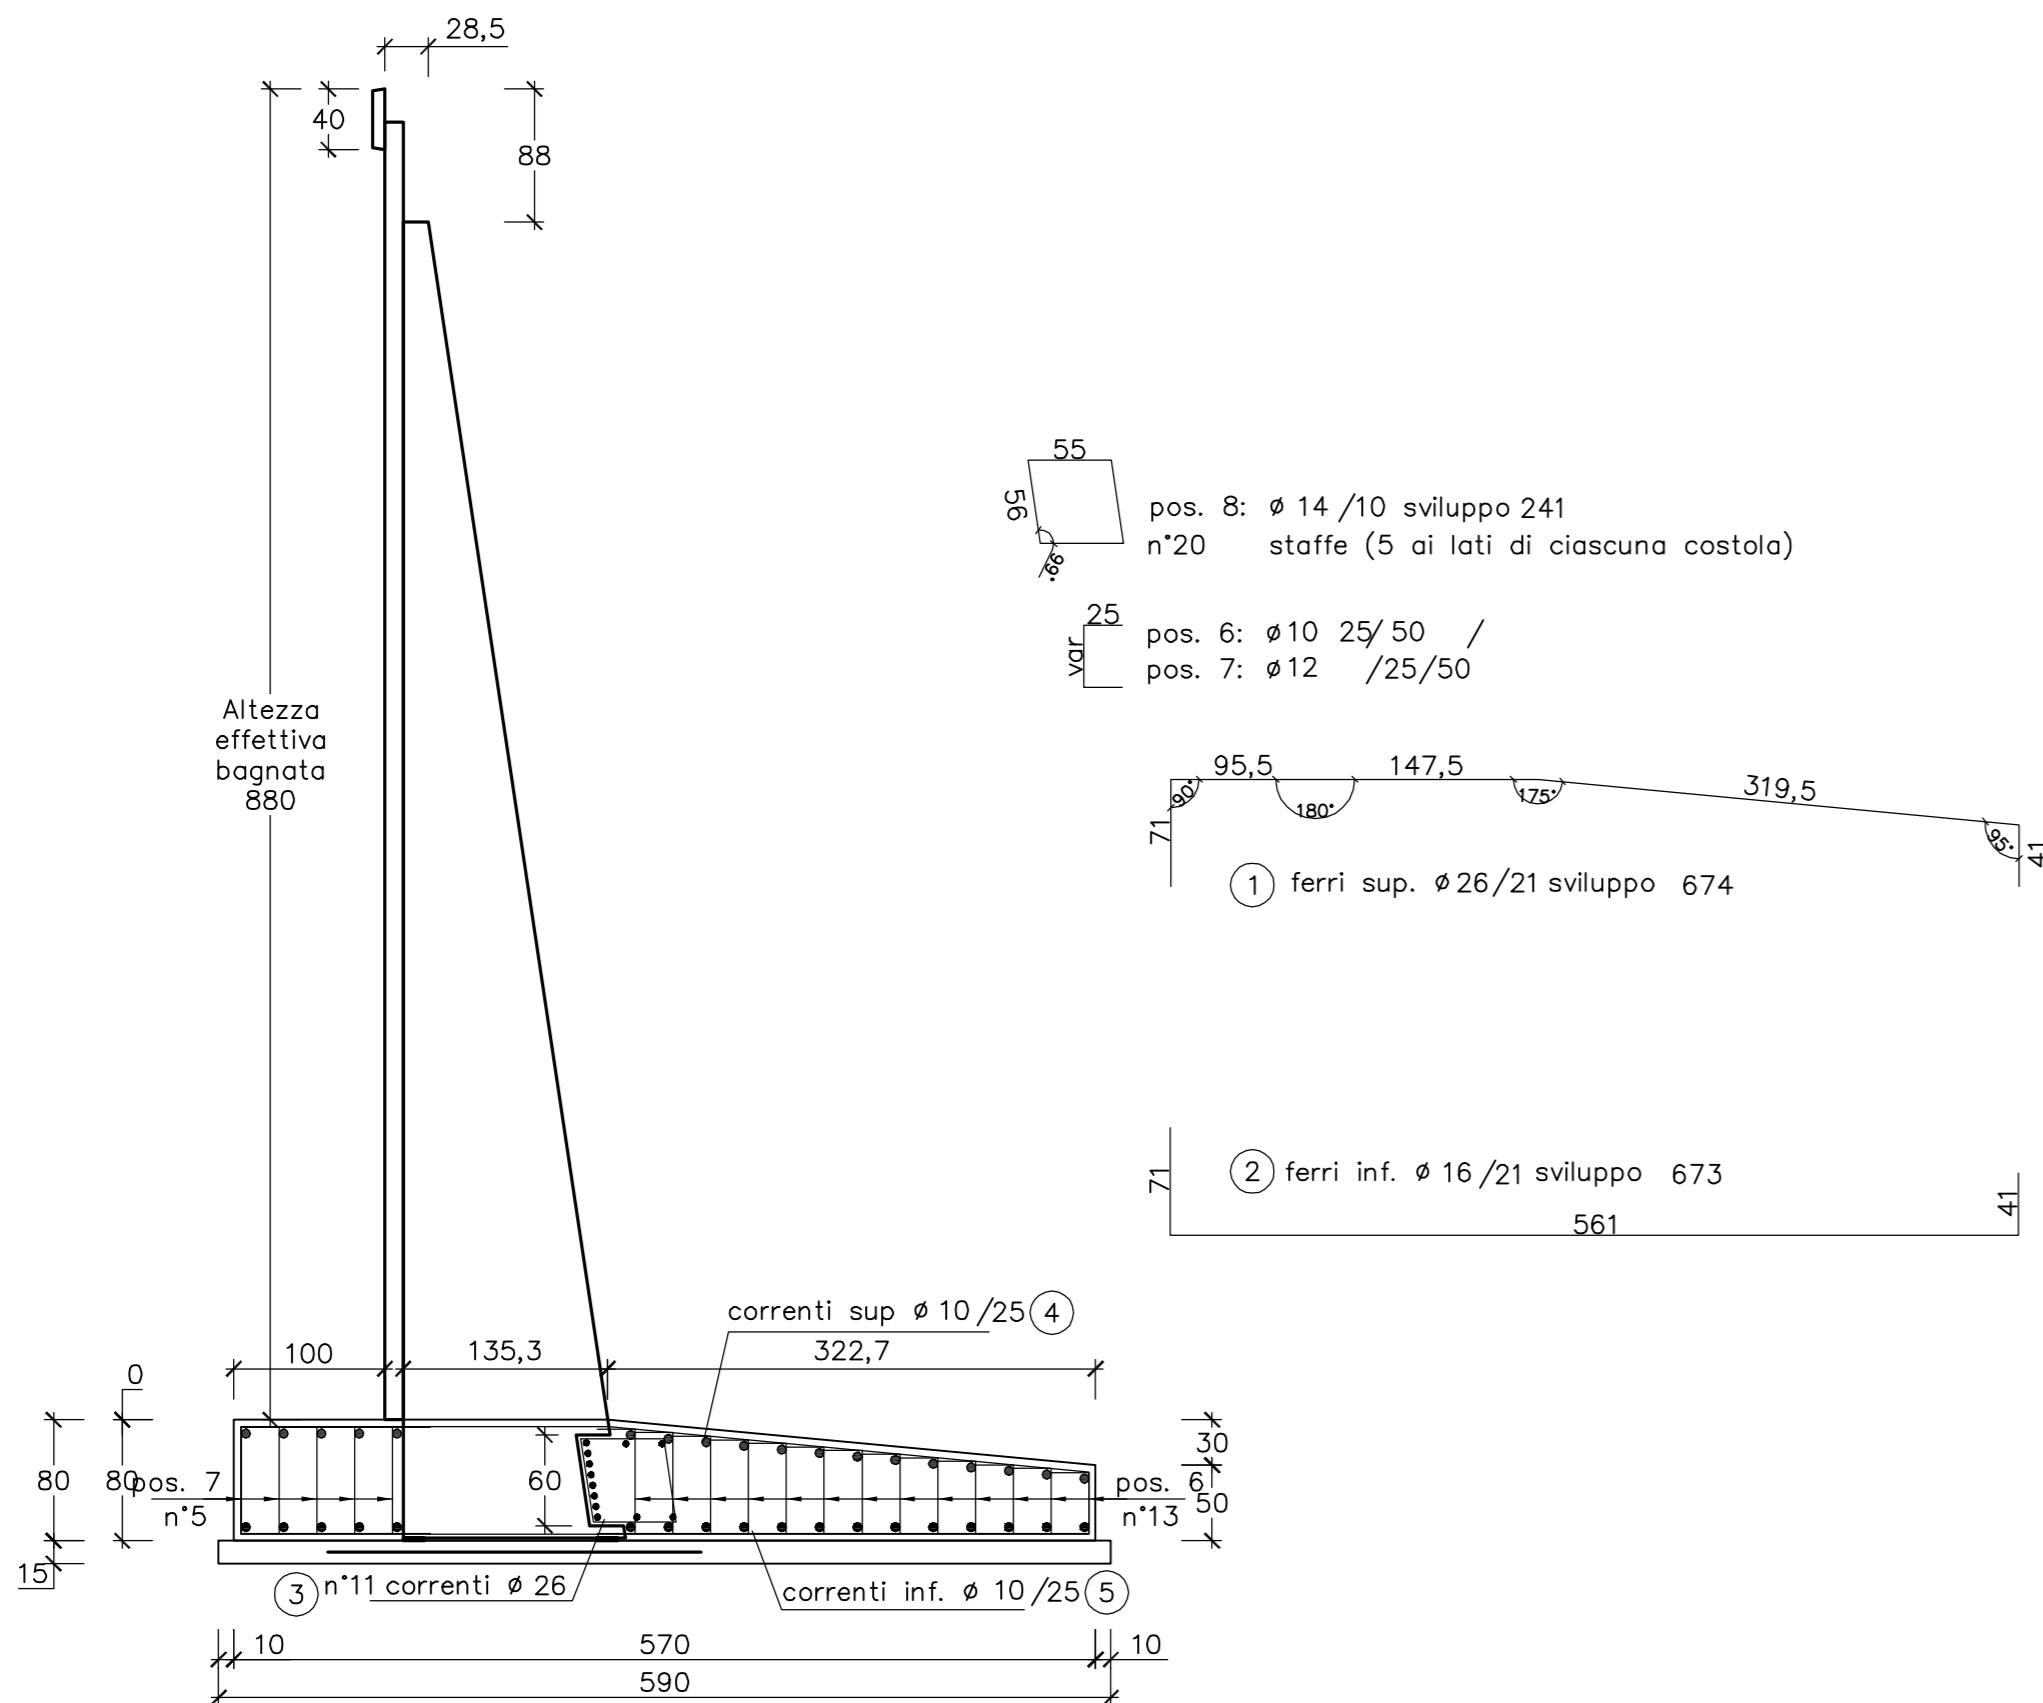

MURO TIPO: A8.8
FONDAZIONE RASTREMATA

FERRI DI ARMATURA (kg/ml)

Pos.	n°	diam.	sviluppo	passo	kg/ml
1	26	674	21	133.7	
2	16	673	21	50.6	
3	11	26	100	45.8	
4	18	10	100	11.1	
5	18	10	100	11.1	
6	26	10	25+var+2	25/50	17.0
7	10	12	25+var+2	25/50	10.7
8	8	14	241	10	23.3
TOTALE					303.3

CALCESTRUZZO (mc/ml)

Larghezza	Altezza	mc/ml
570	80	4.08

Detrazione costola

Altezza costola	B1	B2	Sp. costola	mc/ml	
78	135	147.0	20	-0.16	
TOTALE CALCESTRUZZO					3.92

CARPENTERIA (mq/ml)

Altezza lato valle	Altezza lato monte	mq/ml
80	50	1.30

PIANO DI APPOGGIO

FERRI DI ARMATURA (kg/ml) (rete Ø5/20x20)

Larghezza rete	Peso (kg/mq)	kg/ml
247	1.59	3.93

CALCESTRUZZO (mc/ml)

Larghezza	Altezza	mc/ml
590	15	0.88

MATRICE DI REVISIONE

REV	DATA	DESCRIZIONE MODIFICA

N.B.: LA TAVOLA SOSTITUISCE QUELLA RELATIVA AL CODICE [E - - - - -] DEL PROGETTO ESECUTIVO

CONCESSIONARI AUTOSTRADALI LOMBARDE
Autosstrada Pedemontana Lombarda

COLLEGAMENTO AUTOSTRADALE
DALMINE - COMO - VARESE - VALICO DEL GAGGIOLLO E OPERE AD ESSO CONNESSE
CODICE C.U.P. F11896000270007

TRATTE B1, B2, C, D, TRVA13+14, GREENWAY

AS BUILT

TRATTA B1
OPERE D'ARTE MINORI - OPERE DI SOSTEGNO
ASSE PRINCIPALE
MURO 4 - Sezioni armatura - Tav. 6 di 17

IDENTIFICAZIONE ELABORATO
CODICE PROGETTO: F01078

IMPRESA
RAGGRUPPAMENTO TEMPORANEO IMPRESE:

Mandatario	Mandante	Mandante	Mandante cooptata
STRABAG A.G.	GLF Grandi Lavori Fincosit S.p.A.	Impresa costruzioni Giuseppe Maltauro S.p.A.	STRABAG S.p.A.

CONCEDENTE
CONCESSIONARI AUTOSTRADALI LOMBARDE

RESPONSABILE DI PROGETTO ED INCARICATO DELL'INTEGRAZIONE FRA LE VARIE PRESTAZIONI:
Ing. Alberto Cecchini

CONCESSIONARIO
Autosstrada Pedemontana Lombarda
Direttore Tecnico: Ing. Enrico Anni
Referente Tecnico: Arch. Giovanni Carabò

ELABORAZIONE PROGETTUALE
PROGETTISTA:
Cooprogetti Soc. Coop.
DIRETTORE TECNICO:
Ing. Alessandro Placucci

APPROVATO
Autosstrada Pedemontana Lombarda
Il Direttore dei Lavori: Ing. Francesco Domenico

Redatto: Ragnacci Verificato: Panfilì

INGEGNERI DELLA PROVINCIA DI SOSSANO A. Scatena A. N° 1740
DOTTOR INGEGNERE ALESSANDRO PLACUCCI
SISTEMI CIVILI E AMBIENTALI SETTORE INGEGNERIALE
Approvato: Placucci