

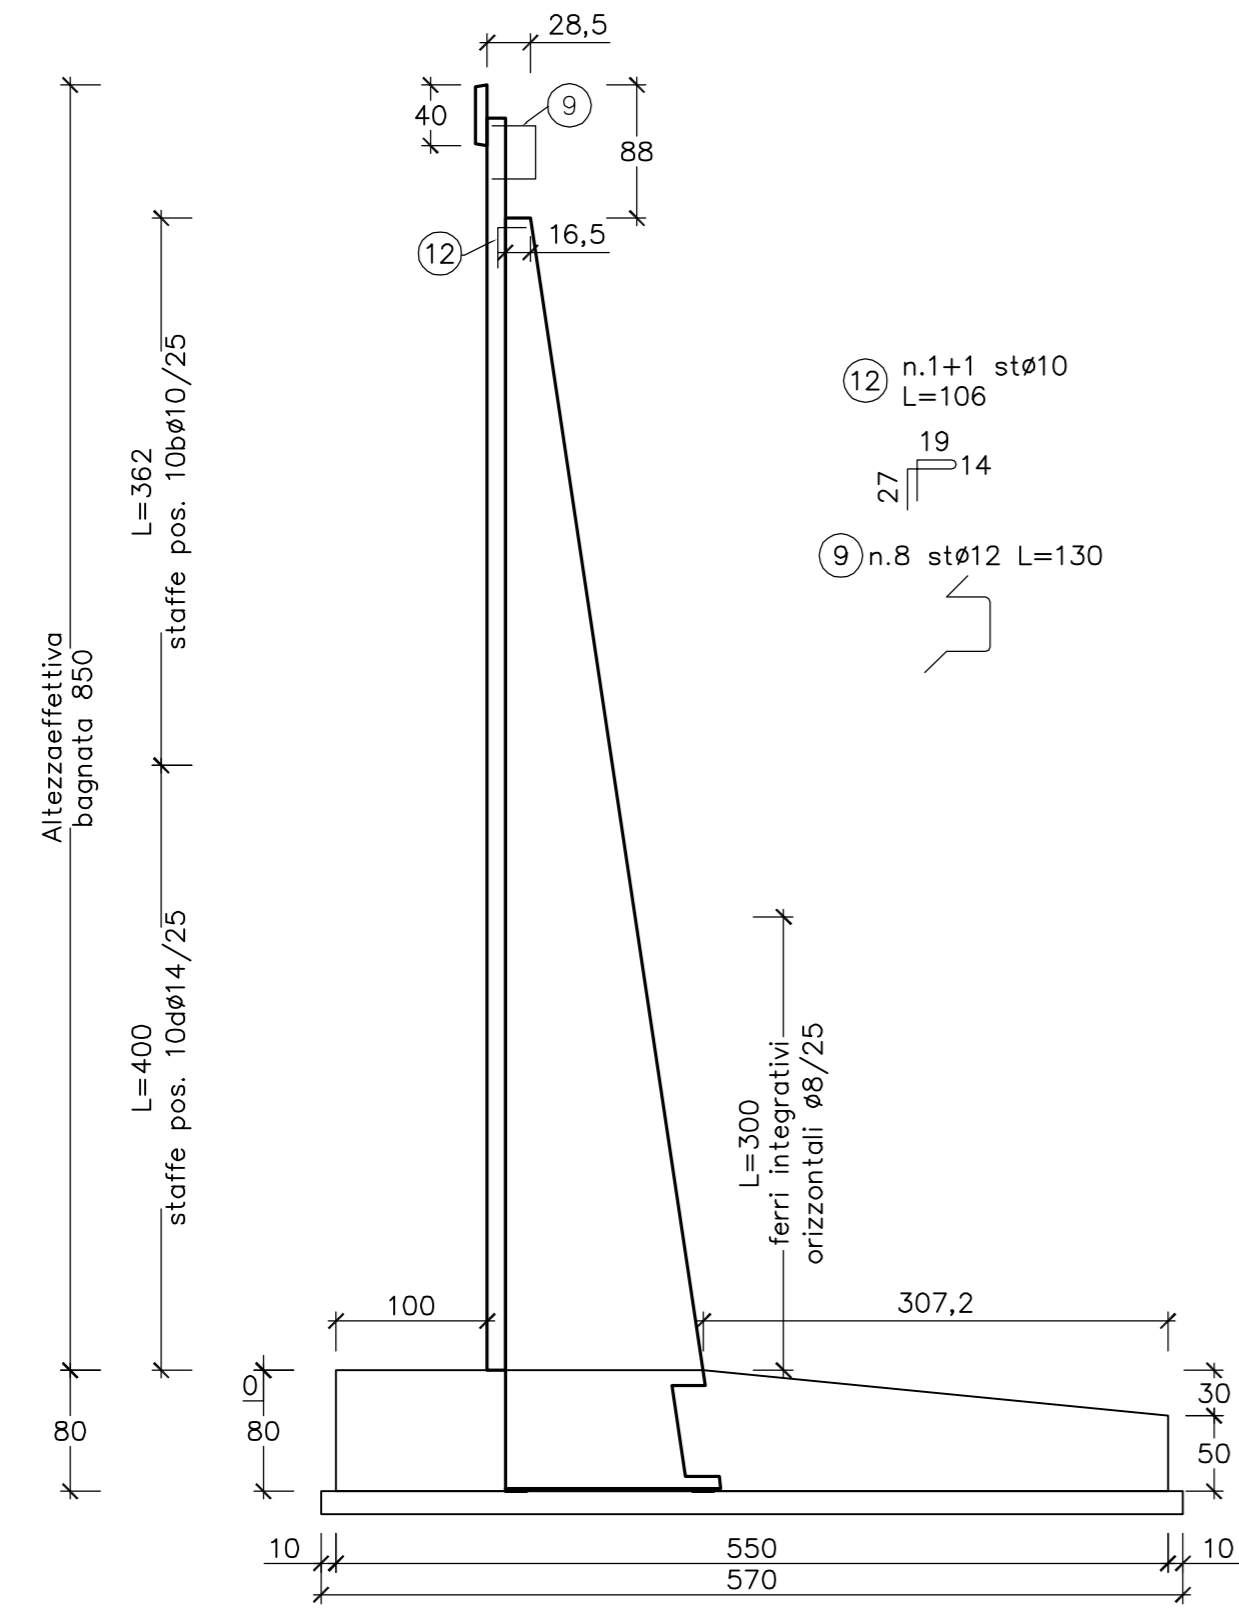



SEZIONE MURO PREFABBRICATO  
TIPO : A8.5 801≤H≤850

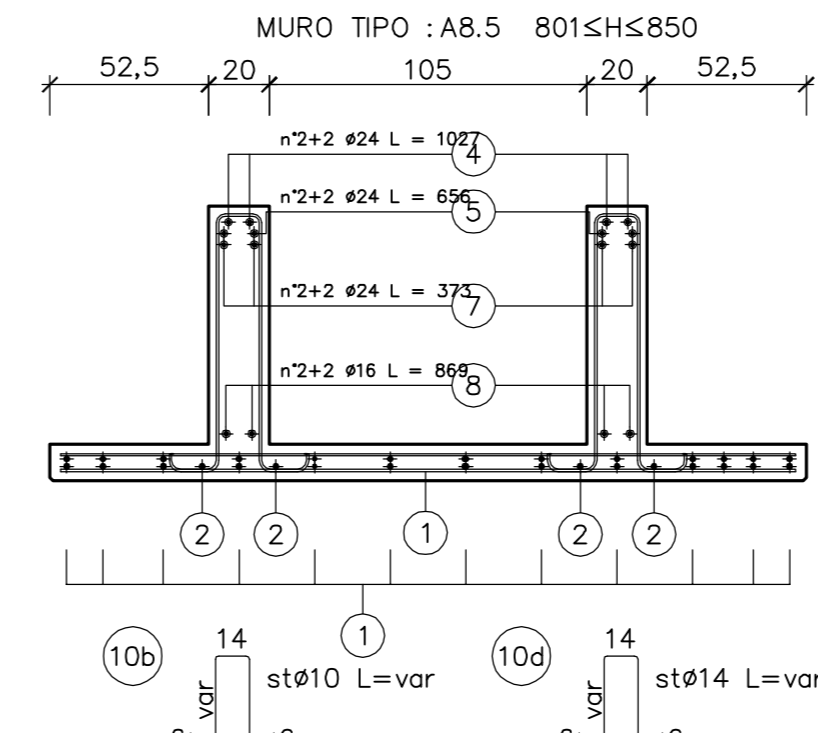

copriferro cm 3

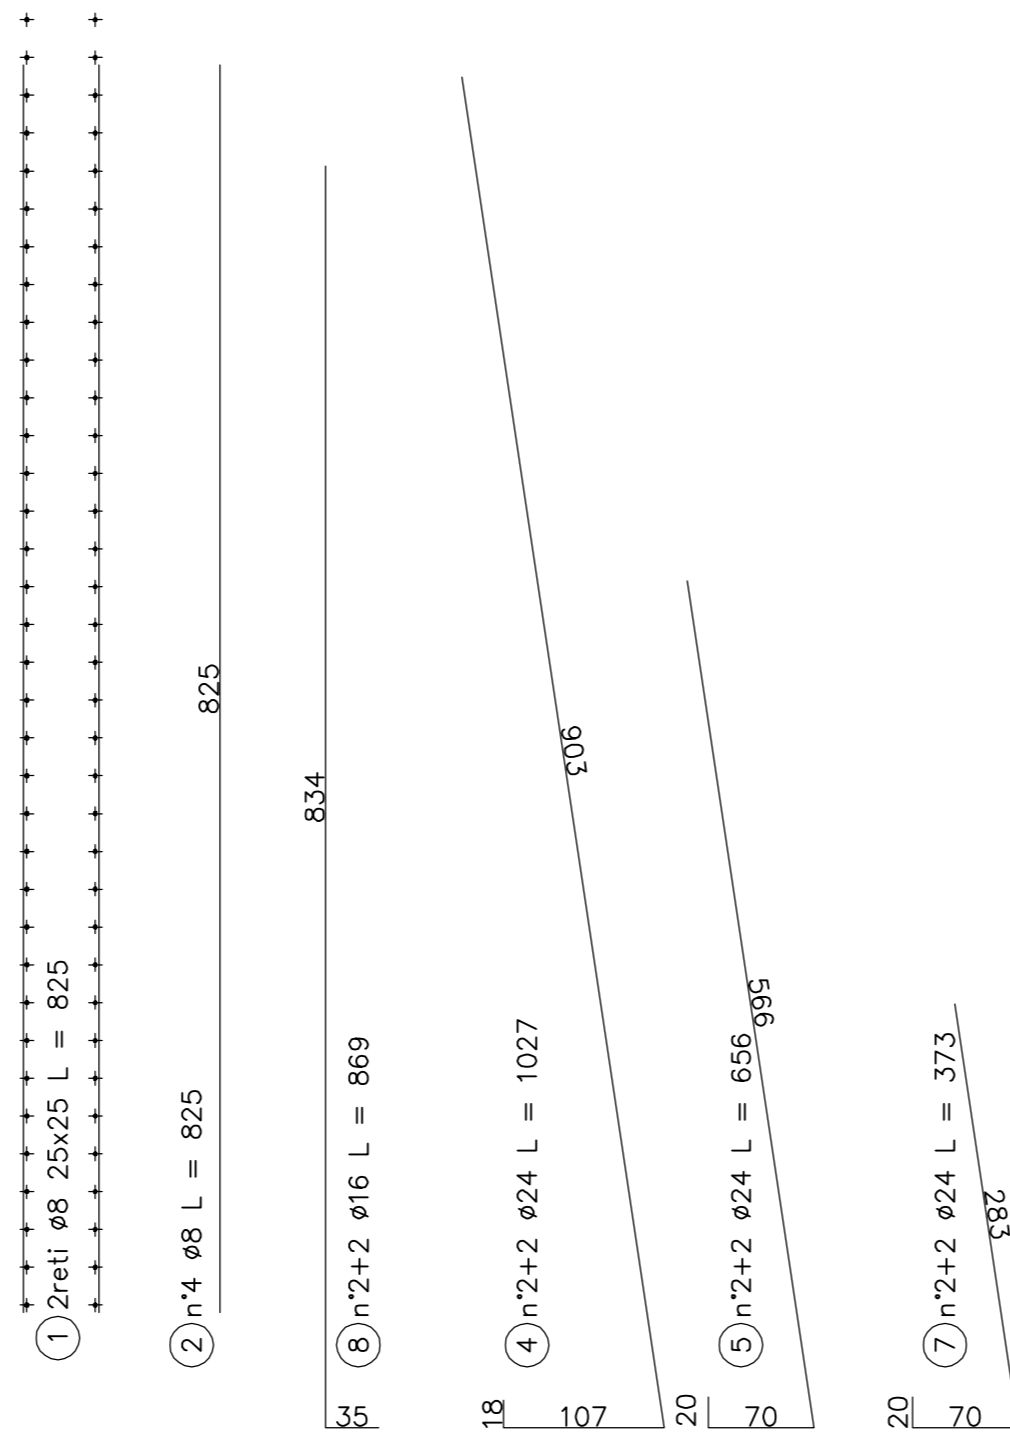

SEZIONE MURO PREFABBRICATO  
TIPO: A8.5 801≤H≤850  
Spessore costola: 20

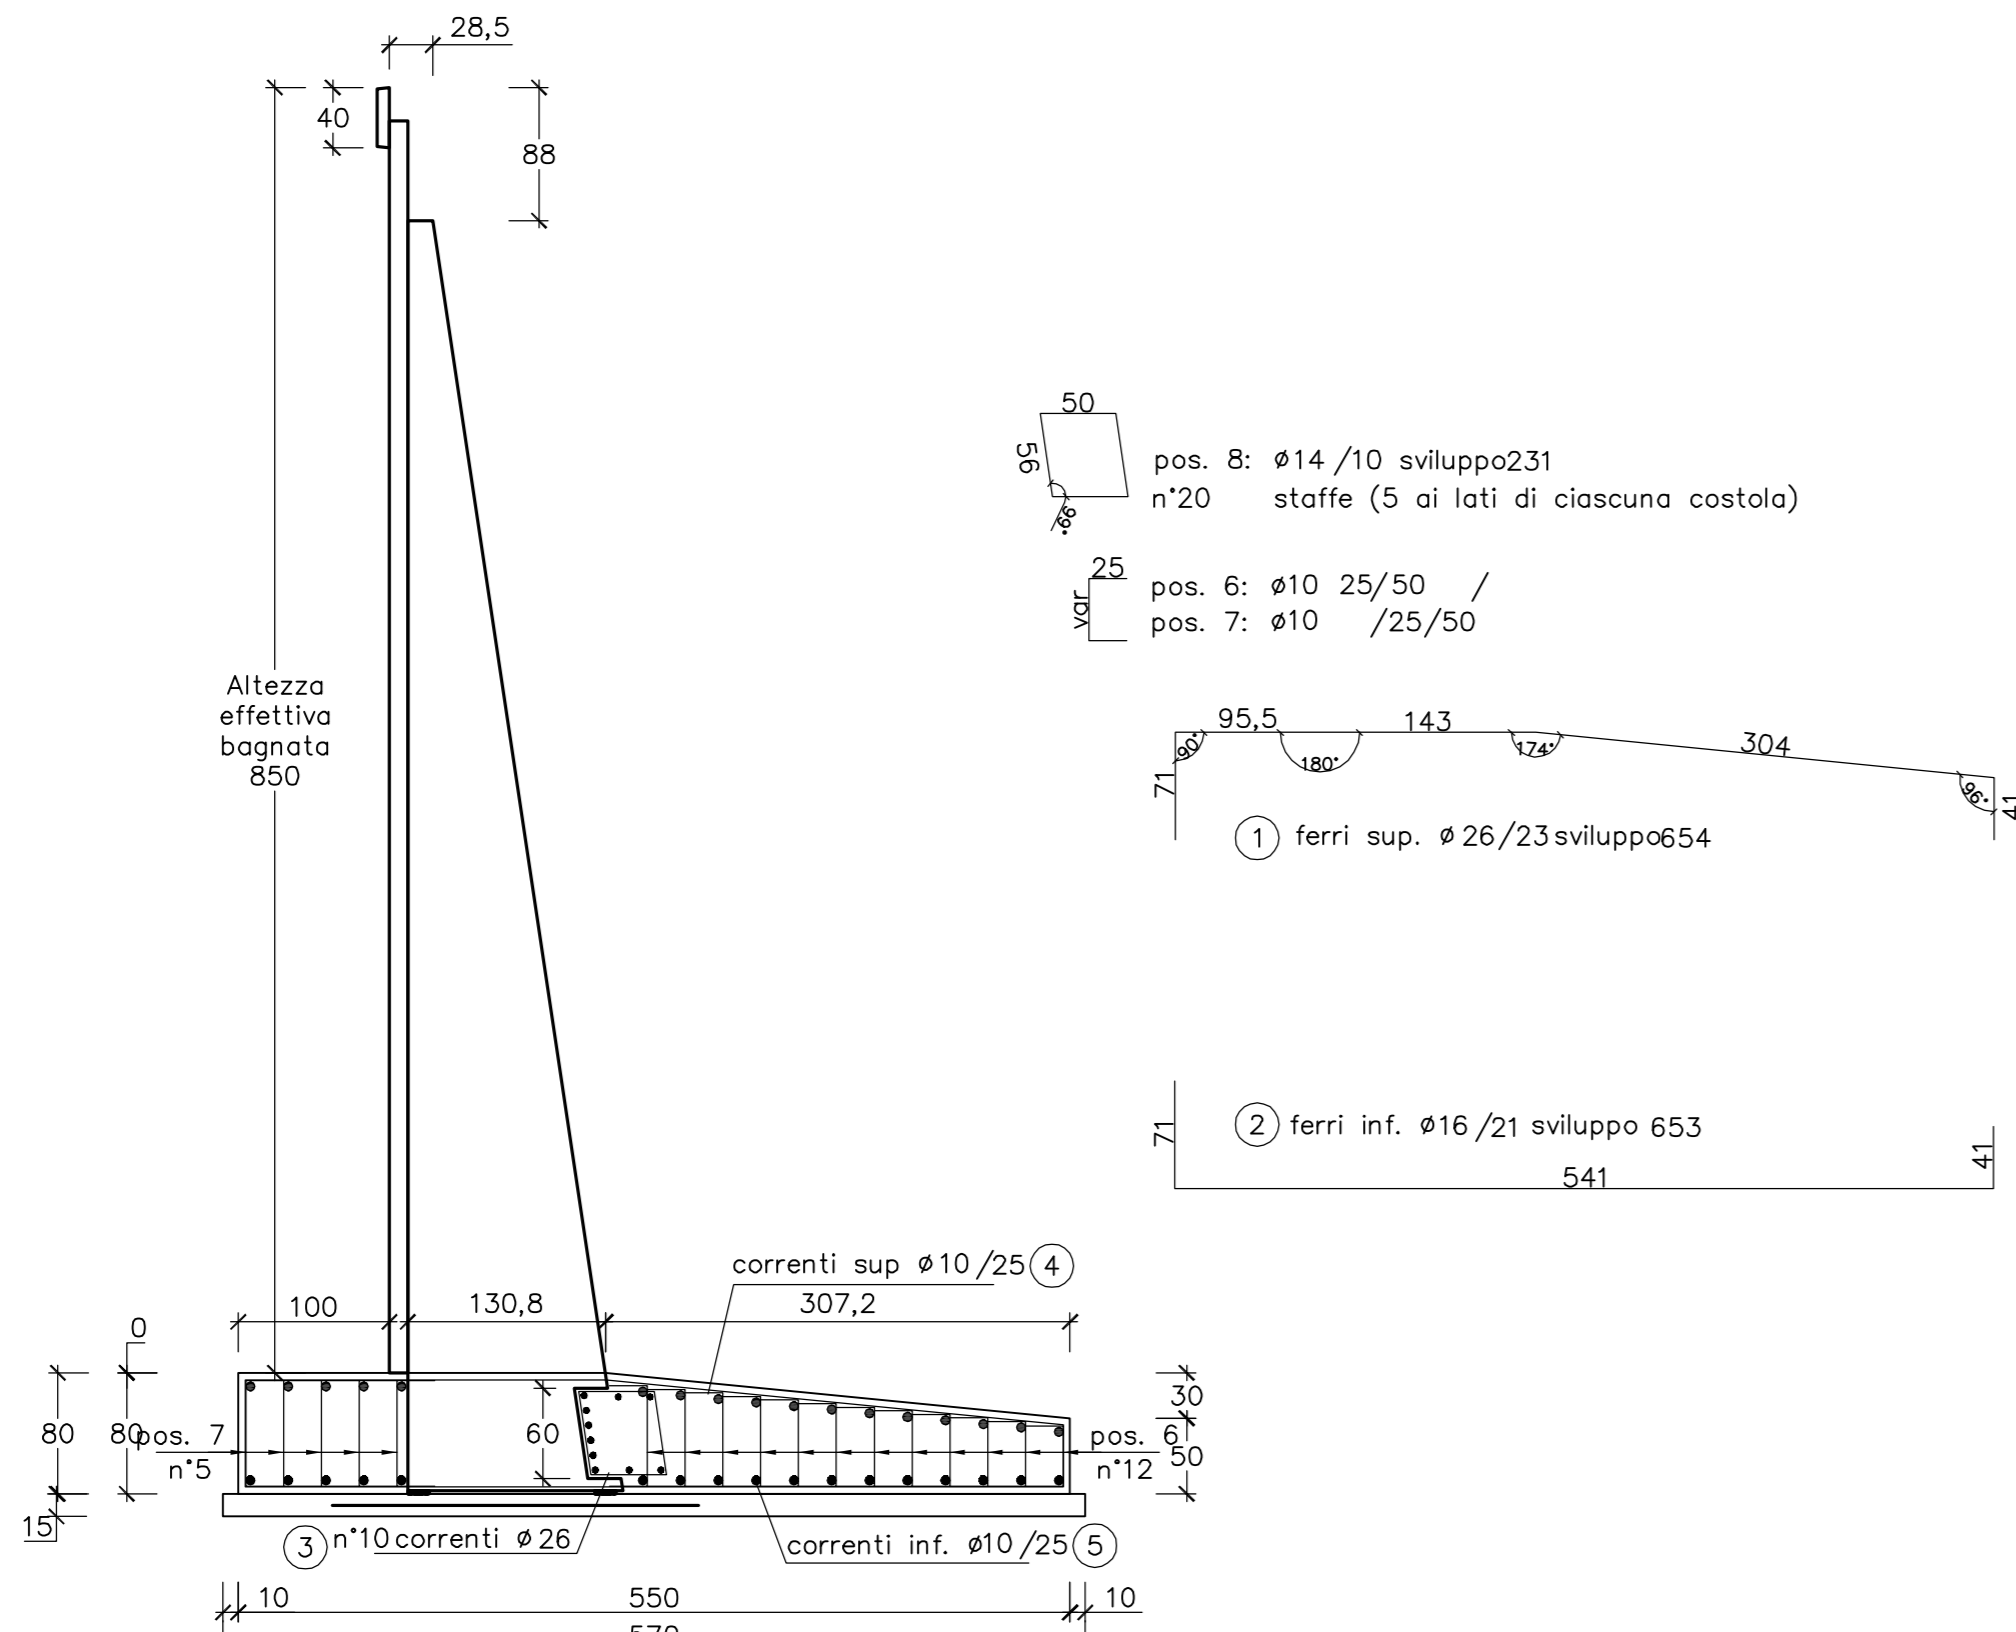

copriferro cm 4,5

MURO TIPO: A8.5  
FONDAZIONE RASTREMATA

FERRI DI ARMATURA (kg/m)				
Pos.	n°	diam.	sviluppo	peso
1	26	654	23	118.5
2	16	653	21	49.1
3	10	26	100	41.7
4	17	10	100	10.5
5	17	10	100	10.5
6	24	10	25+var+2	25/50
7	10	10	25+var+2	25/50
8	8	14	231	10
TOTALE				275.6

CALCESTRUZZO (mc/ml)		
Larghezza	Altezza	mc/ml
550	80	3.94
Detrazione costola		
Altezza costola	B1	B2
78	131	142.5
Sp. costola		20
TOTALE CALCESTRUZZO		3.79

CARPENTERIA (mq/ml)		
Altezza lato valle	Altezza lato monte	mq/ml
80	50	1.30

PIANO DI APPOGGIO		
FERRI DI ARMATURA (kg/ml) (rete Ø5/20x20)		
Larghezza rete	Peso (kg/mq)	kg/ml
243	1.59	3.86

CALCESTRUZZO (mc/ml)		
Larghezza	Altezza	mc/ml
570	15	0.85

MATRICE DI REVISIONE

REV	DATA	DESCRIZIONE MODIFICA
-	-	-
-	-	-
N.B.: LA TAVOLA SOSTITUISCE QUELLA RELATIVA AL CODICE [E - - - - -] DEL PROGETTO ESECUTIVO

CONCESSIONARI AUTOSTRADALI LOMBARDE  
Autosstrada Pedemontana Lombarda

**COLLEGAMENTO AUTOSTRADALE DALMINE - COMO - VARESE - VALICO DEL GAGGIOLIO E OPERE AD ESSO CONNESSE**  
CODICE C.U.P. F118960027607

**TRATTE B1, B2, C, D, TRVA13+14, GREENWAY**

**AS BUILT**

**TRATTA B1**  
OPERE D'ARTE MINORI - OPERE DI SOSTEGNO  
ASSE PRINCIPALE  
MURO 4 - Sezioni armatura - Tav. 7 di 17

**IDENTIFICAZIONE ELABORATO**  
CODICE PROGETTO: F0107B

**IMPRESA**  
RAGGRUPPAMENTO TEMPORANEO IMPRESE:

Mandatario	Mandante	Mandante	Mandante cooptata
STRABAG A.G.	GLF Grandi Lavori Fincosit S.p.A.	Impresa costruzioni Giuseppe Maltauro S.p.A.	STRABAG S.p.A.

**CONCEDENTE**  
CONCESSIONARI AUTOSTRADALI LOMBARDE

**RESPONSABILI DI PROGETTO ED INCARICATO DELL'INTEGRAZIONE FRA LE VARIE PRESTAZIONI:**  
Ing. Alberto Cecchini

**CONCESSIONARIO**  
Autosstrada Pedemontana Lombarda  
Direttore Tecnico: Ing. Enrico Anni  
Relatore Tecnico: Arch. Giovanni Canab

**ELABORAZIONE PROGETTUALE**  
PROGETTISTA: Coopprogetti Soc. Coop.  
DIRETTORE TECNICO: Ing. Alessandro Placucci

**APPROVATO**  
Autosstrada Pedemontana Lombarda  
Il Direttore dei Lavori: Ing. Francesco Dominato

Redatto: Ragnacci  
Verificato: Panfil

INGEGNERI DELLA PROVINCIA DI SOMBRIO  
Scabba A. N° 1740  
Arch. Salvatore Cerriglio  
DOTTOR IN INGEGNERIA  
ALESSANDRO PLACUCCI  
SISTEMI CIVILI E AMBIENTALI  
SISTEMI INDUSTRIALI  
Approvato: Placucci