

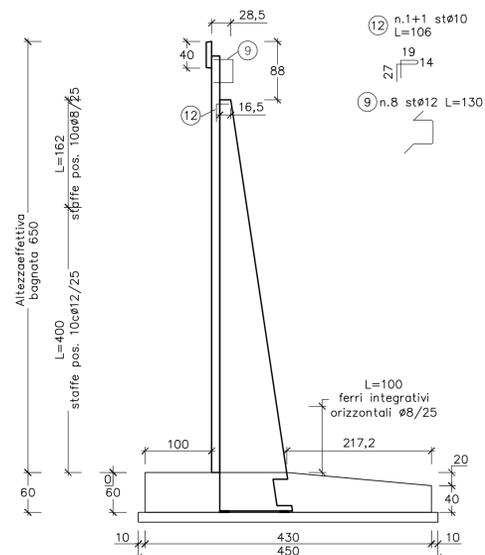



SEZIONE MURO PREFABBRICATO  
TIPO : A6.5 601≤H≤650

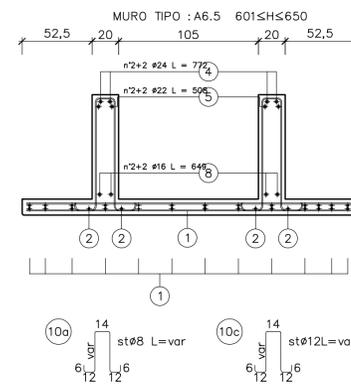

coprifermo cm 3

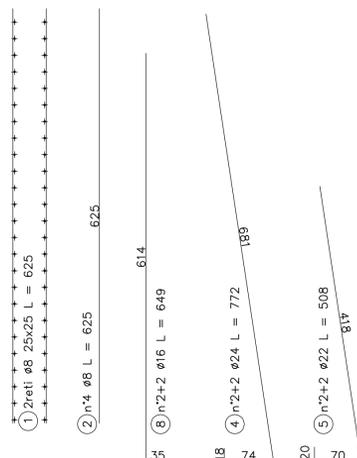

SEZIONE MURO PREFABBRICATO  
TIPO: A6.5 601≤H≤650  
Spessore costola:20

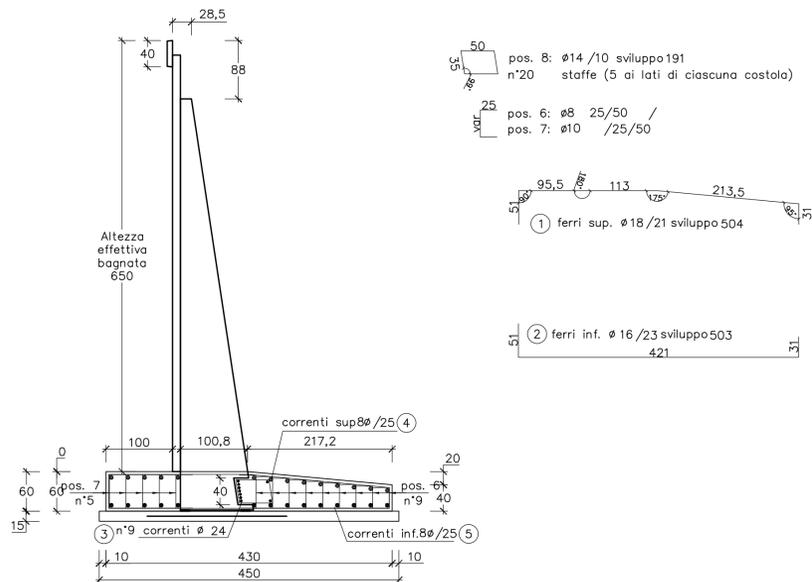

coprifermo cm 4,5

MURO TIPO: A6.5  
FONDAZIONE RASTREMATA

FERRI DI ARMATURA (kg/m)					
Pos.	n°	diam.	sviluppo	passo	kg/m
2	16	Ø16	503	23	34.5
3	9	Ø24	100		31.9
4	14	Ø8	100		5.5
5	14	Ø8	100		5.5
6	18	Ø8	25+var+2	25/50	6.5
7	10	Ø10	25+var+2	25/50	6.2
8	8	Ø14	191	10	18.5
TOTALE					156.5

CALCESTRUZZO (mc/ml)		
Larghezza	Altezza	mc/ml
430	60	2.36
Detrazione costola		
Altezza costola	B1	B2
Sp. costola	58	101
Sp. costola		20
TOTALE CALCESTRUZZO		2.28

CARPENTERIA (mq/ml)		
Altezza lato valle	Altezza lato monte	mq/ml
60	40	1.00

PIANO DI APPOGGIO		
FERRI DI ARMATURA (kg/ml) (rete Ø5/20x20)		
Larghezza rete	Peso (kg/mq)	kg/ml
210	1.59	3.33

CALCESTRUZZO (mc/ml)		
Larghezza	Altezza	mc/ml
450	15	0.67

MATRICE DI REVISIONE

REV	DATA	DESCRIZIONE MODIFICA
-	-	-
-	-	-
N.B.: LA TAVOLA SOSTITUISCE QUELLA RELATIVA AL CODICE [E - - - - -] DEL PROGETTO ESECUTIVO

CONCESSIONARI AUTOSTRADALI LOMBARDE  
Autosstrada Pedemontana Lombardia

**COLLEGAMENTO AUTOSTRADALE DALMINE - COMO - VARESE - VALICO DEL GAGGIOLIO E OPERE AD ESSO CONNESSE**  
CODICE C.U.P. F1180600270007

**TRATTE B1, B2, C, D, TRVA13+14, GREENWAY**

**AS BUILT**

**TRATTA B1**  
OPERE D'ARTE MINORI - OPERE DI SOSTEGNO  
ASSE PRINCIPALE  
MURO 4 - Sezioni armatura - Tav. 11 di 17

**IDENTIFICAZIONE ELABORATO**  
CODICE PROGETTO: F01079

**IMPRESA**  
RAGGRUPPAMENTO TEMPORANEO IMPRESE:  
Mandatario: STRABAG A.G.  
Mandante: GLF Grandi Lavori Fincosit S.p.A.  
Mandante: Impresa costruzioni Giuseppe Malturo S.p.A.  
Mandante cooptata: STRABAG S.p.A.

**CONCEDENTE**  
CONCESSIONARI AUTOSTRADALI LOMBARDE

**CONCESSIONARIO**  
Autosstrada Pedemontana Lombardia  
Direttore Tecnico: Ing. Enrico Anzi  
Riferimento Tecnico: Arch. Giovanni Carabò

**APPROVATO**  
Autosstrada Pedemontana Lombardia  
Il Direttore dei Lavori: Ing. Francesco Domenico

**ELABORAZIONE PROGETTUALE**  
PROGETTISTA: Coopprogetti Soc. Coop.  
DIRETTORE TECNICO: Ing. Alessandro Placucci

**REDAZIONE**  
Redatto: Ragnacci  
Verificato: Panfilì

**STRABAG** **MAITAURO** **STRABAG**

**ALBERTO CECCINI**  
INGEGNERE  
N° 15156  
PROV. CO

**ALESSANDRO PLACUCCI**  
INGEGNERE  
N° 1740  
PROV. CO

**Approvato: Placucci**