

MURO TIPO: A5.0  
FONDAZIONE RASTREMATA

FERRI DI ARMATURA (kg/m)

Pos.	n°	diam.	sviluppo	passo	kg/m
1	12	394	25	14.0	14.0
2	14	393	25	19.0	19.0
3	7	22	100	20.9	20.9
4	11	8	100	4.3	4.3
5	11	8	100	4.3	4.3
6	12	8	25+var+2	25/50	3.8
7	10	10	25+var+2	25/50	5.6
8	8	12	151	10	10.7
TOTALE					82.7

CALCESTRUZZO (mc/ml)

Larghezza	Altezza	mc/ml
340	50	1.55

Detrazione costola

Altezza costola	B1	B2	Sp. costola	mc/ml
48	78	85.5	20	-0.05

TOTALE CALCESTRUZZO: 1.50

CARPENTERIA (mq/ml)

Altezza lato valle	Altezza lato monte	mq/ml
50	30	0.80

PIANO DI APPOGGIO


FERRI DI ARMATURA (kg/m) (rete φ5/20x20)

Larghezza rete	Peso (kg/mq)	kg/ml
186	1.59	2.95

CALCESTRUZZO (mc/ml)

Larghezza	Altezza	mc/ml
360	15	0.54

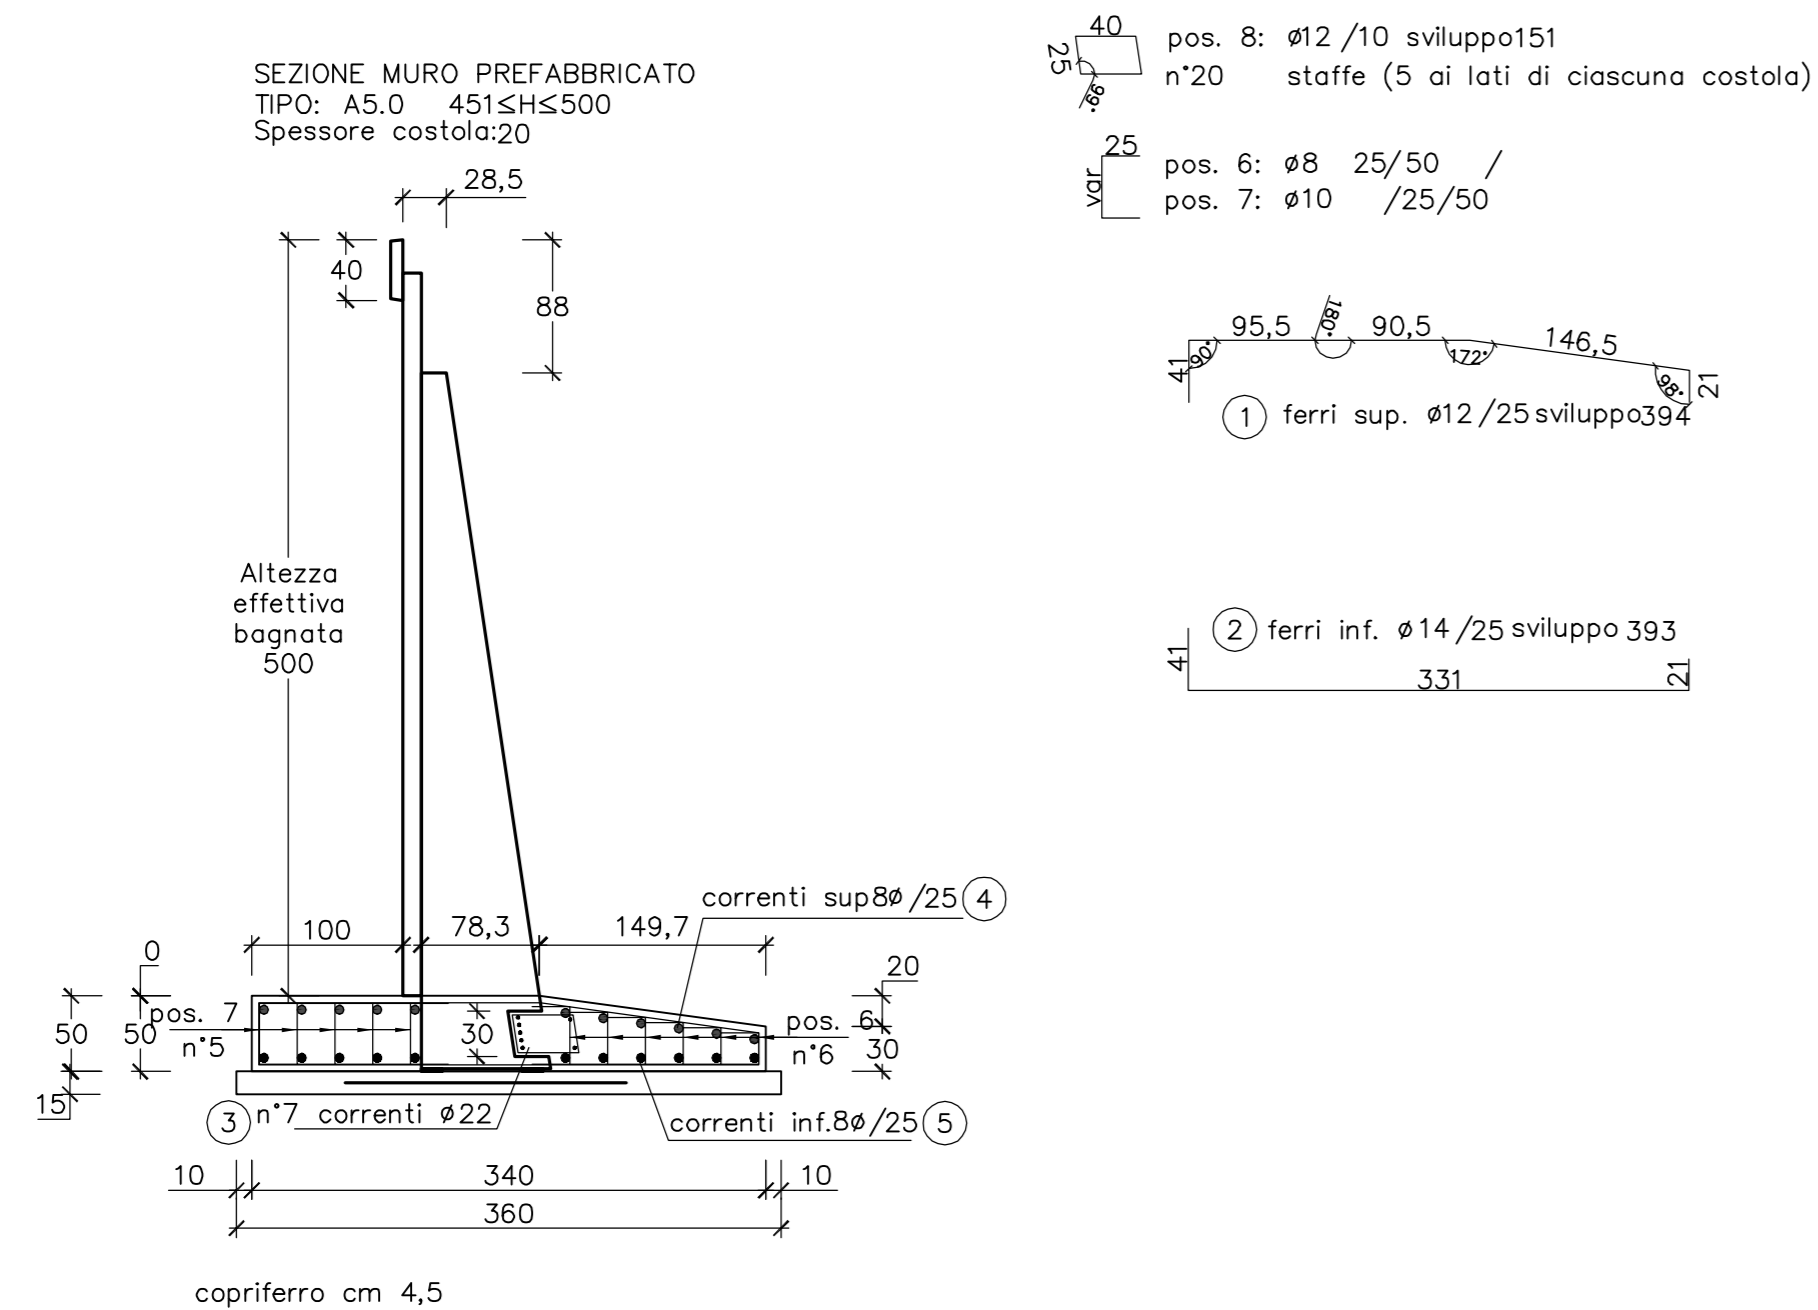

MATRICE DI REVISIONE

REV	DATA	DESCRIZIONE MODIFICA
-	-	-
-	-	-
N.B.: LA TAVOLA SOSTITUISCE QUELLA RELATIVA AL CODICE [E - - - - -] DEL PROGETTO ESECUTIVO

CONCESSIONARI AUTOSTRADALI LOMBARDE  
Autosstrada Pedemontana Lombarda

COLLEGAMENTO AUTOSTRADALE  
DALMINE - COMO - VARESE - VALICO DEL GAGGIOLIO E OPERE AD ESSO CONNESSE  
CODICE C.U.P. F1180600270007

TRATTE B1, B2, C, D, TRVA13+14, GREENWAY  
**AS BUILT**  
TRATTA B1  
OPERE D'ARTE MINORI - OPERE DI SOSTEGNO  
ASSE PRINCIPALE  
MURO 4 - Sezioni armatura - Tav. 14 di 17

IDENTIFICAZIONE ELABORATO  
CODICE PROGETTO: F0107B

IMPRESA  
RAGGRUPPAMENTO TEMPORANEO IMPRESE:

Mandatario	Mandante	Mandante	Mandante cooptata
STRABAG A.G.	GLF Grandi Lavori Fincosit S.p.A.	Impresa costruzioni Giuseppe Malturo S.p.A.	STRABAG S.p.A.

FASE PROGETTUALE  
A LOTTO 1  
ZONA TR004  
OPERA 0  
TRATTO D'OPERA 08  
AMBITO AR  
TIPO ELABORATO PROGRESSIVO  
REVISIONE

Scala: 1:50

DATA DESCRIZIONE REV  
Novembre 2015, Esibizione E

RAGGRUPPAMENTO TEMPORANEO PROGETTISTI:

Mandatario	Mandante	Mandante	Mandante
3PI PROGETTI ITALIA	GP Progettisti	Arch. Salvatore Cerriglio	Arch. Salvatore Cerriglio

CONCEDENTE  
CONCESSIONARIO  
APPROVATO

ELABORAZIONE PROGETTUALE  
PROGETTISTA:  
Cooprogetti Soc. Coop.  
DIRETTORE TECNICO:  
Ing. Alessandro Placucci

Redatto: Ragnacci Verificato: Panfil

INGEGNERI DELLA PROVINCIA DI COMO  
Scabba A. N° 1740  
DOTTOR INGEGNERE ALESSANDRO PLACUCCI  
SISTEMI CIVILI E AMBIENTALI SETTORE PROFESSIONALE  
Approvato: Placucci