

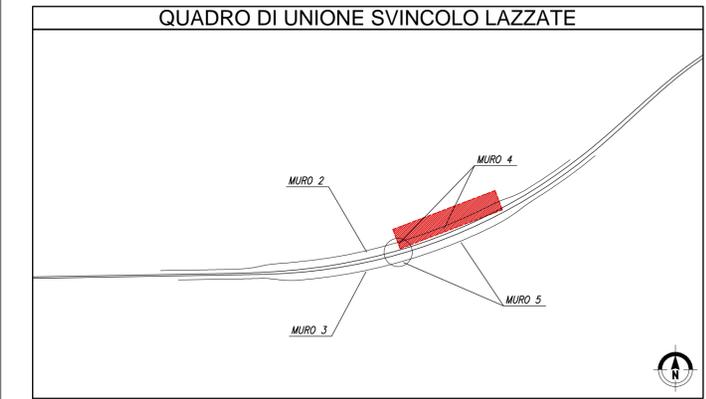



QUADRO DI UNIONE INDIVIDUAZIONE OPERE - Scala 1:10000

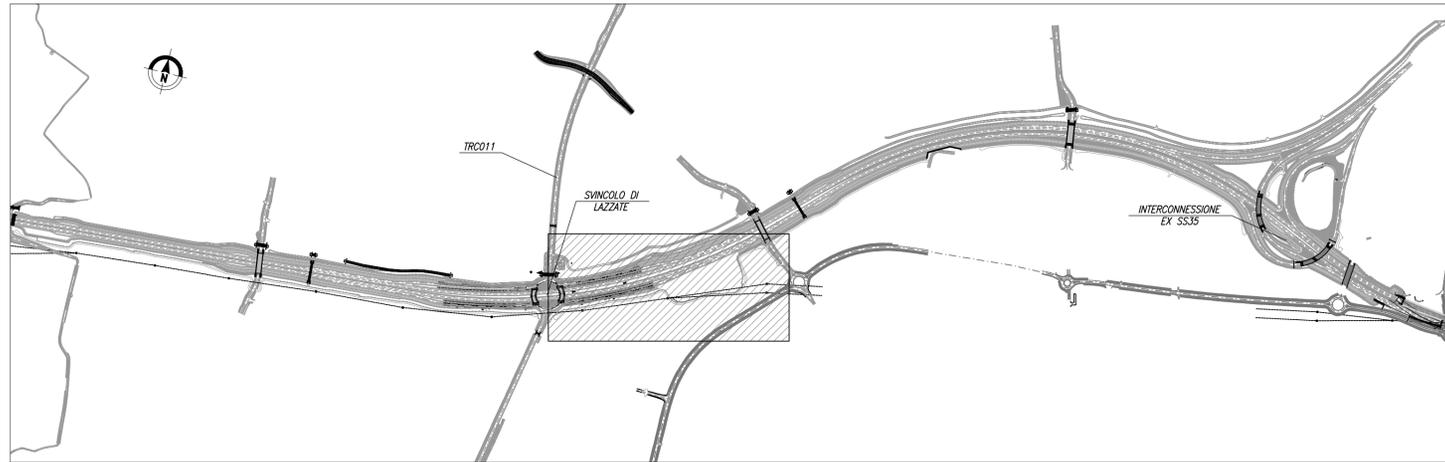

PROSPETTO MURO 4 - Scala 1:500

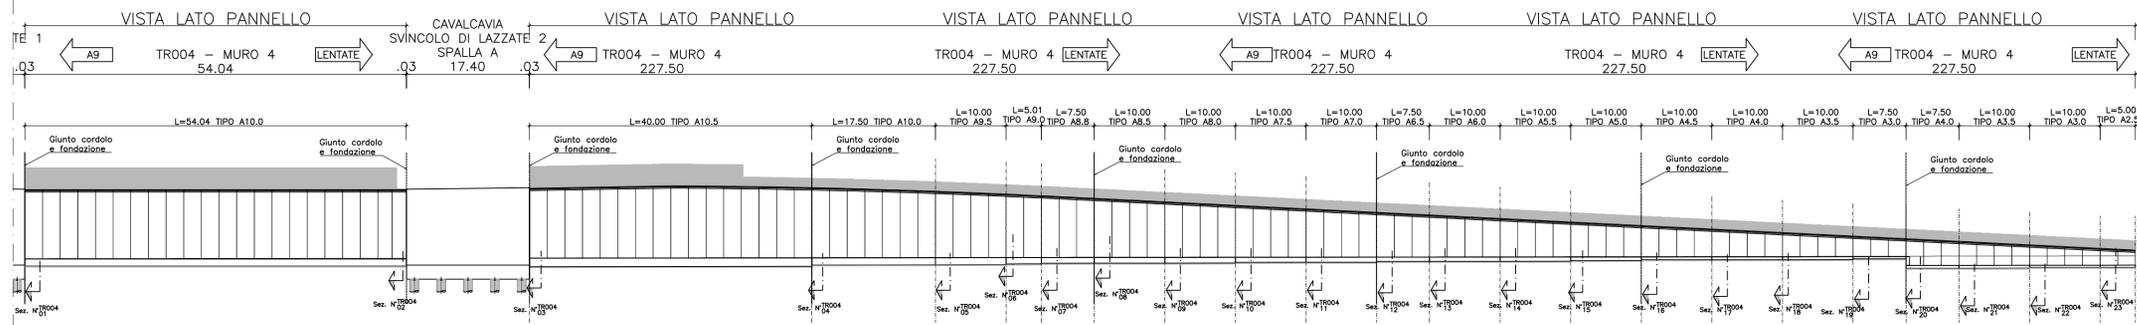

PIANTA MURO 4 - Scala 1:500

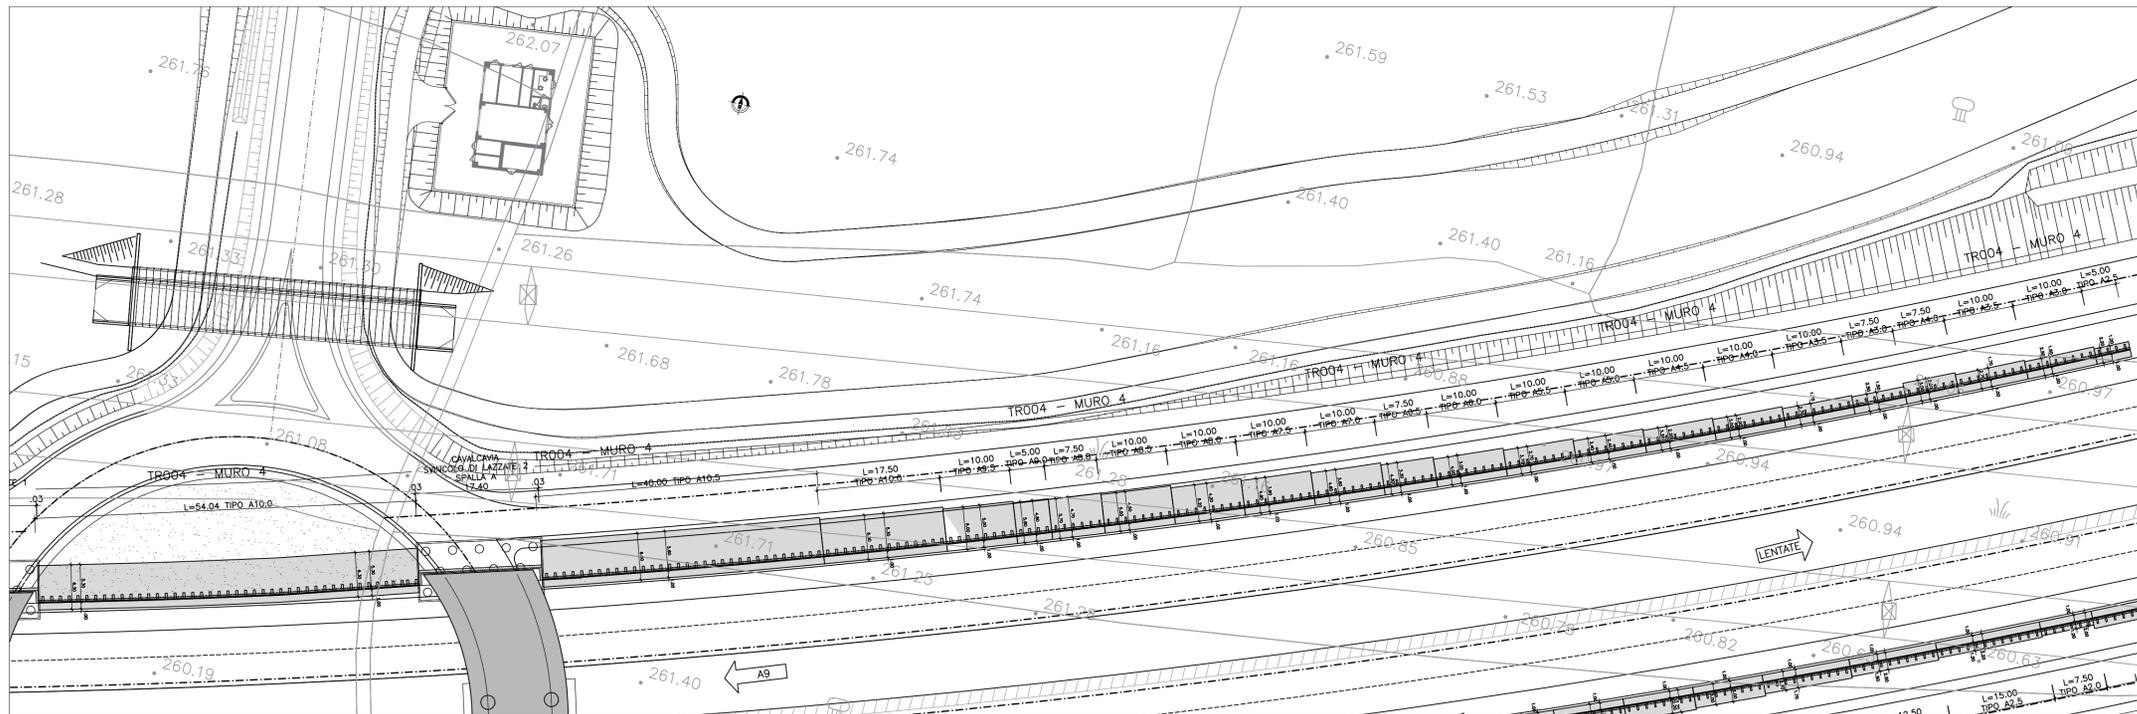

MATRICE DI REVISIONE

REV	DATA	DESCRIZIONE MODIFICA

N.B.: LA TAVOLA SOSTITUISCE QUELLA RELATIVA AL CODICE [] DEL PROGETTO ESECUTIVO

COLLEGAMENTO AUTOSTRADALE DALMINE - COMO - VARESE - VALICO DEL GAGGIOLO E OPERE AD ESSO CONNESSE
 CODICE C.U.P. F118000027007
TRATTE B1, B2, C, D, TRVA13+14, GREENWAY
AS BUILT
TRATTA B1
 OPERE D'ARTE MINORI - OPERE DI SOSTEGNO
 ASSE PRINCIPALE
 MURO 4 - Pianta e prospetto

IMPRESA
 RAGGRUPPAMENTO TEMPORANEO IMPRESE:
 Mandataria: STRABAG A.G.
 Mandante: GLF Grandi Lavori Fincosit S.p.A.
 Mandante cooptata: Impresa costruzioni Giuseppe Malturo S.p.A.
 Mandante cooptata: STRABAG S.p.A.

STRABAG **MALTAURO** **STRABAG**

IDENTIFICAZIONE ELABORATO
 CODICE PROGETTO: F001078
 WBS

CONCEDENTE
 CONCESSIONARI AUTOSTRADALI LOMBARDE

CONCESSIONARIO
 Autostreda Pedemontana Lombardia
 Direttore Tecnico: Ing. Enrico Arini
 Referente Tecnico: Arch. Giovanni Carlotto

APPROVATO
 Autostreda Pedemontana Lombardia
 Il Direttore dei Lavori: Ing. Francesco Domenico

PROGETTISTA
 Coprogetti Soc. Coop.
DIRETTORE TECNICO:
 Ing. Alessandro Placucci

ELABORAZIONE PROGETTUALE
PROGETTISTA:
 Coprogetti Soc. Coop.
DIRETTORE TECNICO:
 Ing. Alessandro Placucci

REDAZIONE
 Redatto: Ragnacci
 Verificato: Panfilì

STAMPATO
 INGEGNERIA DELLA PROVINCIA DI VARESE
 Sezione A
 N° A1740
 DOTTORE INGEGNERE
ALESSANDRO PLACUCCI
 SETTORE CIVILE E AMBIENTALE
 ISTITUTO REGIONALE
 Approvato: Placucci