



PROSPETTO MURO 4 – Scala 1:200

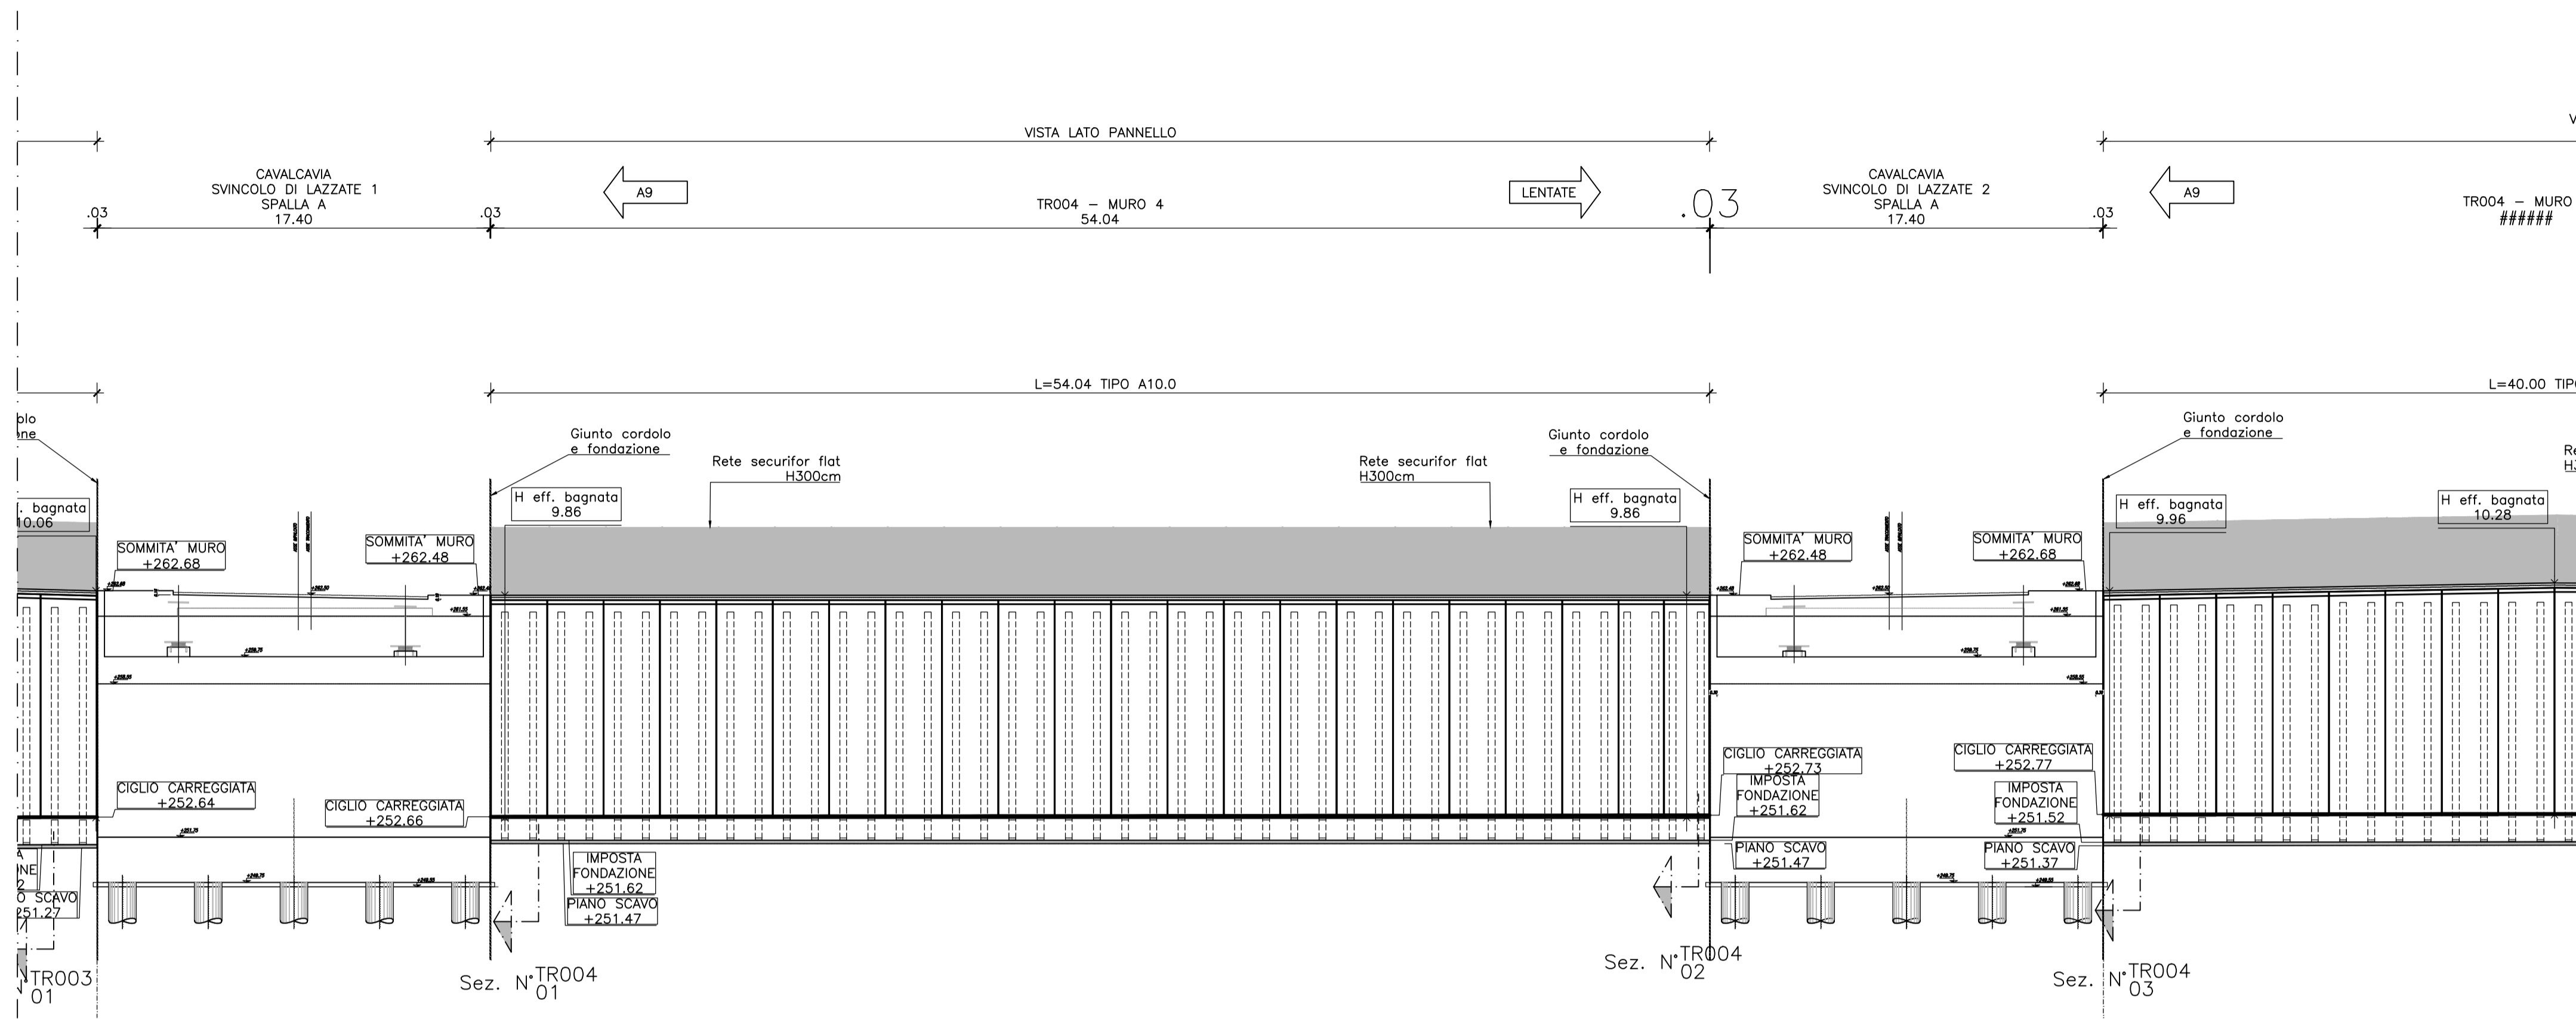

PIANTA MURO 4 – Scala 1:200

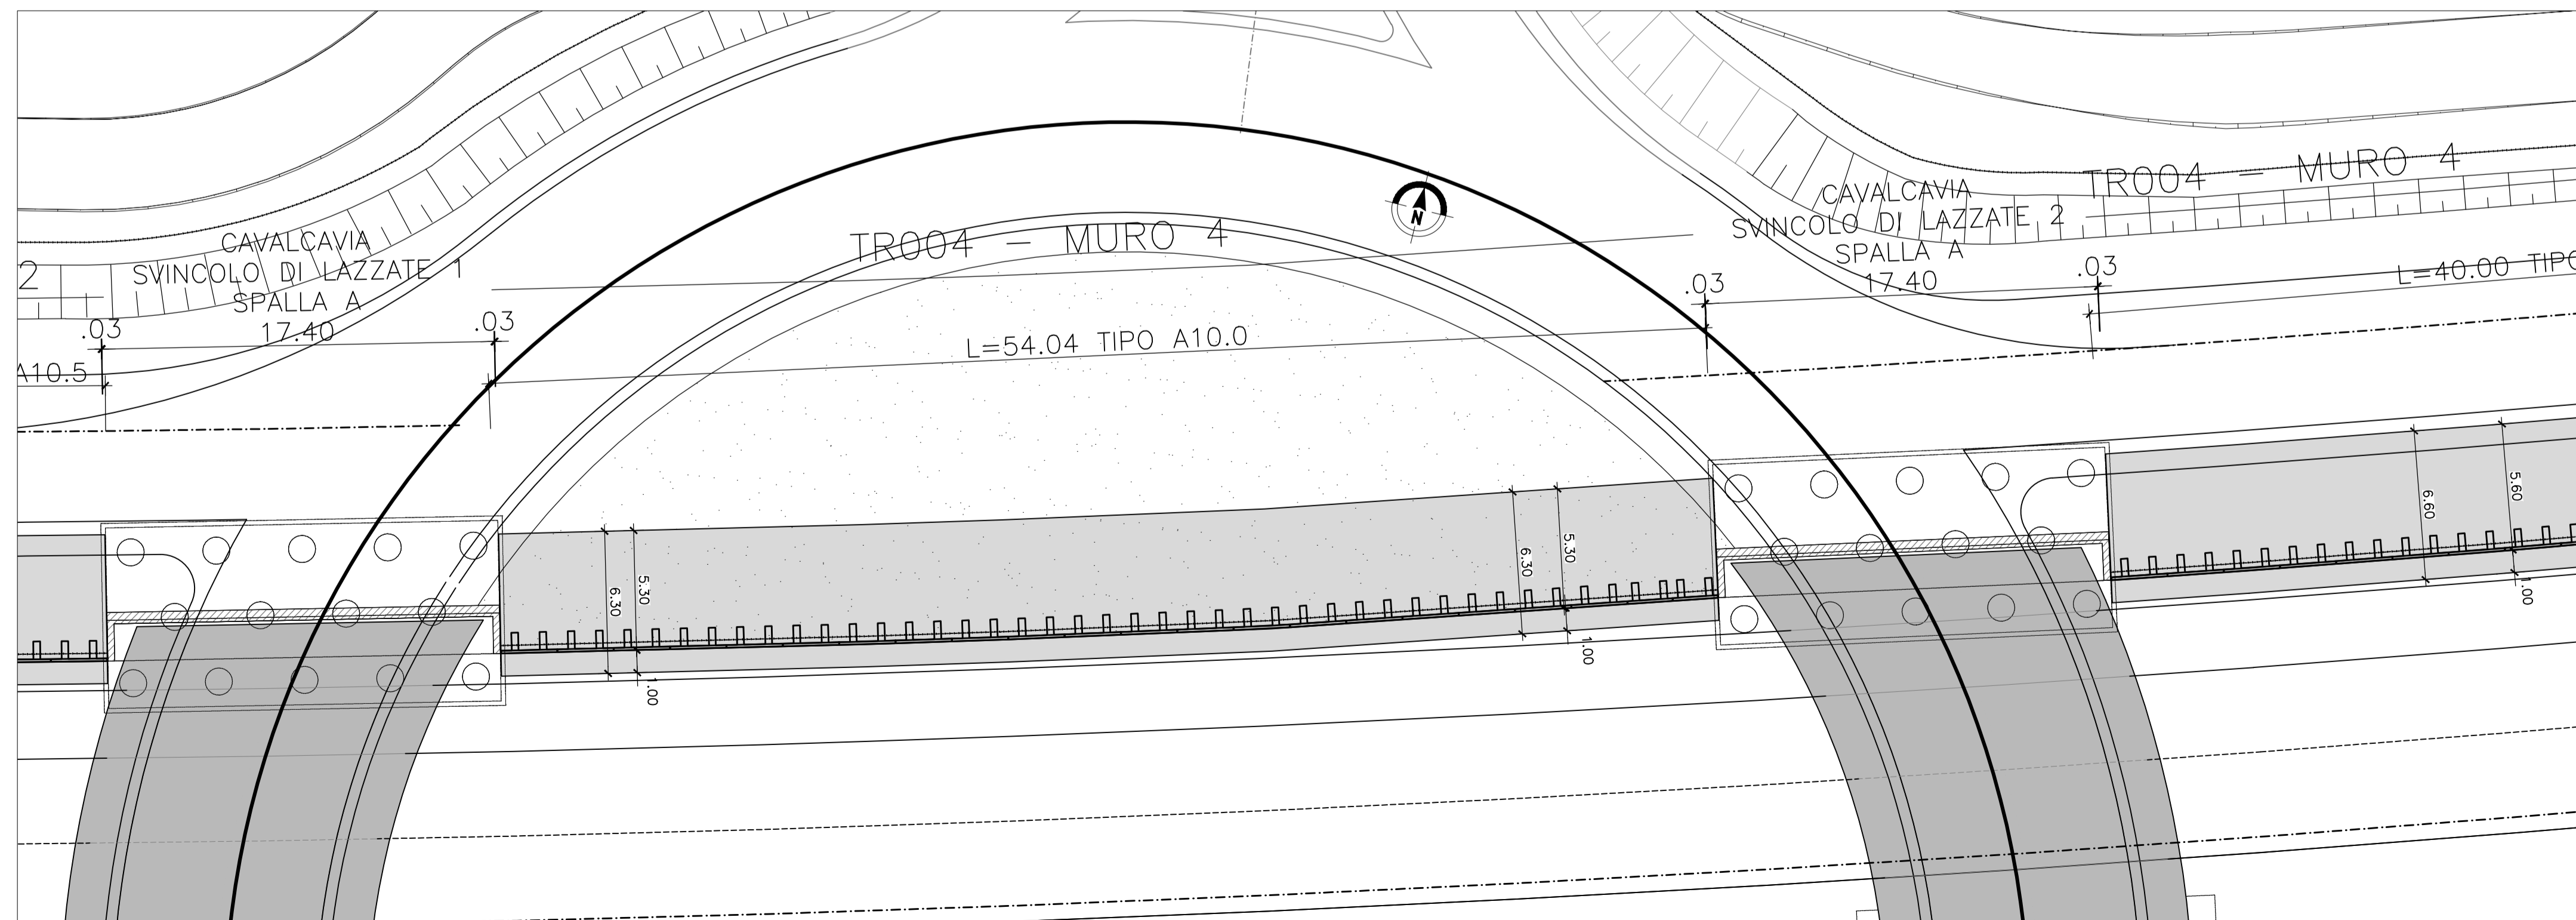

MATRICE DI REVISIONE

REV	DATA	DESCRIZIONE MODIFICA

N.B.: LA TAVOLA SOSTITUISCE QUELLA RELATIVA AL CODICE [ ] DEL PROGETTO ESECUTIVO

CONCESSIONI AUTOSTRADALI LOMBARDE  
**COLLEGAMENTO AUTOSTRADE DALMINE - COMO - VARESE - VALICO DEL GAGGIOLO E OPERE AD ESSO CONNESSE**  
 CODICE C.U.P. F118000027007  
**TRATTE B1, B2, C, D, TRVA13+14, GREENWAY**  
**AS BUILT**  
**TRATTA B1**  
 OPERE D'ARTE MINORI - OPERE DI SOSTEGNO  
 ASSE PRINCIPALE  
**MURO 4 - Pianta e prospetto - Tav. 1 di 4**

<b>IDENTIFICAZIONE ELABORATO</b> CODICE PROGETTO: F001078 WBS		<b>IMPRESA</b> RAGGRUPPAMENTO TEMPORANEO IMPRESE: Mandataria: STRABAG A.G. Mandante: GLF Grandi Lavori Fincosit S.p.A. Mandante cooptata: Impresa costruzioni Giuseppe Malturo S.p.A.	
<b>FASE PROGETTUALE</b> LOTTO: A10.5 ZONA: A03 OPERA: TR004 TRATTO OPERA: D AMBITO: 02 TIPO ELABORATO: PZ PROGRESSIVO: 001 REVISIONE: 01		<b>STRABAG</b> <b>MALTAURO</b> <b>STRABAG</b>	
<b>DATA</b> Febbraio 2016 - Emesso: E		<b>PROGETTISTA - PROGETTO ESECUTIVO DI DETTAGLIO</b> RAGGRUPPAMENTO TEMPORANEO PROGETTISTI: Mandataria: 3M PROGETTI ITALIA Mandante: GP Impianti e Costruzioni Progetti di Ingegneria Mandante: Ing. Alberto Cecchini Arch. Salvatore Vermiglio	
<b>CONCEDENTE</b> CONCESSIONI AUTOSTRADALI LOMBARDE		<b>RESPONSABILE DI PROGETTO ED INCARICATO DELL'INTEGRAZIONE FRA LE VARIE PRESTAZIONI:</b> Ing. Alberto Cecchini	
<b>CONCESSIONARIO</b> Autostrade Pedemontana Lombarda Direttore Tecnico: Ing. Enrico Anni Referente Tecnico: Arch. Giovanni Camillo		<b>ELABORAZIONE PROGETTUALE</b> PROGETTISTA: Coopprogetti Soc. Coop. DIRETTORE TECNICO: Ing. Alessandro Placucci	
<b>APPROVATO</b> Il Direttore dei Lavori: Ing. Francesco Domenico		Redatto: Ragnacci Verificato: Panfilì	