



PROSPETTO MURO 4 – Scala 1:200

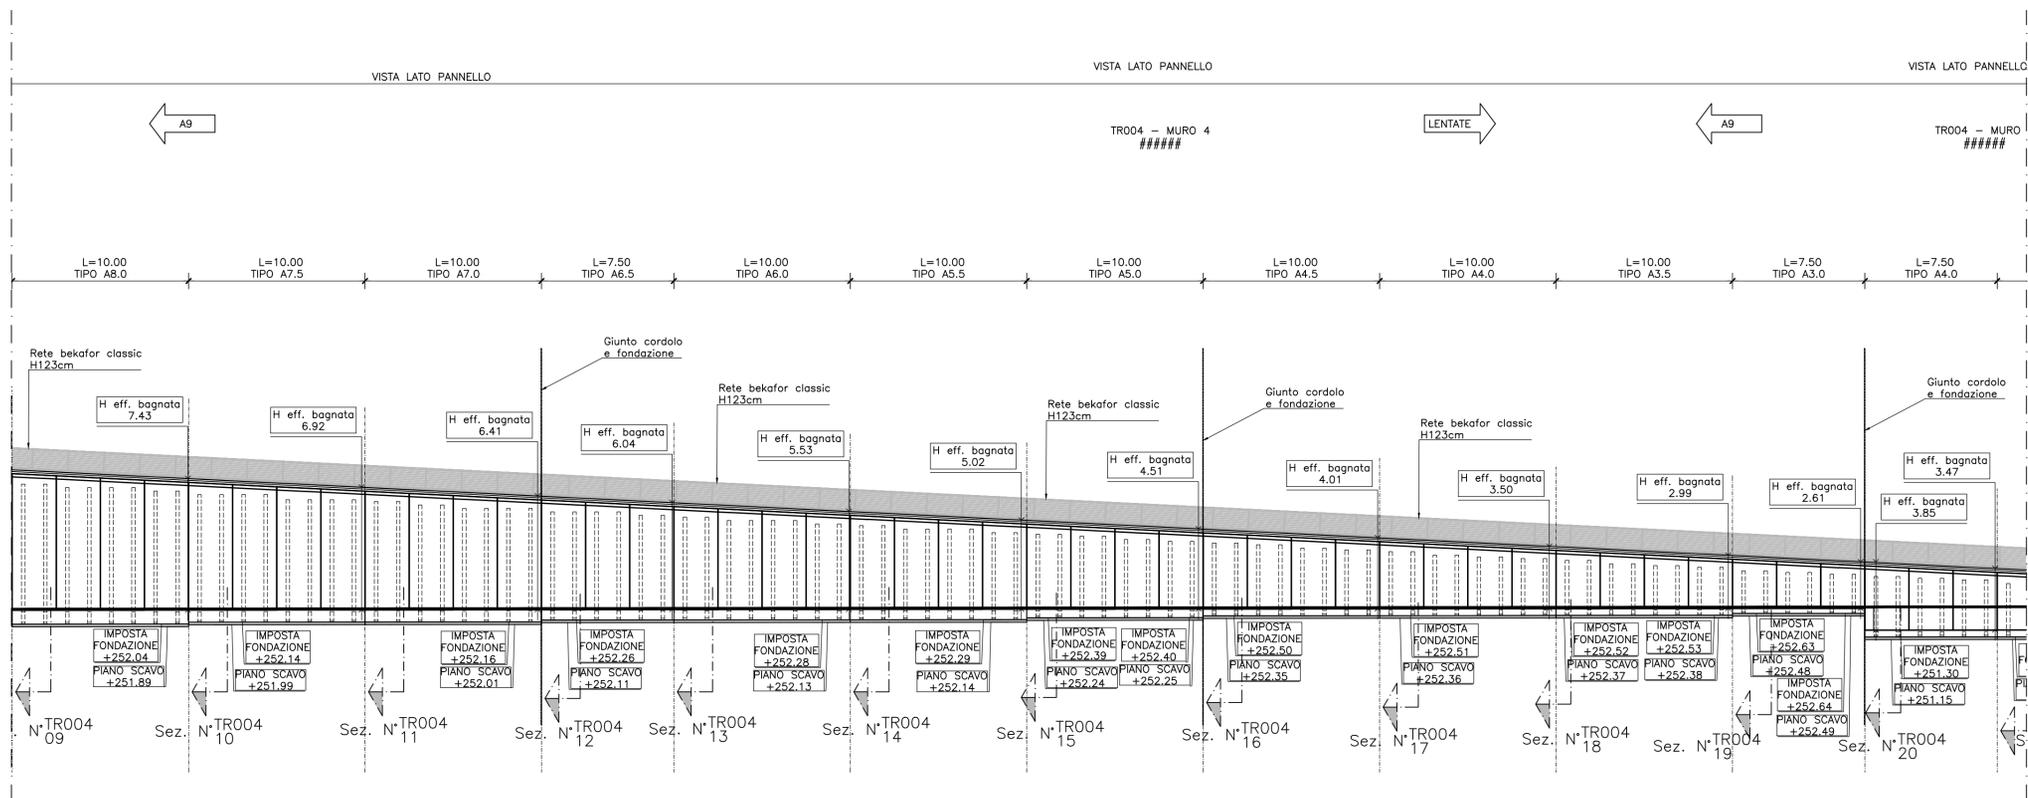

PIANTA MURO 4 – Scala 1:200

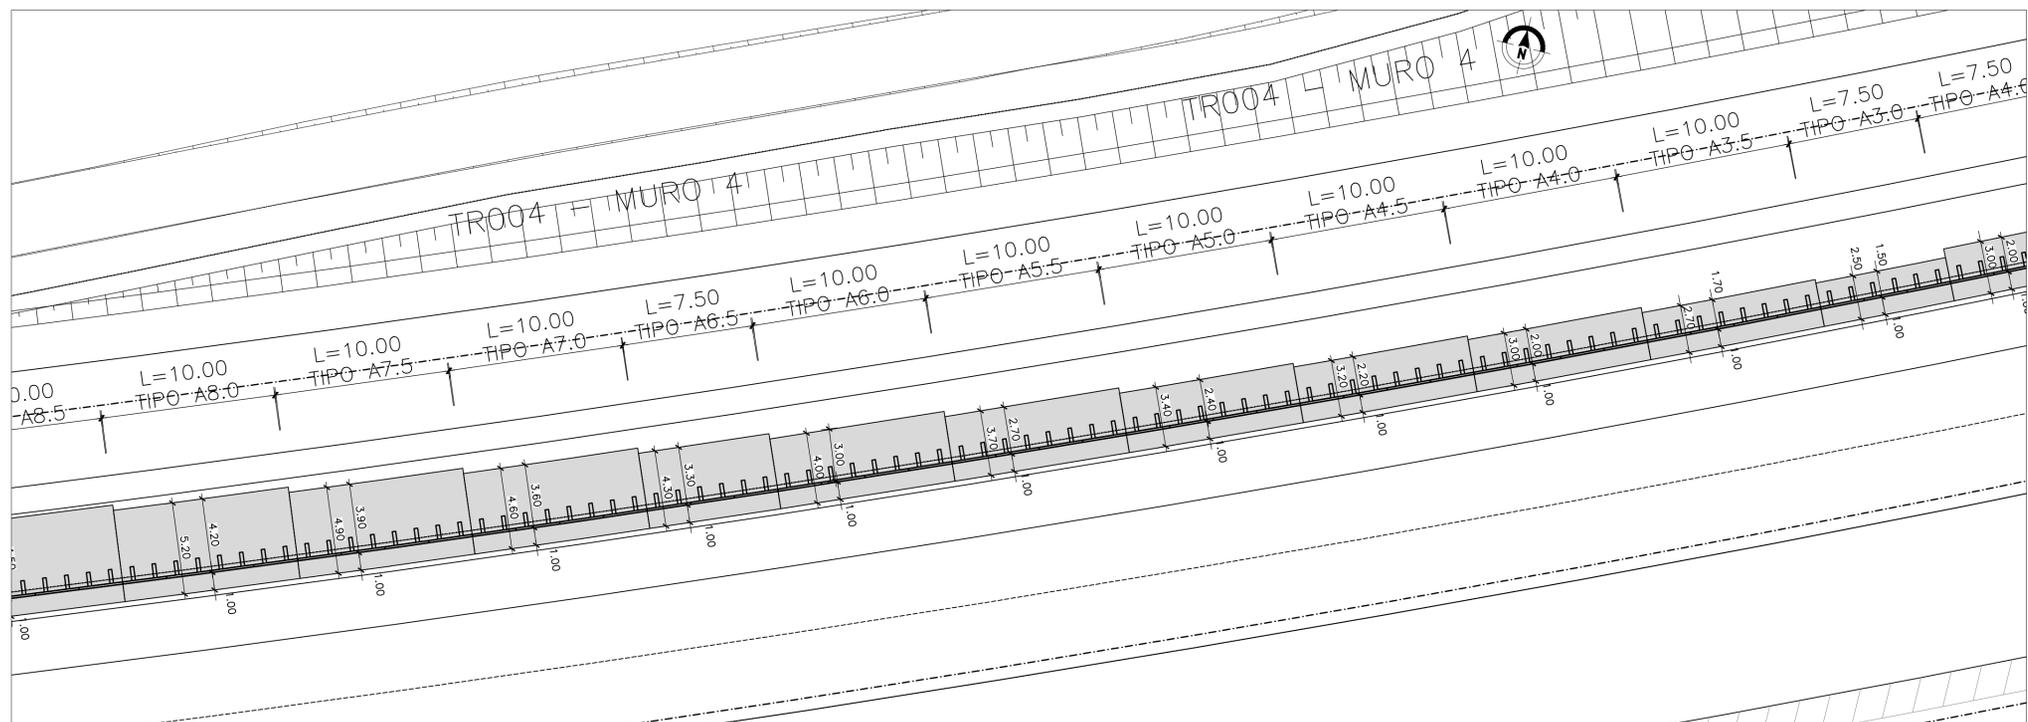

MATRICE DI REVISIONE

REV	DATA	DESCRIZIONE MODIFICA

N.B.: LA TAVOLA SOSTITUISCE QUELLA RELATIVA AL CODICE [ ] DEL PROGETTO ESECUTIVO

**COLLEGAMENTO AUTOSTRADALE DALMINE - COMO - VARESE - VALICO DEL GAGGIOLO E OPERE AD ESSO CONNESSE**  
 CODICE C.U.P. F1180000270007  
**TRATTE B1, B2, C, D, TRVA13+14, GREENWAY**  
**AS BUILT**  
**TRATTA B1**  
 OPERE D'ARTE MINORI - OPERE DI SOSTEGNO  
 ASSE PRINCIPALE  
 MURO 4 - Pianta e prospetto - Tav. 3 di 4

<b>IDENTIFICAZIONE ELABORATO</b> CODICE PROGETTO: F001078 WBS	<b>IMPRESA</b> RAGGRUPPAMENTO TEMPORANEO IMPRESE: Mandatario: STRABAG A.G. Mandatario: GLF Grandi Lavori Fincosit S.p.A. Mandatario: Impresa costruzioni Giuseppe Malturo S.p.A. Mandatario cooptata: STRABAG S.p.A.
<b>FASE PROGETTUALE</b> A   1   A03   TR004   0   02   PZ   003   01   REVISIONE	<b>CONCEDENTE</b> CONCESSIONARI AUTOSTRADALI LOMBARDE
<b>DATA</b> Febbraio 2016 - Emisione	<b>PROGETTISTA - PROGETTO ESECUTIVO DI DETTAGLIO</b> RAGGRUPPAMENTO TEMPORANEO PROGETTISTI: Mandatario: 3TI PROGETTI ITALIA Mandatario: GP Impianti Mandatario: Arch. Salvatore Vermiglio
<b>CONCESSIONARIO</b> Autstrada Padovana Direttore Tecnico: Ing. Enrico Arini Referente Tecnico: Arch. Giovanni Camillo	<b>ELABORAZIONE PROGETTUALE</b> PROGETTISTA: Coopprogetti Soc. Coop. DIRETTORE TECNICO: Ing. Alessandro Placucci
<b>APPROVATO</b> Autstrada Padovana Il Direttore dei Lavori: Ing. Francesco Domarico	<b>REDAZIONE E VERIFICA</b> Redatto: Ragnacci Verificato: Panfilii