



PROSPETTO MURO 4 – Scala 1:200

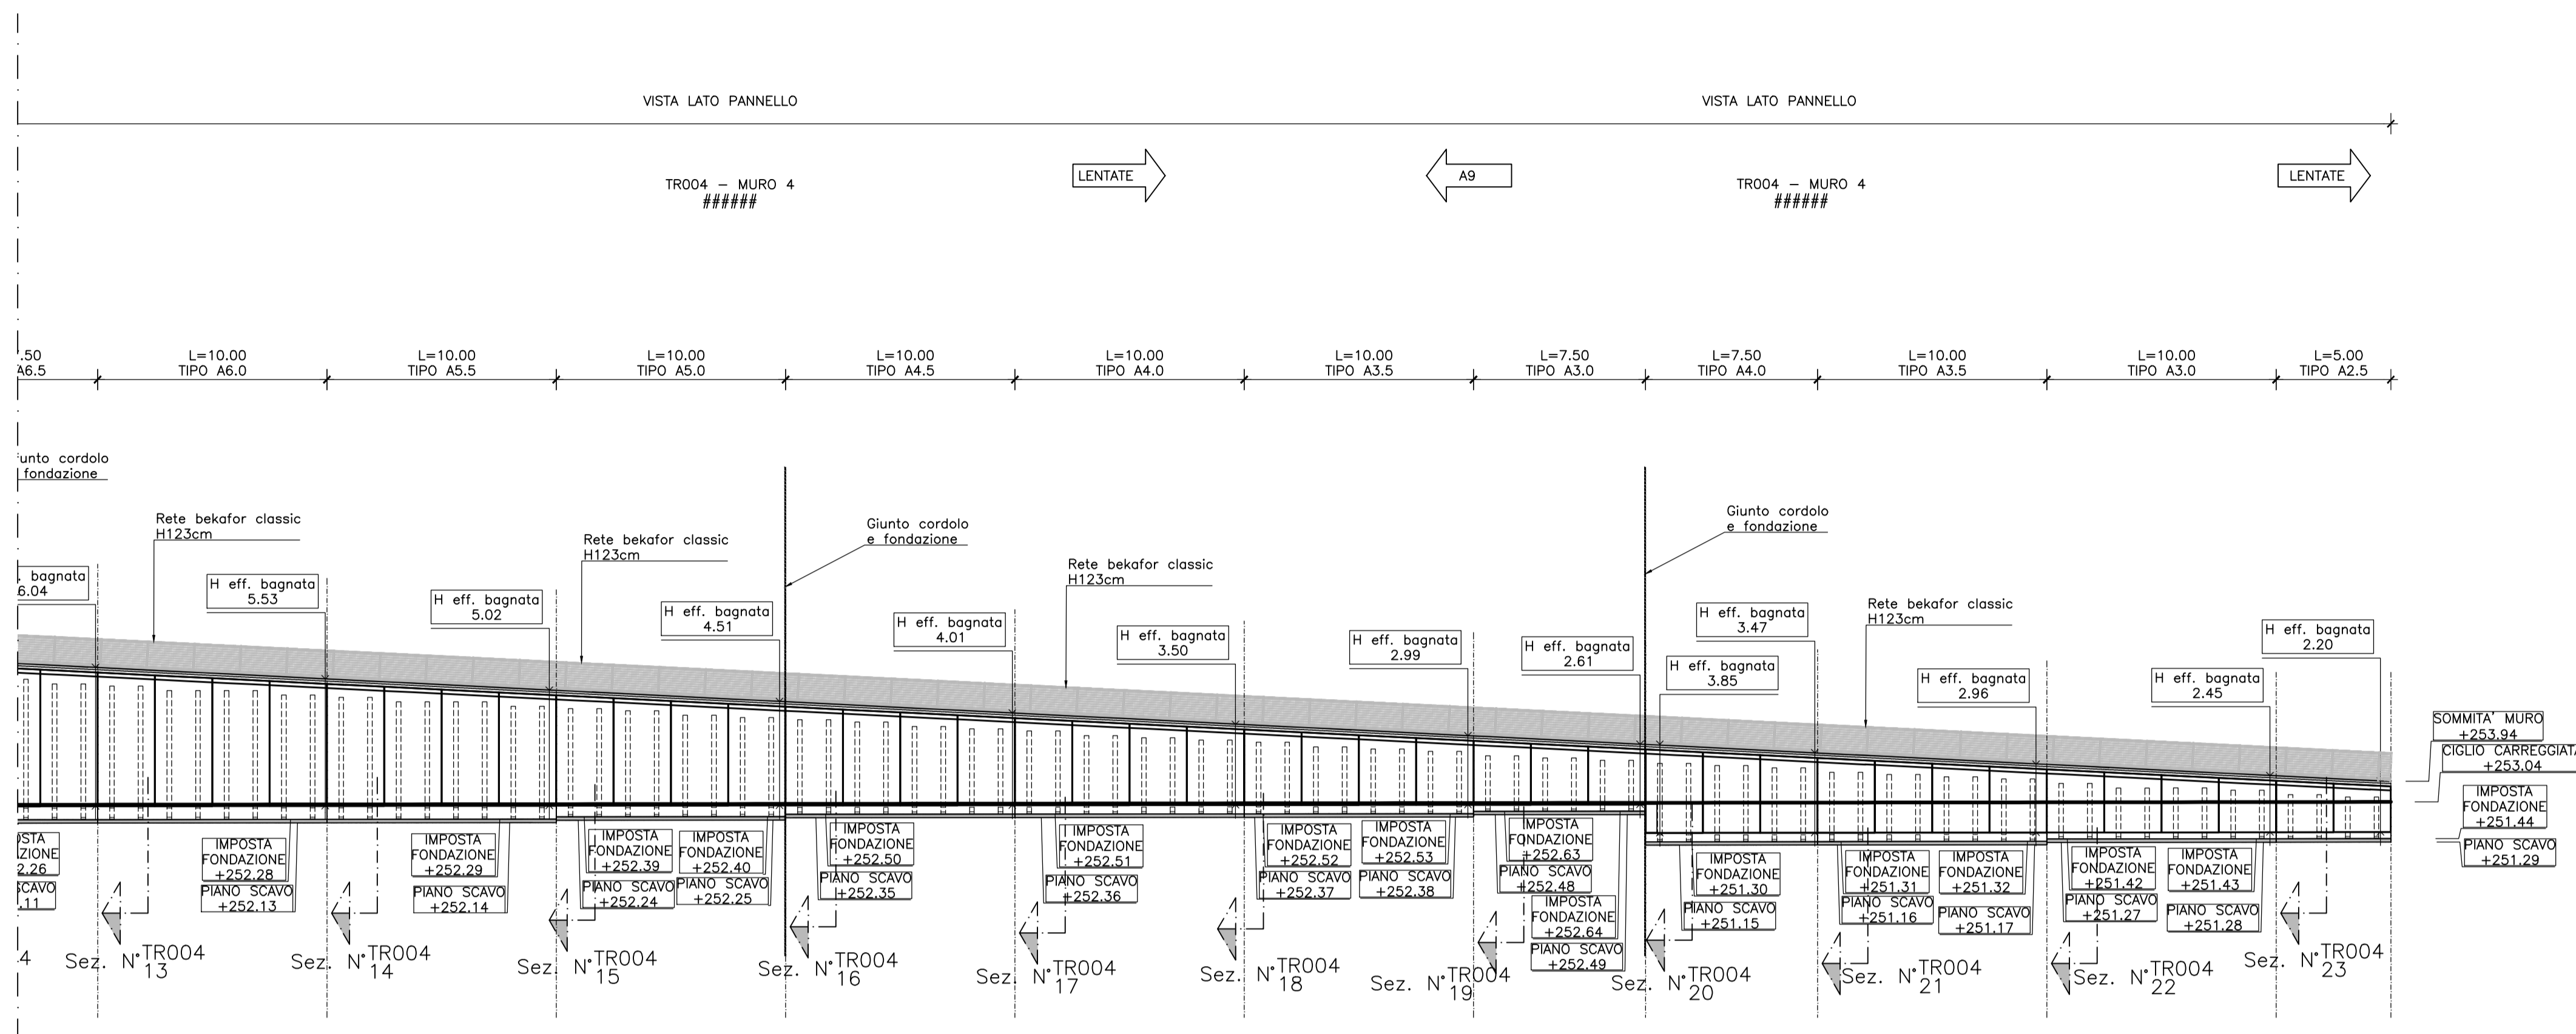

PIANTA MURO 4 – Scala 1:200

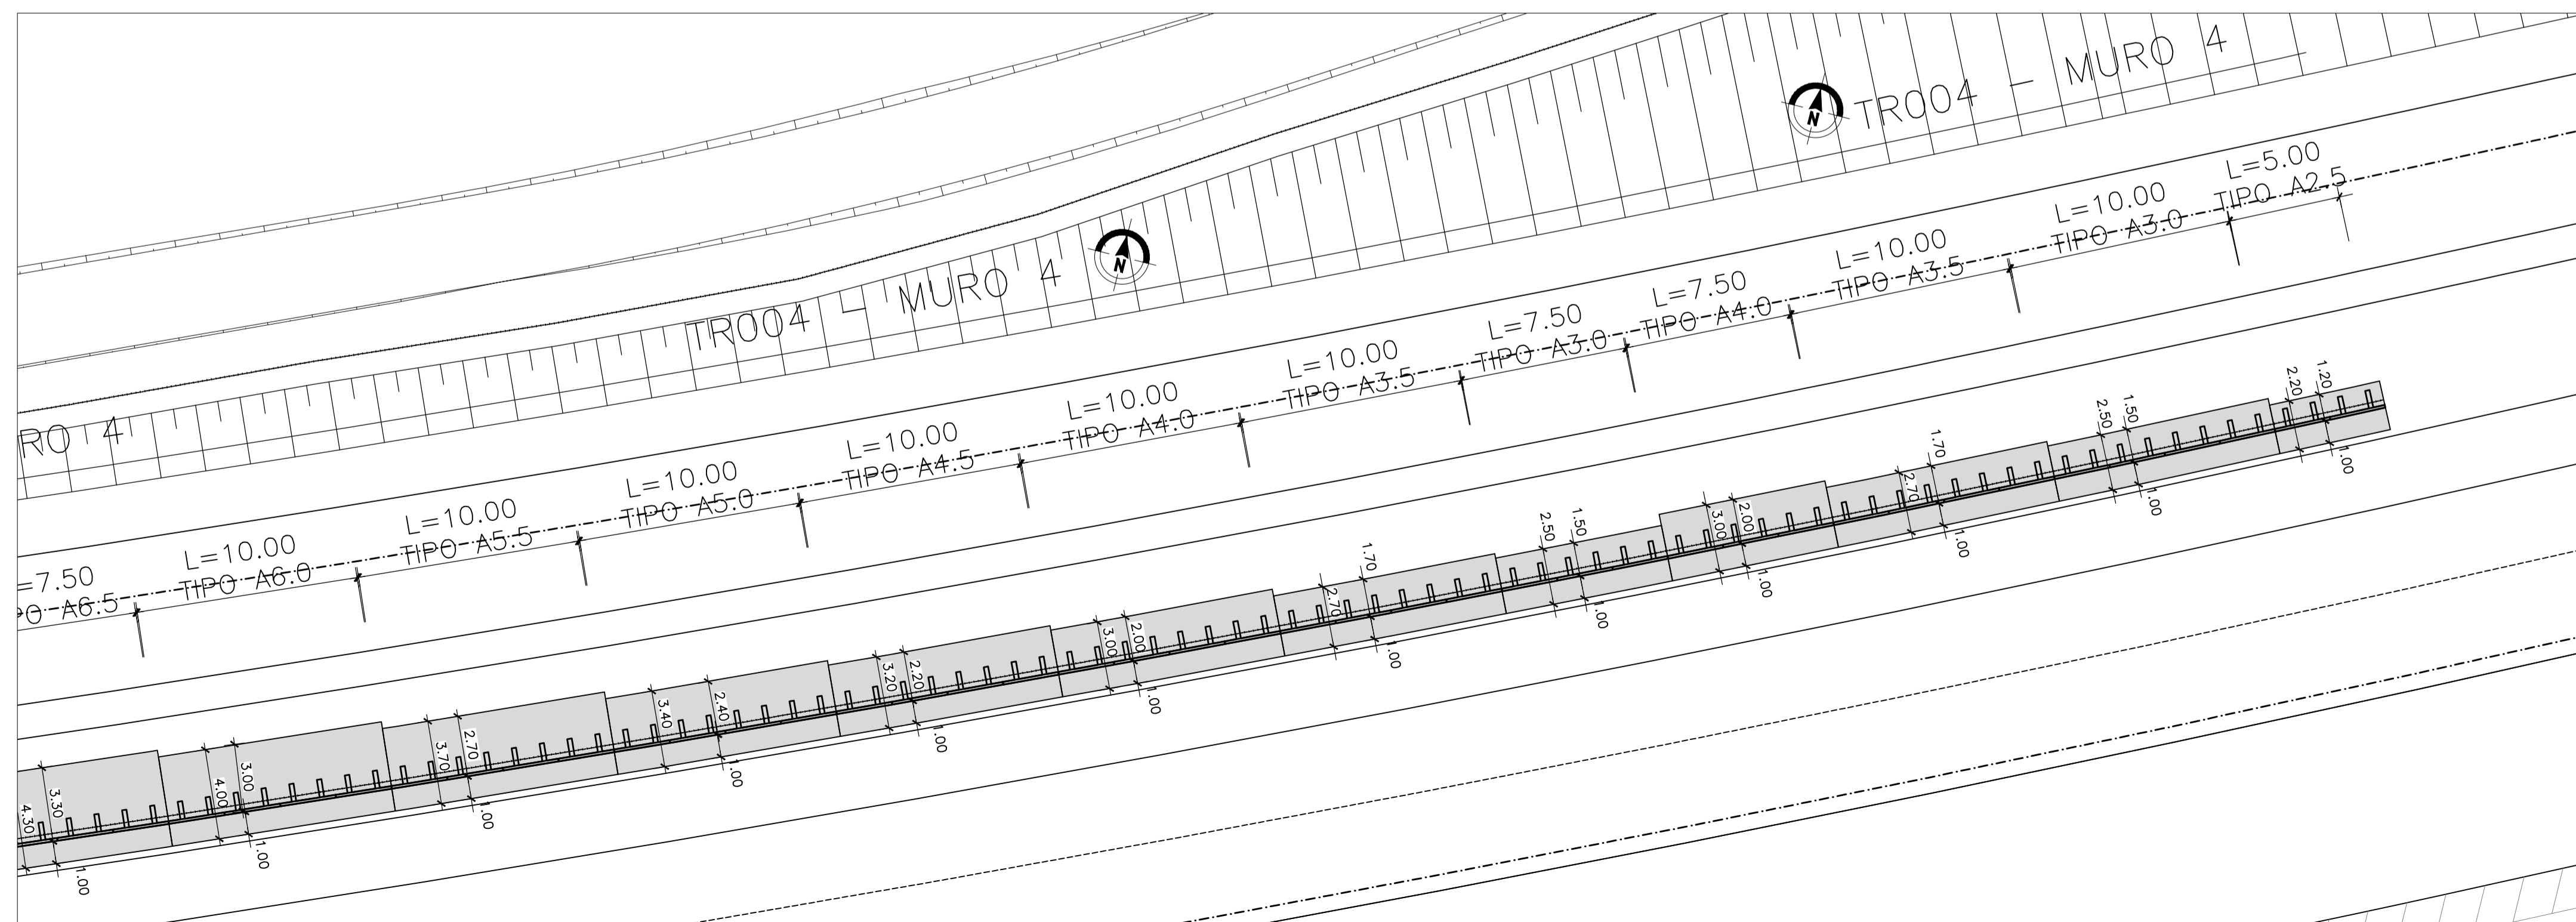

MATRICE DI REVISIONE

REV	DATA	DESCRIZIONE MODIFICA

N.B.: LA TAVOLA SOSTITUISCE QUELLA RELATIVA AL CODICE [] DEL PROGETTO ESECUTIVO

CONCESSIONARI AUTOSTRADALI LOMBARDE

COLLEGAMENTO AUTOSTRADE DALMINE - COMO - VARESE - VALICO DEL GAGGIOLIO E OPERE AD ESSO CONNESSE
 CODICE C.U.P. F118060027007

TRATTE B1, B2, C, D, TRVA13+14, GREENWAY

AS BUILT

TRATTA B1
 OPERE D'ARTE MINORI - OPERE DI SOSTEGNO
 ASSE PRINCIPALE
 MURO 4 - Pianta e prospetto - Tav. 4 di 4

IDENTIFICAZIONE ELABORATO CODICE PROGETTO: F001078 WBS	IMPRESA RAGGRUPPAMENTO TEMPORANEO IMPRESE: Mandatario: STRABAG A.G. Mandatario: GLF Grandi Lavori Fincosit S.p.A. Mandatario: Impresa costruzioni Giuseppe Malturo S.p.A. Mandatario cooptata: STRABAG S.p.A.
FASE PROGETTUALE A 1 A03 TR004 0 02 PZ 004 01	CONTRATTI CONTRATTO OPERA TIPO ELABORATO PROGRESSIVO REVISIONE
DATA Febbraio 2016 - Emesso	PROGETTISTA - PROGETTO ESECUTIVO DI DETTAGLIO RAGGRUPPAMENTO TEMPORANEO PROGETTISTI: Mandatario: 3M PROGETTI ITALIA Mandatario: GP Impresite Mandatario: Arch. Salvatore Vermiglio
CONCEDENTE CONCESSIONARI AUTOSTRADALI LOMBARDE	RESPONSABILE DI PROGETTO ED INCARICATO DELL'INTEGRAZIONE FRA LE VARIE PRESTAZIONI: Ing. Alberto Cecchini
CONCESSIONARIO Autstrade Pademontana Lombardia Direttore Tecnico: Ing. Enrico Anni Referente Tecnico: Arch. Giovanni Camillo	ELABORAZIONE PROGETTUALE PROGETTISTA: Coopprogetti Soc. Coop. DIRETTORE TECNICO: Ing. Alessandro Placucci
APPROVATO Autstrade Pademontana Lombardia Il Direttore dei Lavori: Ing. Francesco Domenico	APPROVATO Il Direttore dei Lavori: Ing. Francesco Domenico

Redatto: Ragnacci Verificato: Panfilì

INGEGNERIA DELLA PROVINCIA DI VARESE
 Sezione A
 N° A1740
 DOTTORE INGEGNERE
ALESSANDRO PLACUCCI
 SETTORE CIVILE E AMBIENTALE
 ISTITUTO REGIONALE
 Approvato: Placucci