

MURO TIPO: A5.0
FONDAZIONE RASTREMATA
FERRI DI ARMATURA (kg/m)

Pos.	n°	diam.	sviluppo	passo	kg/ml
1	12	394	25	14.0	
2	14	39.3	25	19.0	
3	7	22	100	20.9	
4	11	8	100	4.3	
5	11	8	100	4.3	
6	12	8	25+var+2 5	25/50	3.8
7	10	10	25+var+2 5	25/50	5.6
8	8	12	151	10	10.7
TOTALE					82.7

CALCESTRUZZO (mc/ml)

Larghezza	Altezza	mc/ml
340	50	1.55

Detrazione costola

Altezza costola	B1	B2	Sp. costola	
48	78	85.5	20	-0.05

TOTALE CALCESTRUZZO 1.50

CARPENTERIA (mq/ml)


Altezza lato valle	Altezza lato monte	mq/ml
50	30	0.80

PIANO DI APPOGGIO
FERRI DI ARMATURA (kg/ml) (rete
Ø5/20x20)

Larghezza rete	Peso (kg/mq)	kg/ml
186	1.59	2.95

CALCESTRUZZO (mc/ml)

Larghezza	Altezza	mc/ml
360	15	0.54

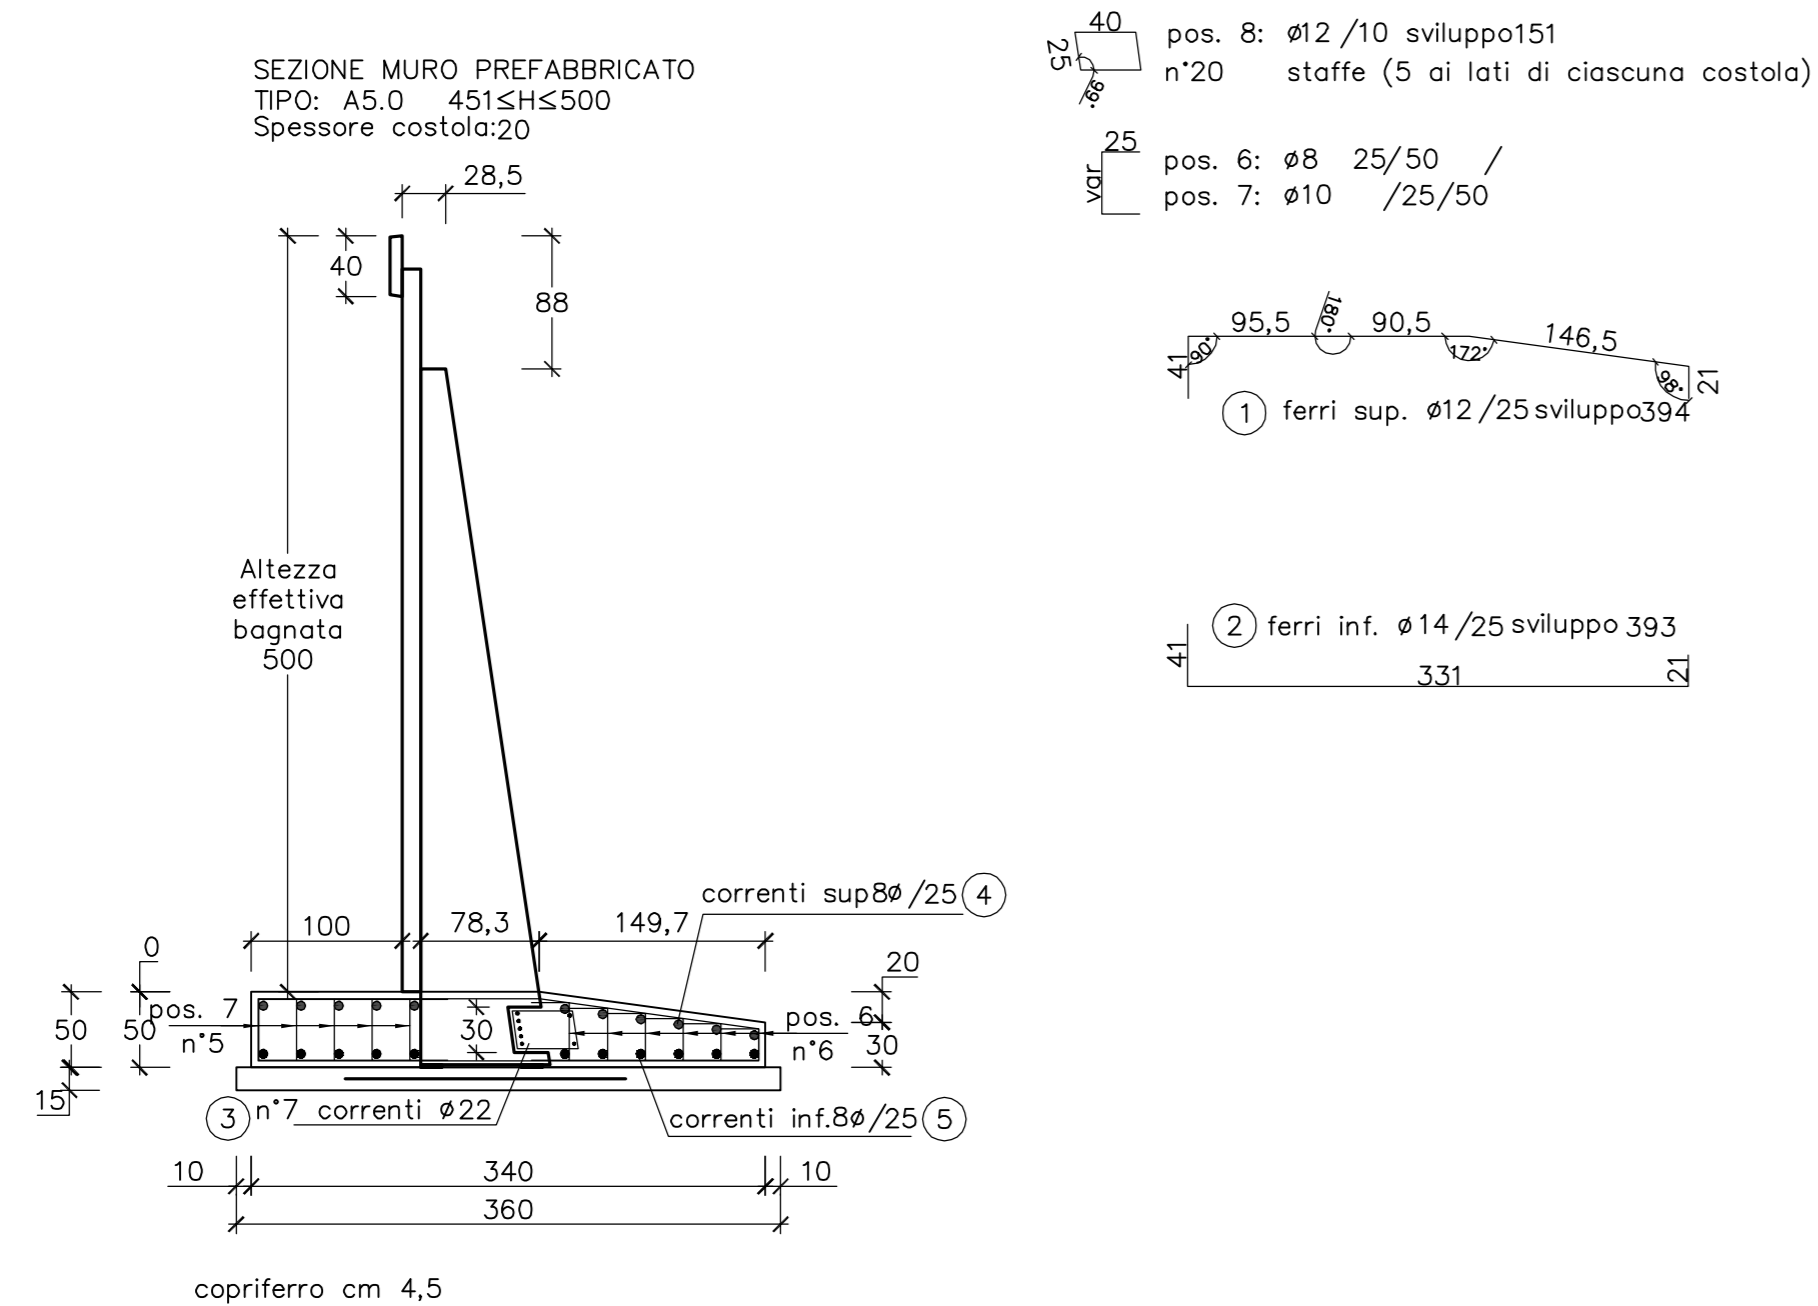

MATRICE DI REVISIONE

REV	DATA	DESCRIZIONE MODIFICA
-	-	-
-	-	-
N.B.: LA TAVOLA SOSTITUISCE QUELLA RELATIVA AL CODICE [E - - - - -] DEL PROGETTO ESECUTIVO

CONCESSIONARI AUTOSTRADALI LOMBARDE
Autosstrada Pedemontana Lombarda

COLLEGAMENTO AUTOSTRADALE
DALMINE - COMO - VARESE - VALICO DEL GAGGIOLO E OPERE AD ESSO CONNESSE
CODICE C.U.P. F118060027007

TRATTE B1, B2, C, D, TRVA13+14, GREENWAY
AS BUILT
TRATTA B1
OPERE D'ARTE MINORI - OPERE DI SOSTEGNO
ASSE PRINCIPALE
MURO 5 - Sezioni armatura - Tav. 14 di 17

IDENTIFICAZIONE ELABORATO
CODICE PROGETTO: F00107B

IMPRESA
RAGGRUPPAMENTO TEMPORANEO IMPRESE:

Mandatario	Mandante	Mandante	Mandante cooptata
STRABAG A.G.	GLF Grandi Lavori Fincosit S.p.A.	Impresa costruzioni Giuseppe Malturo S.p.A.	STRABAG S.p.A.

FASE PROGETTUALE
A LOTTO
B ZONA
C OPERA
D TRATTO L'OPERA
E AMBITO
F TIPO ELABORATO
G PROGRESSIVO
H REVISIONE

Scala: 1:50

DATA DESCRIZIONE REV
Novembre 2015, Esibizione E

PROGETTISTA - PROGETTO ESECUTIVO DI DETTAGLIO
RAGGRUPPAMENTO TEMPORANEO PROGETTISTI:

Mandatario	Mandante	Mandante	Mandante
3PI PROGETTI ITALIA	GP Progettisti e Costruttori Associati	Arch. Salvatore Cerriglio	Arch. Salvatore Cerriglio

CONCEDENTE
CONCESSIONARIO
APPROVATO

ELABORAZIONE PROGETTUALE
PROGETTISTA:
Coopprogetti Soc. Coop.
DIRETTORE TECNICO:
Ing. Alessandro Placucci

Redatto: Ragnacci Verificato: Panfil

INGEGNERI DELLA PROVINCIA
Sottosegretario
N° 1740
DOTTORE INGEGNERE
ALESSANDRO PLACUCCI
SISTEMI CIVILI E AMBIENTALI
SETTORE PROFESSIONALE
Approvato: Placucci