




QUADRO DI UNIONE INDIVIDUAZIONE OPERE – Scala 1:10000

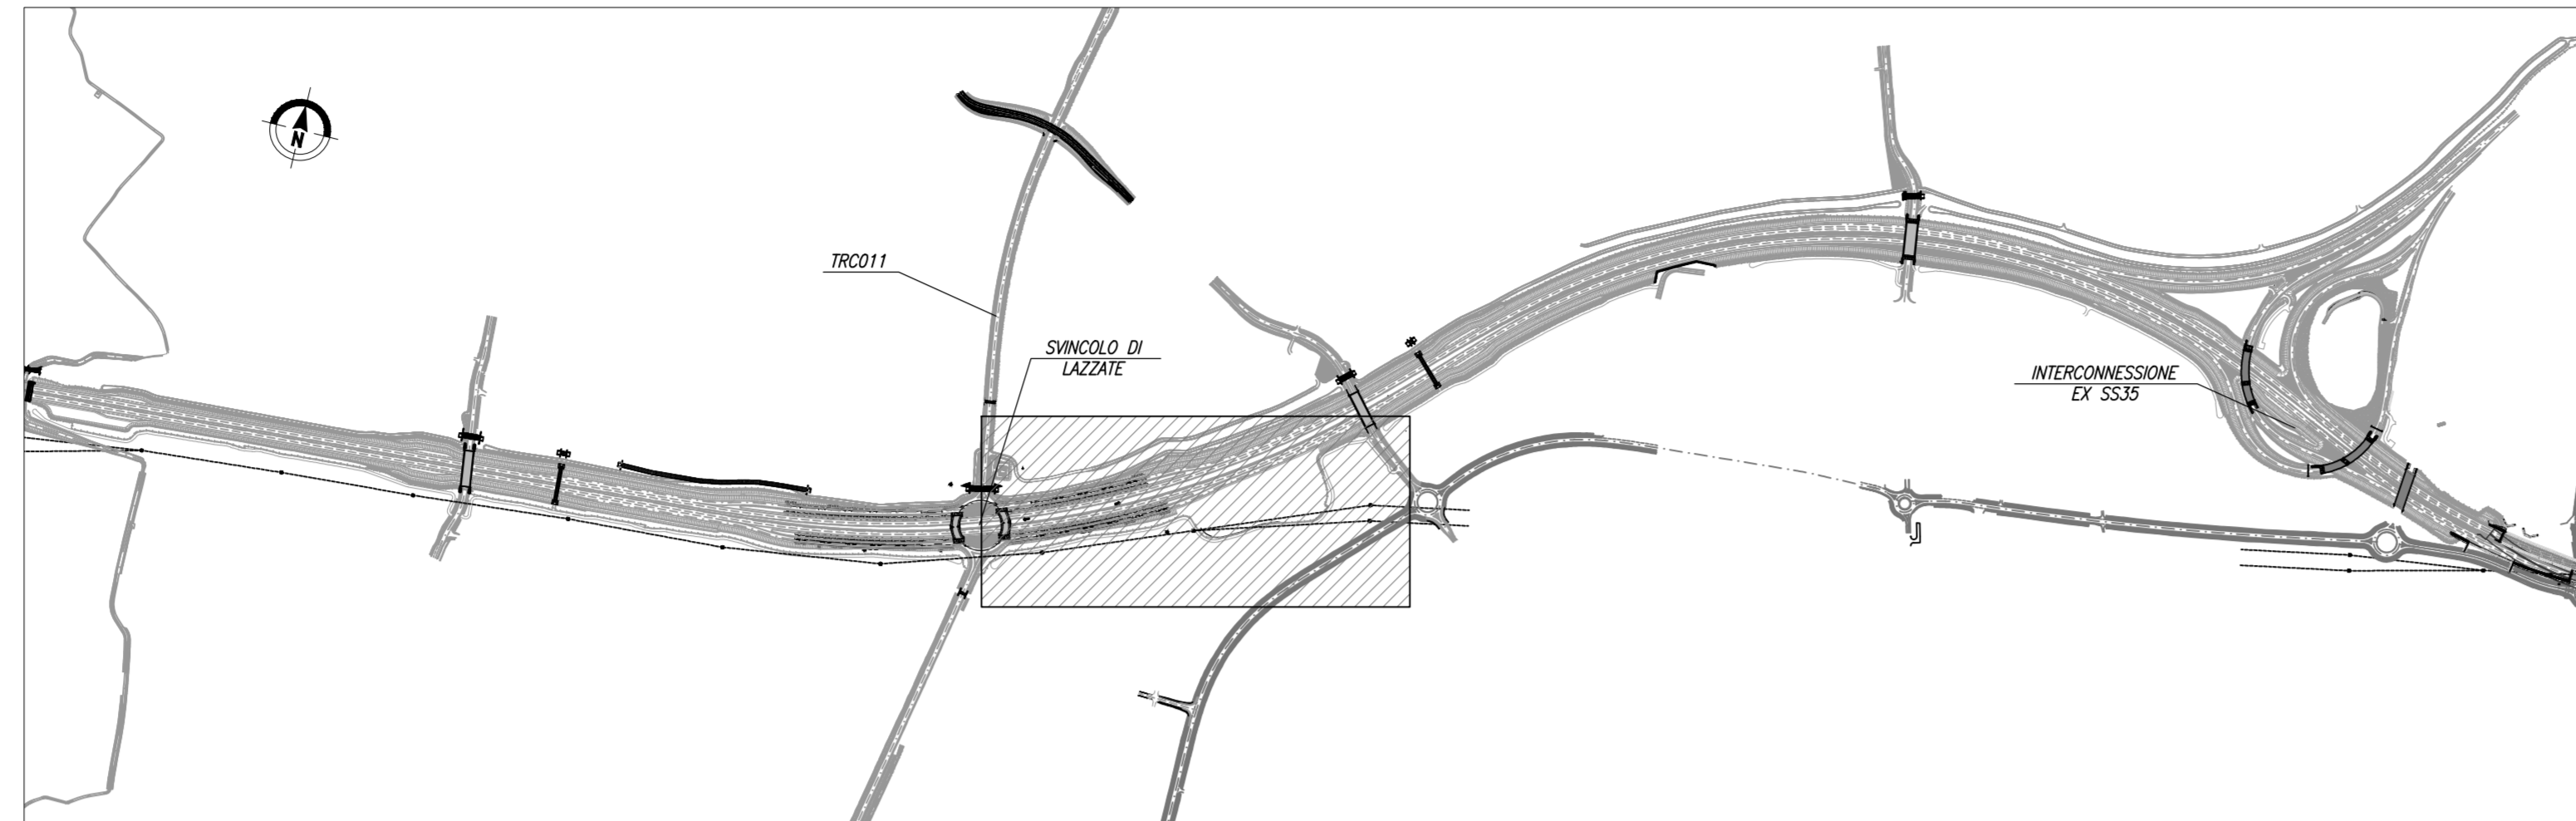


PROSPETTO MURO 5 – Scala 1:500

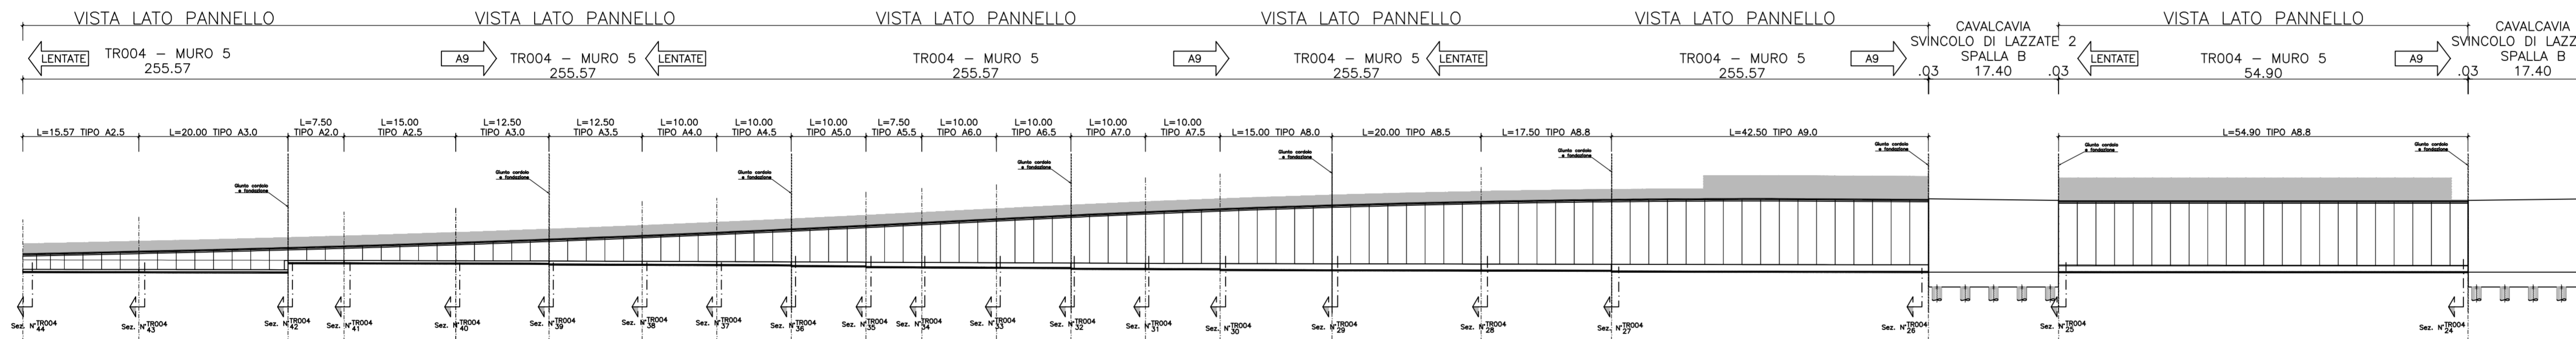

PIANTA MURO 5 – Scala 1:500

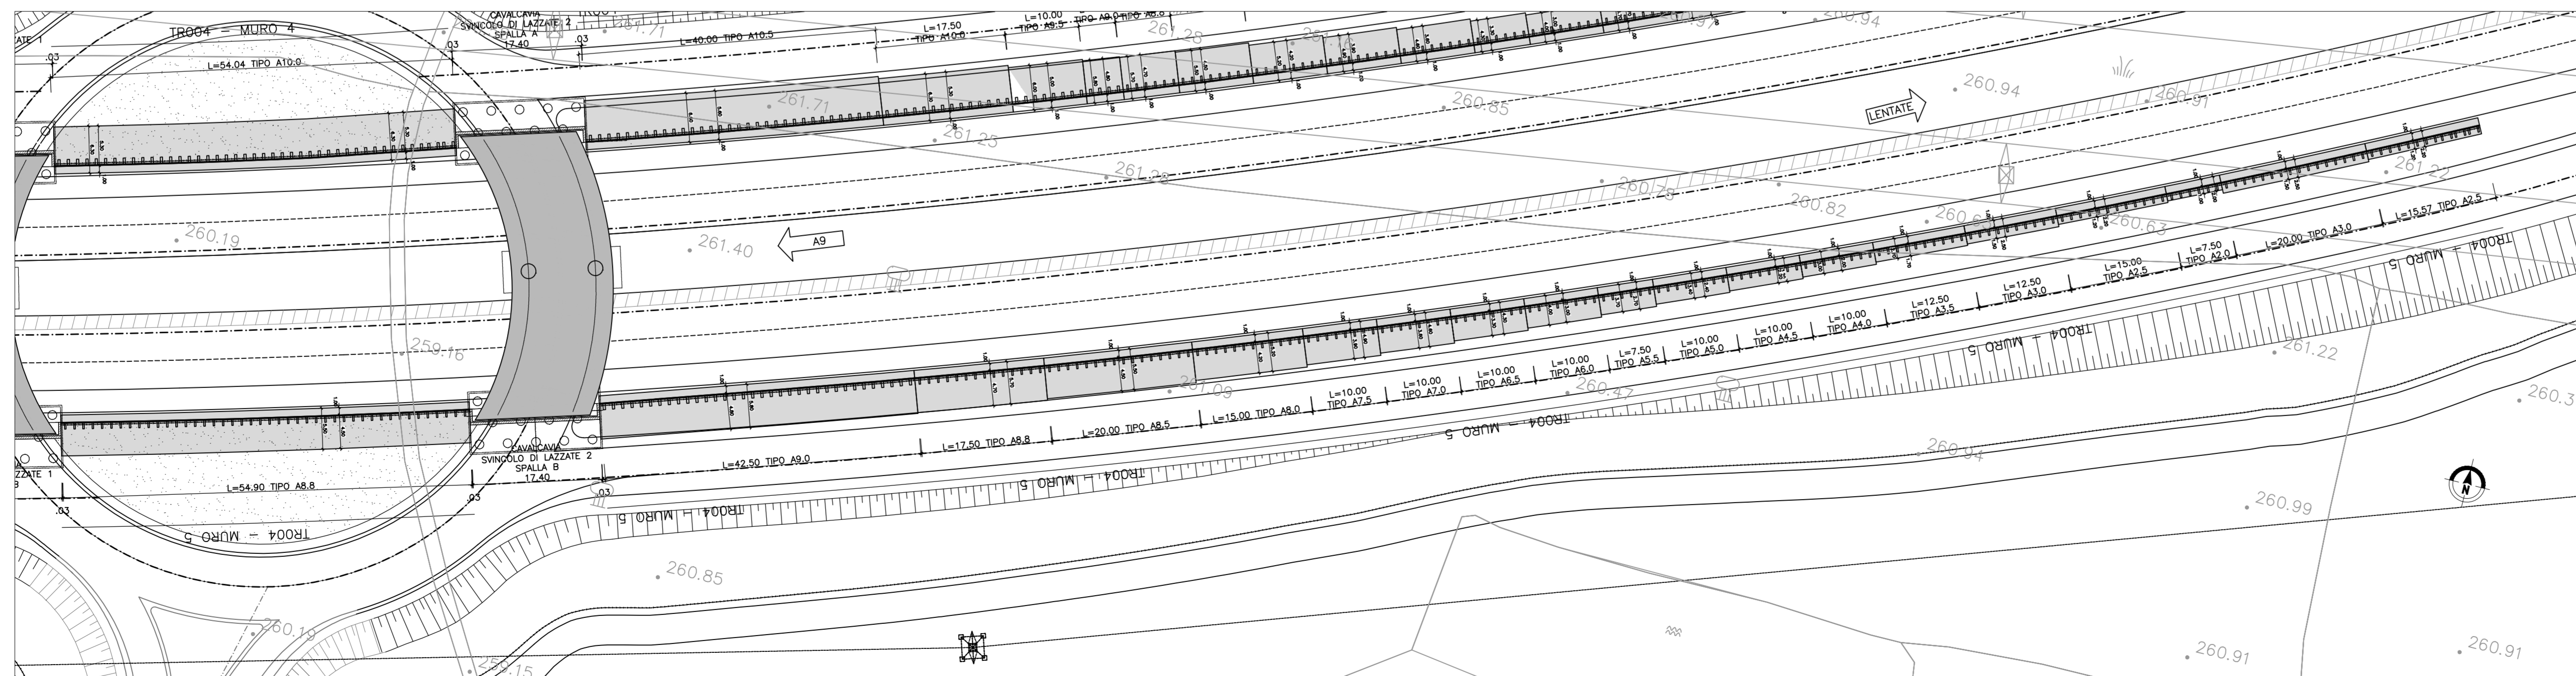

QUADRO DI UNIONE SVINCOLO LAZZATE

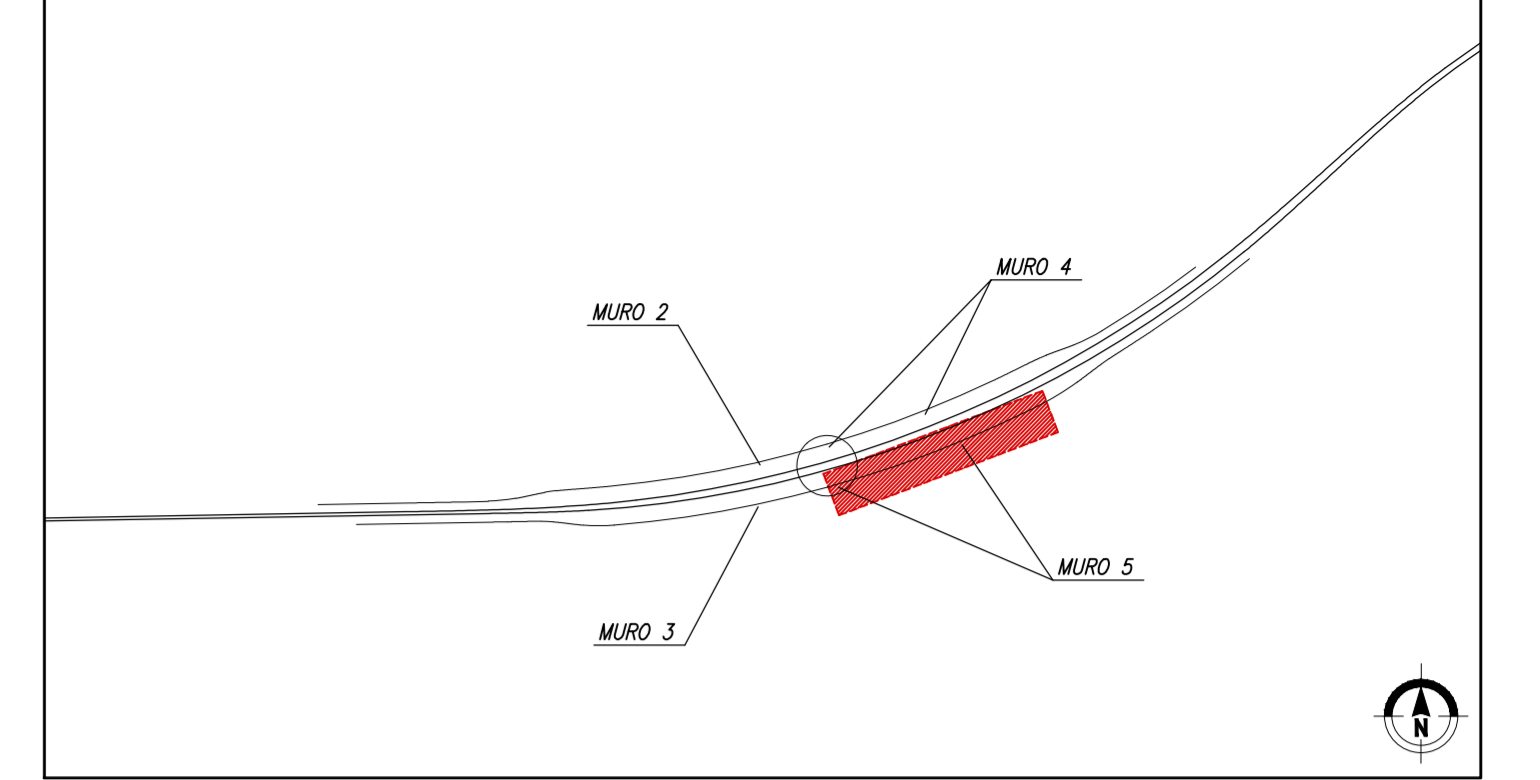

MATRICE DI REVISIONE

REV	DATA	DESCRIZIONE MODIFICA

N.B.: LA TAVOLA SOSTITUISCE QUELLA RELATIVA AL CODICE [E] - [] - [] - [] - [] - [] DEL PROGETTO ESECUTIVO

COLLEGAMENTO AUTOSTRADALE DALMINE - COMO - VARESE - VALICO DEL GAGGIOLIO E OPERE AD ESSO CONNESSE
 CODICE C.U.P. F11B060027007

TRATTE B1, B2, C, D, TRVA13+14, GREENWAY
AS BUILT
TRATTA B1
 OPERE D'ARTE MINORI - OPERE DI SOSTEGNO
 ASSE PRINCIPALE
MURO 5 - Pianta e prospetto

IDENTIFICAZIONE ELABORATO CODICE PROGETTO: F00107B	IMPRESA RAGGRUPPAMENTO TEMPORANEO IMPRESE: Mandatario: STRABAG A.G. Mandatario: GLF Grandi Lavori Fincoait S.p.A. Mandatario: Impresa costruzioni Giuseppe Malturo S.p.A. Mandatario cooptato: STRABAG S.p.A.
CONCEDENTE CONCESSIONI AUTOSTRADALI COMASCO	RESPONSABILE DI PROGETTO ED INCARICATO DELL'INTEGRAZIONE FRA LE VARIE PRESTAZIONI: Ing. Alberto Cecchini
CONCESSIONARIO Autstrada Padovana Direttore Tecnico: Ing. Enrico Airo Lombardia Riferimento Tecnico: Arch. Giovanni Cambi	ELABORAZIONE PROGETTUALE PROGETTISTA: Cooproggetti Soc. Coop. DIRETTORE TECNICO: Ing. Alessandro Piacucci
APPROVATO Autstrada Padovana Direttore dei Lavori: Ing. Francesco Domenico Lombardia	Redatto: Ragnacci Verificato: Panfilì