



PROSPETTO MURO 5 – Scala 1:200

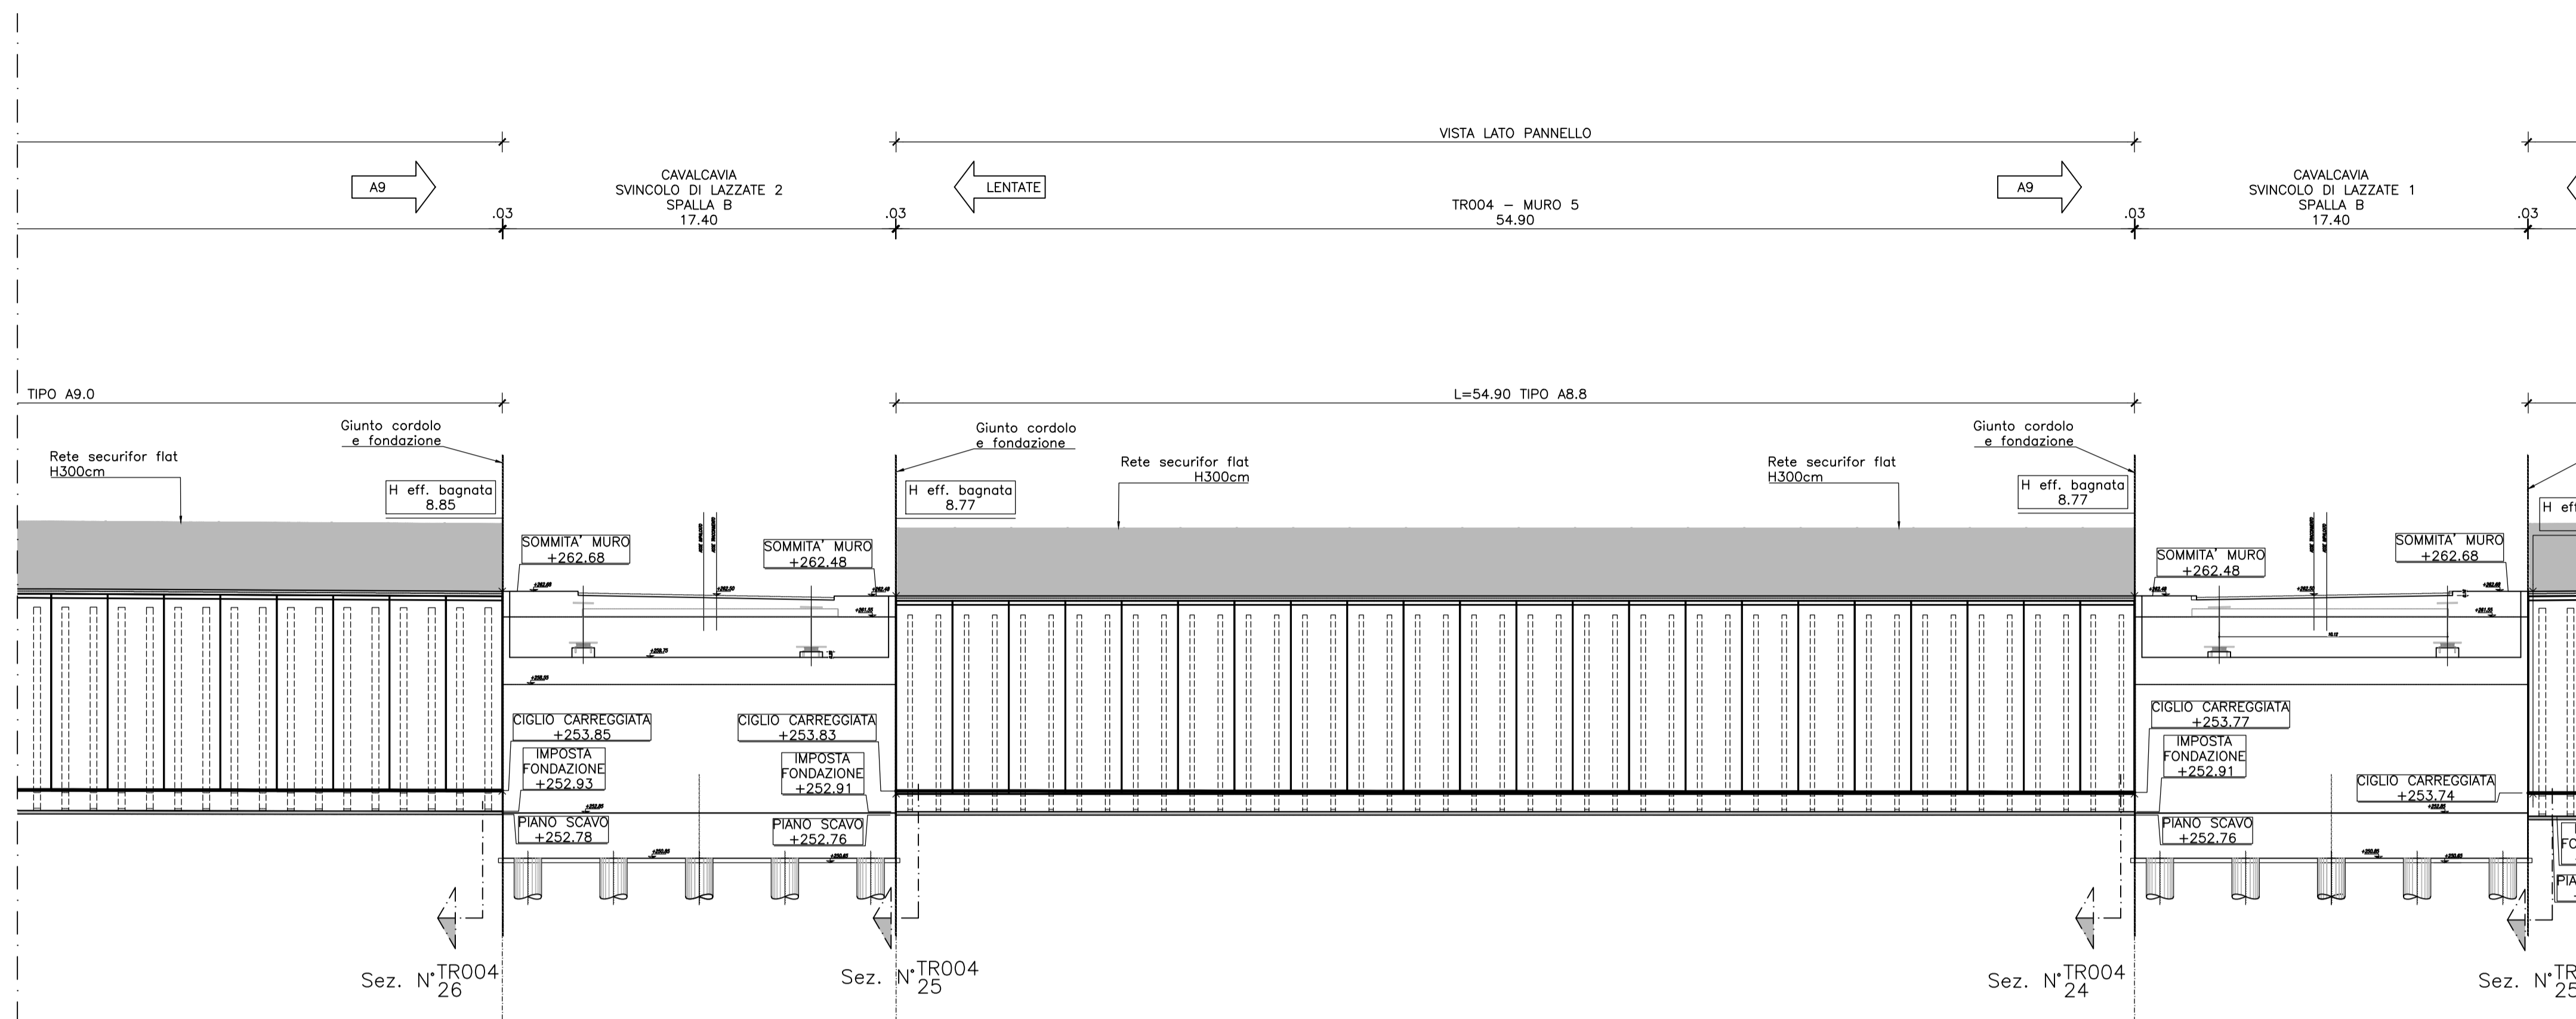

PIANTA MURO 5 – Scala 1:200

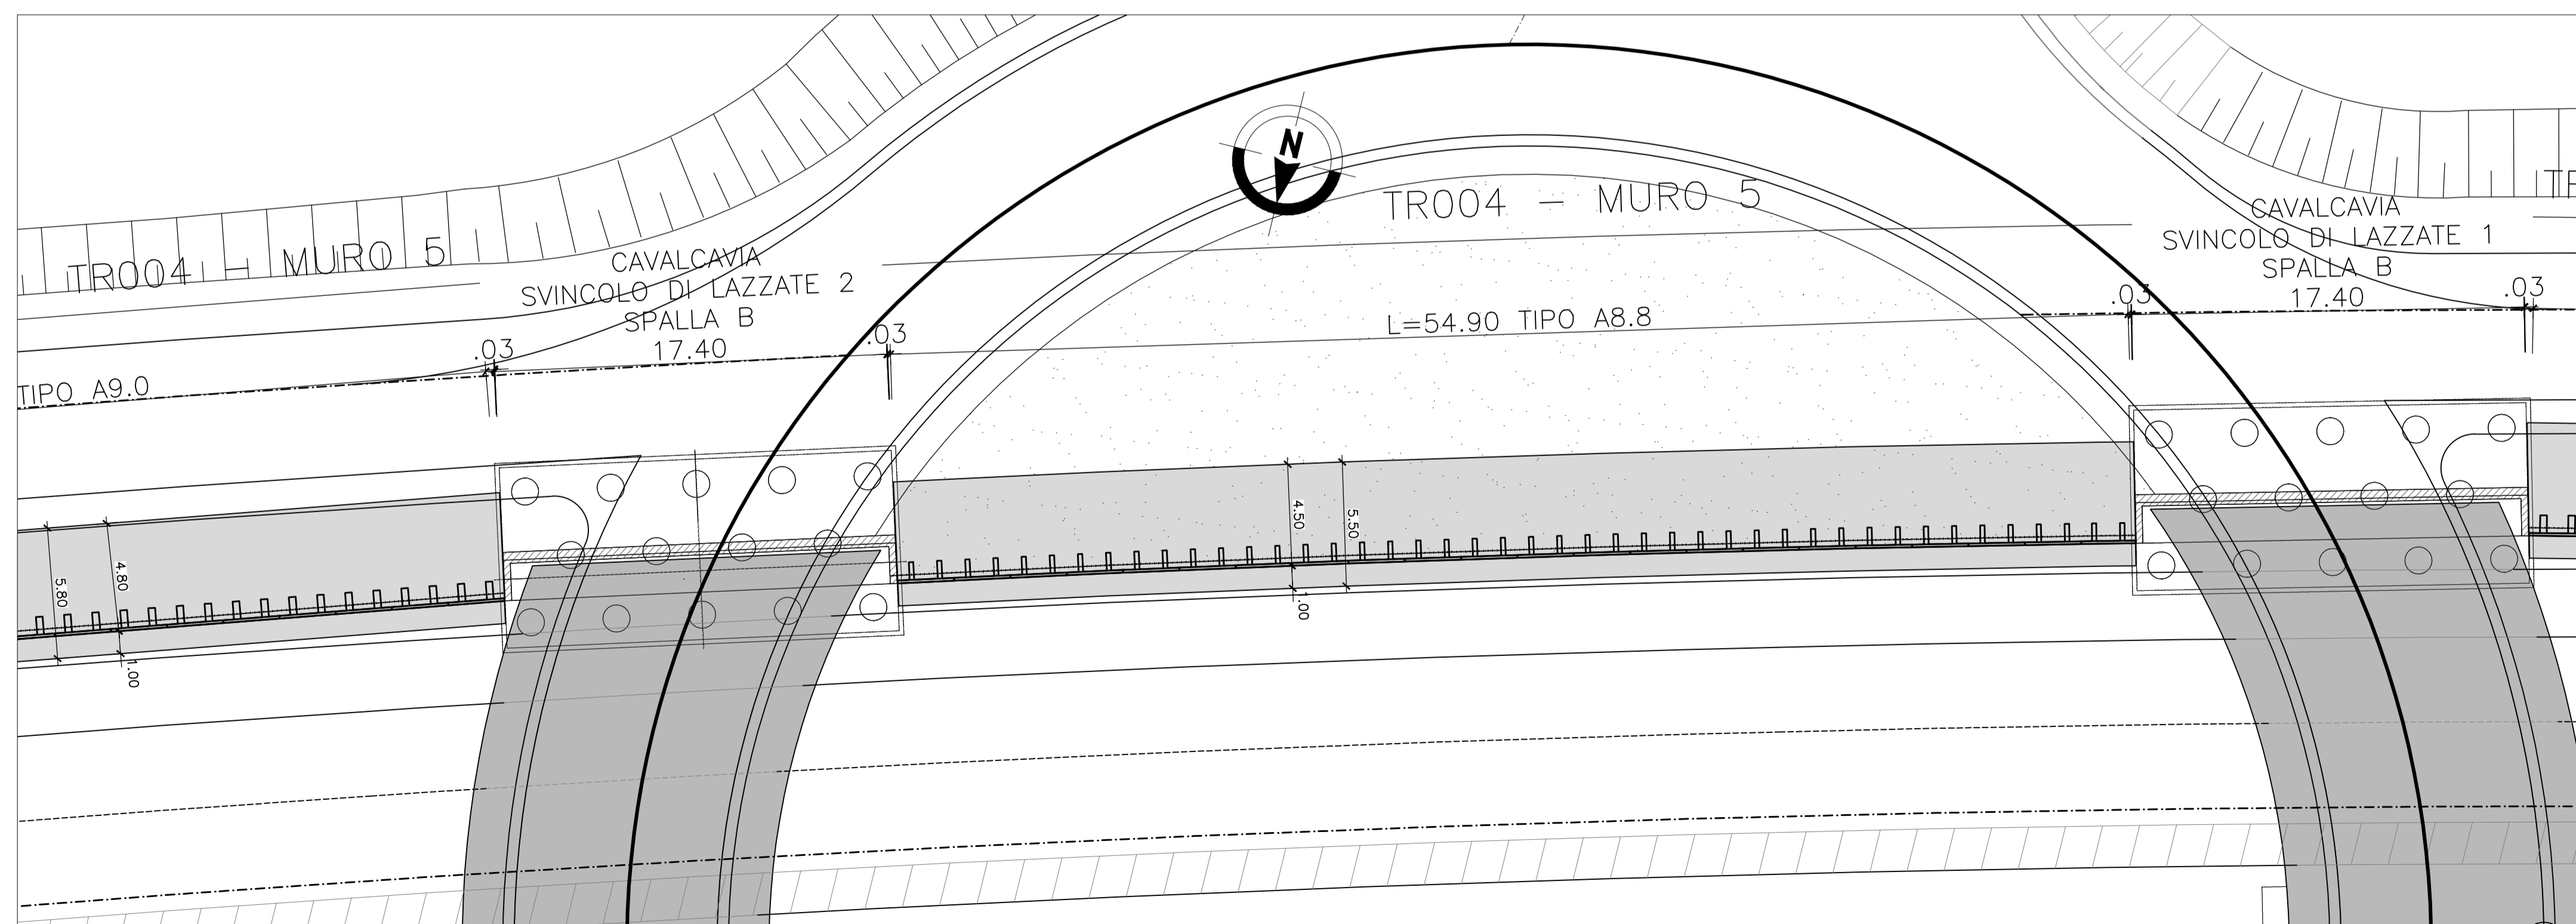

MATRICE DI REVISIONE

REV	DATA	DESCRIZIONE MODIFICA

N.B.: LA TAVOLA SOSTITUISCE QUELLA RELATIVA AL CODICE [] DEL PROGETTO ESECUTIVO

CONCESSIONI AUTOSTRADALI LOMBARDE
COLLEGAMENTO AUTOSTRADE DALMINE - COMO - VARESE - VALICO DEL GAGGIOLO E OPERE AD ESSO CONNESSE
 CODICE C.U.P. F118060027007
TRATTE B1, B2, C, D, TRVA13+14, GREENWAY
AS BUILT
TRATTA B1
 OPERE D'ARTE MINORI - OPERE DI SOSTEGNO
 ASSE PRINCIPALE
 MURO 5 - Pianta e prospetto - Tav. 1 di 4

IDENTIFICAZIONE ELABORATO CODICE PROGETTO: F001078 WBS		IMPRESA RAGGRUPPAMENTO TEMPORANEO IMPRESE: Mandataria: STRABAG A.G. Mandante: GLF Grandi Lavori Fincosit S.p.A. Mandante cooptata: Giuseppe Malturo S.p.A. Mandante cooptata: STRABAG S.p.A.	
FASE PROGETTUALE LOTTO: A ZONA: 1 OPERA: A03 TRATTO OPERA: TR004 AMBITO: D TIPO ELABORATO: OP PROGRESSIVO: PZ 005 REVISIONE: n	STRABAG GRANDI LAVORI FINCOSIT	MALTAURO GRANDI LAVORI FINCOSIT	STRABAG
DATA: Febbraio 2016 DESCRIZIONE: Emissione REV: E	PROGETTISTA - PROGETTO ESECUTIVO DI DETTAGLIO RAGGRUPPAMENTO TEMPORANEO PROGETTISTI: Mandataria: 3R PROGETTI ITALIA (INGEGNERIA ASSOCIATA S.R.L.) Mandante: GP Impianti - GESTIONE PROGETTI DI INGEGNERIA Mandante: ALBERTO CECCHINI Arch.: Salvatore Vermiglio		
CONCEDENTE CONCESSIONI AUTOSTRADALI LOMBARDE	RESPONSABILE DI PROGETTO ED INCARICATO DELL'INTEGRAZIONE FRA LE VARIE PRESTAZIONI: Ing. Alberto Cecchini		
CONCESSIONARIO Autostreda Pedemontana Lombardia Direttore Tecnico: Ing. Enrico Anni Referente Tecnico: Arch. Giovanni Camillo	ELABORAZIONE PROGETTUALE PROGETTISTA: Coopprogetti Soc. Coop. DIRETTORE TECNICO: Ing. Alessandro Placucci		
APPROVATO Il Direttore dei Lavori: Ing. Francesco Domenico	Redatto: Ragnacci Verificato: Panfilì		