



PROSPETTO MURO 5 – Scala 1:200

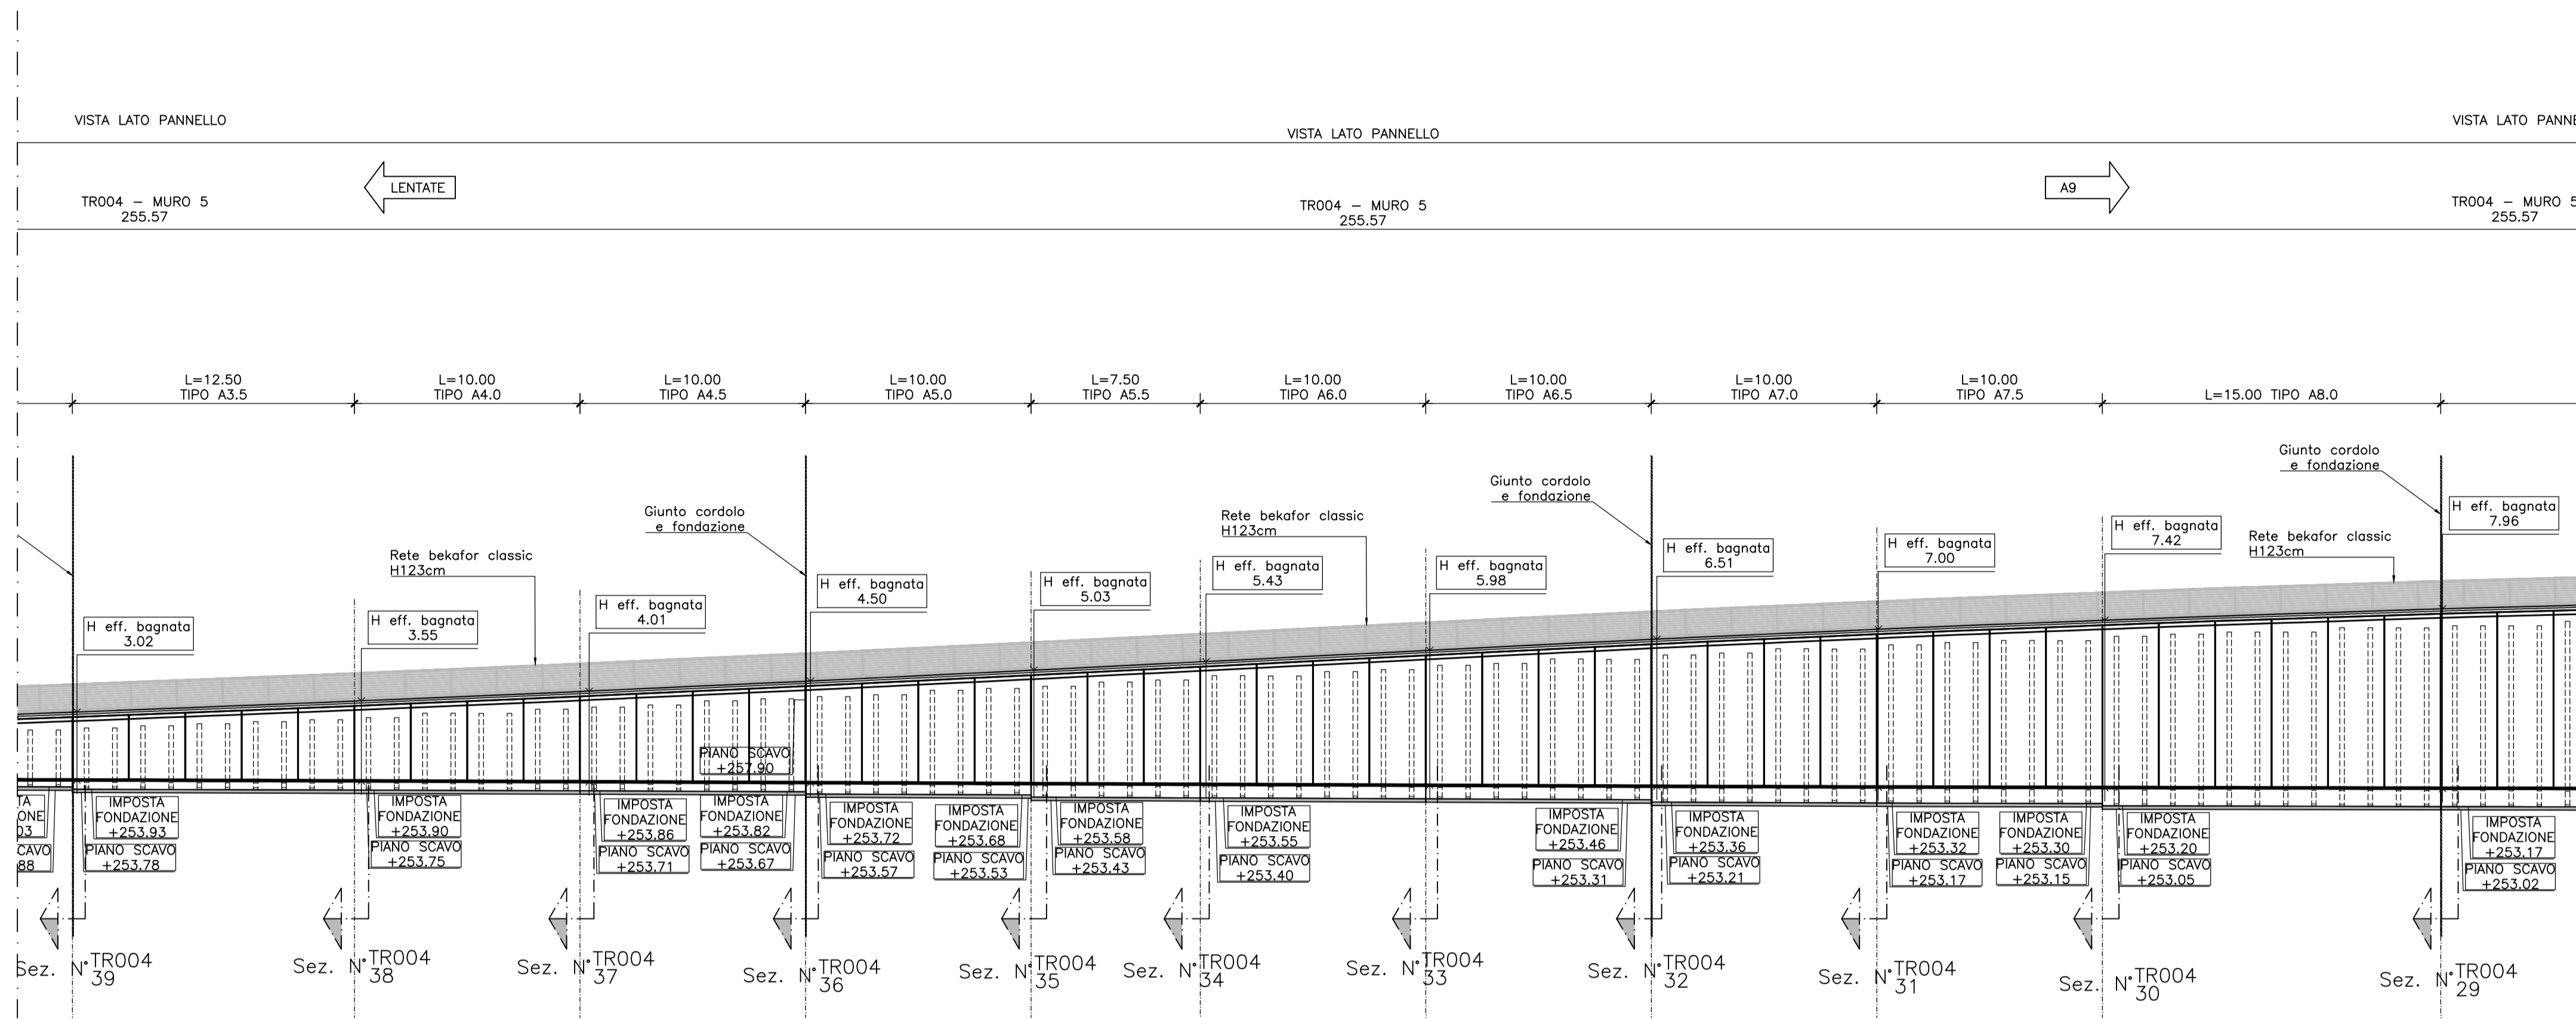

PIANTA MURO 5 – Scala 1:200

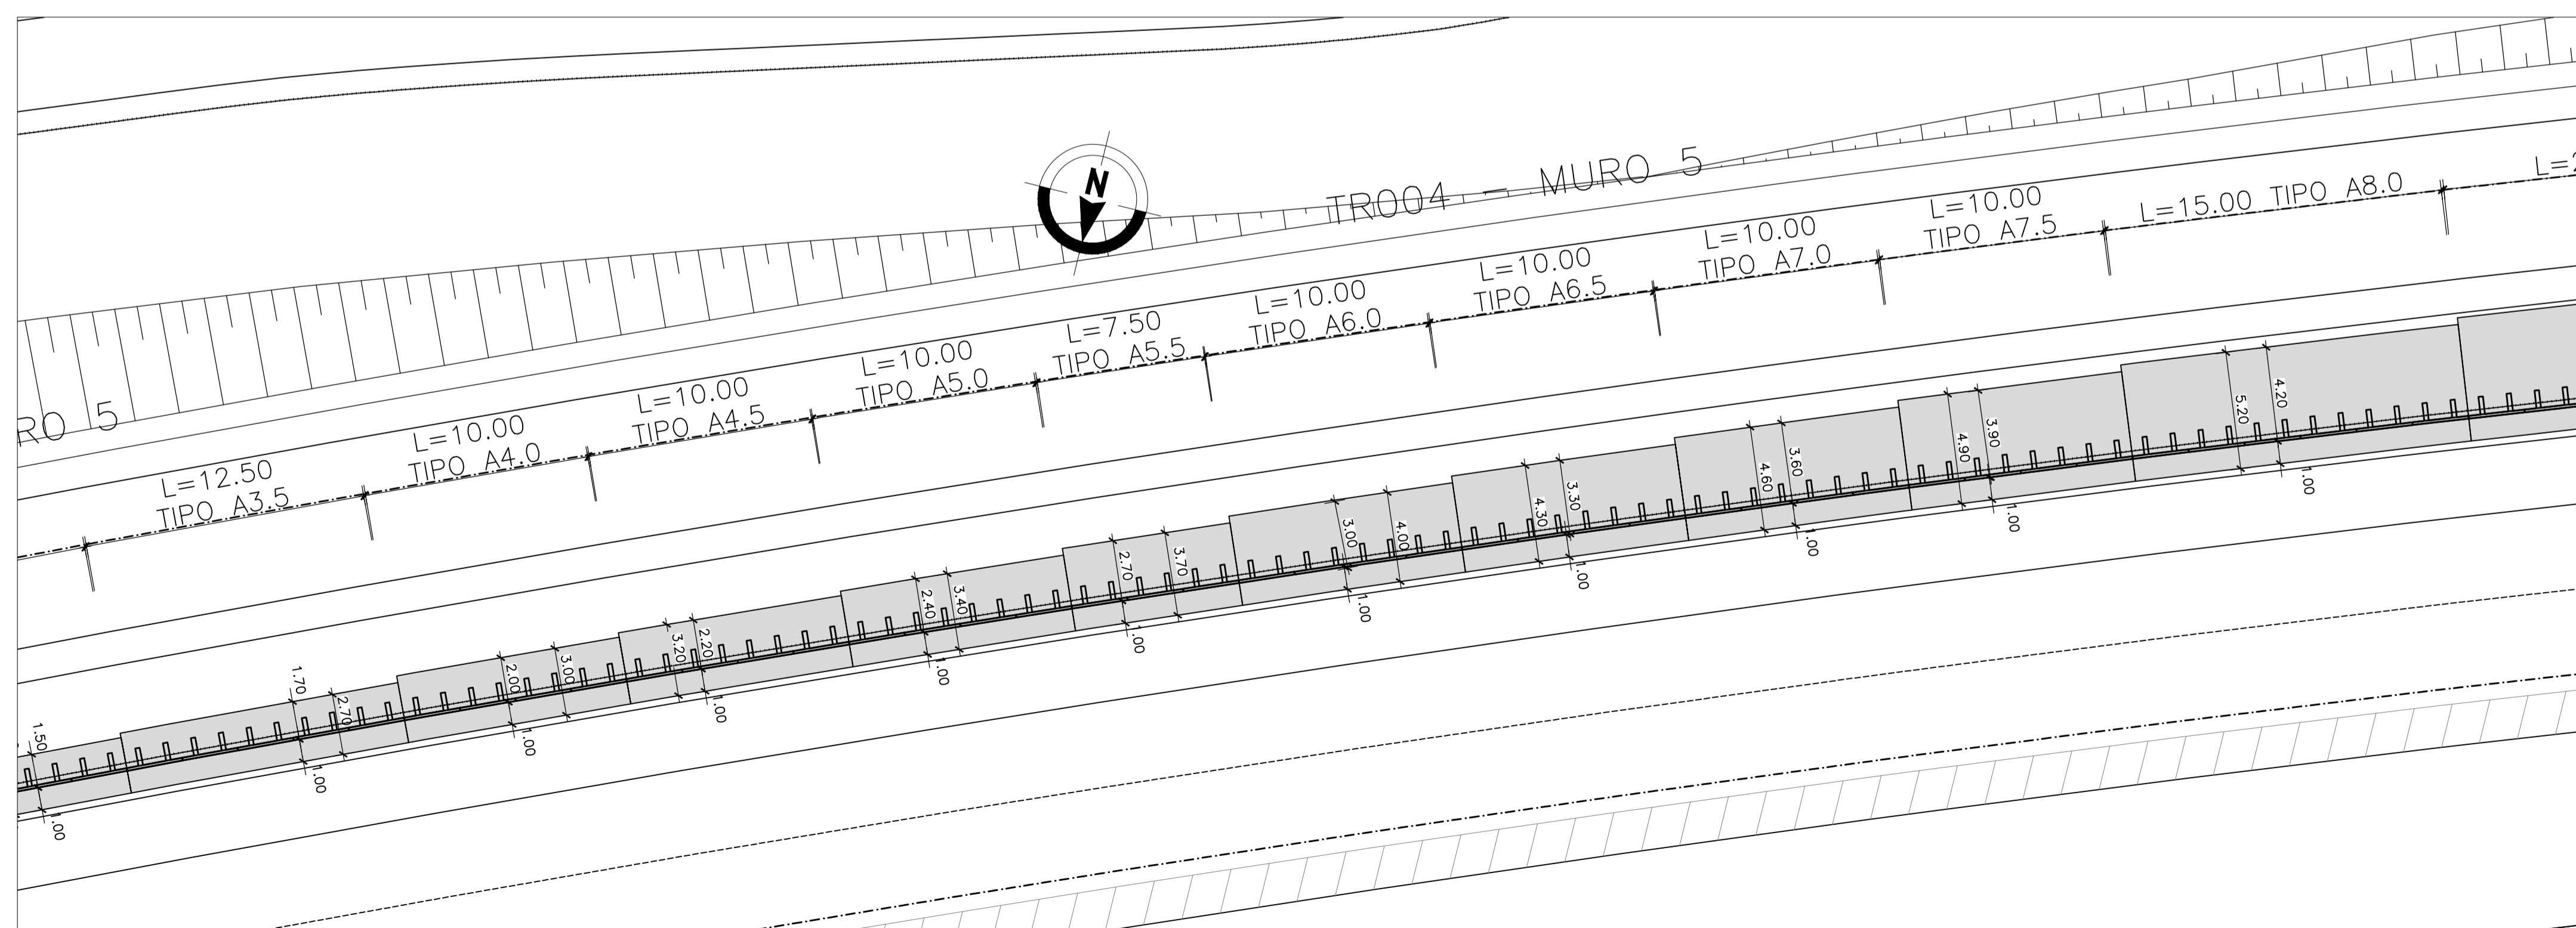

MATRICE DI REVISIONE

REV	DATA	DESCRIZIONE MODIFICA

N.B.: LA TAVOLA SOSTITUISCE QUELLA RELATIVA AL CODICE [] DEL PROGETTO ESECUTIVO

CONCESSIONARI AUTOSTRADALI LOMBARDE

COLLEGAMENTO AUTOSTRADE DALMINE - COMO - VARESE - VALICO DEL GAGGIOLIO E OPERE AD ESSO CONNESSE
CODICE C.U.P. F1180000270007

TRATTE B1, B2, C, D, TRVA13+14, GREENWAY

AS BUILT

TRATTA B1
OPERE D'ARTE MINORI - OPERE DI SOSTEGNO
ASSE PRINCIPALE
MURO 5 - Pianta e prospetto - Tav. 3 di 4

<p>IDENTIFICAZIONE ELABORATO</p> <p>CODICE PROGETTO: F001078</p> <p>WBS</p>	<p>IMPRESA</p> <p>RAGGRUPPAMENTO TEMPORANEO IMPRESE:</p> <p>Mandatario: STRABAG A.G.</p> <p>Mandante: GLF Grandi Lavori Fincosit S.p.A.</p> <p>Mandante cooptata: Impresa costruzioni Giuseppe Malturo S.p.A.</p> <p>Mandante: STRABAG S.p.A.</p>
---	---

Scala: 1:200

DATA	DESCRIZIONE	REV
Febbraio 2016	Emissione	E

PROGETTISTA - PROGETTO ESECUTIVO DI DETTAGLIO

RAGGRUPPAMENTO TEMPORANEO PROGETTISTI:

Mandatario: 3M PROGETTI ITALIA

Mandante: GP Ingegneria e Gestione Progetti di Ingegneria

Mandante: Arch. Salvatore Vermiglio

CONCEDENTE: CONCESSIONARI AUTOSTRADALI LOMBARDE

RESPONSABILE DI PROGETTO ED INCARICATO DELL'INTEGRAZIONE FRA LE VARIE PRESTAZIONI: Ing. Alberto Cecchini

CONCESSIONARIO: Autstrade Padennanese Lombarda

PROGETTISTA: Coopprogetti Soc. Coop.

DIRETTORE TECNICO: Ing. Alessandro Placucci

APPROVATO: Il Direttore dei Lavori: Ing. Francesco Domenico

ELABORAZIONE PROGETTUALE

Redatto: Ragnacci

Verificato: Panfilì

INGEGNERI DELLA PROVINCIA DI MILANO
Sezione A
N° A1740
Arch. Salvatore Vermiglio
DOTTOR IN INGEGNERIA
ALESSANDRO PLACUCCI
SETTORE CIVILE E AMBIENTALE
ISTITUTO PROFESSIONALE
Approvato: Placucci