



PROSPETTO MURO 5 – Scala 1:200

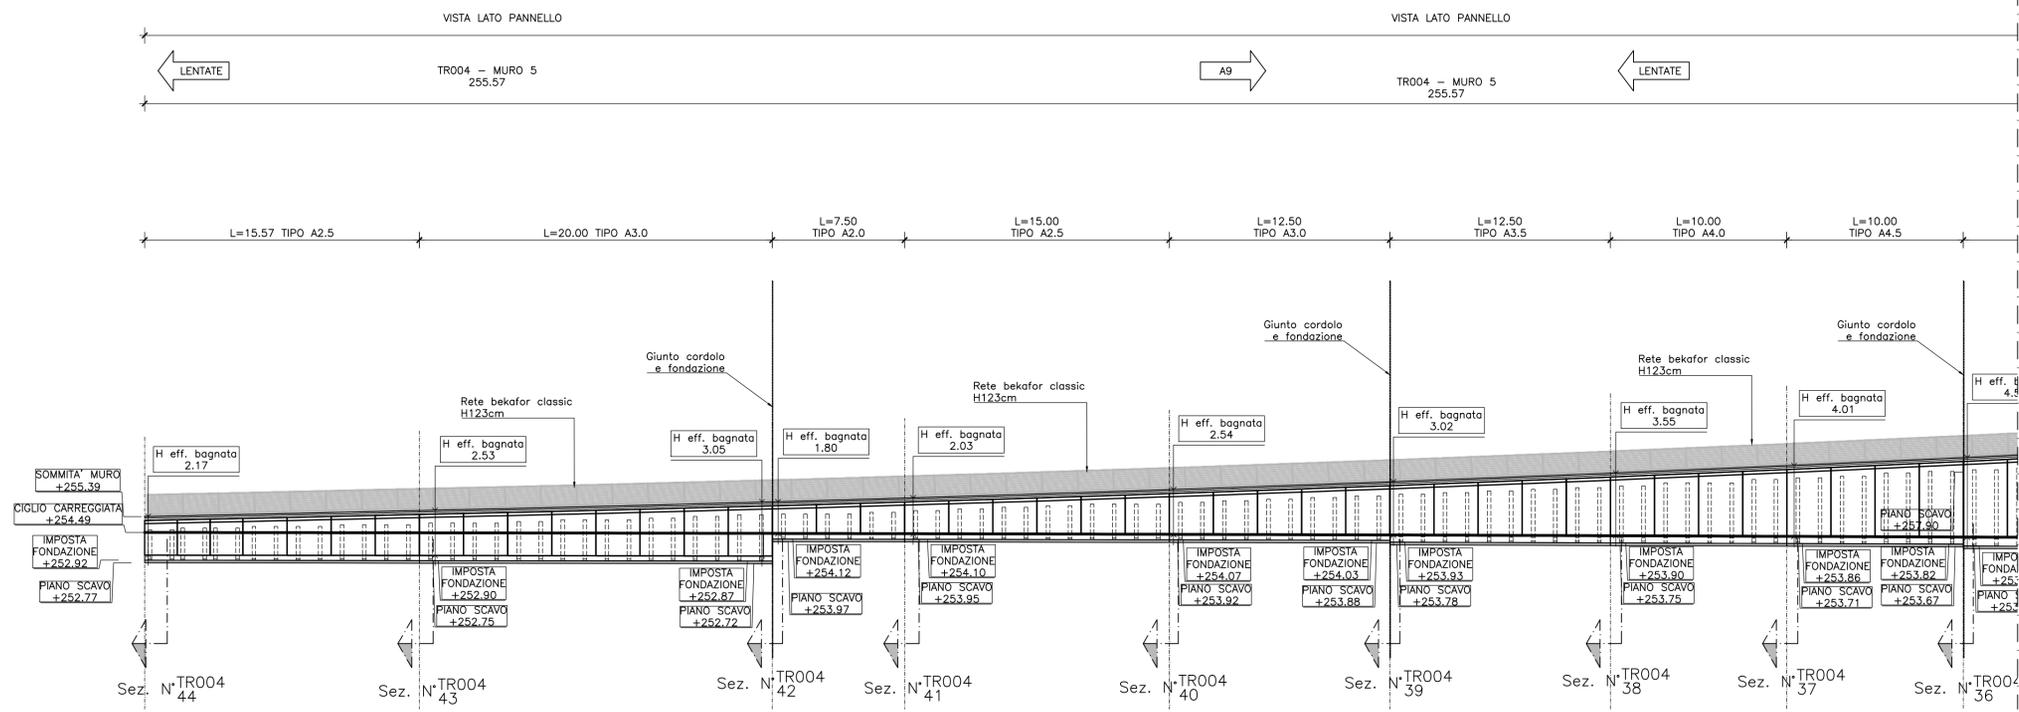

PIANTA MURO 5 – Scala 1:200

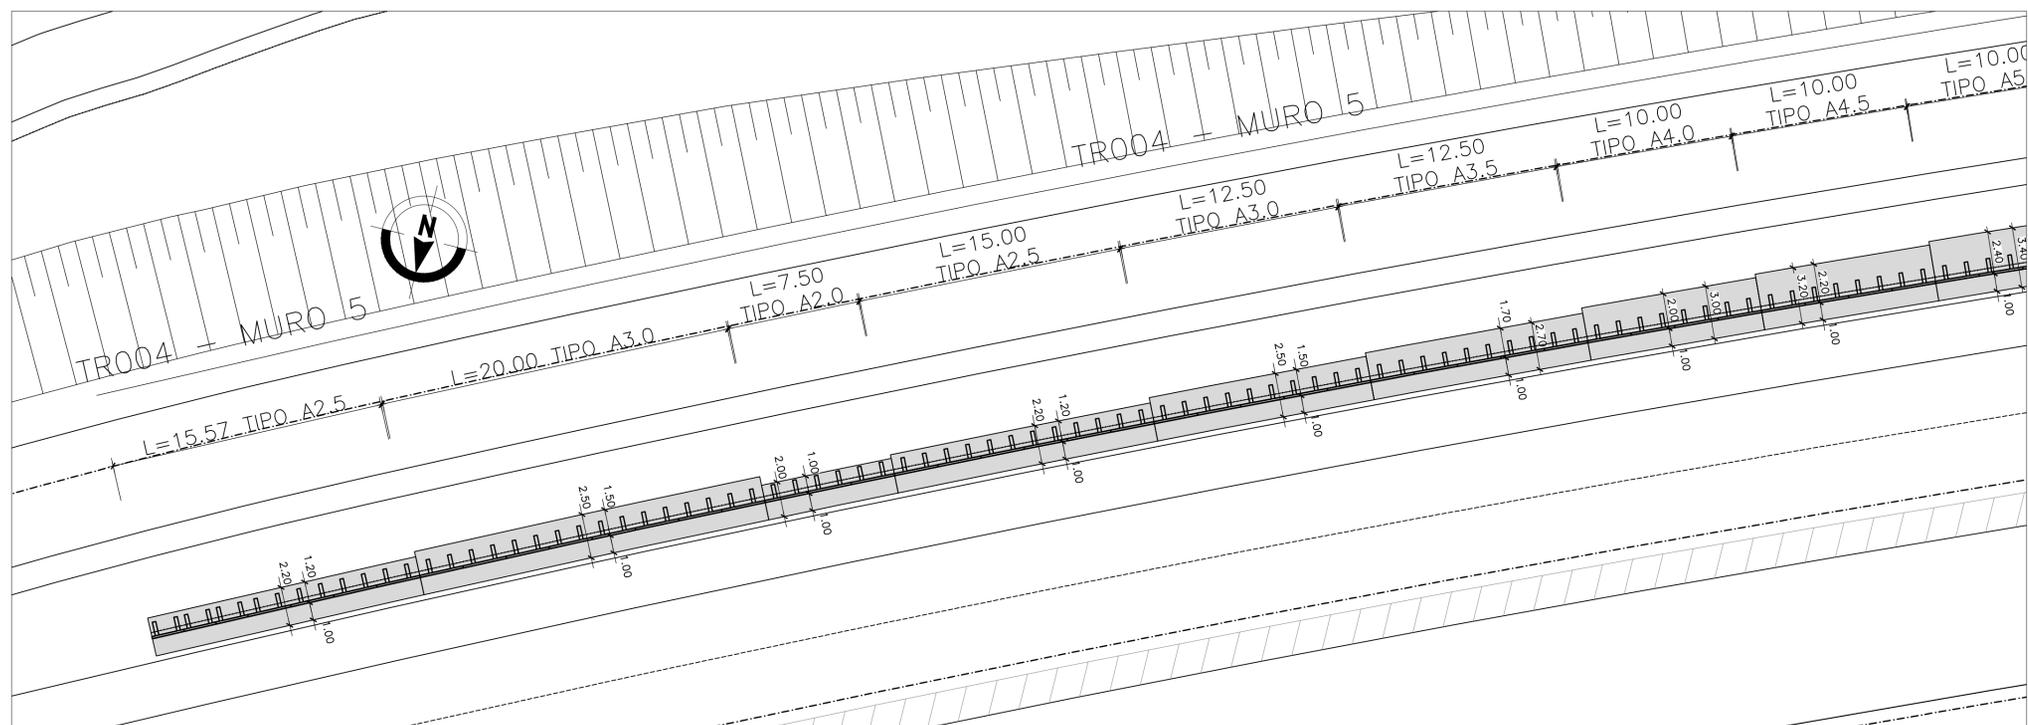

MATRICE DI REVISIONE

REV	DATA	DESCRIZIONE MODIFICA

N.B.: LA TAVOLA SOSTITUISCE QUELLA RELATIVA AL CODICE [] DEL PROGETTO ESECUTIVO

CONCESSIONARI AUTOSTRADALI LOMBARDE

COLLEGAMENTO AUTOSTRADE DALMINE - COMO - VARESE - VALICO DEL GAGGIOLO E OPERE AD ESSO CONNESSE
 CODICE C.U.P. F118000027007

TRATTE B1, B2, C, D, TRVA13+14, GREENWAY

AS BUILT

TRATTA B1
 OPERE D'ARTE MINORI - OPERE DI SOSTEGNO
 ASSE PRINCIPALE
 MURO 5 - Pianta e prospetto - Tav. 4 di 4

IDENTIFICAZIONE ELABORATO CODICE PROGETTO: F001078 WBS		IMPRESA RAGGRUPPAMENTO TEMPORANEO IMPRESE: Mandataria: STRABAG A.G. Mandante: GLF Grandi Lavori Fincosit S.p.A. Mandante cooptata: Impresa costruzioni Giuseppe Malturo S.p.A. Mandante: STRABAG S.p.A.	
FASE PROGETTUALE LOTTO: A ZONA: A03 OPERA: TR004 TRATTO D'OPERA: D AMBITO: GP TIPO ELABORATO: PZ PROGRESSIVO: 008 REVISIONE: 01	STRABAG MALTURO STRABAG		
PROGETTISTA - PROGETTO ESECUTIVO DI DETTAGLIO RAGGRUPPAMENTO TEMPORANEO PROGETTISTI: Mandataria: 3M PROGETTI ITALIA Mandante: GP Impresa di COSTRUZIONI PROGETTI DI INGENNERIA Mandante: Arch. Salvatore Vermiglio		CONCEDENTE CONCESSIONARI AUTOSTRADALI LOMBARDE	
CONCESSIONARIO Autstrade Pademontana Lombardia Direttore Tecnico: Ing. Enrico Anni Referente Tecnico: Arch. Giovanni Carlotto		RESPONSABILE DI PROGETTO ED INCARICATO DELL'INTEGRAZIONE FRA LE VARIE PRESTAZIONI: Ing. Alberto Cecchini	
APPROVATO Il Direttore dei Lavori: Ing. Francesco Domenico		ELABORAZIONE PROGETTUALE PROGETTISTA: Coopprogetti Soc. Coop. DIRETTORE TECNICO: Ing. Alessandro Placucci	
Redatto: Ragnacci Verificato: Panfilì		Ingegnere della Provincia di Varese Sezione A N° A1740 Dottore Ingegnere ALESSANDRO PLACUCCI SETTORE CIVILE E AMBIENTALE ISTITUTO REGIONALE Approvato: Placucci	