

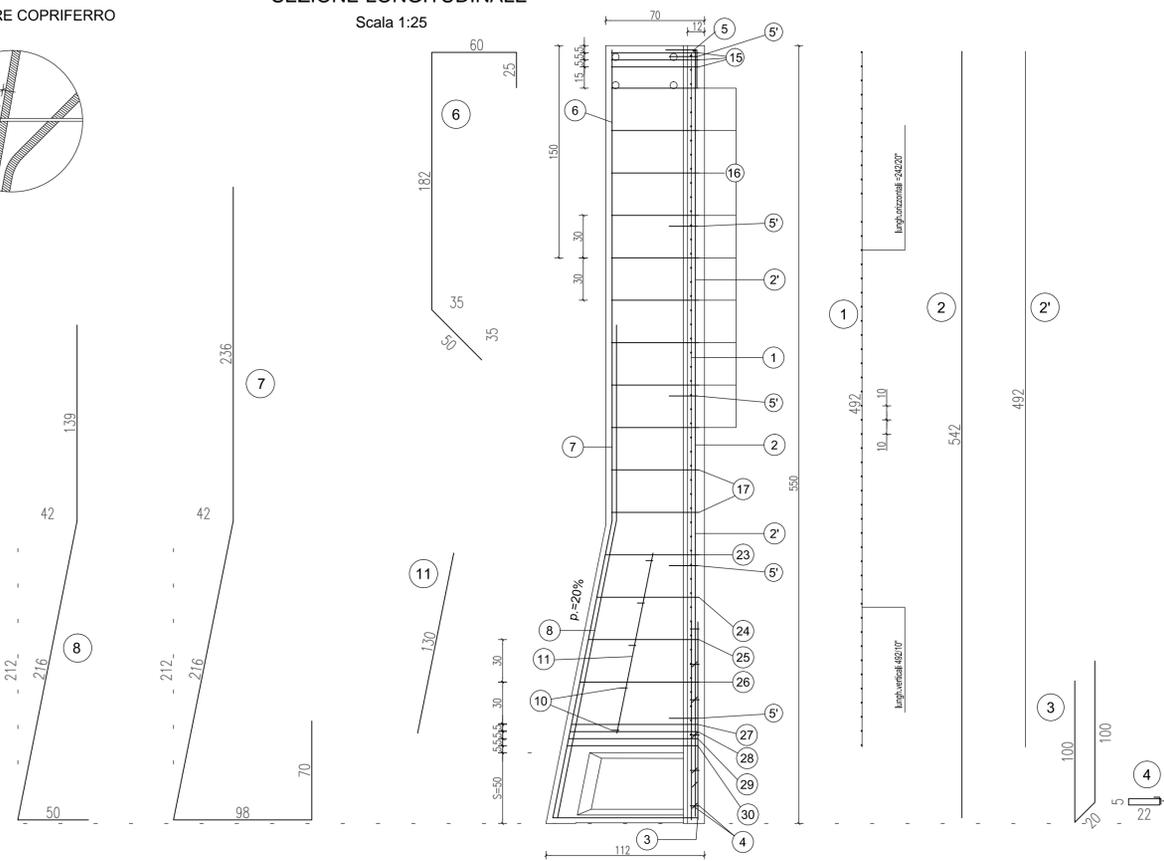


SEZIONE LONGITUDINALE
Scala 1:25

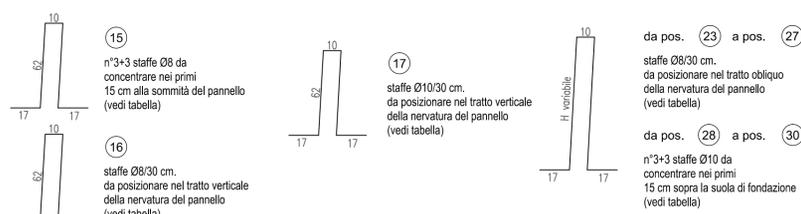

SEZIONE TRASVERSALE
Scala 1:20

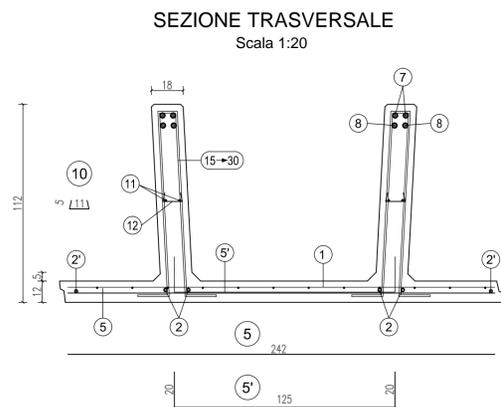


POS.	n°	Ø	h	sv.
1	n=1	Ø6-10/20	H=492	L=242
2	n=2+2	Ø16	sv=542	
2'	n=1+1	Ø8	sv=492	
3	n=2+2	Ø10	sv=220	
4	n=5+5	Ø6	sv=63	
5	n=1	Ø8	sv=242	
5'	n=5	Ø8	Passo 120	sv=165
6	n=2+2	Ø20	sv=317	
7	n=2+2	Ø22	sv=620	
8	n=2+2	Ø20	sv=405	
10	n=5+5	Ø6	sv=21	
11	n=2+2	Ø8	sv=130	


TABELLA STAFFE

POS.	n°	Ø	h	sv.
15	3+3	8	62	168
16	9+9	8	62	168
17	1+1	10	66	176
23	1+1	10	66	176
24	1+1	10	72	188
25	1+1	10	78	200
26	1+1	10	84	212
27	1+1	10	90	224
28	1+1	10	91	226
29	1+1	10	92	228
30	1+1	10	93	230

PARTICOLARE SPONDE LATERALI
Scala 1:4

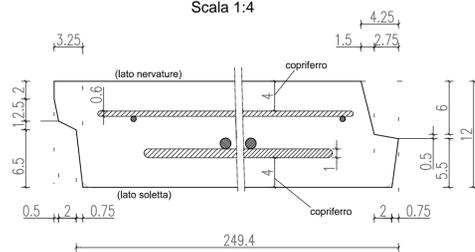

PARTICOLARE PROSPETTO ANTERIORE

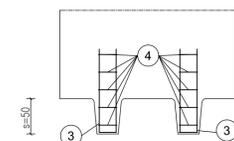

ARMATURA TIPOLOGICA VALIDA PER I MURI

320 321

MATRICE DI REVISIONE

REV	DATA	DESCRIZIONE MODIFICA

N.B.: LA TAVOLA SOSTITUISCE QUELLA RELATIVA AL CODICE E DEL PROGETTO ESECUTIVO

COLLEGAMENTO AUTOSTRADALE DALMINE - COMO - VARESE - VALICO DEL GAGGIOLIO E OPERE AD ESSO CONNESSE
CODICE C.U.P. F1180600027007

TRATTE B1, B2, C, D, TRVA13+14, GREENWAY
AS BUILT
TRATTA B1
OPERE D'ARTE MINORI - OPERE DI SOSTEGNO
OPERE DI SOSTEGNO - ASSE PRINCIPALE
MURO 8 - ARMATURA MURO TAV. 9/16

IMPRESA
RAGGRUPPAMENTO TEMPORANEO IMPRESE:
Mandatario: STRABAG A.G.
Mandante: GLF Grandi Lavori Fincosit S.p.A.
Mandante: Giuseppe Malturo S.p.A.
Mandante cooptata: STRABAG S.p.A.

STRABAG **MALTAURO** **STRABAG**

PROGETTISTA - PROGETTO ESECUTIVO DI DETTAGLIO
RAGGRUPPAMENTO TEMPORANEO PROGETTISTI:
Mandatario: 3TI PROGETTITALIA
Mandante: GP
Mandante: Arch. Salvatore Vermiglio

CONCEDENTE
CONCESSIONARI AUTOSTRADALI LOMBARDE
RESPONSABILE DI PROGETTO ED INCARICATO DELL'INTEGRAZIONE FRA LE VARIE PRESTAZIONI:
Ing. Alberto Cecchini

CONCESSIONARIO
Autstrade Pademontana Lombardia
Direttore Tecnico: Ing. Enrico Arini
Referente Tecnico: arch. Giovanni Cambi

ELABORAZIONE PROGETTUALE
PROGETTISTA:
Cooprogetti Soc. Coop.
DIRETTORE TECNICO:
Ing. Alessandro Piacucci

APPROVATO
Autstrade Pademontana Lombardia
Il Direttore dei Lavori: Ing. Francesco Domenico

REDAZIONE E VERIFICA
Redatto: Ragnacci
Verificato: Panfilii

INGEGNERE DELLA PROVINCIA
Sezione A
N° A1740
DOITTORE INGEGNERE
ALESSANDRO PIACUCCI
SETTORE CIVILE E AMBIENTALE
ISTITUTO REGIONALE
Approvato: Piacucci