





PARTICOLARE COPRIFERRO

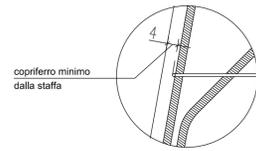

SEZIONE LONGITUDINALE
Scala 1:50

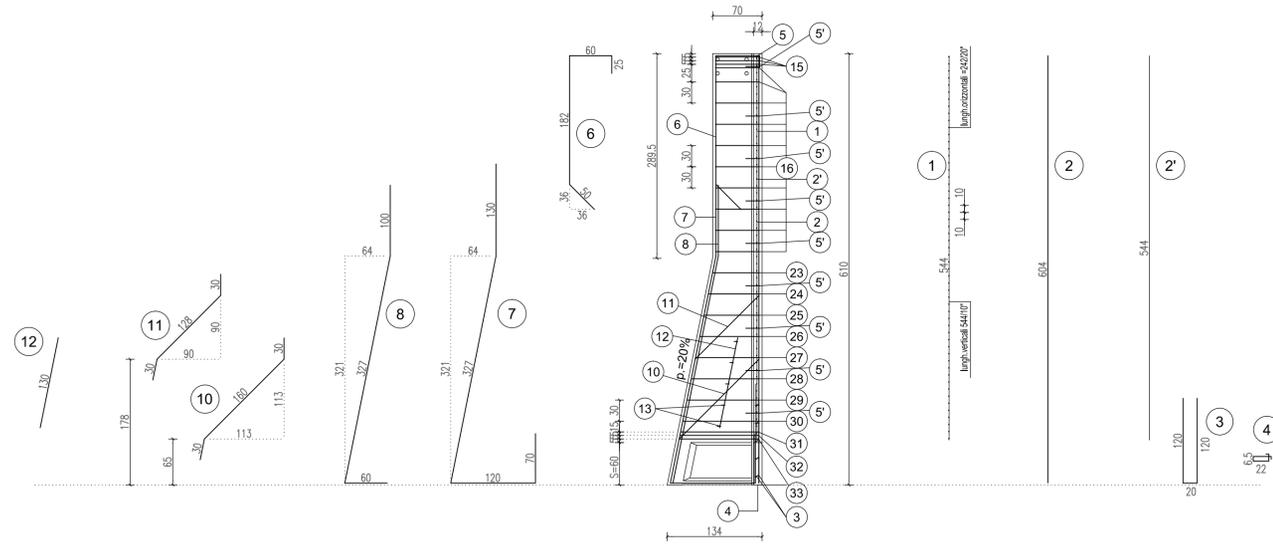


SEZIONE TRASVERSALE
Scala 1:20

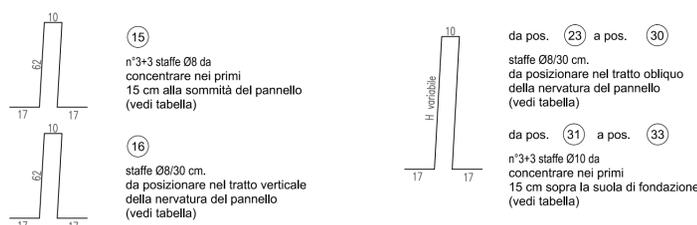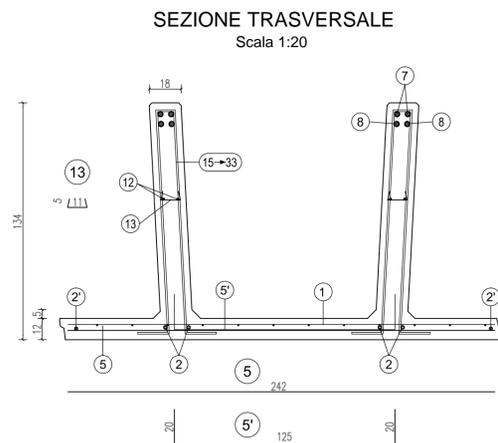


H	1	2	2'	3	4	5	5'	6	7	8
scatola s=60 cm.	n=1 Ø6-10x20 H=544 L=242	n=2+2 Ø16 H=604	n=1+1 Ø10 sv=544	n=2+2 Ø10 sv=260	n=6+6 Ø6 sv=65	n=1 Ø8 sv=242	n=9 Ø8 Passo 120 sv=165	n=2+2 Ø20 sv=317	n=2+2 Ø20 sv=647	n=2+2 Ø20 sv=487
10	11	12	13							
n=1+1 Ø12 sv=220	n=1+1 Ø12 sv=188	n=2+2 Ø8 sv=130	n=5+5 Ø6 sv=21							

TABELLA STAFFE									
POS.	n°	Ø	h	sv.					
15	3+3	8	62	168	29	1+1	8	102	248
16	10+10	8	62	168	30	1+1	8	108	260
23	1+1	8	66	176	31	1+1	10	110	272
24	1+1	8	72	188	32	1+1	10	111	274
25	1+1	8	78	200	33	1+1	10	112	276
26	1+1	8	84	212					
27	1+1	8	90	224					
28	1+1	8	96	236					

PARTICOLARE SPONDE LATERALI
Scala 1:4

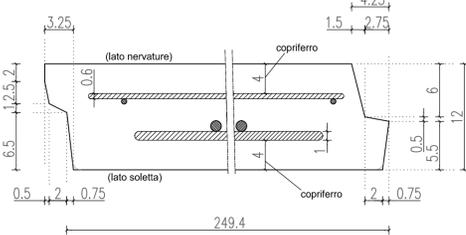

PARTICOLARE PROSPETTO ANTERIORE

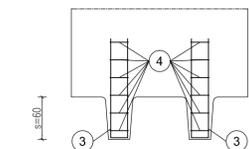

ARMATURA TIPOLOGICA VALIDA PER I MURI

317 318 319

MATRICE DI REVISIONE

REV	DATA	DESCRIZIONE MODIFICA

N.B.: LA TAVOLA SOSTITUISCE QUELLA RELATIVA AL CODICE E DEL PROGETTO ESECUTIVO

**COLLEGAMENTO AUTOSTRADALE
DALMINE - COMO - VARESE - VALICO DEL GAGGIOLO E OPERE AD ESSO CONNESSE**
CODICE C.U.P. F118060027007

TRATTE B1, B2, C, D, TRVA13+14, GREENWAY
AS BUILT
TRATTA B1
OPERE D'ARTE MINORI - OPERE DI SOSTEGNO
OPERE DI SOSTEGNO - ASSE PRINCIPALE
MURO 8 - ARMATURA MURO TAV. 10/16

FASE PROGETTUALE		IMPRESA	
LOTTO	104	Mandatario	STRABAG A.G.
ZONA	RT002	Mandatario	GLF Grandi Lavori Fincosit S.p.A.
OPERA	AR	Mandante	Impresa costruzioni Giuseppe Maltauro S.p.A.
TRATTO D'OPERA	A	Mandante cooptata	STRABAG S.p.A.
AMBITO	AR		
TIPO ELABORATO	AR		
PROGRESSIVO	010		
REVISIONE	m		

Scalatura: Vars

DATA	DESCRIZIONE	REV
Novembre 2015	Emissione	E

CONCEDENTE: CONCESSIONI AUTOSTRADALI LOMBARDE

CONCESSIONARIO: Autostreda Pedemontana Lombardia

PROGETTISTA: PROGETTI ITALIA INGEGNERIA ASSOCIATA S.p.A.

CONCETTORE: Autostreda Pedemontana Lombardia

REDAZIONE: Ragnacci

VERIFICAZIONE: Panfilii

RESPONSABILE DI PROGETTO ED INCARICATO DELL'INTEGRAZIONE FRA LE VARIE PRESTAZIONI: Ing. Alberto Cecchini

ELABORAZIONE PROGETTUALE: PROGETTISTA: Coopprogetti Soc. Coop. DIRETTORE TECNICO: Ing. Alessandro Piacucci

APPROVATO: Il Direttore dei Lavori: Ing. Francesco Domenico

INGEGNERI DELLA PROVINCIA DI SESTO CALENDE: Sezione A N° A1740

DOITTORE INGEGNERE: ALESSANDRO PIACUCCI SETTORE CIVILE E AMBIENTALE DIVISIONE PROGETTAZIONE

Approvato: Piacucci