



PARTICOLARE COPRIFERRO

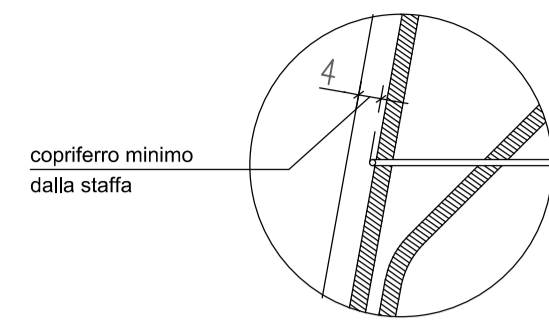



SEZIONE LONGITUDINALE

Scala 1:50

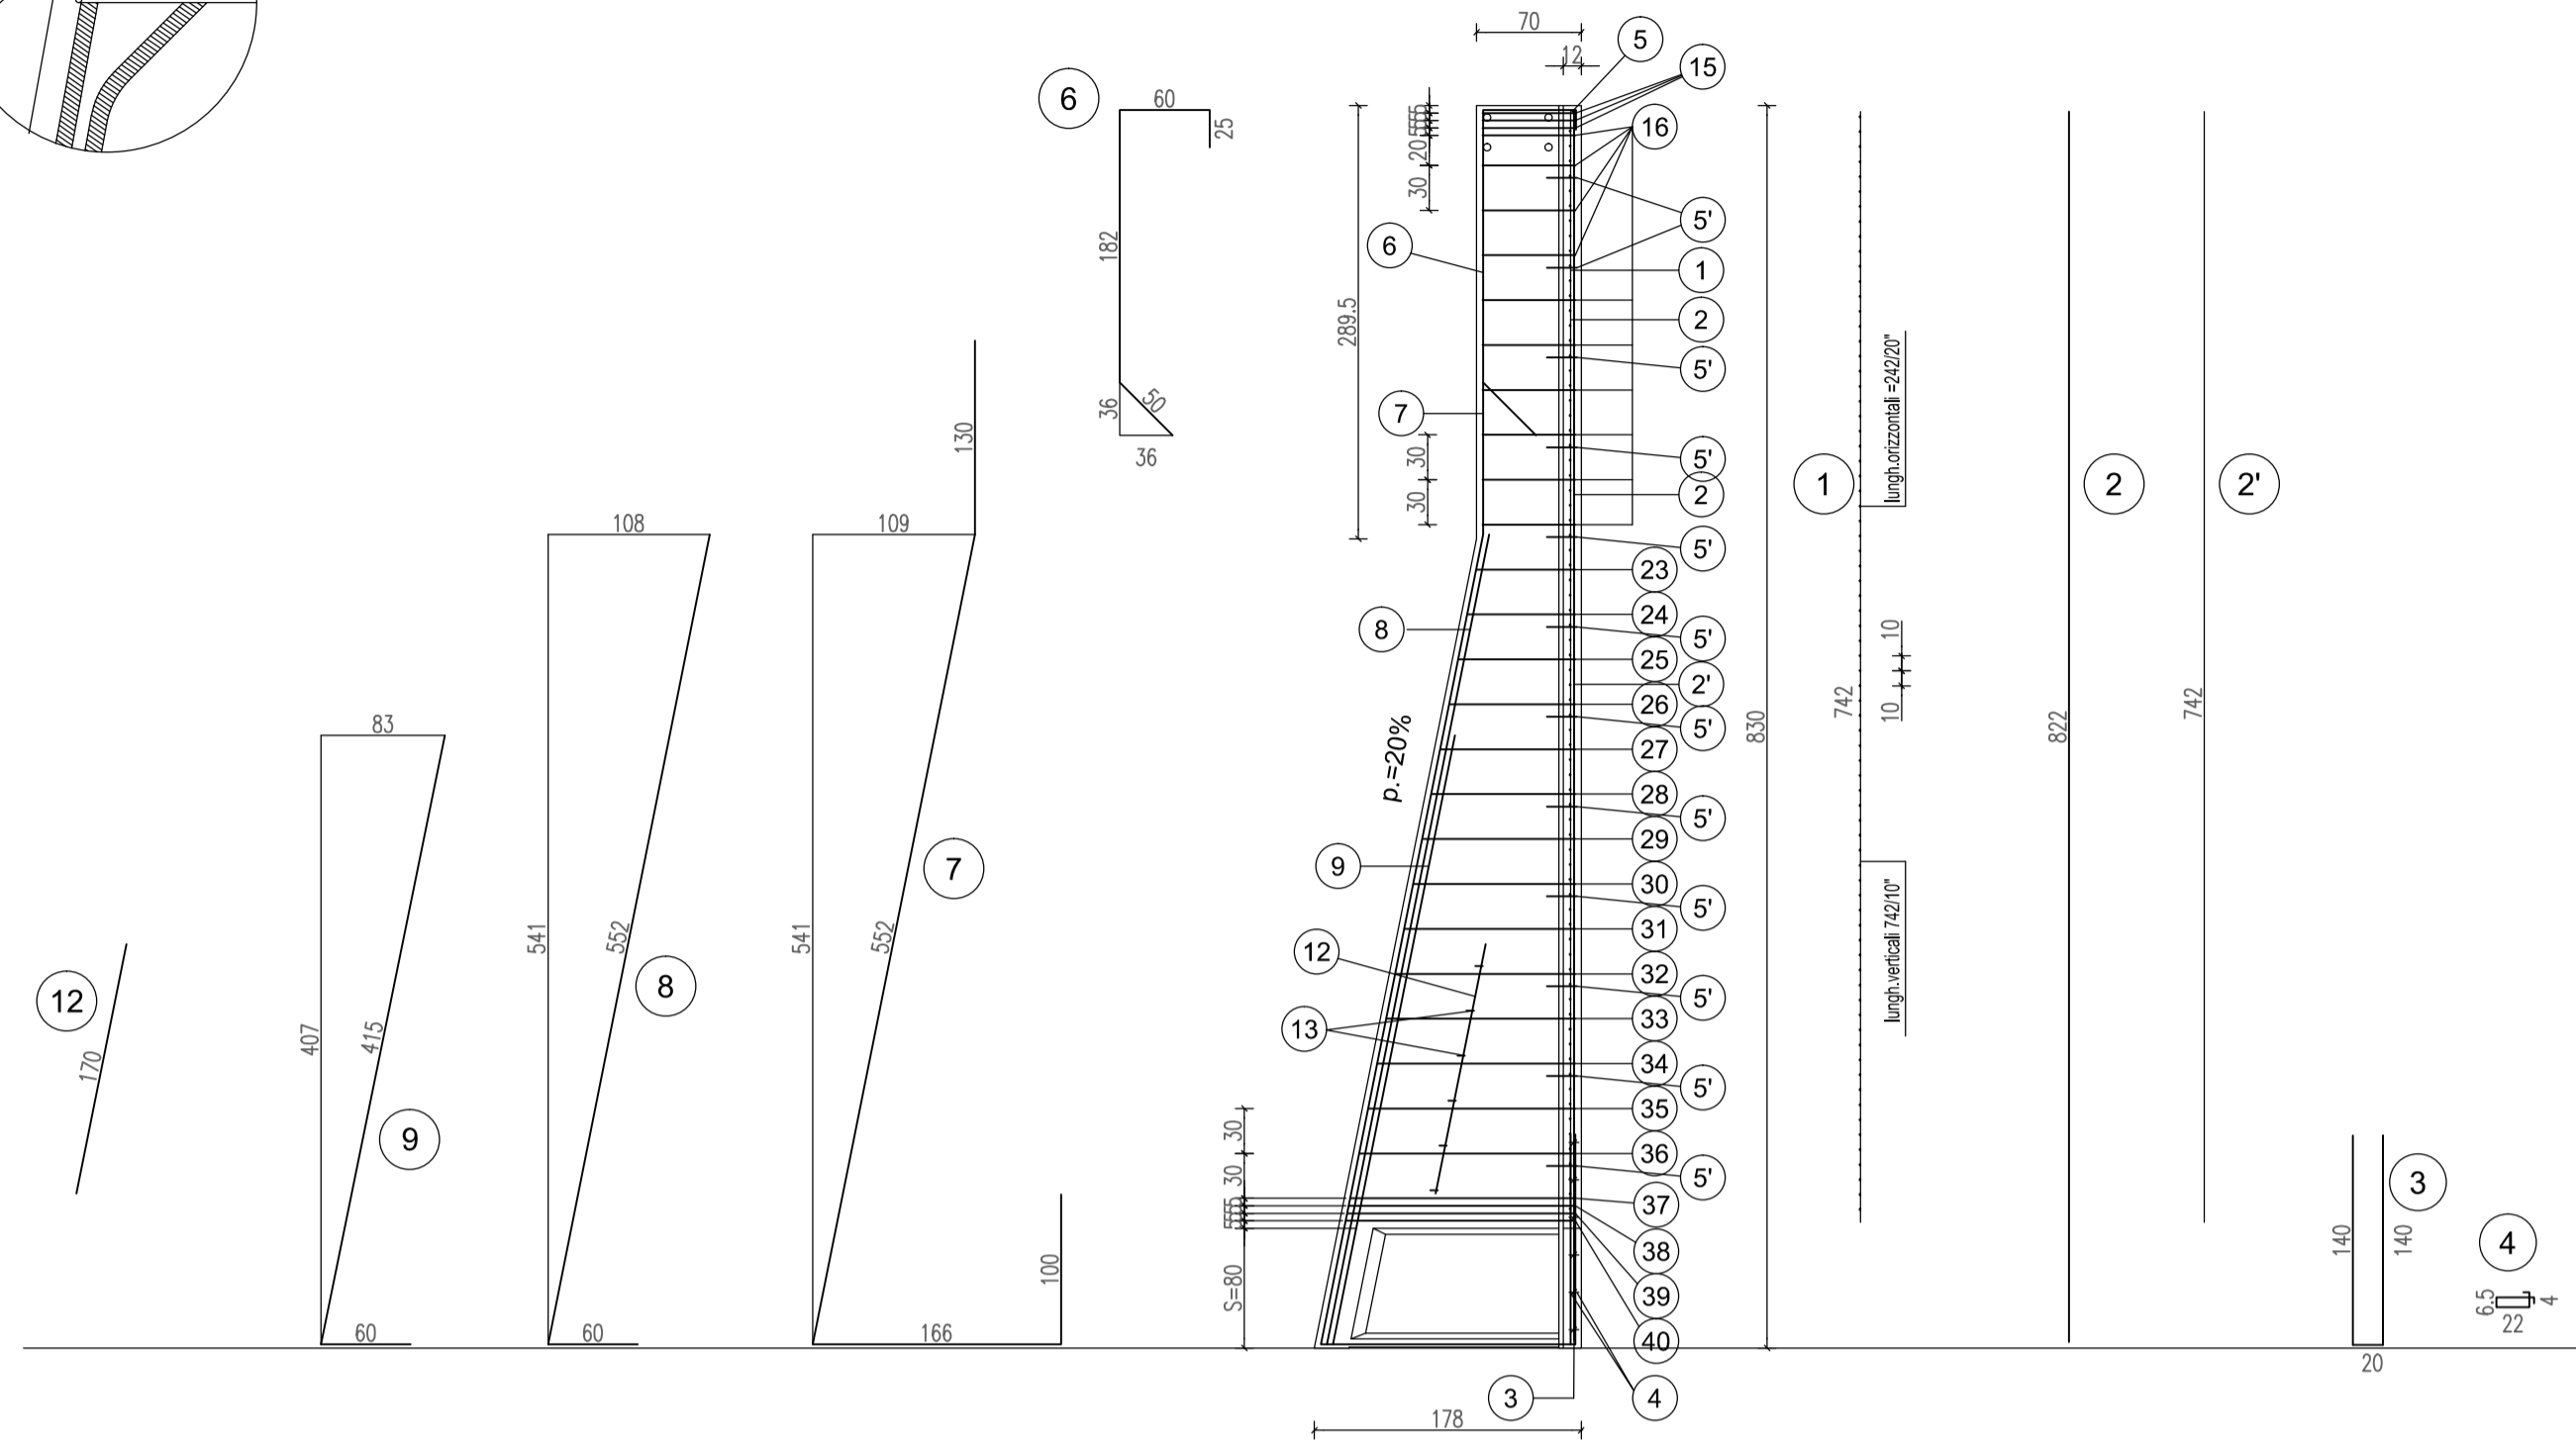


SEZIONE TRASVERSALE

Scala 1:20

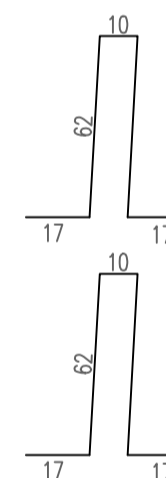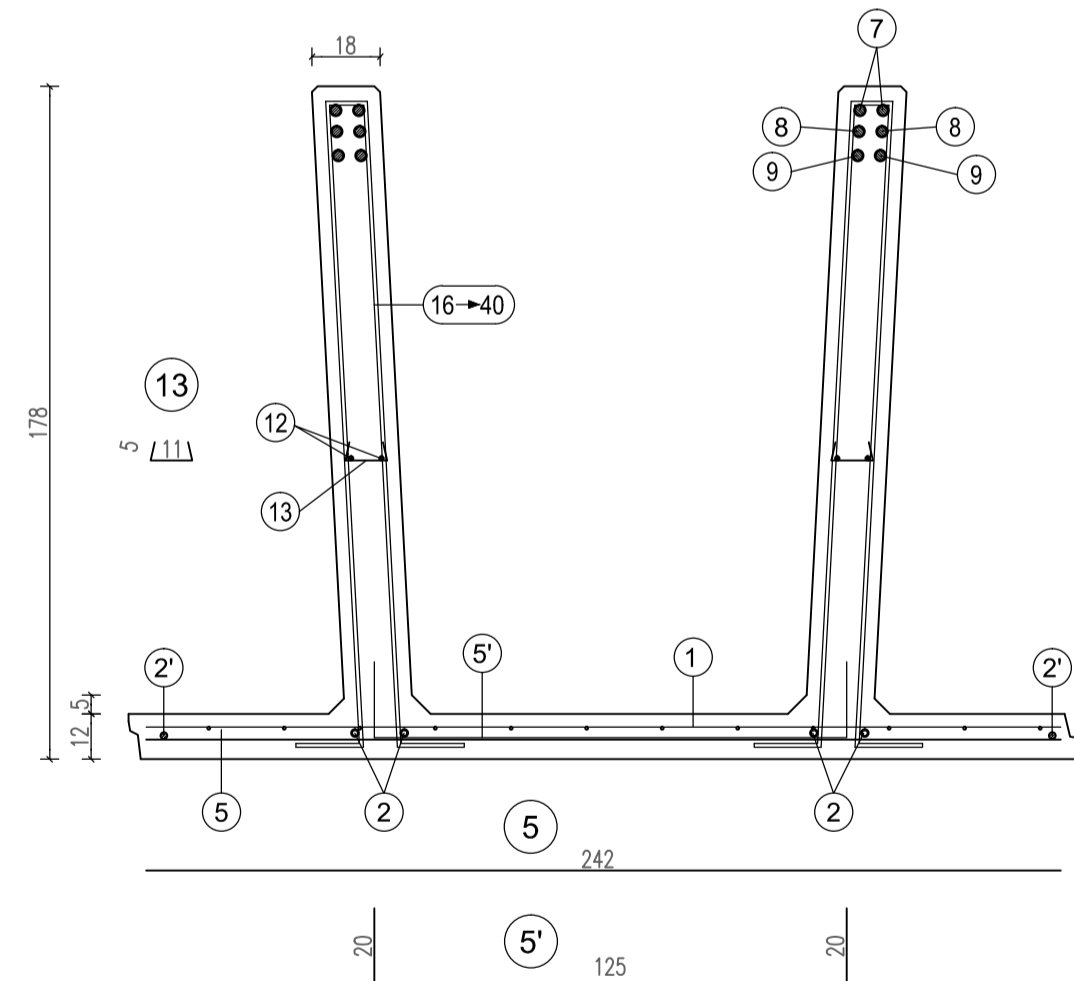

15
n°3+3 staffe Ø10 da concentrare nei primi 15 cm alla sommità del pannello (vedi tabella)

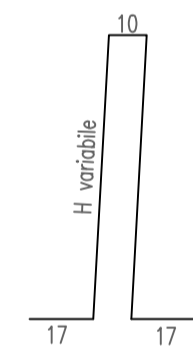

16
staffe Ø10/30 cm. da posizionare nel tratto verticale della nervatura del pannello (vedi tabella)

da pos. 23 a pos. 36
staffe Ø10/30 cm. da posizionare nel tratto obliquo della nervatura del pannello (vedi tabella)

da pos. 37 a pos. 39
n°3+3 staffe Ø12 da concentrare nei primi 15 cm sopra la suola di fondazione (vedi tabella)


scatola s=80 cm.	H	1	2	2'	3	4	5	5'	6	7	8	9
	n=1 Ø6-10x20 H=742 L=242	n=2+2 Ø16 sv=822	n=1+1 Ø8 sv=742	n=2+2 Ø10 sv=300	n=6+6 Ø6 sv=65	n=1 Ø10 sv=242	n=12 Ø8 Passo 60 sv=165	n=2+2 Ø20 sv=317	n=2+2 Ø20 sv=948	n=2+2 Ø20 sv=612	n=2+2 Ø18 sv=475	

12	n=2+2 Ø8 sv=170
13	n=6+6 Ø6 sv=21


TABELLA STAFFE					
POS.	n°	Ø	h	sv.	
15	3+3	10	62	168	(32)
16	10+10	10	62	168	(34)
23	1+1	10	66	176	(35)
24	1+1	10	72	188	(36)
25	1+1	10	78	200	(37)
26	1+1	10	84	212	(38)
27	1+1	10	90	224	(39)
28	1+1	10	96	236	(40)
(29)	1+1	10	102	248	
(30)	1+1	10	108	260	
(31)	1+1	10	114	272	
(32)	1+1	10	120	284	
(33)	1+1	10	126	296	
(34)	1+1	10	132	308	
(35)	1+1	10	138	320	
(36)	1+1	10	144	332	
(37)	1+1	10	150	344	
(38)	1+1	12	151	346	
(39)	1+1	12	152	348	
(40)	1+1	12	153	350	

PARTICOLARE SPONDE LATERALI

Scala 1:4

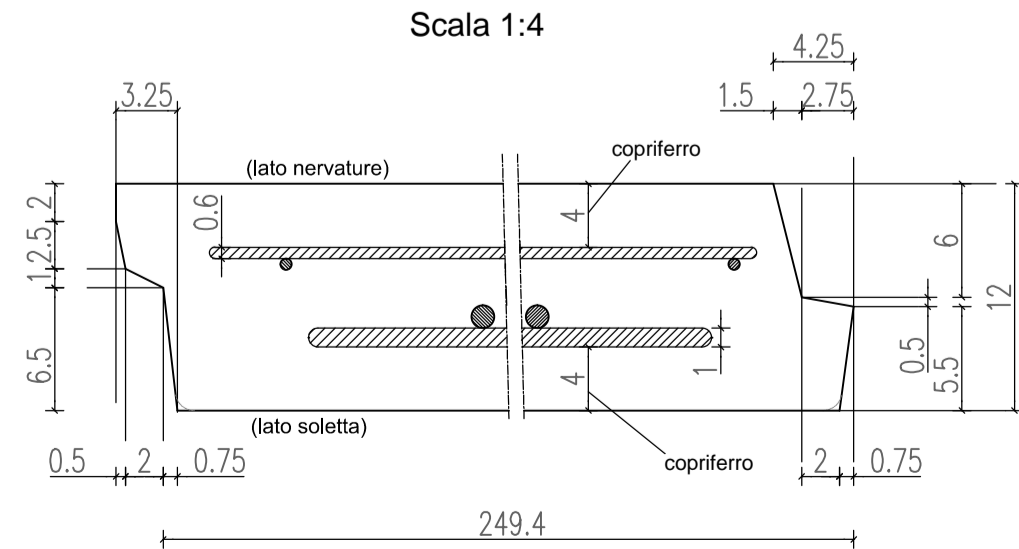

PARTICOLARE PROSPETTO ANTERIORE

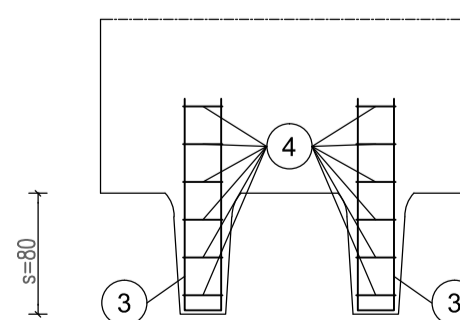

ARMATURA TIPOLOGICA VALIDA PER I MURI


MATRICE DI REVISIONE

REV	DATA	DESCRIZIONE MODIFICA

N.B.: LA TAVOLA SOSTITUISCE QUELLA RELATIVA AL CODICE [] DEL PROGETTO ESECUTIVO

COLLEGAMENTO AUTOSTRADALE
DALMINE - COMO - VARESE - VALICO DEL GAGGIOLIO E OPERE AD ESSO CONNESSE
CODICE C.U.P. F1180600270007

TRATTE B1, B2, C, D, TRVA13+14, GREENWAY

AS BUILT

TRATTA B1
OPERE D'ARTE MINORI - OPERE DI SOSTEGNO
OPERE DI SOSTEGNO - ASSE PRINCIPALE
MURO 8 - ARMATURA MURO TAV. 14/16

IDENTIFICAZIONE ELABORATO
CODICE PROGETTO: F001078
WBS

IMPRESA
RAGGRUPPAMENTO TEMPORANEO IMPRESE:
Mandatario: STRABAG A.G.
Mandante: GLF Grandi Lavori S.p.A.
Mandante: Giuseppe Malturo S.p.A.
Mandante cooptata: STRABAG S.p.A.

CONCEDENTE
CONCESSIONARI
PROGETTISTA - PROGETTO ESECUTIVO DI DETTAGLIO
RAGGRUPPAMENTO TEMPORANEO PROGETTISTI:
Mandatario: 371 PROGETTITALIA
Mandante: GP
Mandante: ALBERTO CECCHINI
Mandante: Arch. Salvatore Vermiglio

CONCETTORE
RESPONSABILE DI PROGETTO ED INCARICATO
DELL'INTEGRAZIONE FRA LE VARIE
PRESTAZIONI:
Ing. Alberto Cecchini

CONCETTORE
Dottore Tecnico: Ing. Enrico Arini
Referente Tecnico: arch. Giovanni Cambi

ELABORAZIONE PROGETTUALE
PROGETTISTA:
Cooproggetti Soc. Coop.
DIRETTORE TECNICO:
Ing. Alessandro Piacucci

APPROVATO
Il Direttore dei Lavori:
Ing. Francesco Domenico

Redatto: Ragnacci
Verificato: Panfilì

INGEGNERI DELLA PROVINCIA
Sezione A
N° A1740
DOTTOR INGEGNERE
ALESSANDRO PIACUCCI
SETTORE CIVILE E AMBIENTALE
ISTITUTO PROFESSIONALE
Approvato: Piacucci