



SEZIONE ARMATURA MURO  
Scala 1:25

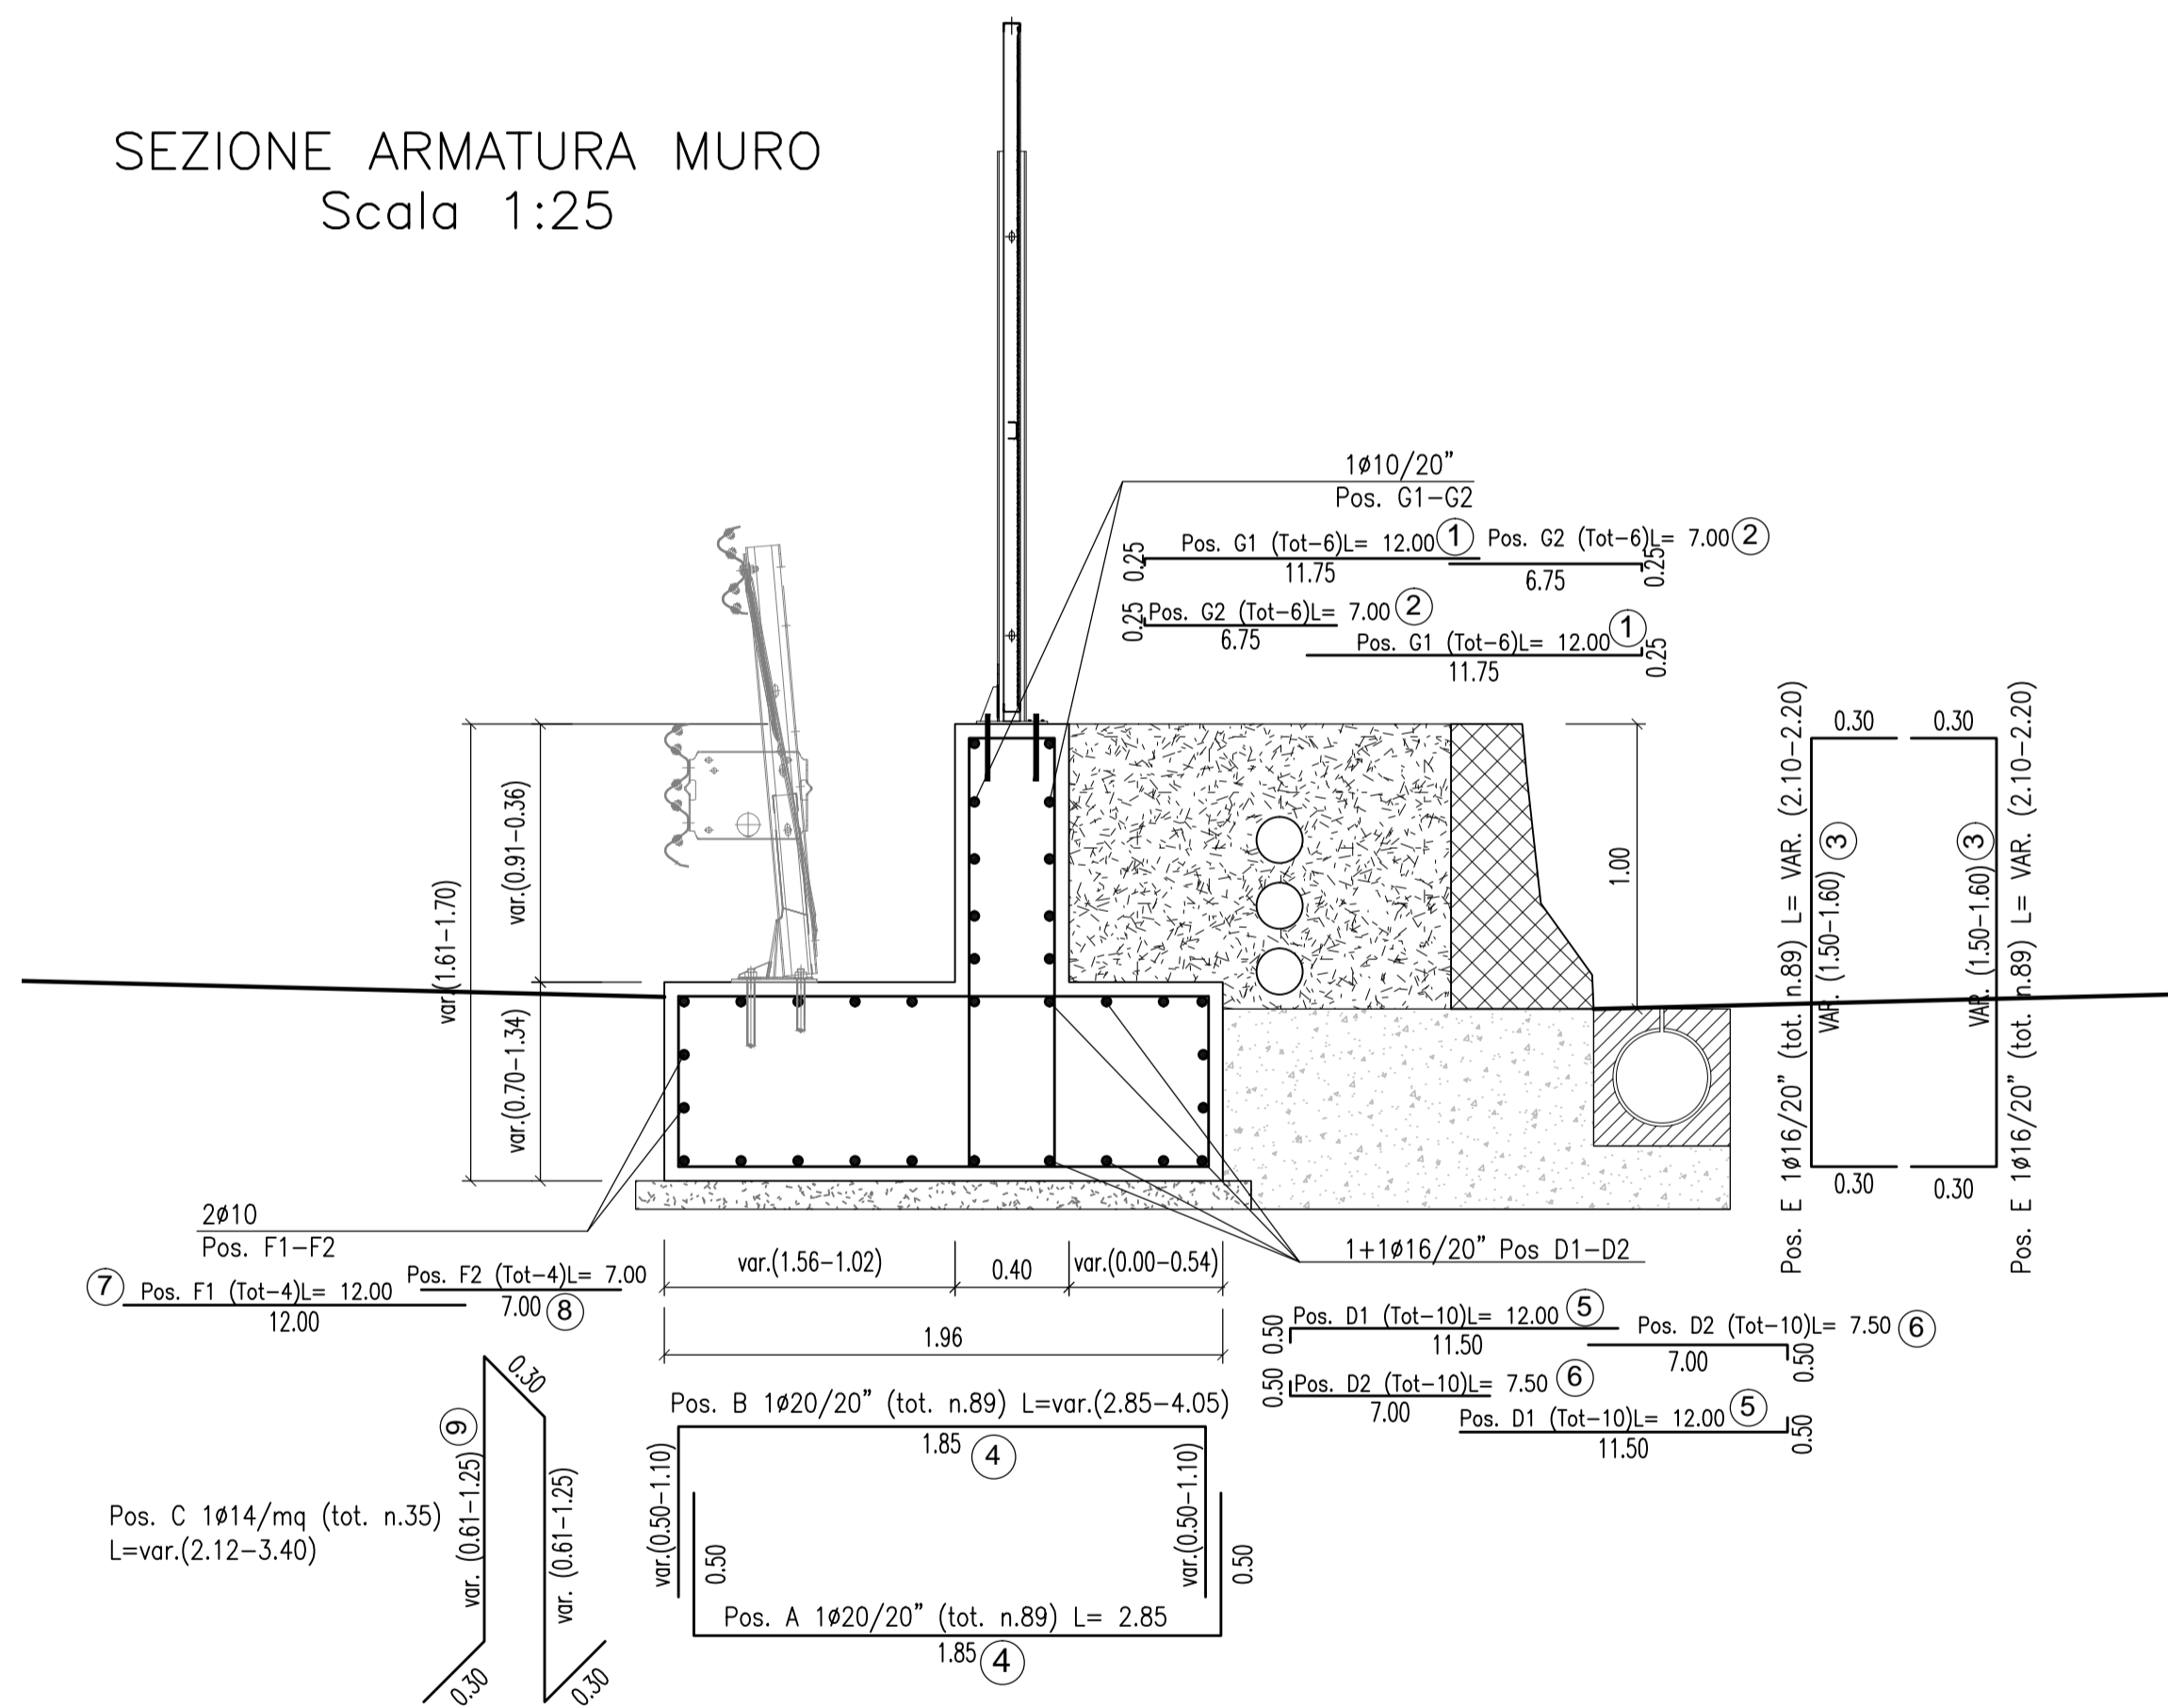

MURO IN OPERA L= 17.56m

POSIZIONE	n°elemento	Ø	sviluppo [cm]
①	12	10	1200
②	12	10	700
③	178	16	215
④	178	20	345
⑤	20	16	1200
⑥	20	16	750
⑦	8	10	1200
⑧	8	10	700
⑨	35	14	276

ARMATURA CORDOLO TRA PANNELLI 337-338-339  
Scala 1:20

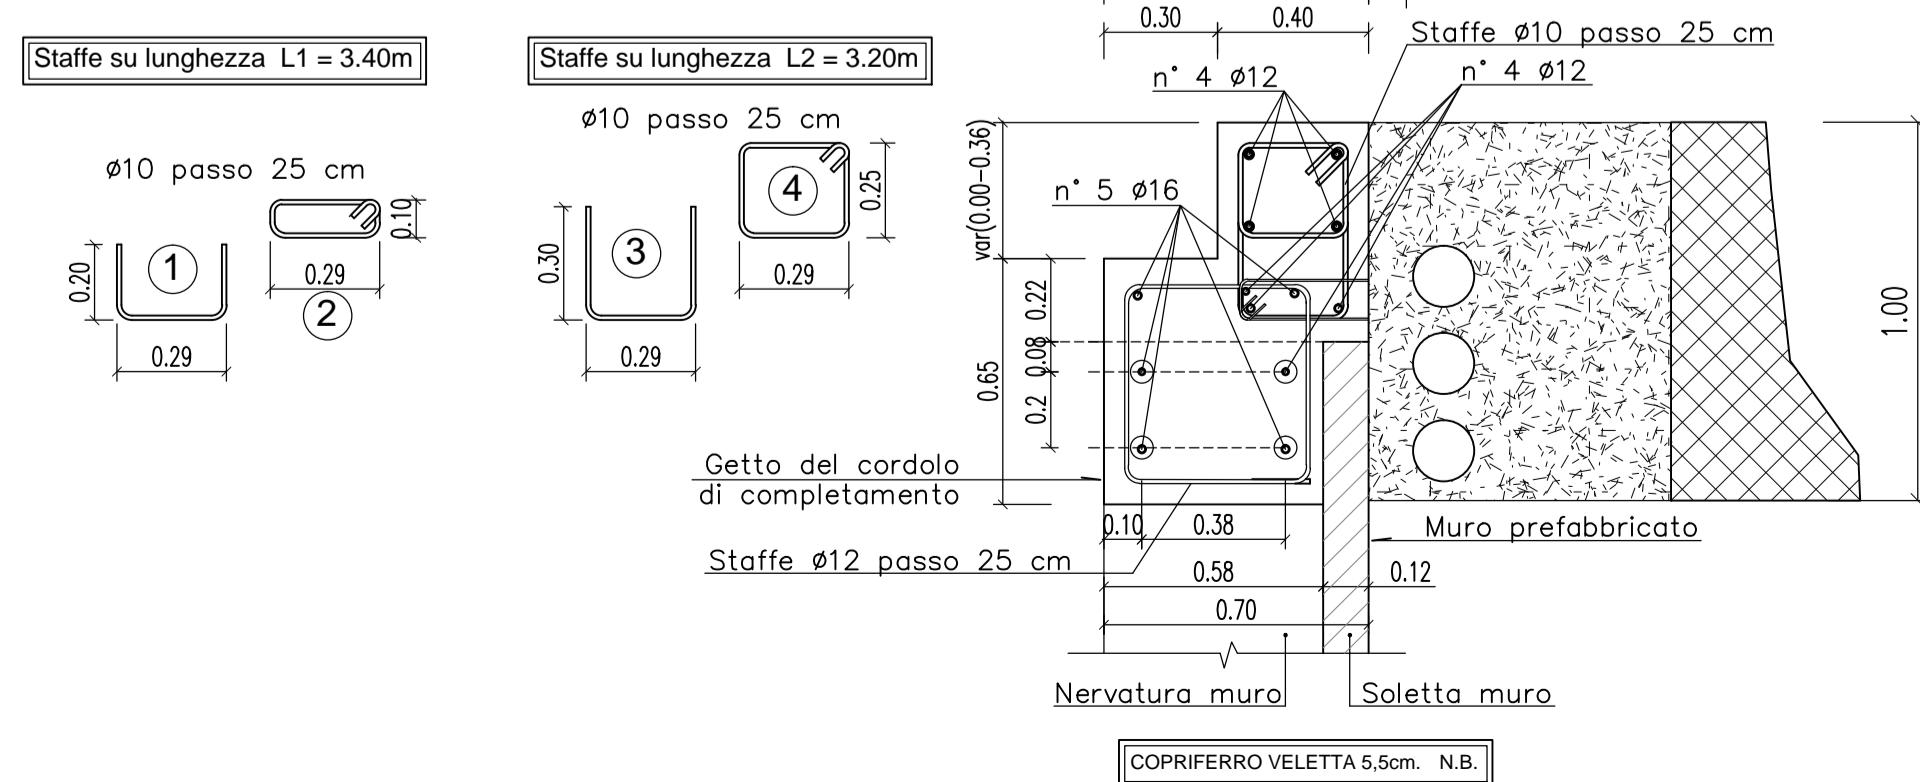

ARM. CORDOLO TRA PANNELLI 337-338-339

POSIZIONE	n°elemento	Ø	sviluppo [cm]
①	15	10	69
②	15	10	90
③	14	10	90
④	14	10	128
⑤	4	12	800
⑥	4	12	800

MATRICE DI REVISIONE

REV	DATA	DESCRIZIONE MODIFICA

N.B.: LA TAVOLA SOSTITUISCE QUELLA RELATIVA AL CODICE [ ] DEL PROGETTO ESECUTIVO

COLLEGAMENTO AUTOSTRADALE  
DALMINE - COMO - VARESE - VALICO DEL GAGGIOLIO E OPERE AD ESSO CONNESSE  
CODICE C.U.P. E8180900510004  
TRATTE B1, B2, C, D, TRVA13+14, GREENWAY  
**AS BUILT**  
TRATTA B1  
OPERE D'ARTE MINORI - OPERE DI SOSTEGNO  
OPERE DI SOSTEGNO - ASSE PRINCIPALE  
MURO 8 - Armatura muro TAV. 16/16

IDENTIFICAZIONE ELABORATO  
CODICE PROGETTO: F001078  
WBS

IMPRESA  
RAGGRUPPAMENTO TEMPORANEO IMPRESE:  
Mandatario: STRABAG A.G.  
Mandante: GLF Grandi Lavori Fincosit S.p.A.  
Mandante cooptata: ICM S.p.A.  
Mandante: STRABAG S.p.A.

CONCEDENTE  
CONCESSIONARI AUTOSTRADALI LOMBARDE

PROGETTISTA - PROGETTO ESECUTIVO DI DETTAGLIO  
RAGGRUPPAMENTO TEMPORANEO PROGETTISTI:  
Mandatario: STRABAG A.G.  
Mandante: GLF Grandi Lavori Fincosit S.p.A.  
Mandante cooptata: ICM S.p.A.  
Mandante: STRABAG S.p.A.

CONCEDENTE  
CONCESSIONARI AUTOSTRADALI LOMBARDE

RESPONSABILE DI PROGETTO ED INCARICATO DELL'INTEGRAZIONE FRA LE VARIE PRESTAZIONI:  
Ing. Alberto Cecchini

CONCSSIONARIO  
Autstrade Pademontana Lombardia  
Direttore Tecnico: Ing. Giuseppe Samba  
Referente Tecnico: arch. Giovanni Camillo

ELABORAZIONE PROGETTUALE  
PROGETTISTA:  
Cooproggetti Soc. Coop.  
DIRETTORE TECNICO:  
Ing. Alessandro Placucci

APPROVATO  
Autstrade Pademontana Lombardia  
Il Direttore dei Lavori:  
Ing. Francesco Domarico

REDAZIONE  
Redatto: Ragnacci  
Verificato: Panfilì