



PROSPETTO MURO – Scala 1:100

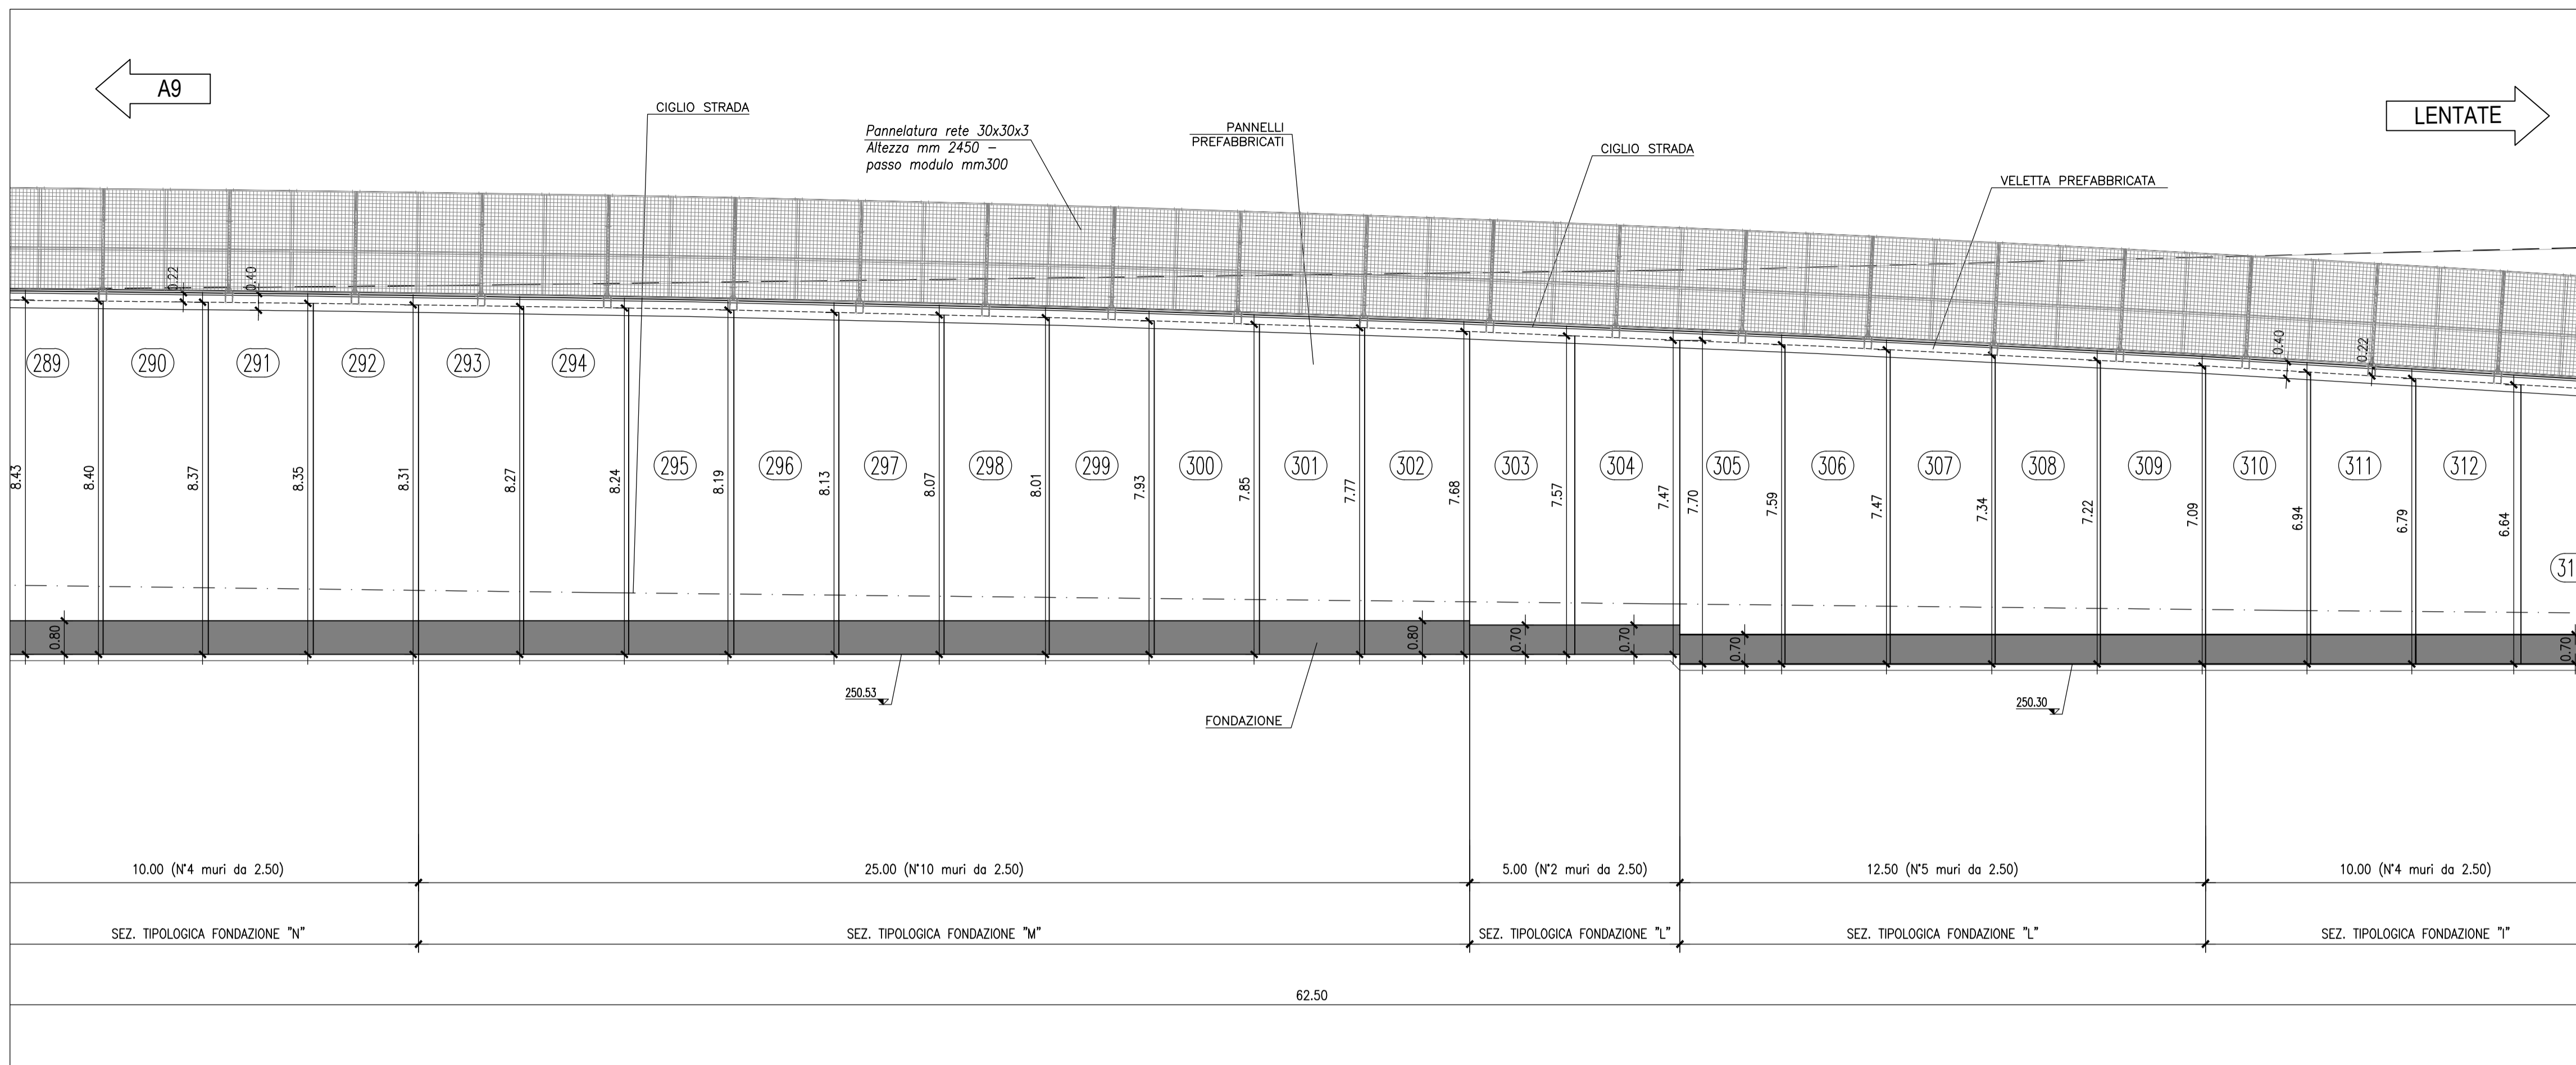

PIANTA MURO – Scala 1:100

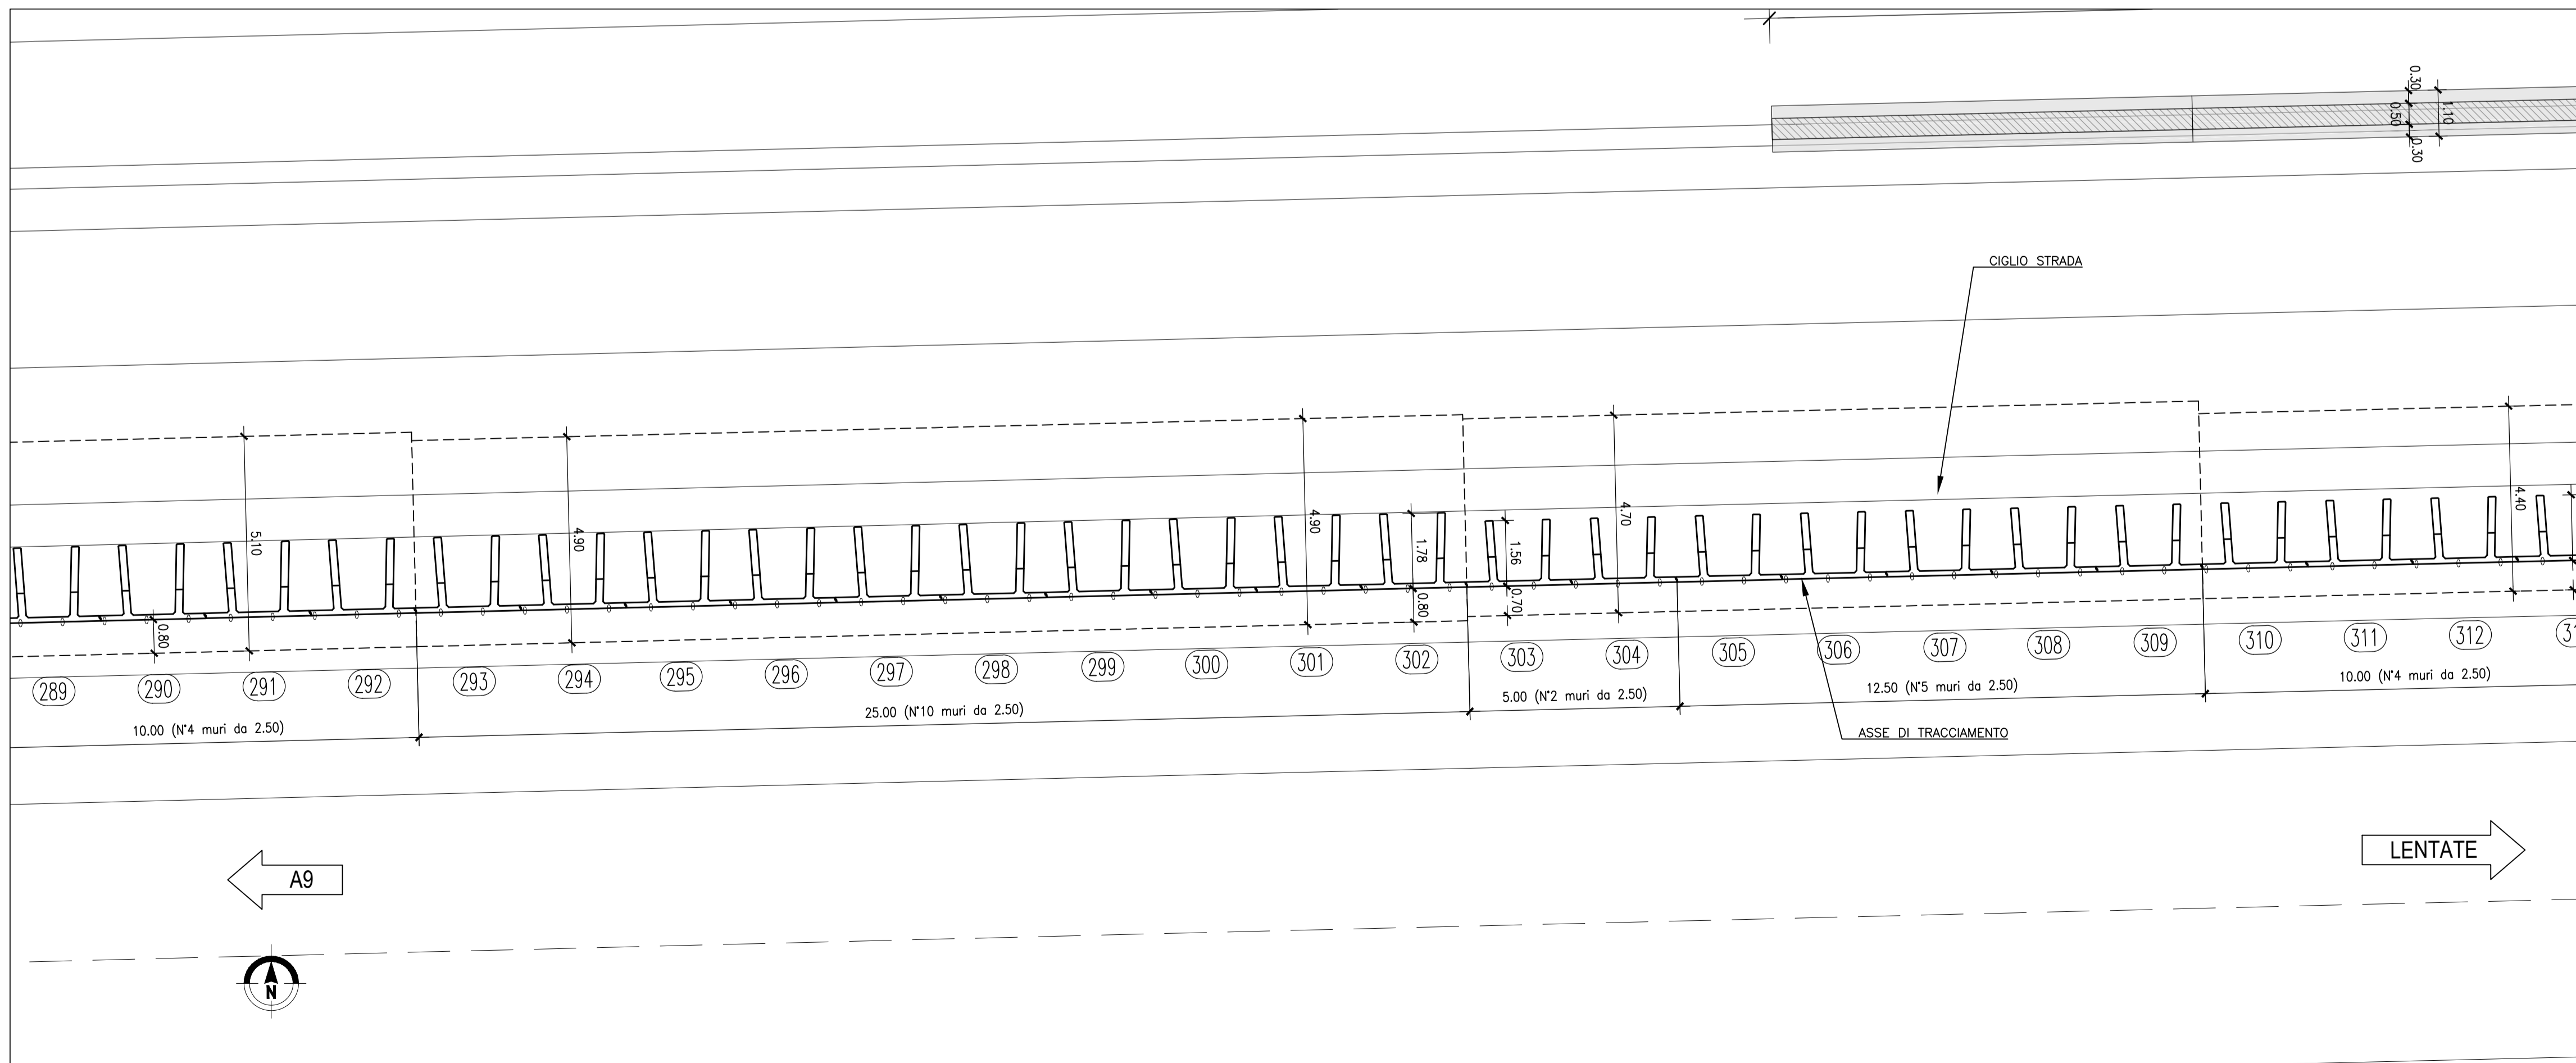

MATRICE DI REVISIONE

REV	DATA	DESCRIZIONE MODIFICA

N.B.: LA TAVOLA SOSTITUISCE QUELLA RELATIVA AL CODICE [] DEL PROGETTO ESECUTIVO

COLLEGAMENTO AUTOSTRADALE DALMINE - COMO - VARESE - VALICO DEL GAGGIOLO E OPERE AD ESSO CONNESSE
 CODICE C.U.P. F11B000027007
TRATTE B1, B2, C, D, TRVA13+14, GREENWAY
AS BUILT
TRATTA B1
 OPERE D'ARTE MINORI - OPERE DI SOSTEGNO
 OPERE DI SOSTEGNO - ASSE PRINCIPALE
 MURO 8 - Pianta e prospetto - Tav. 3 di 5

IDENTIFICAZIONE ELABORATO CODICE PROGETTO: F00107B WBS FASE PROGETTUALE: A LOTTO: 1 ZONA: 04 OPERA: RT002 TRATTO/OPERA: A AMBITO: 02 TIPO ELABORATO: PZ PROGRESSIVO: 003 REVISIONE: 01	IMPRESA RAGGRUPPAMENTO TEMPORANEO IMPRESE: Mandatario: STRABAG A.G. Mandatario: GLF Grandi Lavori Fincosit S.p.A. Mandatario: Impresa costruzioni Giuseppe Maltauro S.p.A. Mandatario cooptata: STRABAG S.p.A.
Scala: 1:100 DATA: Febbraio 2016 - Emissione: E	PROGETTISTA - PROGETTO ESECUTIVO DI DETTAGLIO RAGGRUPPAMENTO TEMPORANEO PROGETTISTI: Mandataria: 311 PROGETTI ITALIA INGEGNERIA MILANO S.p.A. Mandatario: GP Ing. Alberto Cecchini Mandatario: Arch. Salvatore Vermiglio
CONCEDENTE CONCESSIONARI AUTOSTRADALI LOMBARDE	RESPONSABILE DI PROGETTO ED INCARICATO DELL'INTEGRAZIONE FRA LE VARIE PRESTAZIONI: Ing. Alberto Cecchini
CONCESSIONARIO Autostrade Pedemontane Lombarde Direttore Tecnico: Ing. Enrico Arini Referente Tecnico: arch. Giovanni Cambi	ELABORAZIONE PROGETTUALE PROGETTISTA: Coopprogetti Soc. Coop. DIRETTORE TECNICO: Ing. Alessandro Placucci
APPROVATO Autostrade Il Direttore dei Lavori: Ing. Francesco...	Ing. ALBERTO CECCHINI 15/158 STUDIO INGENGERIA ALESSANDRO PLACUCCI