



PROSPETTO MURO – Scala 1:100

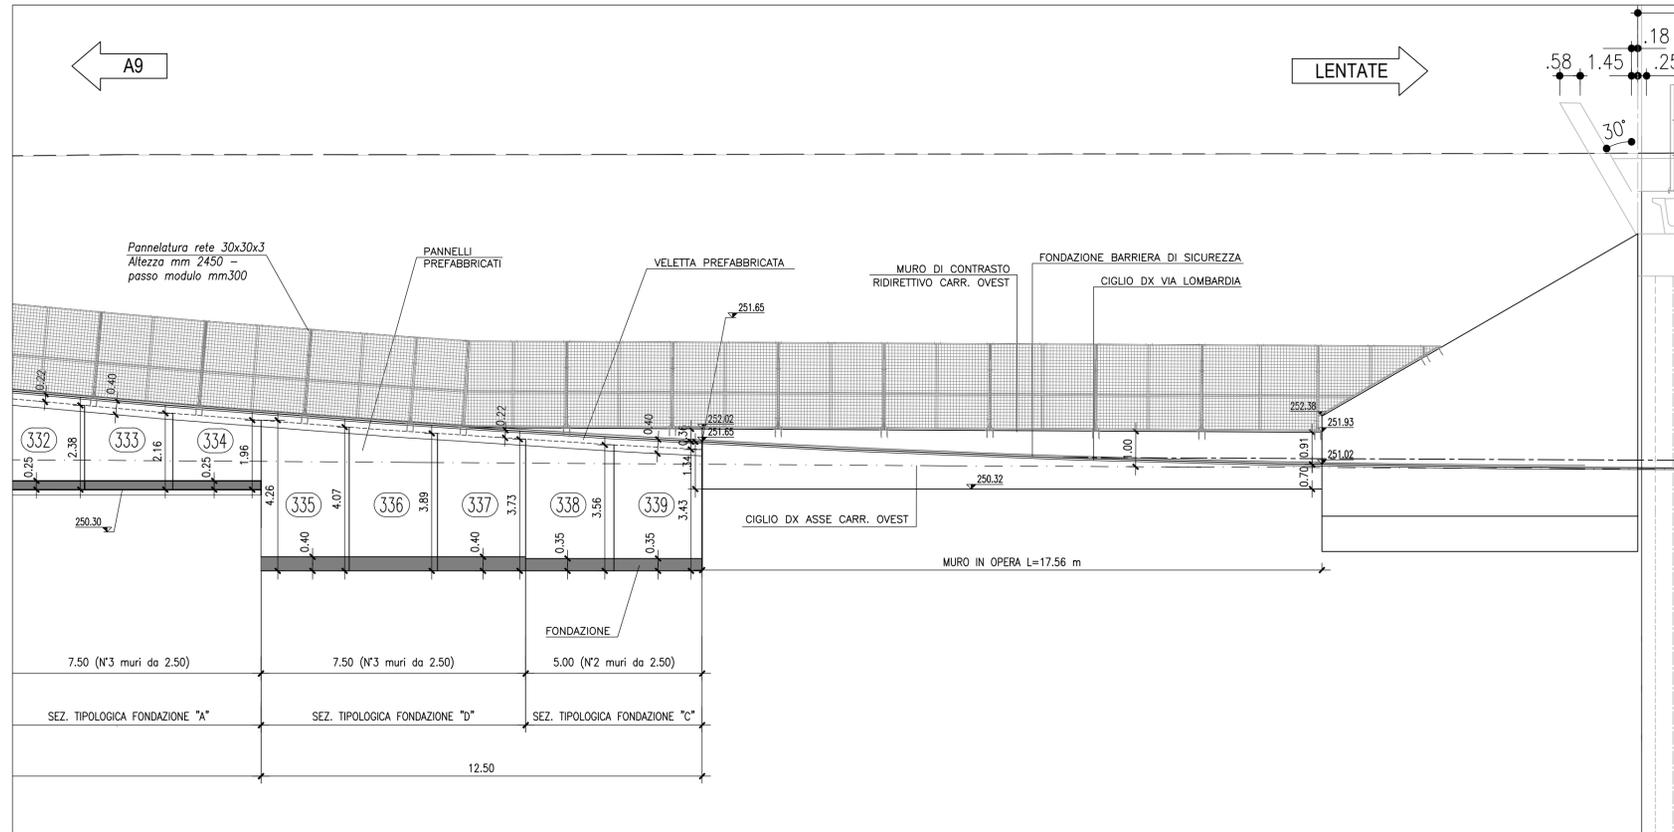

PIANTA MURO – Scala 1:100

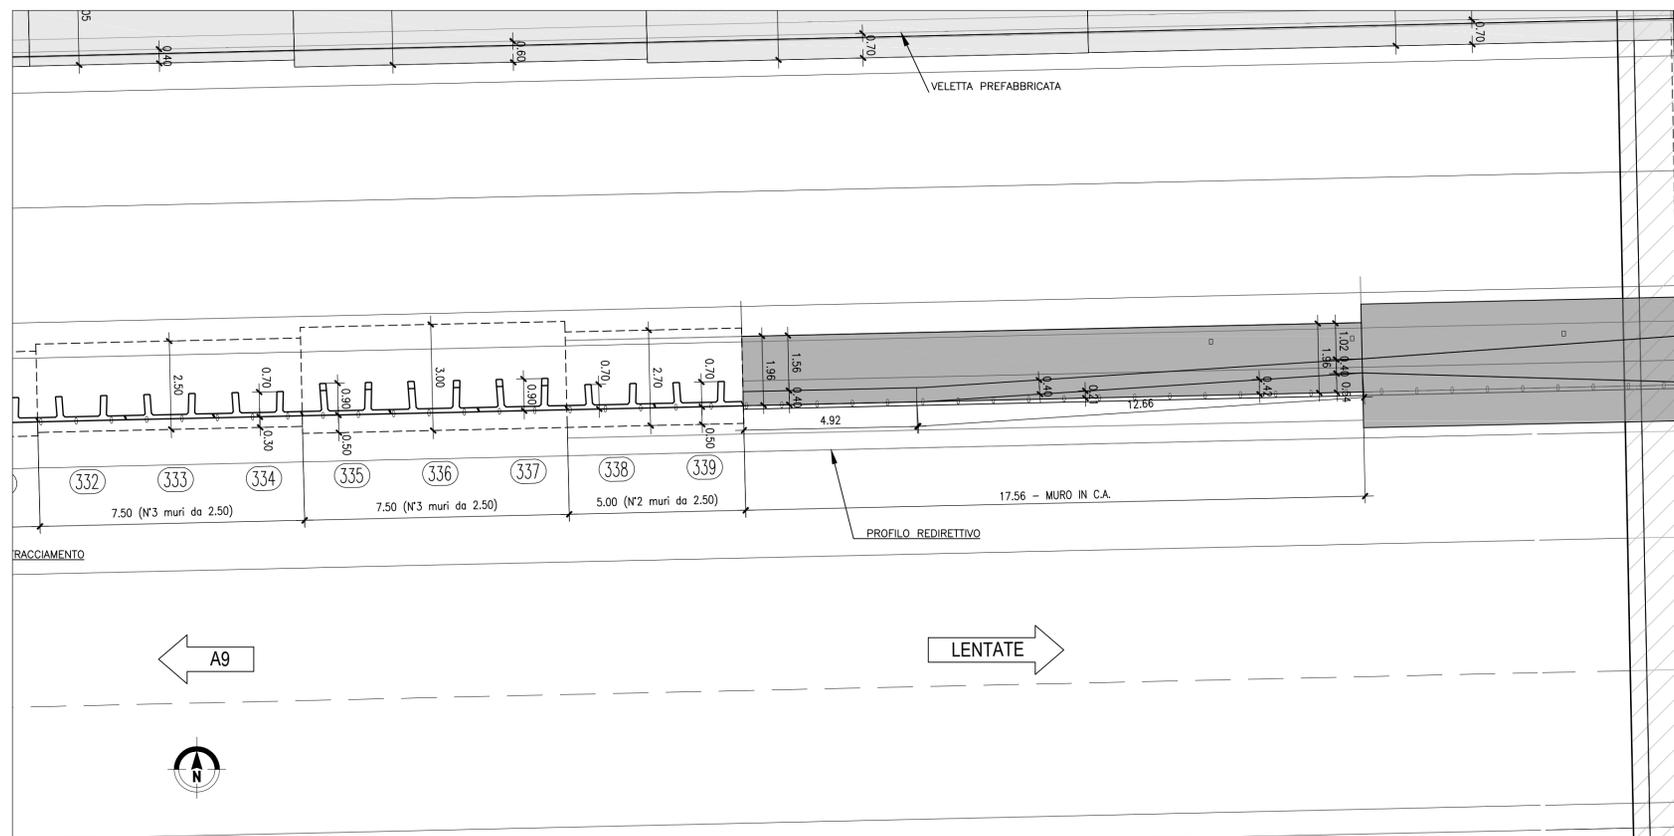

MATRICE DI REVISIONE

REV	DATA	DESCRIZIONE MODIFICA

N.B.: LA TAVOLA SOSTITUISCE QUELLA RELATIVA AL CODICE [ ] DEL PROGETTO ESECUTIVO

CONCESSIONE AUTOSTRADALI LOMBARDE

**COLLEGAMENTO AUTOSTRADE DALMINE - COMO - VARESE - VALICO DEL GAGGILO E OPERE AD ESSO CONNESSE**  
 CODICE C.U.P. E81B0900051004

**TRATTE B1, B2, C, D, TRVA13+14, GREENWAY**

**AS BUILT**

**TRATTA B1**  
 OPERE D'ARTE MINORI - OPERE DI SOSTEGNO  
 OPERE DI SOSTEGNO - ASSE PRINCIPALE  
 MURO 8 - Pianta e prospetto - Tav. 5 di 5

**IDENTIFICAZIONE ELABORATO**  
 CODICE PROGETTO: F001078  
 WBS

**IMPRESA**  
**RAGGRUPPAMENTO TEMPORANEO IMPRESE:**  
 Mandataria: STRABAG A.G.  
 Mandante: GLF Grandi Lavori Fincosit S.p.A.  
 Mandante cooptata: ICM S.p.A. STRABAG S.p.A.

**CONCESSIONARIO**  
 Autstrade Pademontana Lombardia  
 Direttore Tecnico: Ing. Giuseppe Samba  
 Referente Tecnico: arch. Giovanni Camillo

**PROGETTISTA - PROGETTO ESECUTIVO DI DETTAGLIO**  
**RAGGRUPPAMENTO TEMPORANEO PROGETTISTI:**  
 Mandataria: 311 PROGETTI ITALIA  
 Mandante: GP Ingegneria e Progettazione  
 Mandante: Arch. Salvatore Vermiglio

**CONCEDENTE**  
 CONCESSIONE AUTOSTRADALI LOMBARDE

**RESPONSABILE DI PROGETTO ED INCARICATO DELL'INTEGRAZIONE FRA LE VARIE PRESTAZIONI:**  
 Ing. Alberto Cecchini

**APPROVATO**  
 Il Direttore dei Lavori:  
 Ing. Francesco Domenico

**ELABORAZIONE PROGETTUALE**  
**PROGETTISTA:**  
 Coopprogetti Soc. Coop.  
**DIRETTORE TECNICO:**  
 Ing. Alessandro Piacucci

**REDAZIONE E VERIFICA:**  
 Redatto: Ragnacci  
 Verificato: Panfilì

**STAMPATO:**  
 INGEGNERIA DELLA PROVINCIA DI VARESE  
 Sezione A  
 N° A1740  
 DOCTORE INGEGNERE  
**ALESSANDRO PIACUCCI**  
 SETTORE CIVILE E AMBIENTALE  
 ISTITUTO REGIONALE  
 Approvato: Piacucci