


SEZIONE " L " MURO PREFABBRICATO

721 < H ≤ 770 CON STABILIZZAZIONE DA 70 cm


Scala 1:50

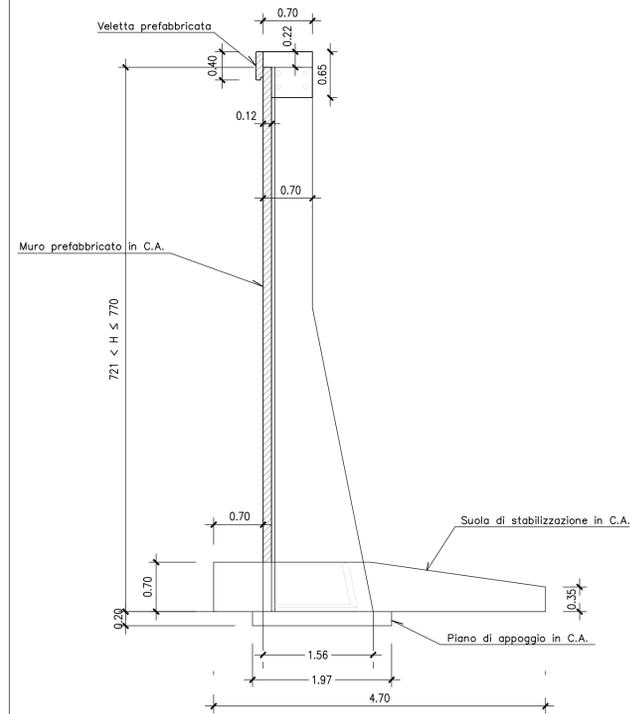

SEZIONE " M " MURO PREFABBRICATO

771 < H ≤ 830 CON STABILIZZAZIONE DA 80 cm


Scala 1:50

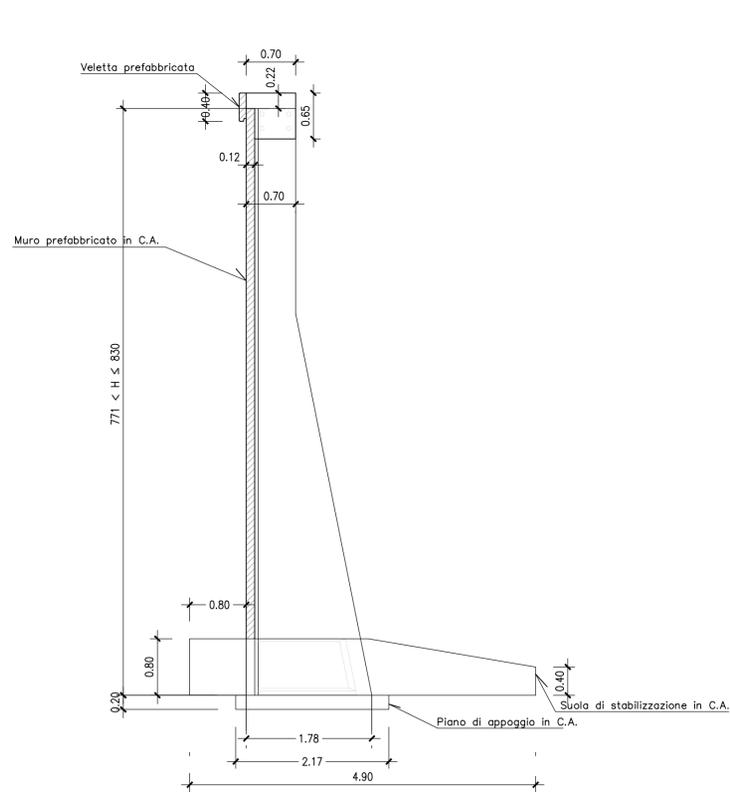

SEZIONE " N " MURO PREFABBRICATO


831 < H ≤ 880 CON STABILIZZAZIONE DA 80 cm

Scala 1:50

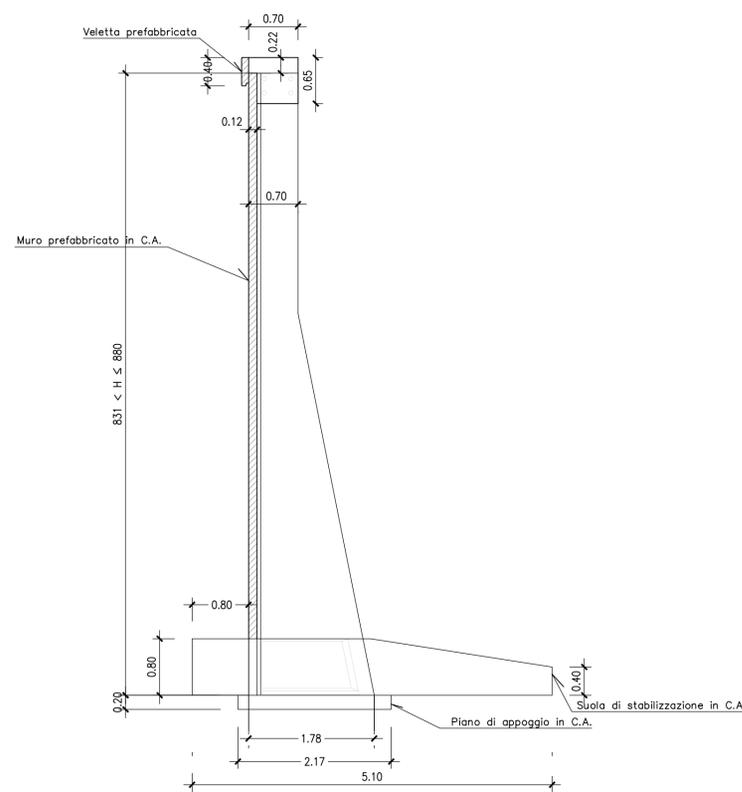

SEZIONE TIPOLOGICA


Scala 1:50

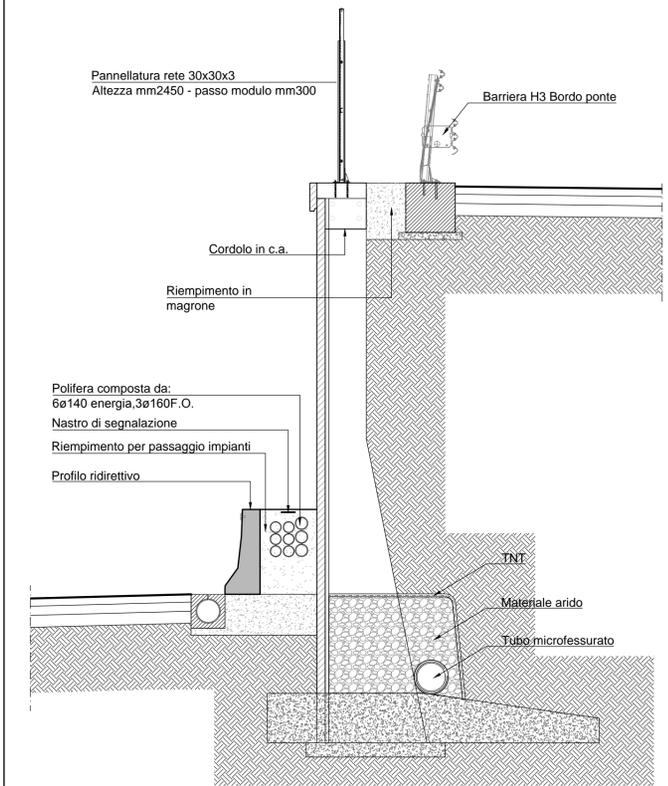

SEZIONE " M1 " MURO PREFABBRICATO


771 < H ≤ 830 CON STABILIZZAZIONE DA 80 cm

Scala 1:50

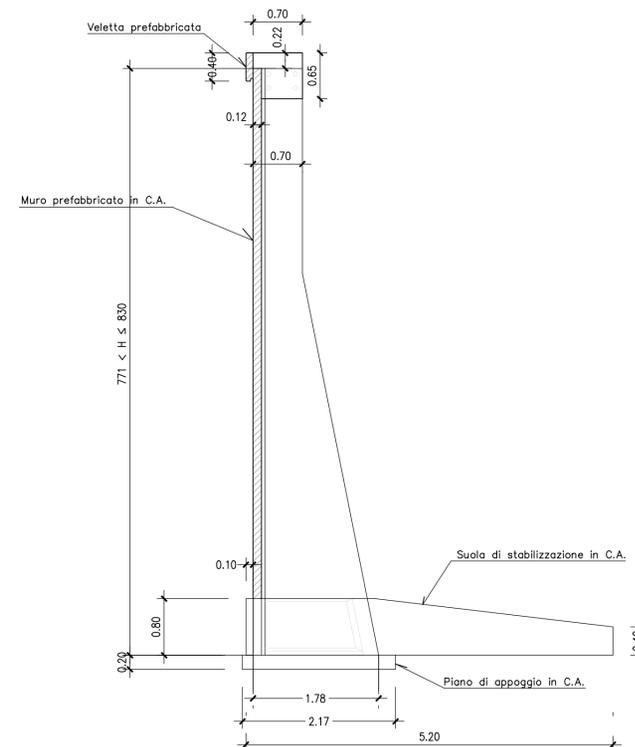


PARTICOLARE COSTRUTTIVO PER MURI TIPO "T"

VISTA LATERALE

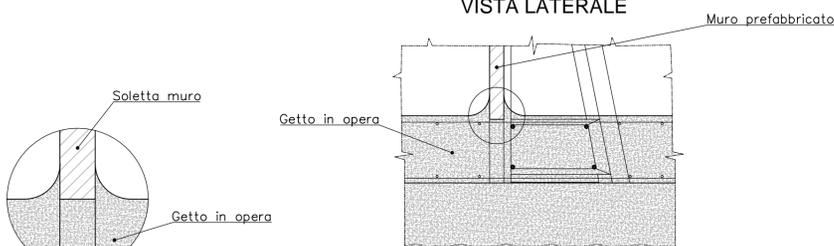


VISTA DALLE NERVATURE

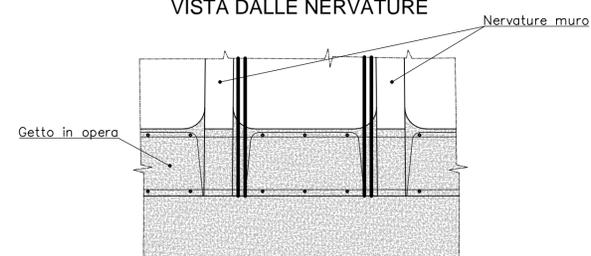

SCHEMA TIPOLOGICI MURI PREFABBRICATI

PIANTA MURO

Scala 1:20

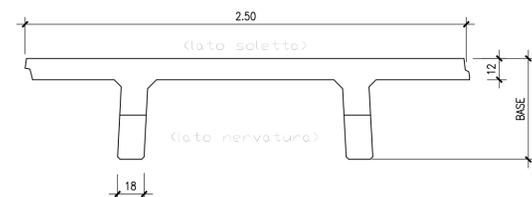

ALTEZZA TOTALE MAX.	BASE (SOLETTA DA 12)	ALTEZZA NETTA MAX.	SCATOLA	LARGH. NERVATURA
770	156	700	70	18
830	178	750	80	18
880	178	800	80	18

MATRICE DI REVISIONE

REV	DATA	DESCRIZIONE MODIFICA

N.B.: LA TAVOLA SOSTITUISCE QUELLA RELATIVA AL CODICE [] DEL PROGETTO ESECUTIVO

COLLEGAMENTO AUTOSTRADALE DALMINE - COMO - VARESE - VALICO DEL GAGGIOLO E OPERE AD ESSO CONNESSE
 CODICE C.U.P. F11806000270007
TRATTE B1, B2, C, D, TRVA13+14, GREENWAY
AS BUILT
 TRATTA B1
 OPERE D'ARTE MINORI - OPERE DI SOSTEGNO
 OPERE DI SOSTEGNO - ASSE PRINCIPALE
 MURO 8 - SEZIONI CARPENTERIA TAV. 1/4

IDENTIFICAZIONE ELABORATO
 CODICE PROGETTO: F001078
 WBS

IMPRESA
 RAGGRUPPAMENTO TEMPORANEO IMPRESE:
 Mandatario: STRABAG A.G.
 Mandante: GLF Grandi Lavori Fincosit S.p.A.
 Mandante cooptata: Impresa costruzioni Giuseppe Malturo S.p.A.
 Mandante STRABAG S.p.A.

STRABAG **MALTAURO** **STRABAG**

PROGETTISTA - PROGETTO ESECUTIVO DI DETTAGLIO
 RAGGRUPPAMENTO TEMPORANEO PROGETTISTI:
 Mandatario: 3TI PROGETTI ITALIA INGEGNERIA SOCIETA' S.R.L.
 Mandante: GP Ing. Alberto Cecchini
 Mandante Arch. Salvatore Vermiglio

CONCEDENTE
 CONCESSIONARI AUTOSTRADALI LOMBARDE
 RESPONSABILE DI PROGETTO ED INCARICATO DELL'INTEGRAZIONE FRA LE VARIE PRESTAZIONI:
 Ing. Alberto Cecchini

CONCESSIONARIO
 Autostreda Pedemontana Lombarda
 Direttore Tecnico: Ing. Enrico Arini
 Referente Tecnico: arch. Giovanni Carlotto

ELABORAZIONE PROGETTUALE
 PROGETTISTA: Coopprogetti Soc. Coop.
 DIRETTORE TECNICO: Ing. Alessandro Placucci

APPROVATO
 Il Direttore dei Lavori:
 Ing. Francesco Domenico Lombardi

Redatto: Ragnacci Verificato: Panfilì

INGEGNERI DELLA PROVINCIA DI VARESE
 Sezione A
 N° A1740
ALESSANDRO PLACUCCI
 DOTTORE INGEGNERE
 SETTORE CIVILE E AMBIENTALE
 SETTORE IDROLOGIALE
 Approvato: Placucci