


SEZIONE "G" MURO PREFABBRICATO

551 < H ≤ 610 CON STABILIZZAZIONE DA 60 cm


Scala 1:50

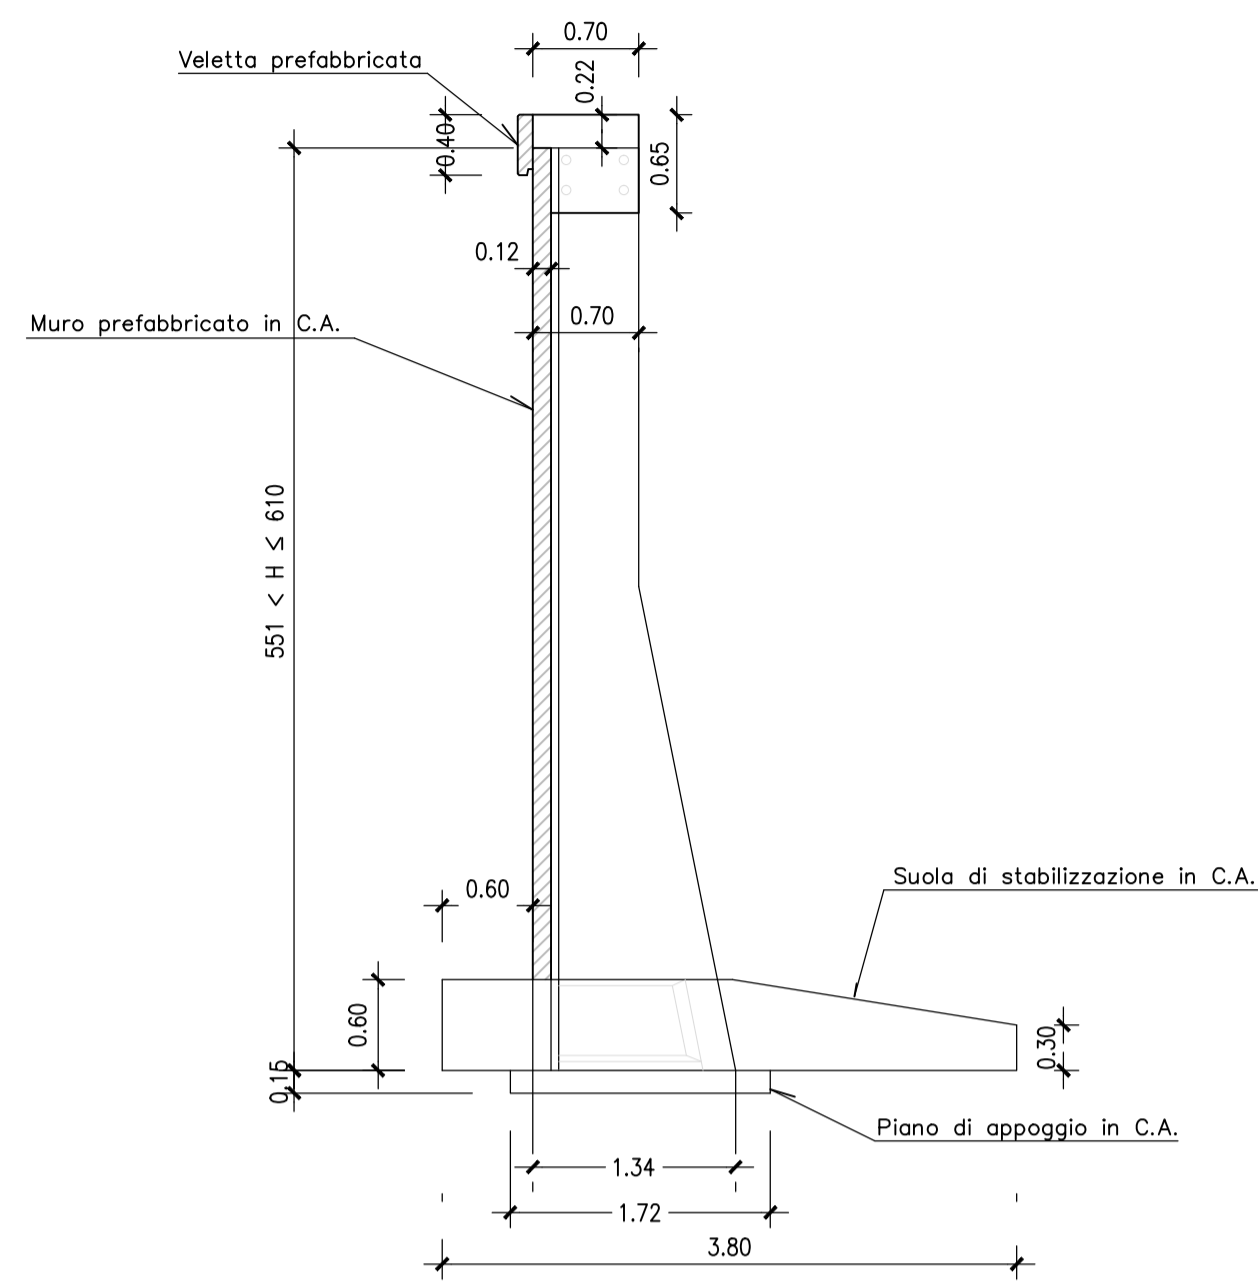

SEZIONE "H" MURO PREFABBRICATO

611 < H ≤ 660 CON STABILIZZAZIONE DA 60 cm


Scala 1:50

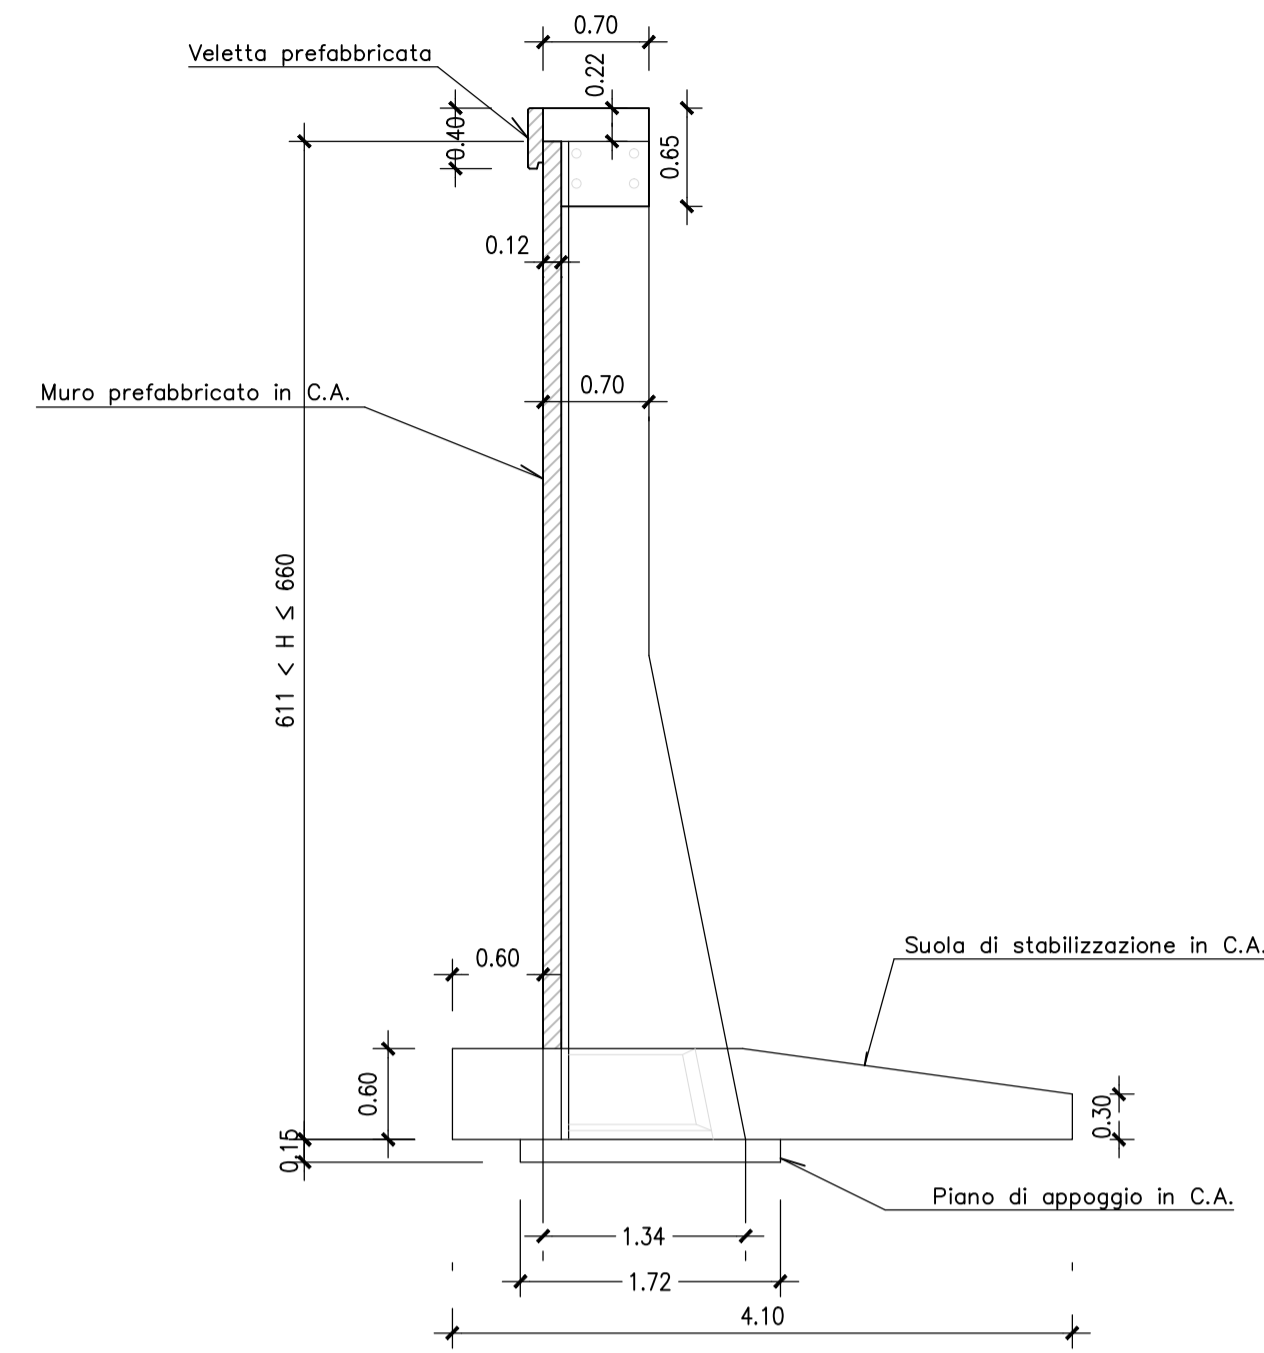

SEZIONE "I" MURO PREFABBRICATO


661 < H ≤ 720 CON STABILIZZAZIONE DA 70 cm

Scala 1:50

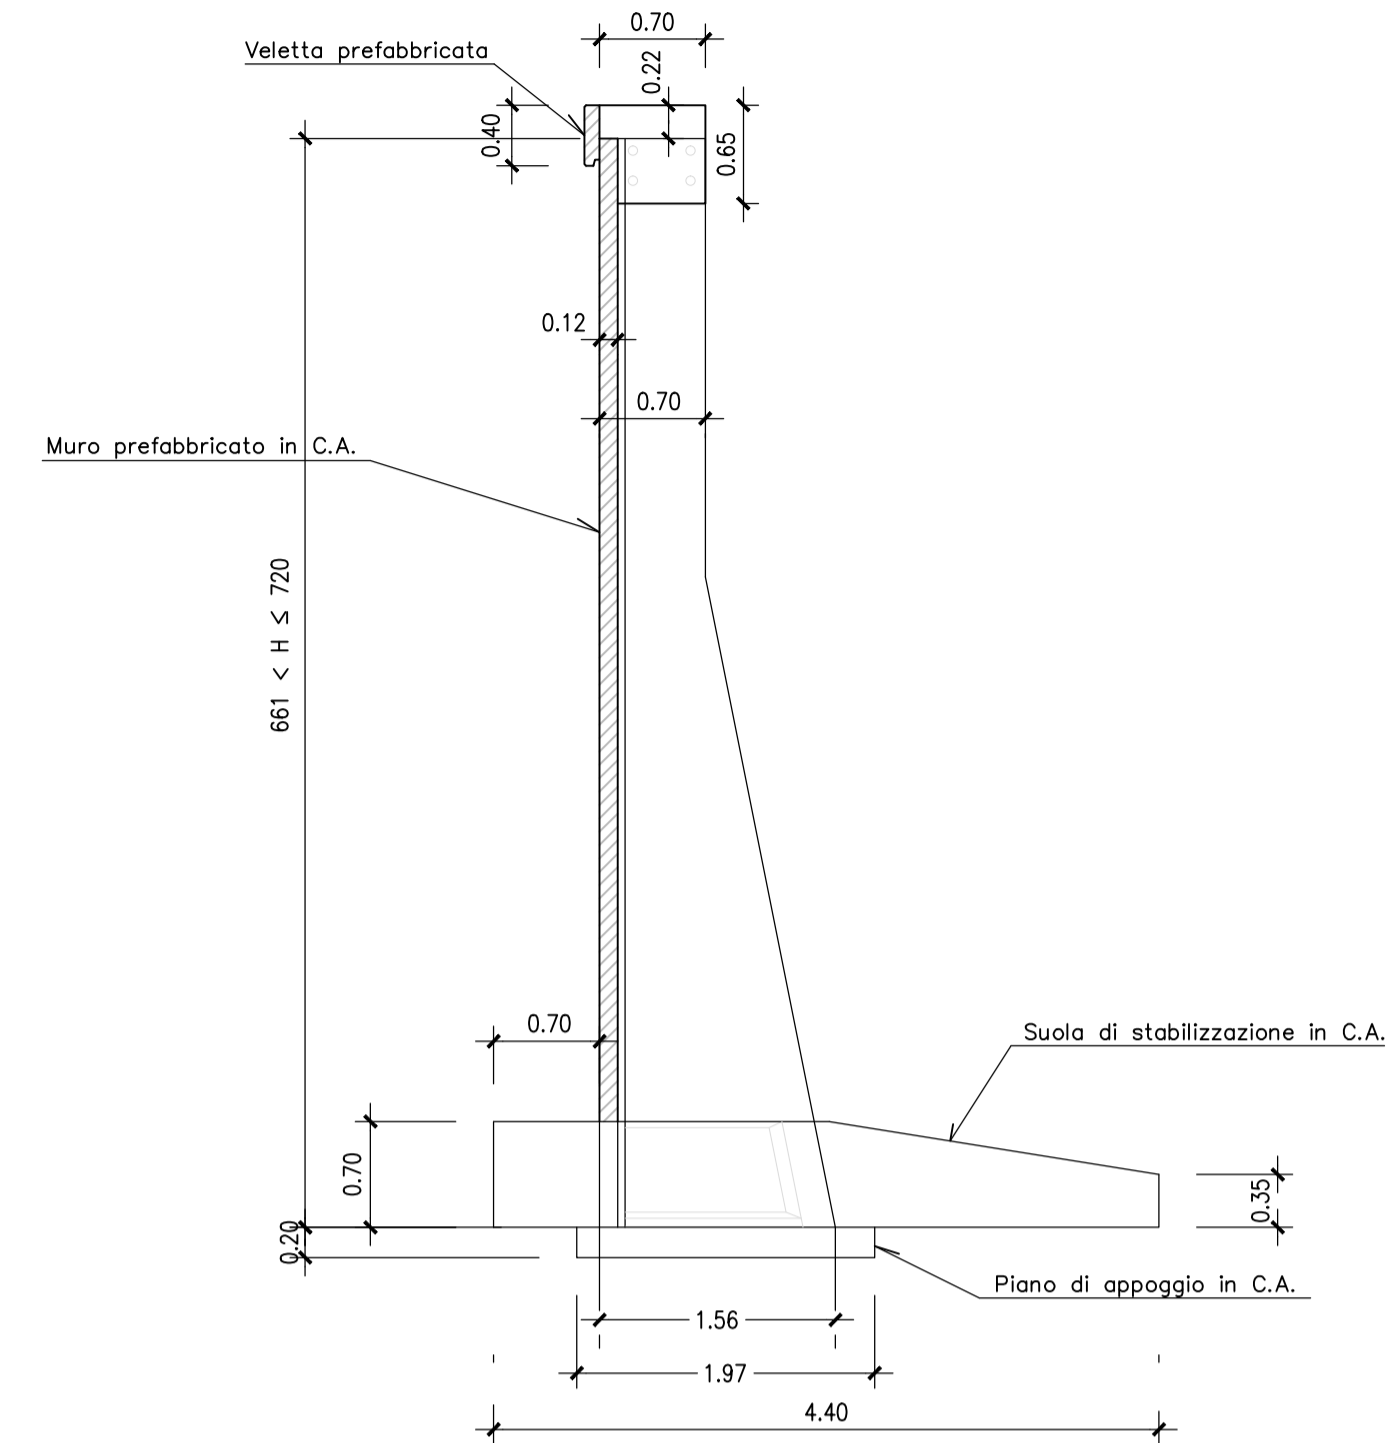


SEZIONE TIPOLOGICA


Scala 1:50

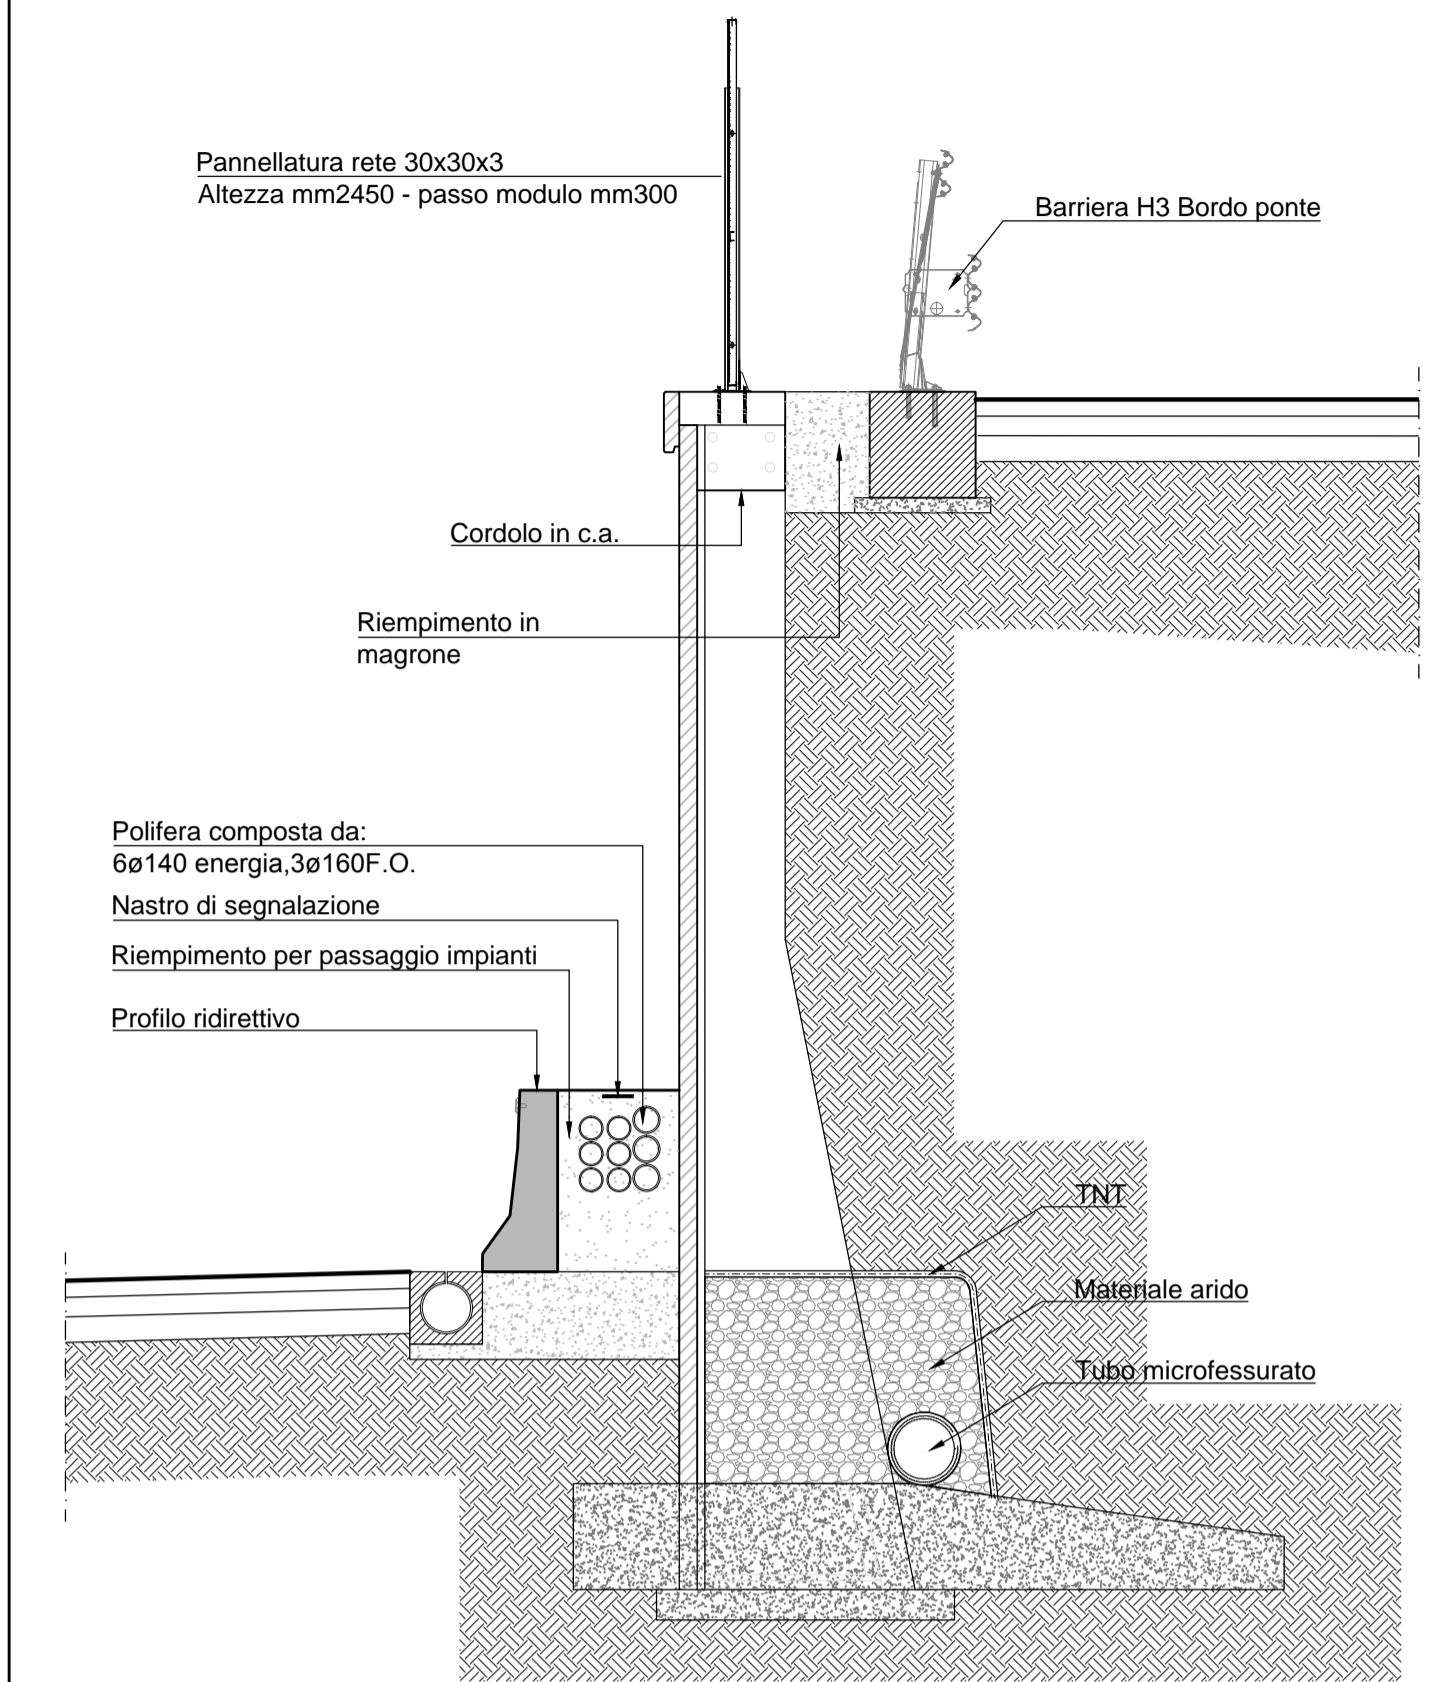

PARTICOLARE COSTRUTTIVO PER MURI TIPO "T"

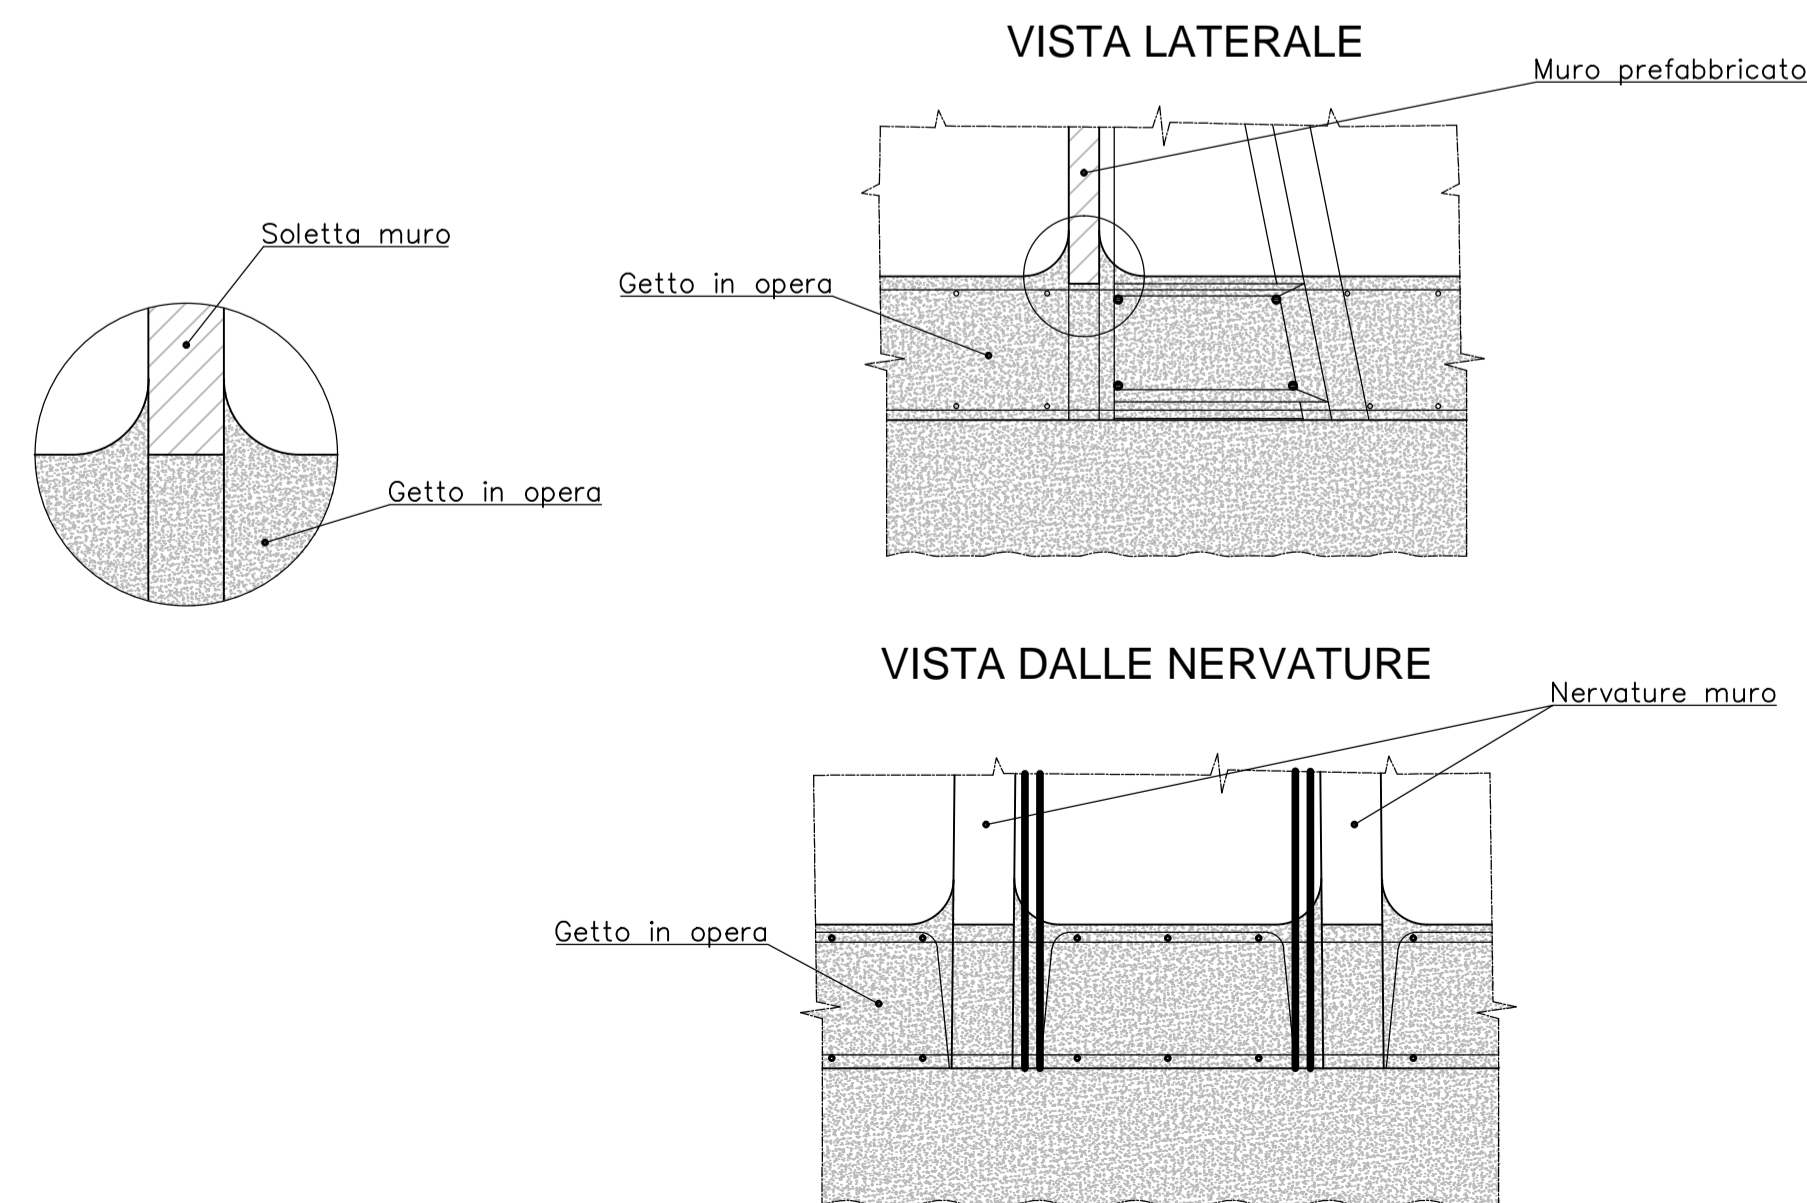

SCHEMA TIPOLOGICI MURI PREFABBRICATI

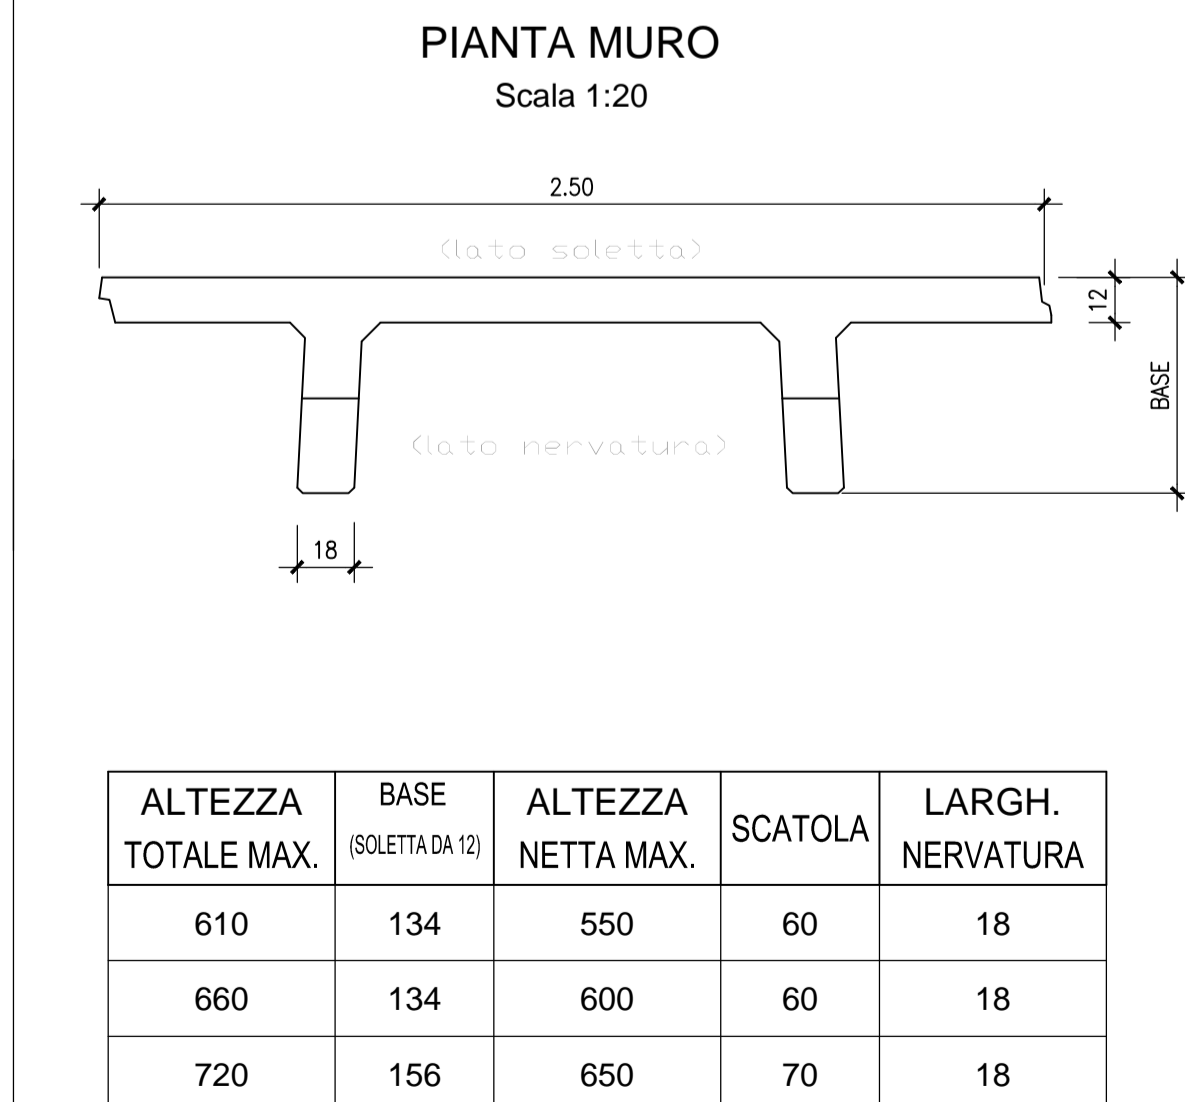

MATRICE DI REVISIONE

REV	DATA	DESCRIZIONE MODIFICA

N.B.: LA TAVOLA SOSTITUISCE QUELLA RELATIVA AL CODICE [] DEL PROGETTO ESECUTIVO

COLLEGAMENTO AUTOSTRADALE DALMINE - COMO - VARESE - VALICO DEL GAGGIOLO E OPERE AD ESSO CONNESSE
 CODICE C.U.P. F118060027007
TRATTE B1, B2, C, D, TRVA13+14, GREENWAY
AS BUILT
 TRATTA B1
 OPERE D'ARTE MINORI - OPERE DI SOSTEGNO
 OPERE DI SOSTEGNO - ASSE PRINCIPALE
 MURO 8 - SEZIONI CARPENTERIA TAV. 2/4

IMPRESA
 RAGGRUPPAMENTO TEMPORANEO IMPRESE:
 Mandataria: STRABAG A.G.
 Mandante: GLF Grandi Lavori Fincosit S.p.A.
 Mandante cooptata: Impresa costruzioni Giuseppe Maitauro S.p.A.
 Mandante coprogettista: STRABAG S.p.A.

STRABAG **MALTAURO** **STRABAG**

IDENTIFICAZIONE ELABORATO
 CODICE PROGETTO: F001078
 WBS

FASE	PROGETTUALE	LOTTO	ZONA	OPERA	TRATTO D'OPERA	AMBITO	TIPO ELABORATIVO	PROGRESSIVO	REVISIONE
A	1	B04	RT002	A	OP	02	002	m	1

Scala: Varie

DATA	DESCRIZIONE	REV
Novembre 2015	Emissione	E

PROGETTISTA - PROGETTO ESECUTIVO DI DETTAGLIO
 RAGGRUPPAMENTO TEMPORANEO PROGETTISTI:
 Mandataria: 3TI PROGETTI ITALIA INGEGNERIA REGISTRA S.p.A.
 Mandante: GP Ingegneria e Gestione Progetti di Ingegneria
 Mandante: Arch. Salvatore Vermiglio

CONCEDENTE
 CONCESSIONI AUTOSTRADALI LOMBARDE

RESPONSABILE DI PROGETTO ED INCARICATO DELL'INTEGRAZIONE FRA LE VARIE PRESTAZIONI:
 Ing. Alberto Cecchini

CONCESSIONARIO
 Autostreade Pedemontana Lombarda
 Direttore Tecnico: Ing. Enrico Arini
 Referente Tecnico: arch. Giovanni Cambi

ELABORAZIONE PROGETTUALE
PROGETTISTA:
 Coopprogetti Soc. Coop.
DIRETTORE TECNICO:
 Ing. Alessandro Piacucci

APPROVATO
 Autostreade Pedemontana Lombarda
 Il Direttore dei Lavori: Ing. Francesco Domenico

REDAZIONE E VERIFICA:
 Redatto: Ragnacci
 Verificato: Panfilii

INGEGNERI DELLA PROVINCIA DI VARESE
 Sezione A
 N° A1740
 Dottore Ingegnere **ALESSANDRO PIACUCCI**
 SETTORE CIVILE E AMBIENTALE - SETTORE IDROLOGIA
 Approvato: Piacucci