


SEZIONE "D" MURO PREFABBRICATO

386 < H ≤ 440 CON STABILIZZAZIONE DA 40 cm


Scala 1:50

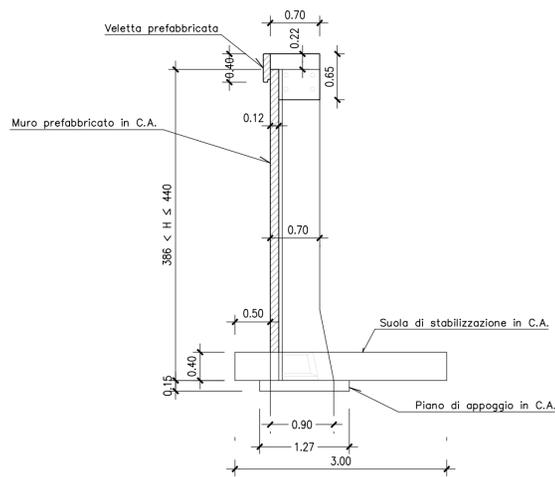

SEZIONE "E" MURO PREFABBRICATO

441 < H ≤ 495 CON STABILIZZAZIONE DA 45 cm


Scala 1:50

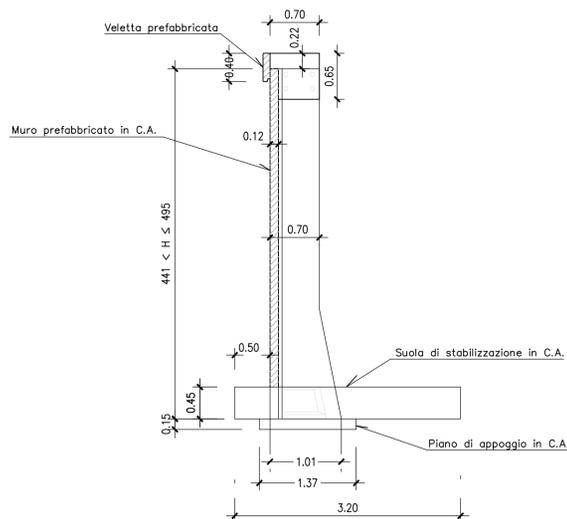

SEZIONE "F" MURO PREFABBRICATO

496 < H ≤ 550 CON STABILIZZAZIONE DA 50 cm


Scala 1:50

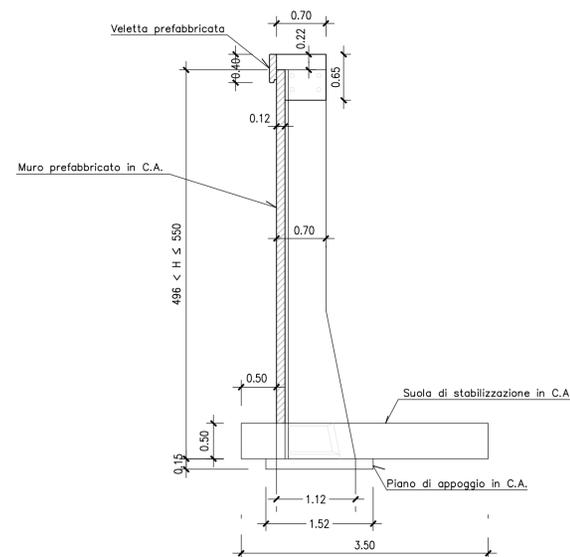

SEZIONE "A" MURO PREFABBRICATO

221 < H ≤ 275 CON STABILIZZAZIONE DA 25 cm


Scala 1:50

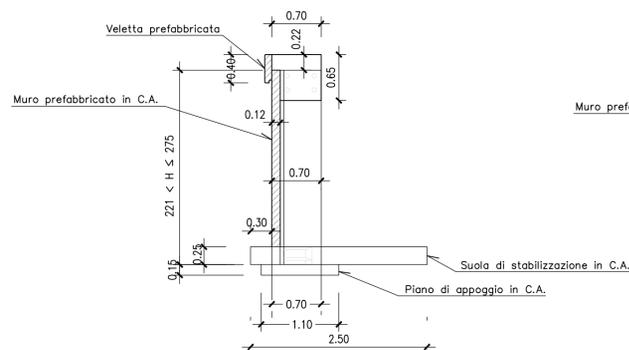

SEZIONE "B" MURO PREFABBRICATO

276 < H ≤ 330 CON STABILIZZAZIONE DA 30 cm


Scala 1:50

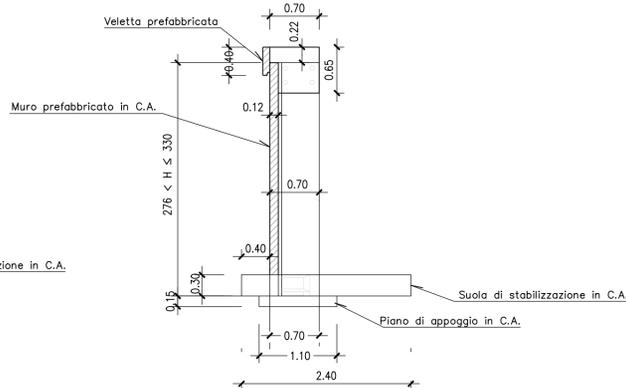

SEZIONE "C" MURO PREFABBRICATO


331 < H ≤ 385 CON STABILIZZAZIONE DA 35 cm

Scala 1:50

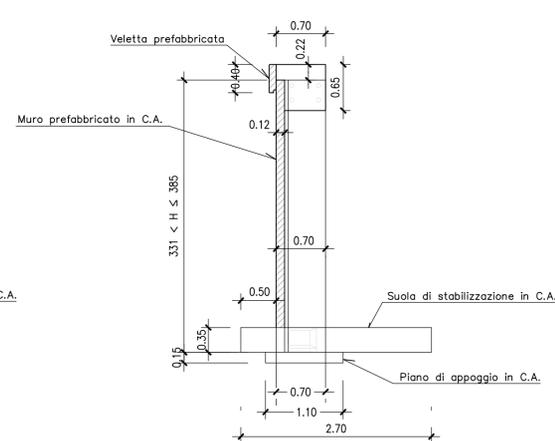


SEZIONE TIPOLOGICA

Scala 1:50

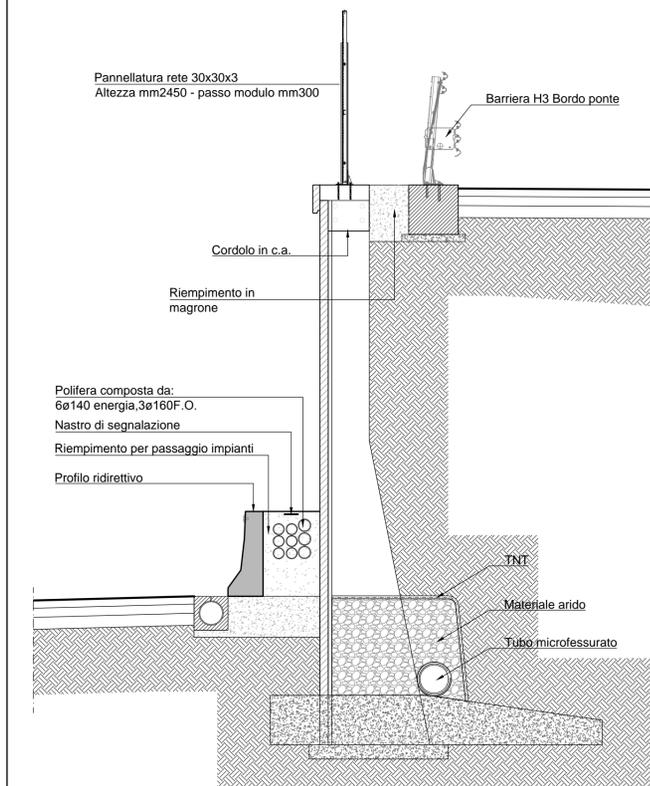


PARTICOLARE COSTRUTTIVO PER MURI TIPO "T"

VISTA LATERALE

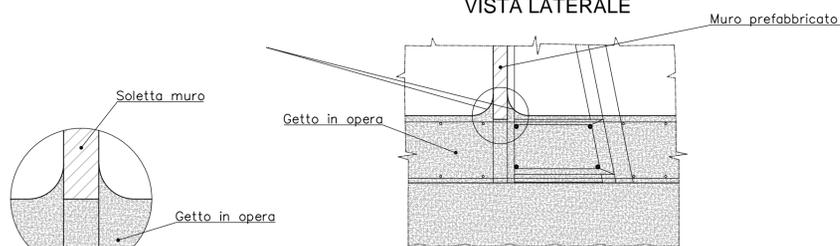


VISTA DALLE NERVATURE

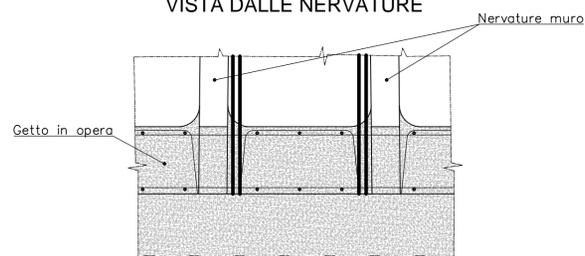

SCHEMA TIPOLOGICI MURI PREFABBRICATI

PIANTA MURO

Scala 1:20

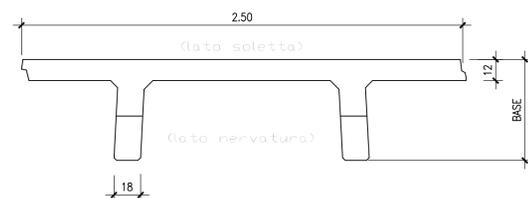


ALTEZZA TOTALE MAX.	BASE (SOLETTA DA 12)	ALTEZZA NETTA MAX.	SCATOLA	LARGH. NERVATURA
440	90	400	40	18
495	101	450	45	18
550	112	500	50	18

SCHEMA TIPOLOGICI MURI PREFABBRICATI

PIANTA MURO

Scala 1:20

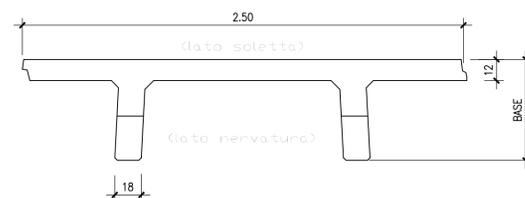

ALTEZZA TOTALE MAX.	BASE (SOLETTA DA 12)	ALTEZZA NETTA MAX.	SCATOLA	LARGH. NERVATURA
275	70	250	25	18
330	70	300	30	18
385	70	350	35	18

MATRICE DI REVISIONE

REV	DATA	DESCRIZIONE MODIFICA

N.B.: LA TAVOLA SOSTITUISCE QUELLA RELATIVA AL CODICE [] DEL PROGETTO ESECUTIVO

COLLEGAMENTO AUTOSTRADALE DALMINE - COMO - VARESE - VALICO DEL GAGGIOLO E OPERE AD ESSO CONNESSE
 CODICE C.I.P. F118060027007
TRATTE B1, B2, C, D, TRVA13+14, GREENWAY
AS BUILT
 TRATTA B1
 OPERE D'ARTE MINORI - OPERE DI SOSTEGNO
 OPERE DI SOSTEGNO - ASSE PRINCIPALE
 MURO 8 - SEZIONI CARPENTERIA TAV. 3/4

IMPRESA
RAGGRUPPAMENTO TEMPORANEO IMPRESE:
 Mandatario: STRABAG A.G.
 Mandante: GLF Grandi Lavori Fincosit S.p.A.
 Mandante cooptata: Impresa costruzioni Giuseppe Malturo S.p.A.
 Mandante cooptata: STRABAG S.p.A.

STRABAG **MALTAURO** **STRABAG**

IDENTIFICAZIONE ELABORATO
 CODICE PROGETTO: F001078
 WBS

CONCESSIONARIO
 Autstrade Pedemontana Lombardia
 Direttore Tecnico: Ing. Enrico Arini
 Referente Tecnico: arch. Giovanni Cambi

PROGETTISTA - PROGETTO ESECUTIVO DI DETTAGLIO
RAGGRUPPAMENTO TEMPORANEO PROGETTISTI:
 Mandataria: 3TI PROGETTI ITALIA INGEGNERIA REGISTRA S.p.A.
 Mandante: GP Ing. E. Panfili & C. COSTRUZIONI E INGEGNERIA
 Mandante: Arch. Salvatore Vermiglio

CONCEDENTE
 CONCESSIONI AUTOSTRADALI LOMBARDE
RESPONSABILE DI PROGETTO ED INCARICATO DELL'INTEGRAZIONE FRA LE VARIE PRESTAZIONI:
 Ing. Alberto Cecchini

ELABORAZIONE PROGETTUALE
PROGETTISTA:
 Coopprogetti Soc. Coop.
DIRETTORE TECNICO:
 Ing. Alessandro Placucci

APPROVATO
 Autstrade Pedemontana Lombardia
 Il Direttore dei Lavori: Ing. Francesco Domenico

REDAZIONE: Ragnacci
VERIFICATO: Panfilì

INGEGNERE DELLA PROVINCIA
 Sezione A
 N° A1740
DOCTORE INGENIERE
ALESSANDRO PLACUCCI
 SETTORE CIVILE E AMBIENTALE
 SETTORE IRRADIANTE
 Approvato: Placucci