




PLANIMETRIA - Scala 1:100

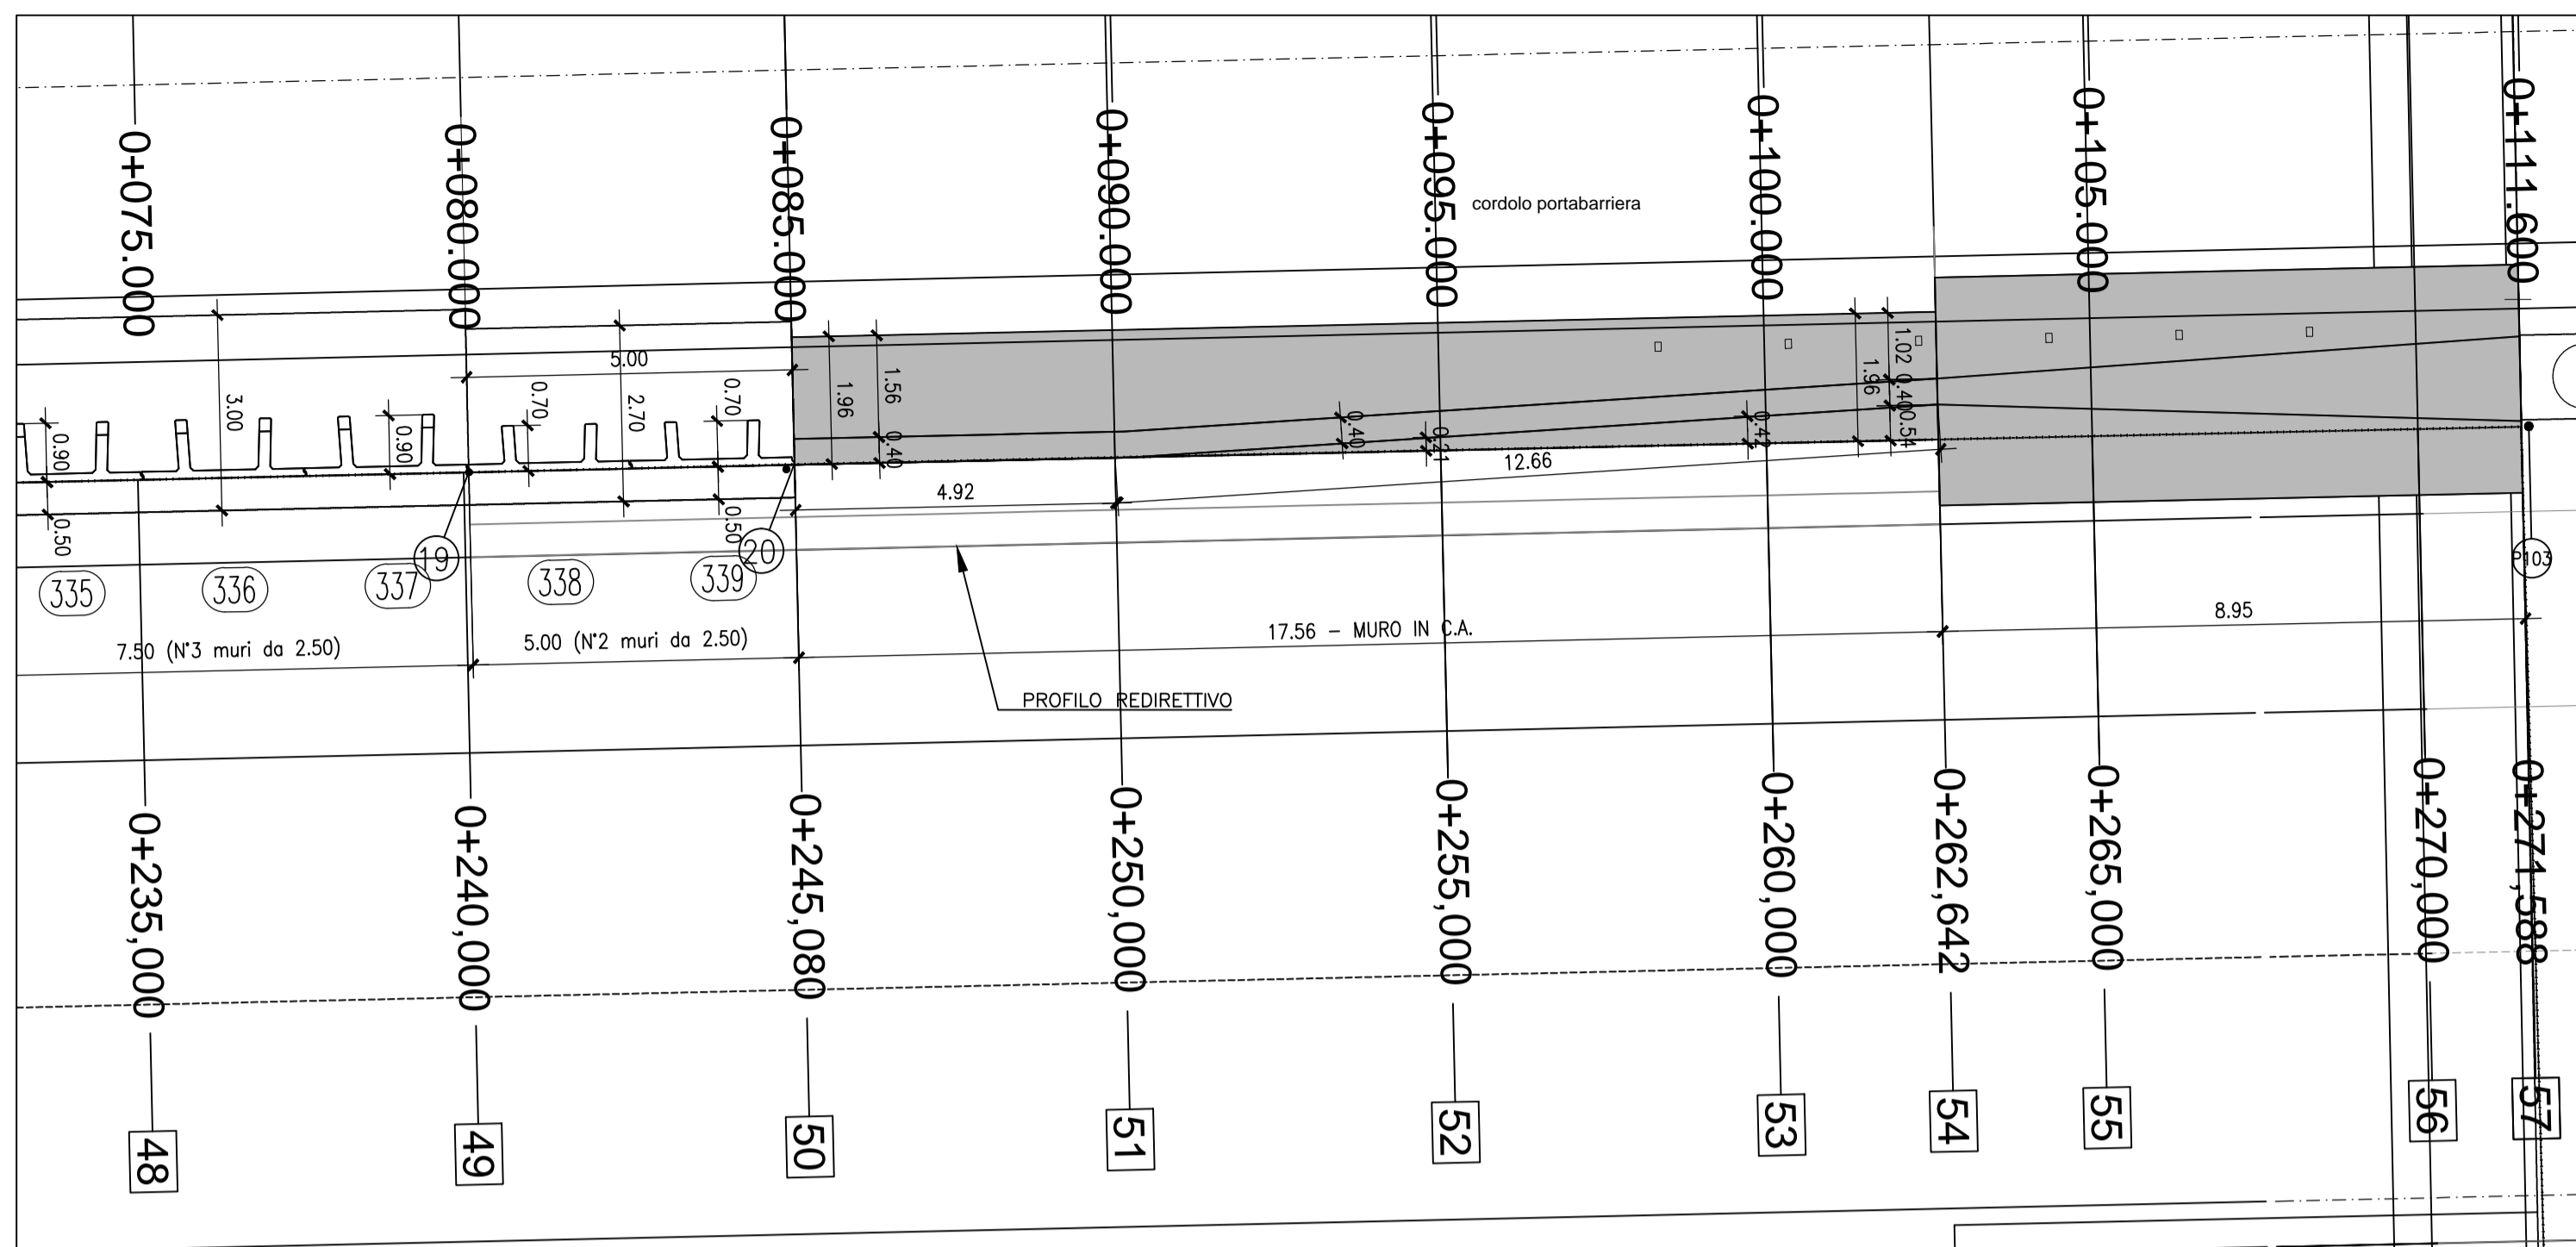


PROSPETTO - Scala 1:100

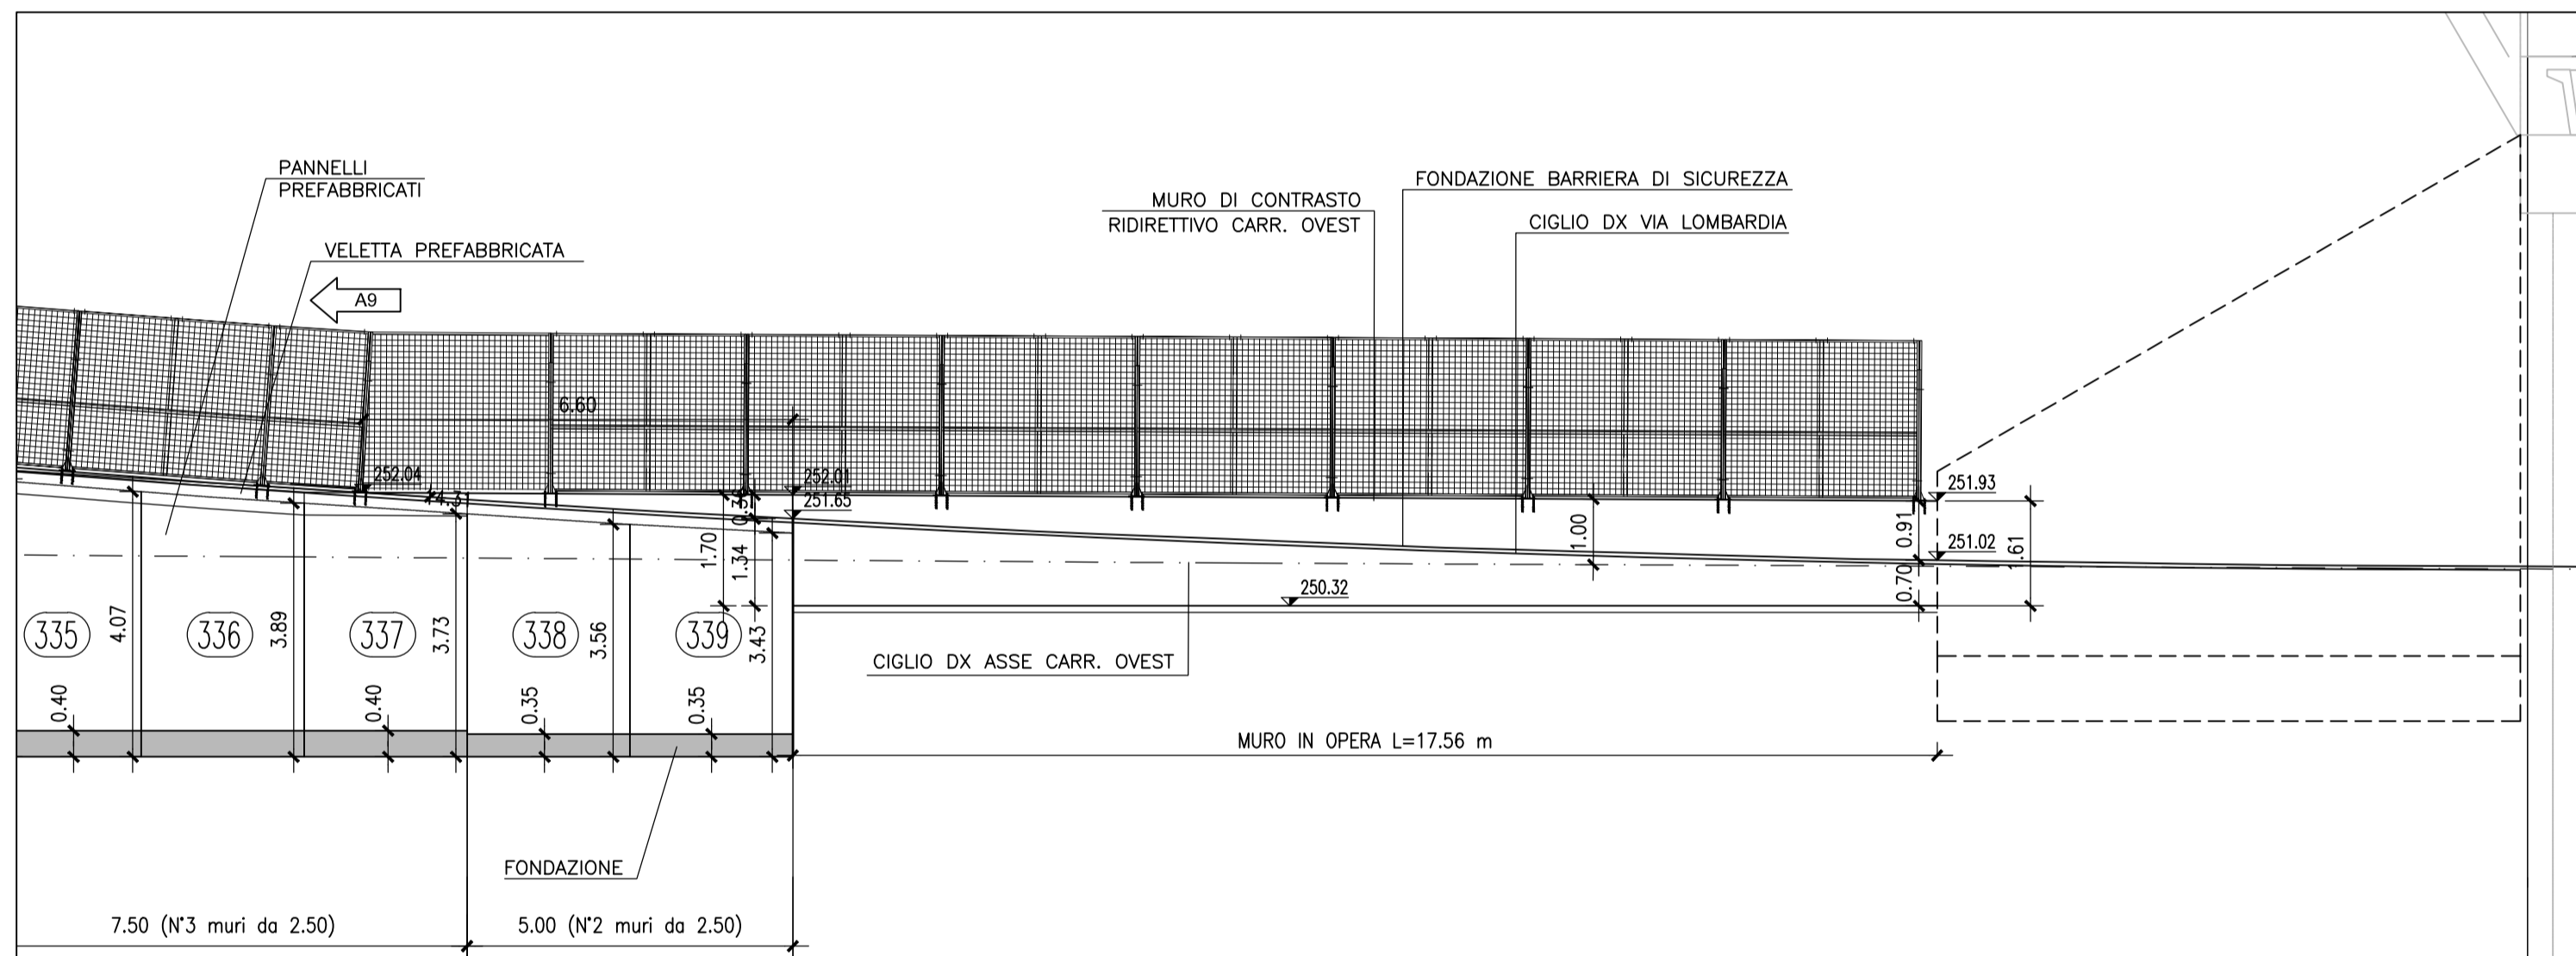


PROSPETTO MURO IN OPERA - Scala 1:50

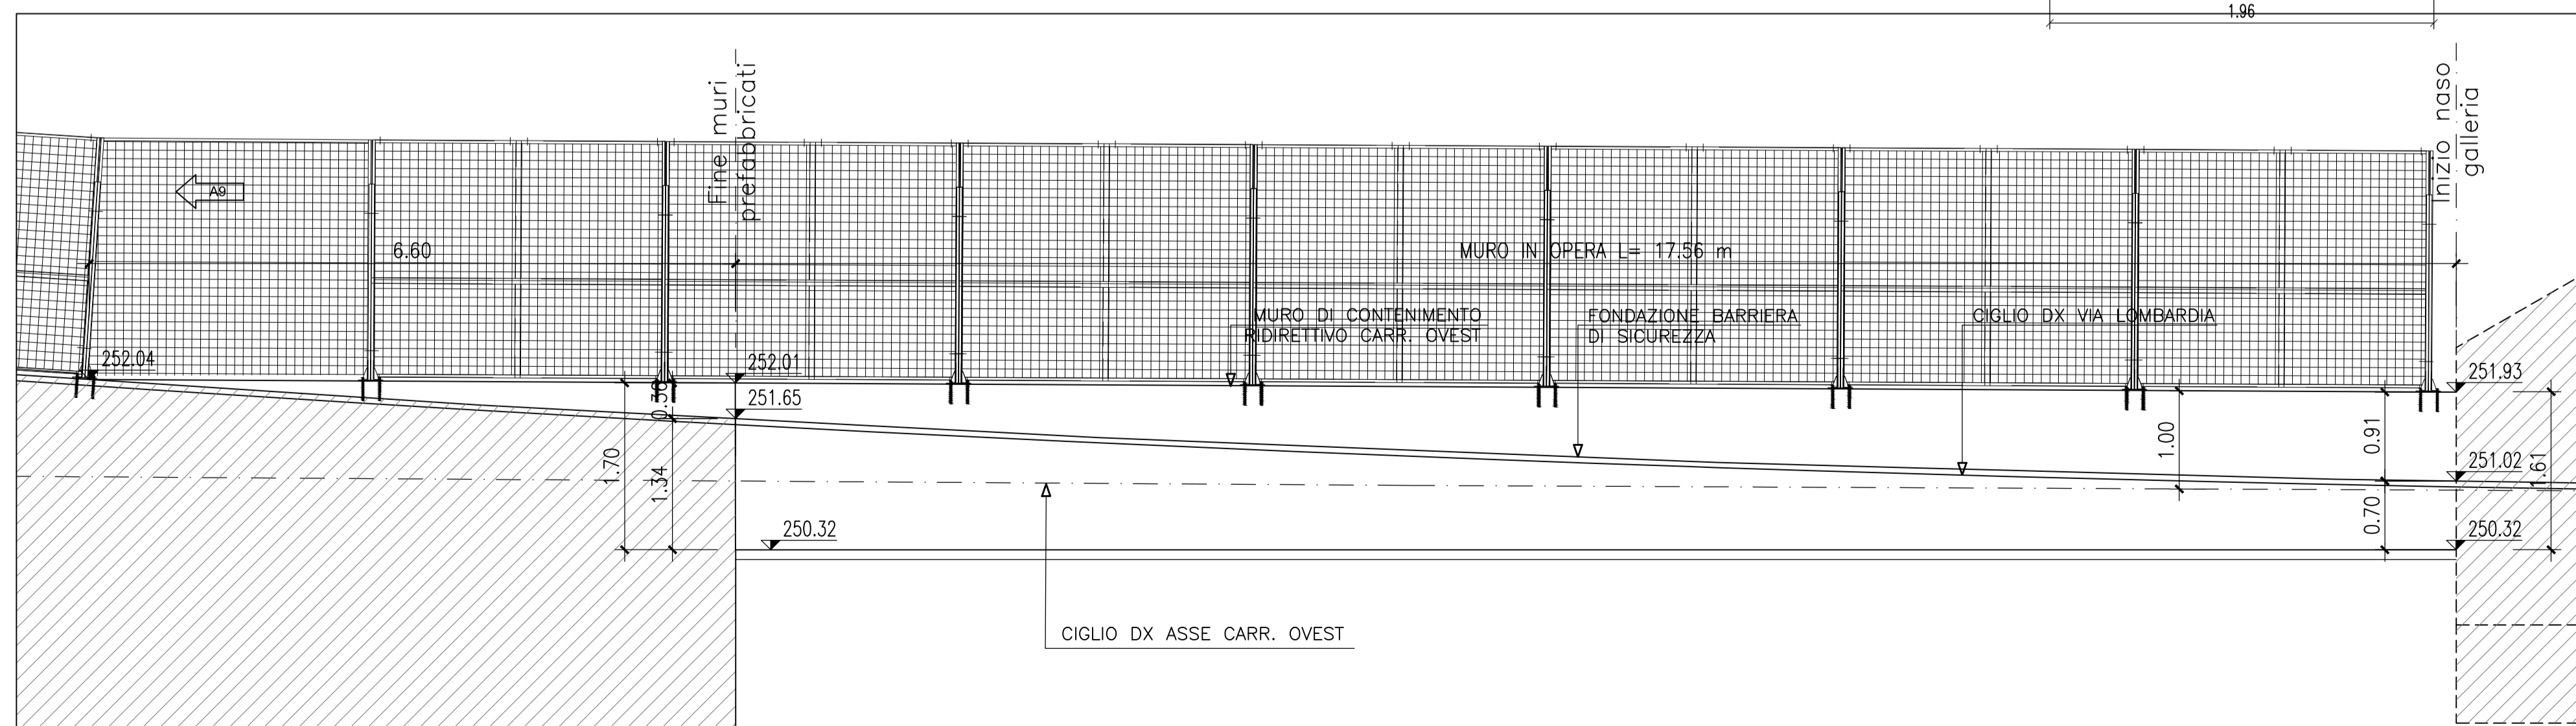


SEZIONE N.50 - Scala 1:100

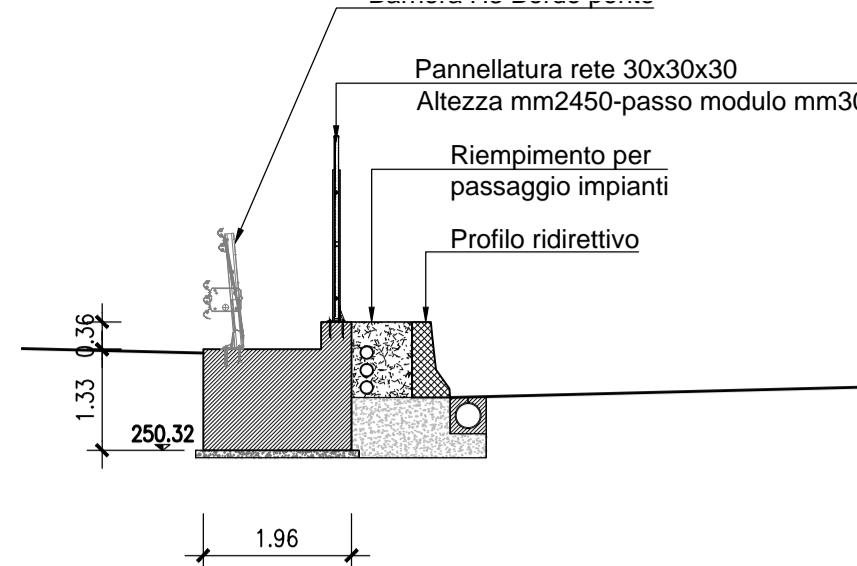


SEZIONE N.53 - Scala 1:100

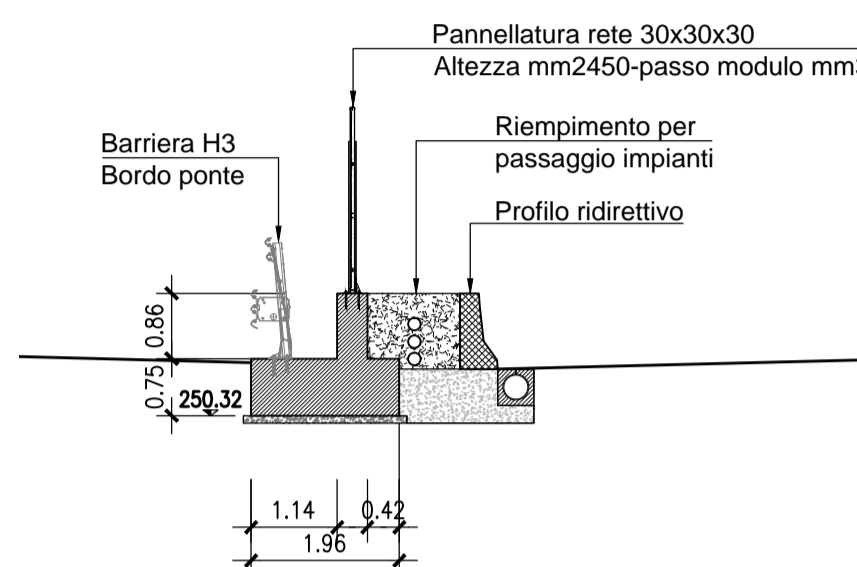


CARPENTERIA MURO IN OPERA
Scala 1:25

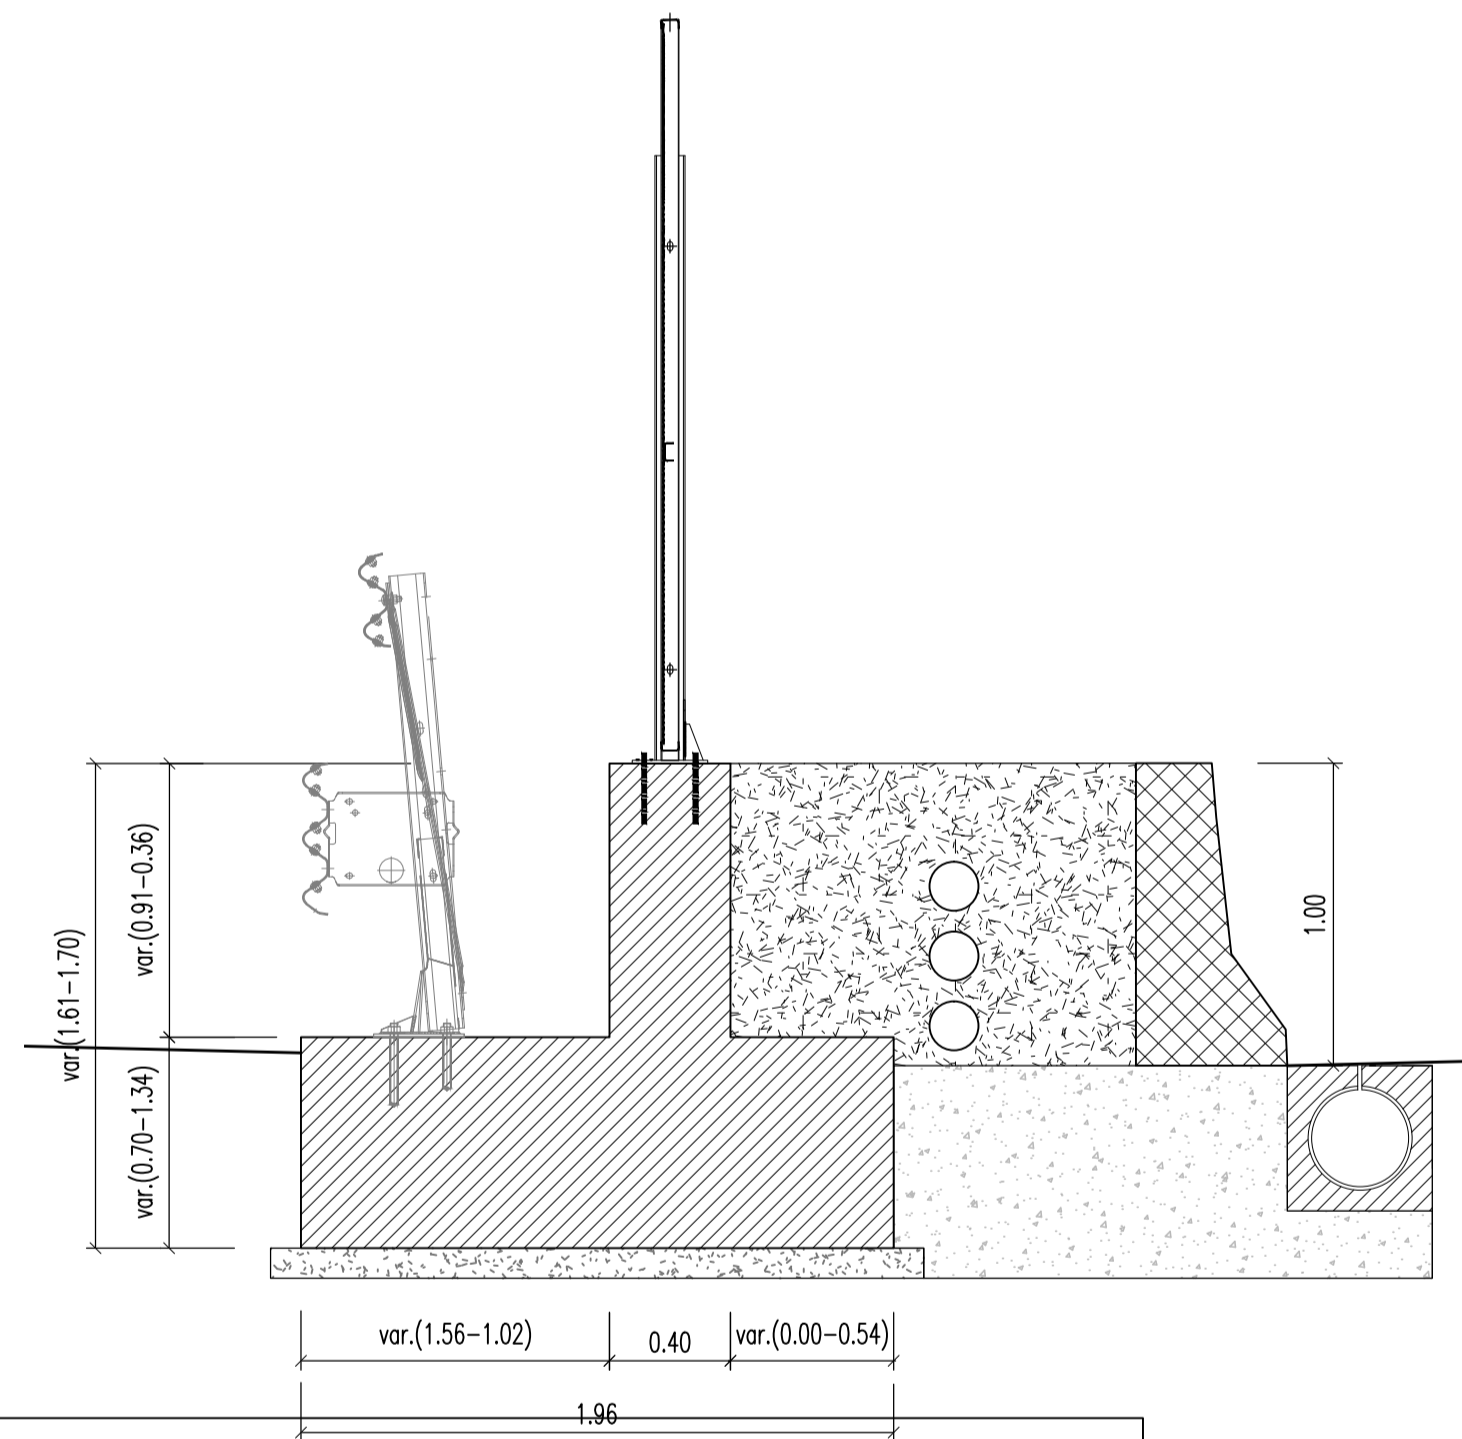


SEZIONE N.51 - Scala 1:100

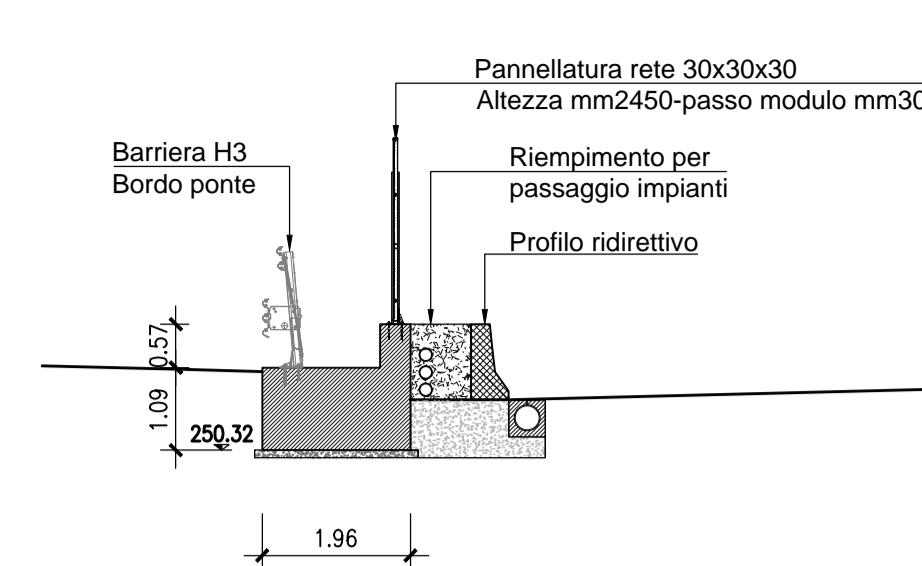


SEZIONE N.54 - Scala 1:100

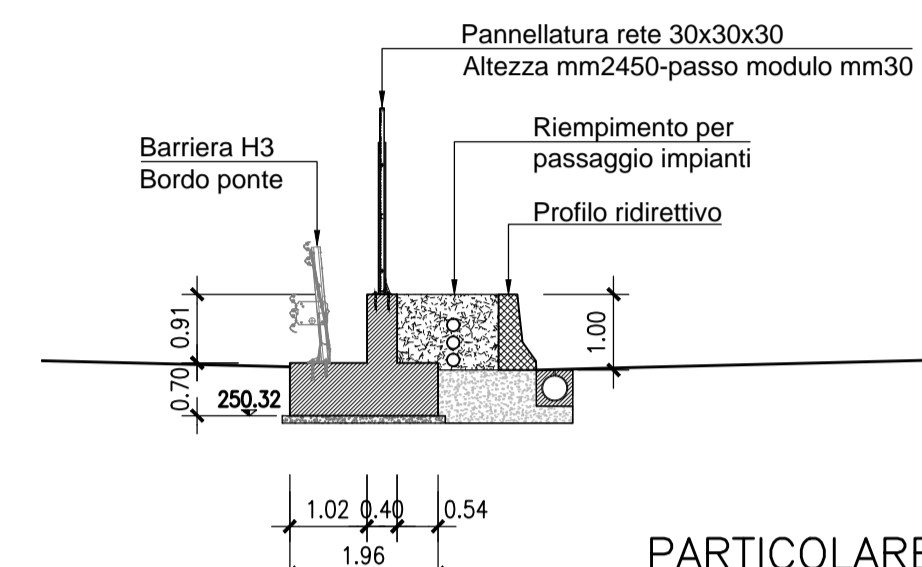


PARTICOLARE CORDOLO
PANNELLI 338-339 - Scala 1:50

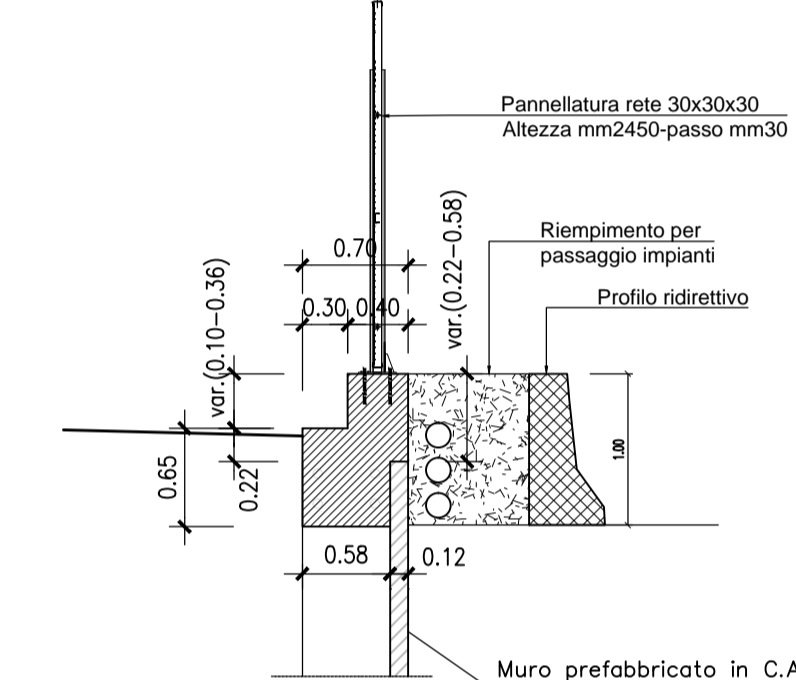

SEZIONE N.52 - Scala 1:100

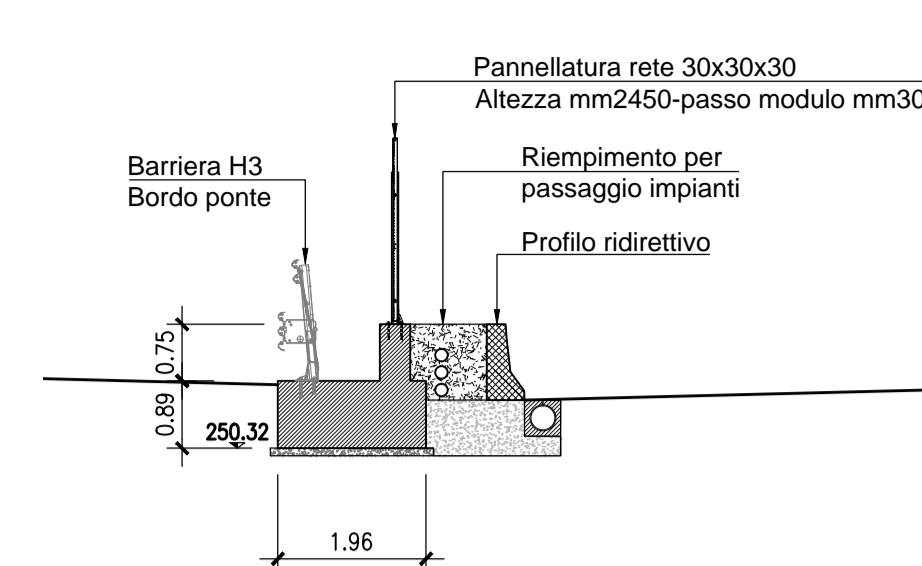

PARTICOLARE CORDOLO
PANNELLO 337 - Scala 1:50

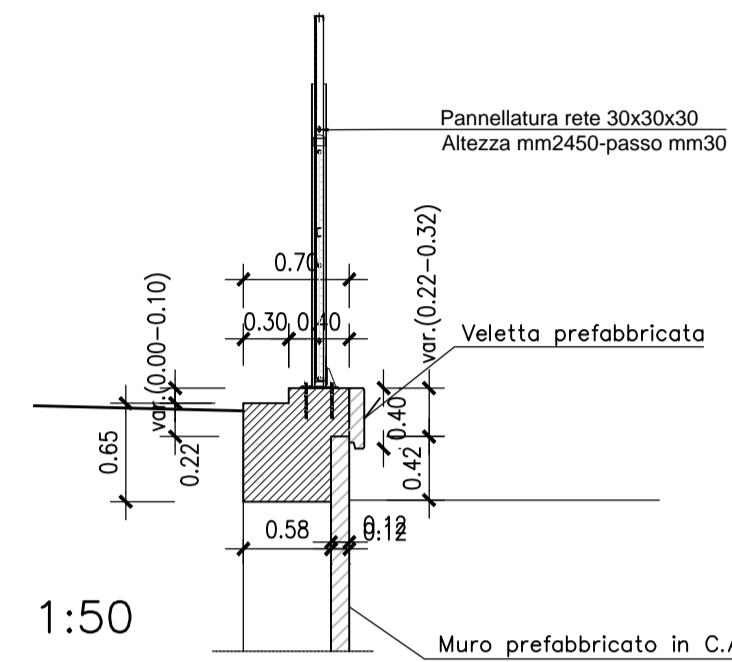

MATRICE DI REVISIONE

REV	DATA	DESCRIZIONE MODIFICA

N.B.: LA TAVOLA SOSTITUISCE QUELLA RELATIVA AL CODICE [] DEL PROGETTO ESECUTIVO

COLLEGAMENTO AUTOSTRADALE DALMINE - COMO - VARESE - VALICO DEL GAGGIOLO E OPERE AD ESSO CONNESSE
 CODICE C.U.P. F1180600270007

TRATTE B1, B2, C, D, TRVA13+14, GREENWAY

AS BUILT

TRATTA B1
 OPERE D'ARTE MINORI - OPERE DI SOSTEGNO
 OPERE DI SOSTEGNO - ASSE PRINCIPALE
 MURO 8 - SEZIONI CARPENTERIA TAV. 4/4

IDENTIFICAZIONE ELABORATO CODICE PROGETTO: F001078 WBS	IMPRESA RAGGRUPPAMENTO TEMPORANEO IMPRESE: Mandatario: STRABAG A.G. Mandante: GLF Grandi Lavori Fincosit S.p.A. Mandante: Impresa costruzioni Giuseppe Malturo S.p.A. Mandante cooptata: STRABAG S.p.A.
FASE PROGETTUALE LOTTO: A ZONA: 1 OPERA: B04 TRATTO D'OPERA: RT002 AMBITO: A TIPO ELABORATO: GP PROGRESSIVO: R2 REVISIONE: 004	CONTRATTI CONTRATTO: 371 PROGETTISTA: 371 PROGETTITALIA CONCEDENTE: CONCESSIONI AUTOSTRADALI LOMBARDE CONCESSIONARIO: Autostreda Pedemontana Lombarda APPROVATO: Autostreda Pedemontana Lombarda
DATA Novembre 2015, Emisione	PROGETTISTA - PROGETTO ESECUTIVO DI DETTAGLIO RAGGRUPPAMENTO TEMPORANEO PROGETTISTI: Mandatario: 371 PROGETTITALIA Mandante: GP Mandante: Arch. Salvatore Vermiglio
CONCEDENTE CONCESSIONI AUTOSTRADALI LOMBARDE	RESPONSABILE DI PROGETTO ED INCARICATO DELL'INTEGRAZIONE FRA LE VARIE PRESTAZIONI: Ing. Alberto Cecchini
CONCESSIONARIO Autostreda Pedemontana Lombarda Direttore Tecnico: Ing. Enrico Arini Referente Tecnico: arch. Giovanni Carlotto	ELABORAZIONE PROGETTUALE PROGETTISTA: Cooproggetti Soc. Coop. DIRETTORE TECNICO: Ing. Alessandro Placucci
APPROVATO Il Direttore dei Lavori: Ing. Francesco Domenico Lombarda	REDAZIONE Redatto: Ragnacci Verificato: Panfilii

STRABAG **MALTAURO** **STRABAG**

ING. ALBERTO CECCHINI

ING. ALESSANDRO PLACUCCI

ING. FRANCESCO DOMENICO LOMBARDA

ING. ENRICO ARINI

ARCH. GIOVANNI CARLOTTO

ARCH. SALVATORE VERMIGLIO

