



PLANIMETRIA MURO 9 - Scala 1:200

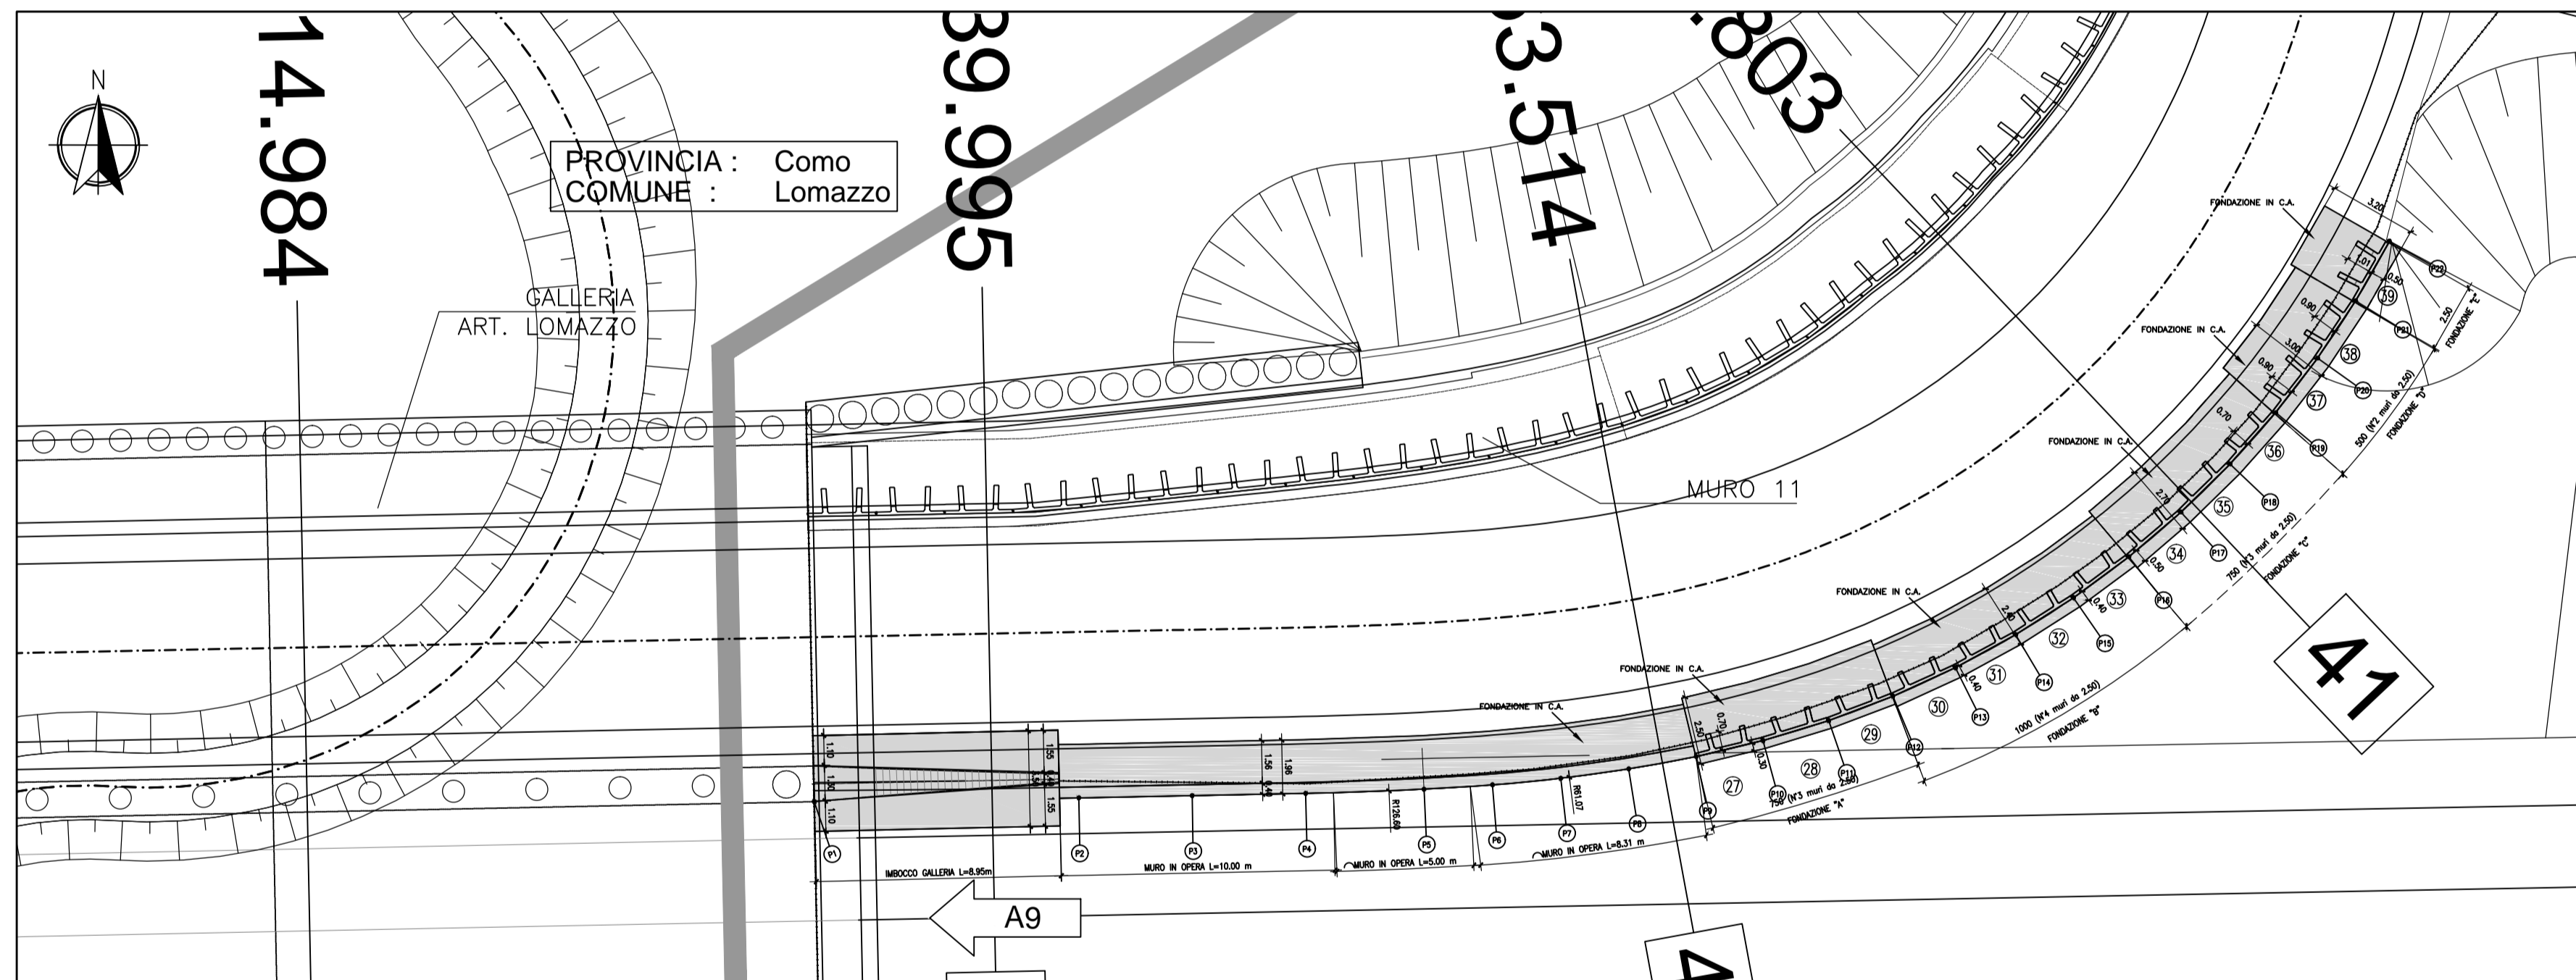

COORDINATE PER IL TRACCIAMENTO		
PUNTI	EST	NORD
1	137628.47	245350.92
2	137638.13	245351.06
3	137642.27	245351.14
4	137646.41	245351.22
5	137650.73	245351.38
6	137653.23	245351.54
7	137655.72	245351.78
8	137658.21	245352.12
9	137660.67	245352.57
10	137663.11	245353.15
11	137665.51	245353.88
12	137667.85	245354.78
13	137670.13	245355.62
14	137672.33	245356.02
15	137674.45	245356.37
16	137676.46	245356.86
17	137678.37	245357.50
18	137680.16	245358.26
19	137681.83	245359.13
20	137683.36	245359.72
21	137684.73	245360.21
22	137685.97	245371.39

PROSPETTO MURO 9 - Scala 1:200

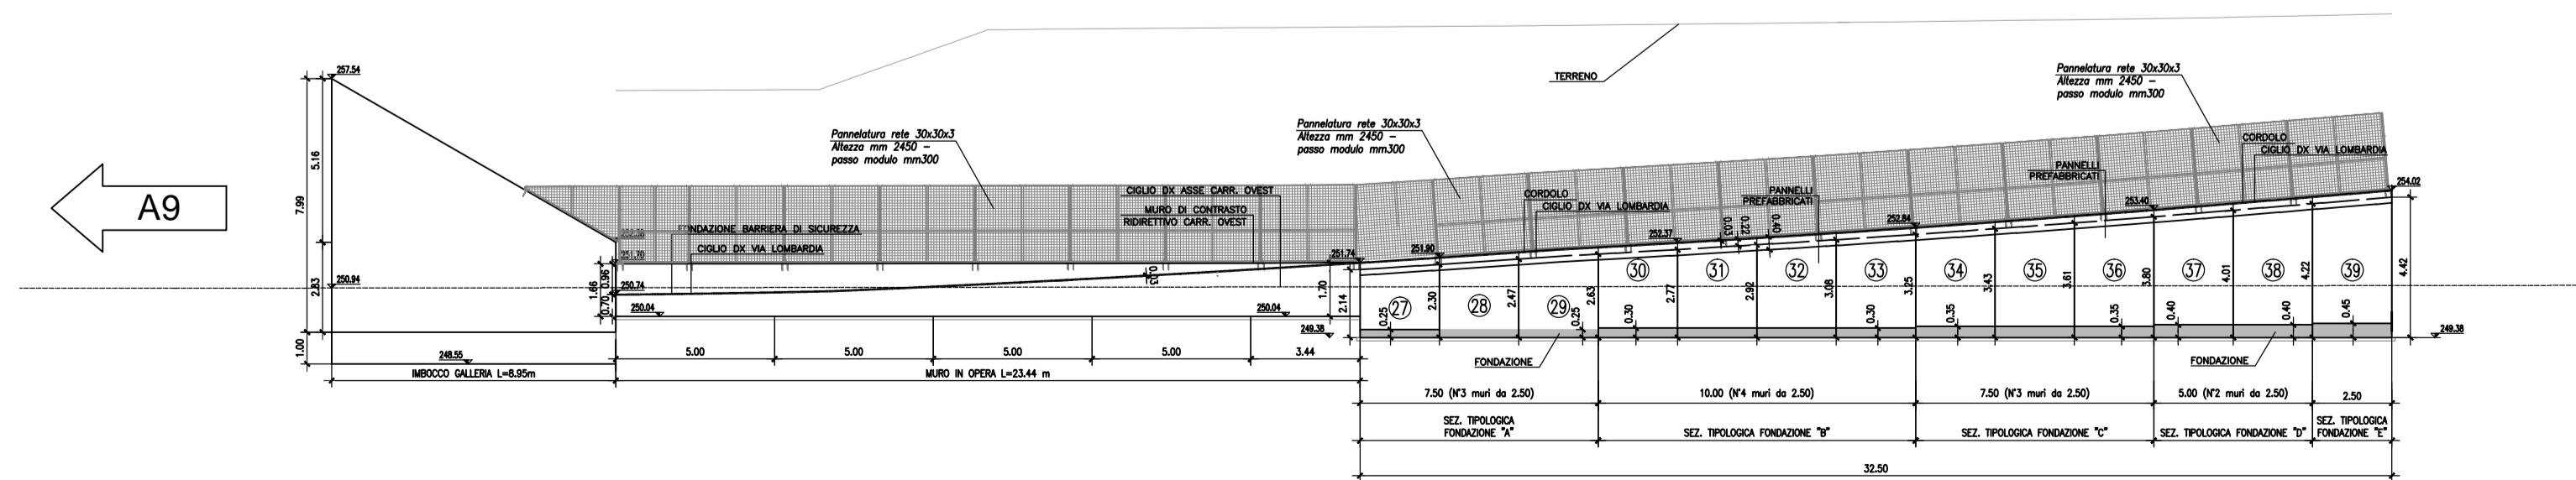

MATRICE DI REVISIONE

REV	DATA	DESCRIZIONE MODIFICA

N.B.: LA TAVOLA SOSTITUISCE QUELLA RELATIVA AL CODICE [] DEL PROGETTO ESECUTIVO

COLLEGAMENTO AUTOSTRADALE DALMINE - COMO - VARESE - VALICO DEL GAGGIOLIO E OPERE AD ESSO CONNESSE
 CODICE C.U.P. E81B9900510004
TRATTE B1, B2, C, D, TRVA13+14, GREENWAY
AS BUILT
TRATTA B1
 OPERE D'ARTE MINORI - OPERE DI SOSTEGNO
 OPERE DI SOSTEGNO - ASSE PRINCIPALE
 MURO 9 - PIANTA - PROSPETTO

IDENTIFICAZIONE ELABORATO CODICE PROGETTO: F001078 WBS	IMPRESA RAGGRUPPAMENTO TEMPORANEO IMPRESE: Mandatario: STRABAG A.G. Mandatario: GLF Grandi Lavori Fincosit S.p.A. Mandatario coprotagonista: ICM S.p.A. STRABAG ICM STRABAG
FASE PROGETTUALE LOTTA: 1 ZONA: 04 OPERA: RT002 TRATTO/DOPERA: 02 AMBITO: PR TIPO ELABORATO: PROGRESSIVO REVISIONE: E01	PROGETTISTA - PROGETTO ESECUTIVO DI DETTAGLIO RAGGRUPPAMENTO TEMPORANEO PROGETTISTI: Mandatario: 311 311 PROGETTI ITALIA Mandatario: GP Mandatario: ALBERTO CECCHINI PROGETTISTA: Coopprogetti Soc. Coop. DIRETTORE TECNICO: Ing. Alessandro Placucci
DATA Febbraio 2016 - Emissione Gennaio 2018 - Revisione	CONCEDENTE CONCESSIONARI AUTOSTRADALI LOMBARDE
CONCESSIONARIO Autostradale Padanamente Lombarda Direttore Tecnico: Ing. Giuseppe Sambio Referente Tecnico: arch. Giovanni Cambi	CONCETTORE Autostradale Padanamente Lombarda Il Direttore dei Lavori: Ing. Francesco Domenico
APPROVATO Autostradale Padanamente Lombarda	ELABORAZIONE PROGETTUALE PROGETTISTA: Coopprogetti Soc. Coop. DIRETTORE TECNICO: Ing. Alessandro Placucci Redatto: Ragnacci Verificato: Panfilì