


SEZIONE "F" MURO PREFABBRICATO

386 < H ≤ 440 CON STABILIZZAZIONE DA 40 cm


Scala 1:50

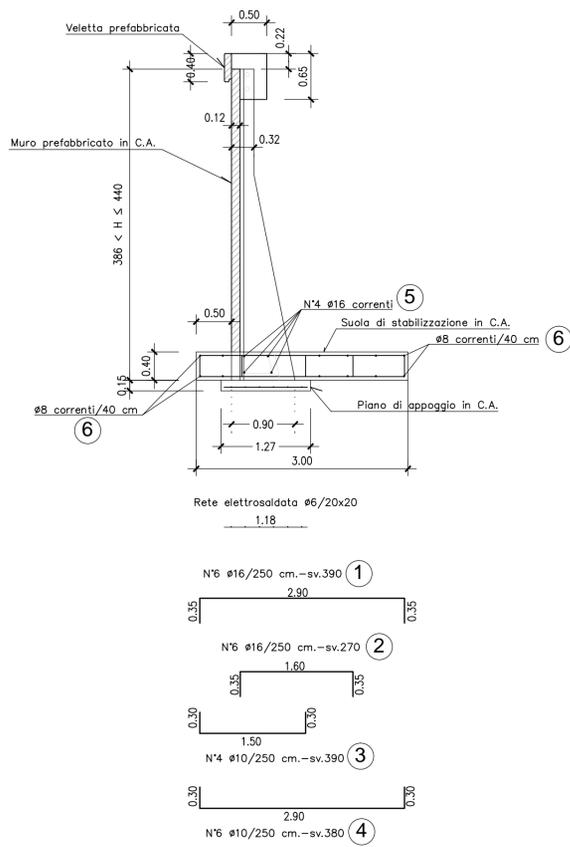

SEZIONE "G" MURO PREFABBRICATO

441 < H ≤ 495 CON STABILIZZAZIONE DA 45 cm

Scala 1:50

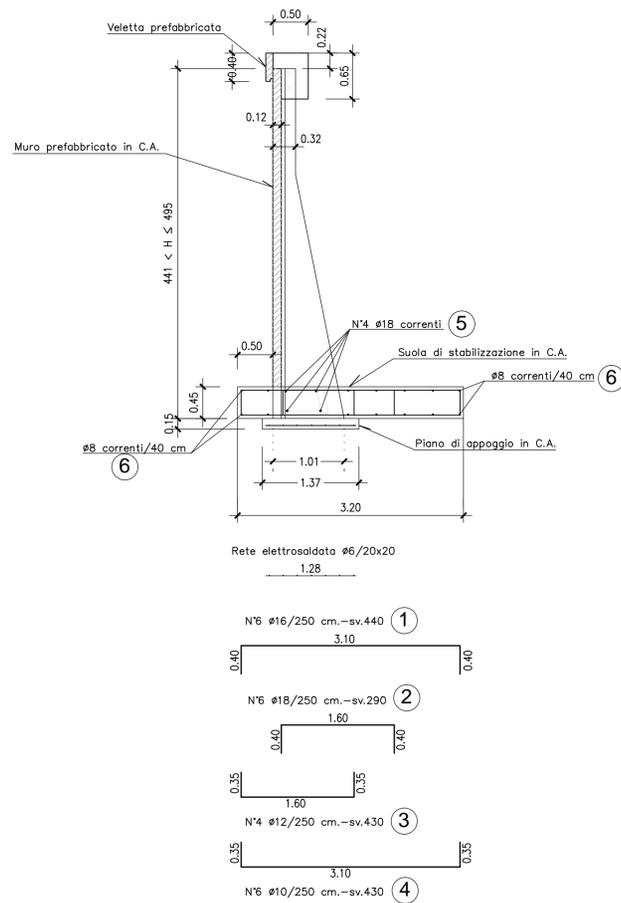


N.B. COPRIFERRO FONDAZIONI 5cm.

SEZIONE "M" MURO PREFABBRICATO


611 < H ≤ 660 CON STABILIZZAZIONE DA 60 cm

Scala 1:50

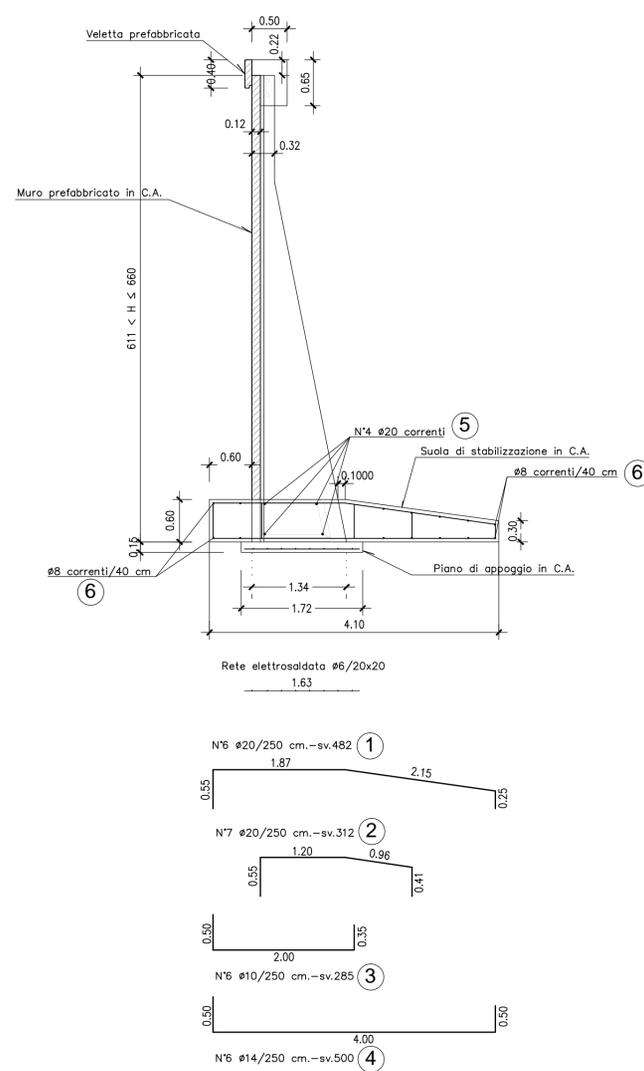

PARTICOLARE VELETTA PREFABBRICATA


Scala 1:10

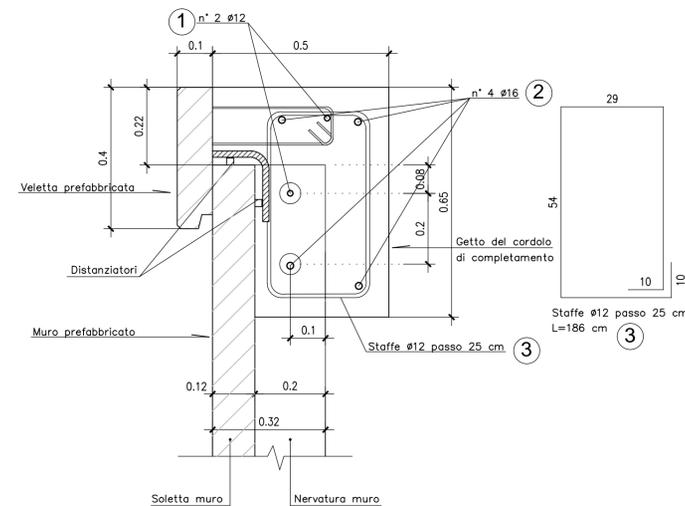


N.B. COPRIFERRO VELETTA 5,5cm.

PARTICOLARE COSTRUTTIVO PER MURI TIPO "T"

VISTA LATERALE

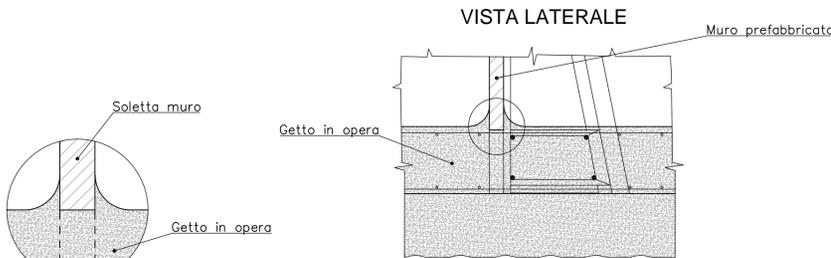


VISTA DALLE NERVATURE

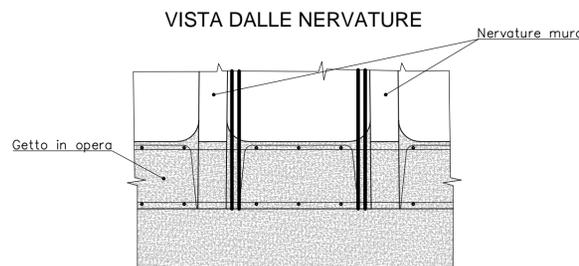

SCHEMA TIPOLOGICI MURI PREFABBRICATI


PIANTA MURO

Scala 1:20

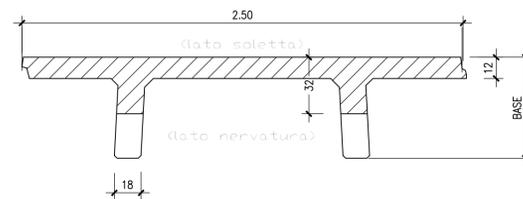

ALTEZZA TOTALE MAX.	BASE (SOLETTA DA 12)	ALTEZZA NETTA MAX.	SCATOLA	LARGH. NERVATURA
440	90	400	40	18
495	101	450	45	18
660	134	600	60	18

PARTICOLARE COSTRUTTIVO

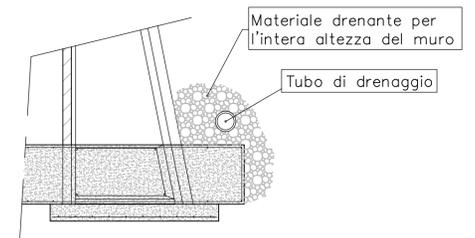

N.B. Prevedere opportuno drenaggio a tergo del muro

MURO "F" - 386<H<440				MURO "M" - 611<H<660			
POSIZIONE	n°elemento	Ø	sviluppo [cm]	POSIZIONE	n°elemento	Ø	sviluppo [cm]
①	6	16	390	①	6	20	482
②	6	16	270	②	7	20	312
③	4	10	390	③	6	10	285
④	6	10	380	④	6	14	500
⑤	4	16	250	⑤	4	20	250
⑥	12	8	250	⑥	14	8	250

MURO "G" - 441<H<495				CORDOLO			
POSIZIONE	n°elemento	Ø	sviluppo [cm]	POSIZIONE	n°elemento	Ø	sviluppo [cm]
①	6	16	440	①	2	12	250
②	6	18	290	②	4	16	250
③	4	12	430	③	10	12	186
④	6	10	430				
⑤	4	18	250				
⑥	14	8	250				

MATRICE DI REVISIONE

REV	DATA	DESCRIZIONE MODIFICA

N.B.: LA TAVOLA SOSTITUISCE QUELLA RELATIVA AL CODICE [] DEL PROGETTO ESECUTIVO

COLLEGAMENTO AUTOSTRADALE DALMINE - COMO - VARESE - VALICO DEL GAGGIOLO E OPERE AD ESSO CONNESSE
 CODICE C.U.P. E8180900510004
TRATTE B1, B2, C, D, TRVA13+14, GREENWAY
AS BUILT
TRATTA B1
 OPERE D'ARTE MINORI - OPERE DI SOSTEGNO
 OPERE DI SOSTEGNO - ASSE PRINCIPALE
 MURO 10 - Armatura TAV. 2/10

IDENTIFICAZIONE ELABORATO
 CODICE PROGETTO: F001078
 WBS

IMPRESA
RAGGRUPPAMENTO TEMPORANEO IMPRESE:
 Mandataria: STRABAG A.G.
 Mandante: GLF Grandi Lavori Fincosit S.p.A.
 Mandante cooptata: ICM S.p.A.
 Mandante: STRABAG S.p.A.

CONCEDENTE
 CONCESSIONI AUTOSTRADALI LOMBARDE

CONCESSIONARIO
 Autostreda Pedemontana Lombarda
 Direttore Tecnico: Ing. Giuseppe Samba
 Referente Tecnico:

PROGETTISTA - PROGETTO ESECUTIVO DI DETTAGLIO
RAGGRUPPAMENTO TEMPORANEO PROGETTISTI:
 Mandataria: 311 311 PROGETTI ITALIA
 Mandante: GP
 Mandante: Arch. Salvatore Vermiglio

CONCEDENTE
 RESPONSABILE DI PROGETTO ED INCARICATO DELL'INTEGRAZIONE FRA LE VARIE PRESTAZIONI:
 Ing. Alberto Cecchini

ELABORAZIONE PROGETTUALE
PROGETTISTA:
 Coopprogetti Soc. Coop.
DIRETTORE TECNICO:
 Ing. Alessandro Placucci

APPROVATO
 Il Direttore dei Lavori:
 Ing. Francesco Domenico

Redatto: Ragnacci Verificato: Panfilì

INGEGNERI DELLA PROVINCIA DI VARESE
 Sezione A
 N° A1740
 Dottore Ingegnere
ALESSANDRO PLACUCCI
 SETTORE CIVILE E AMBIENTALE
 SETTORE RESIDENZIALE
 Approvato: Placucci