



PARTICOLARE COPRIFERRO

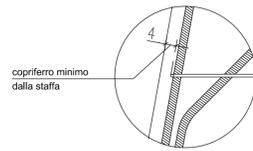



SEZIONE LONGITUDINALE

Scala 1:25

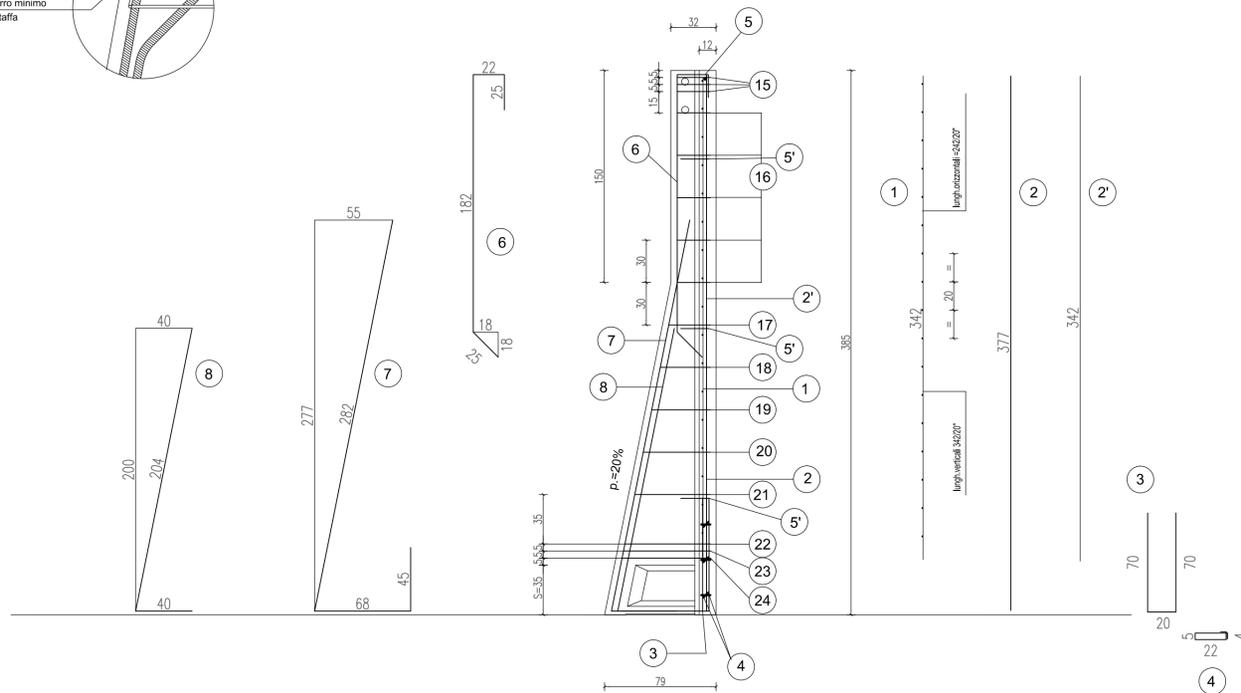


SEZIONE TRASVERSALE

Scala 1:20

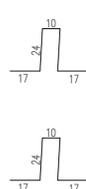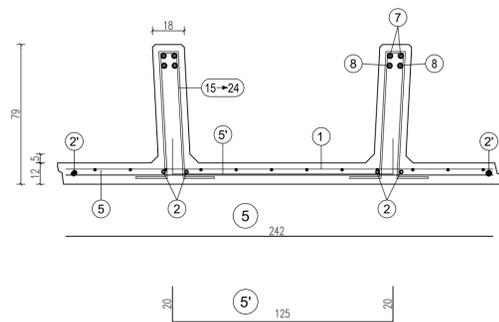

15
n°3+3 staffe Ø8 da concentrare nei primi 15 cm alla sommità del pannello (vedi tabella)

16
staffe Ø8/30 cm. da posizionare nel tratto verticale della nervatura del pannello (vedi tabella)

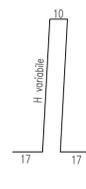

da pos. 17 a pos. 21
staffe Ø8/30 cm. da posizionare nel tratto obliquo della nervatura del pannello (vedi tabella)


da pos. 22 a pos. 24
n°3+3 staffe Ø10 da concentrare nei primi 15 cm sopra la suola di fondazione (vedi tabella)

H	1	2	2'	3	4	5	5'	6	7	8
scatola s=35 cm.	n=1 Ø6-20x20 H=342 L=242	n=2+2 Ø8 sv=377	n=1+1 Ø8 sv=342	n=2+2 Ø10 sv=160	n=3+3 Ø6 sv=63	n=1 Ø8 sv=242	n=3 Ø8 Passo 120 sv=165	n=2+2 Ø12 sv=254	n=2+2 Ø12 sv=395	n=2+2 Ø14 sv=244


TABELLA STAFFE				
POS.	n°	Ø	h	sv.
15	3+3	8	24	92
16	5+5	8	24	92
17	1+1	8	30	104
18	1+1	8	36	116
19	1+1	8	42	128
20	1+1	8	48	140
21	1+1	8	54	152
22	1+1	10	60	164
23	1+1	10	61	166
24	1+1	10	62	168

PARTICOLARE SPONDE LATERALI

Scala 1:4

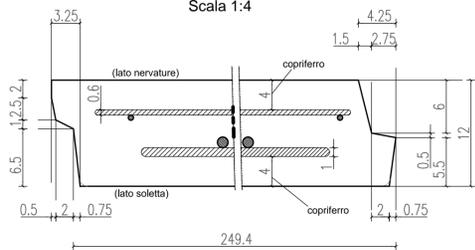

PARTICOLARE PROSPETTO ANTERIORE

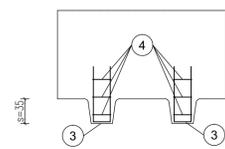

ARMATURA TIPOLOGICA VALIDA PER I MURI

216 217 218

MATRICE DI REVISIONE

REV	DATA	DESCRIZIONE MODIFICA

N.B.: LA TAVOLA SOSTITUISCE QUELLA RELATIVA AL CODICE [] DEL PROGETTO ESECUTIVO

COLLEGAMENTO AUTOSTRADALE DALMINE - COMO - VARESE - VALICO DEL GAGGIOLO E OPERE AD ESSO CONNESSE
 CODICE C.U.P. F118060027007
TRATTE B1, B2, C, D, TRVA13+14, GREENWAY
AS BUILT
 TRATTA B1
 OPERE D'ARTE MINORI - OPERE DI SOSTEGNO
 OPERE DI SOSTEGNO - ASSE PRINCIPALE
 MURO 10 - Armatura TAV. 6/10

IDENTIFICAZIONE ELABORATO CODICE PROGETTO: F001078 WBS	IMPRESA RAGGRUPPAMENTO TEMPORANEO IMPRESE: Mandatario: STRABAG A.G. Mandante: GLF Grandi Lavori Fincosit S.p.A. Mandante cooptata: STRABAG S.p.A.
FASE PROGETTUALE LOTTO: 1 ZONA: B04 OPERA: RT002 TRATTO D'OPERA: A AMBITO: AR TIPO ELABORATO: AR PROGRESSIVO: 022 REVISIONE: n°	CONCEDENTE CONCESSIONI AUTOSTRADALI LOMBARDE
CONCESSIONARIO Autstrade Pademontana Lombardia Direttore Tecnico: Ing. Enrico Arini Referente Tecnico:	PROGETTISTA Coopprogetti Soc. Coop. DIRETTORE TECNICO: Ing. Alessandro Piacucci
APPROVATO Autstrade Pademontana Lombardia Il Direttore dei Lavori: Ing. Francesco Domenico	ELABORAZIONE PROGETTUALE PROGETTISTA: Coopprogetti Soc. Coop. DIRETTORE TECNICO: Ing. Alessandro Piacucci Redatto: Ragnacci Verificato: Panfilì

STRABAG **MALTAURO** **STRABAG**

ING. ALBERTO CECCHINI
15/15/2015

ING. ALESSANDRO PIACUCCI
SEZIONE A
N° A1740
DOITTORE INGEGNERE
SEZIONE CIVILE E AMBIENTALE
ISTITUTO PROFESSIONALE
Approvato: Piacucci