



PARTICOLARE COPRIFERRO

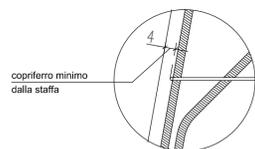



SEZIONE LONGITUDINALE

Scala 1:50

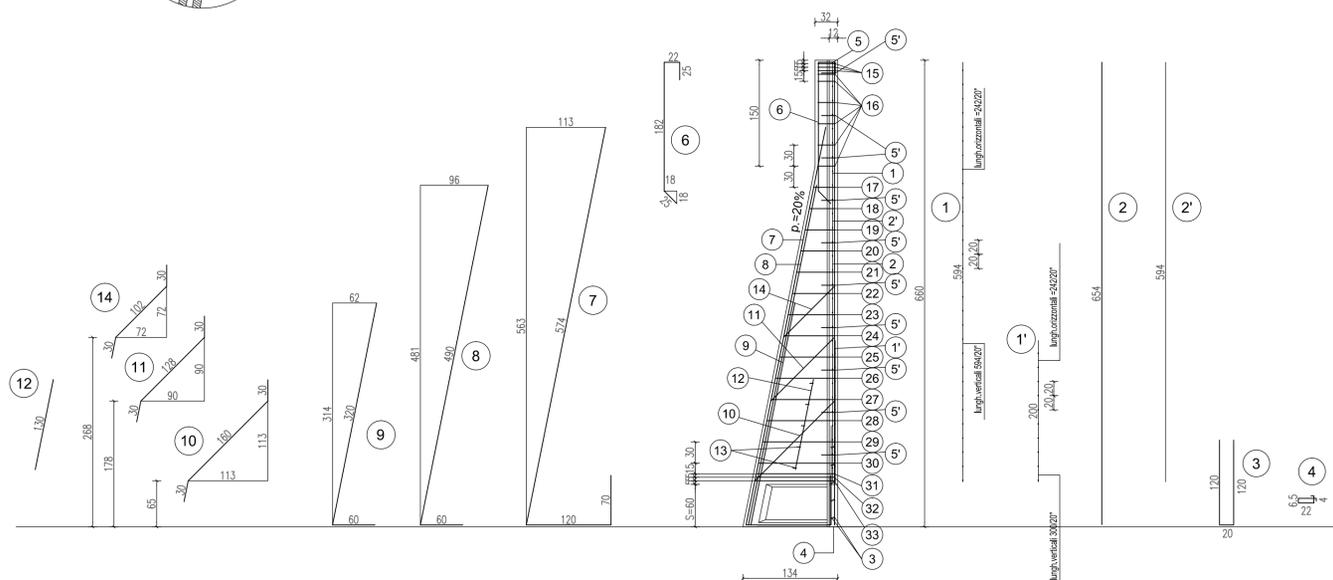

SEZIONE TRASVERSALE


Scala 1:20

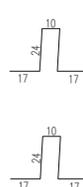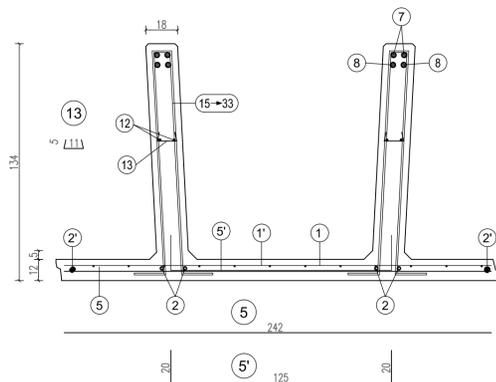

15  
n°3+3 staffe Ø8 da concentrare nei primi 15 cm alla sommità del pannello (vedi tabella)



16  
staffe Ø8/30 cm. da posizionare nel tratto verticale della nervatura del pannello (vedi tabella)

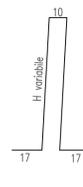

17  
da pos. 17 a pos. 30 staffe Ø8/30 cm. da posizionare nel tratto obliquo della nervatura del pannello (vedi tabella)

31  
da pos. 31 a pos. 33 n°3+3 staffe Ø10 da concentrare nei primi 15 cm sopra la suola di fondazione (vedi tabella)

scatola s=60 cm.	H	1	1'	2	2'	3	4	5	5'	6	7	8	9
n=1	06-20x20	n=1	06-20x20	n=2+2	08	n=2+2	n=6+6	n=1	n=10	n=2+2	n=2+2	n=2+2	n=2+2
H=594	H=200	H=654	H=654	sv=594	sv=260	sv=65	sv=242	sv=165	sv=254	sv=764	sv=550	sv=380	
L=242	L=242												


10	11	12	13	14
n=1+1	n=1+1	n=2+2	n=5+5	n=1+1
Ø14	Ø14	Ø8	Ø8	Ø14
sv=220	sv=188	sv=130	sv=21	sv=162

TABELLA STAFFE


POS.	n°	Ø	h	sv.
15	3+3	8	24	92
16	5+5	8	24	92
17	1+1	8	30	104
18	1+1	8	36	116
19	1+1	8	42	128
20	1+1	8	48	140
21	1+1	8	54	152
22	1+1	8	60	164
23	1+1	8	66	176
24	1+1	8	72	188
25	1+1	8	78	200
26	1+1	8	84	212
27	1+1	8	90	224
28	1+1	8	96	236

PARTICOLARE SPONDE LATERALI

Scala 1:4

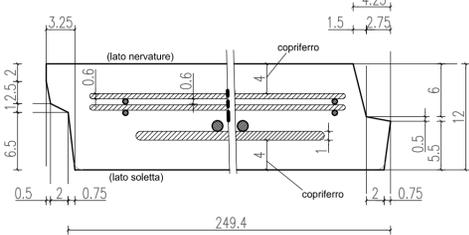

PARTICOLARE PROSPETTO ANTERIORE

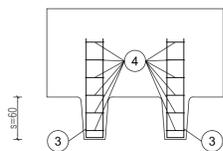

ARMATURA TIPOLOGICA VALIDA PER I MURI

- 197
- 198
- 199
- 200
- 201
- 202
- 203
- 204

MATRICE DI REVISIONE

REV	DATA	DESCRIZIONE MODIFICA

N.B.: LA TAVOLA SOSTITUISCE QUELLA RELATIVA AL CODICE [ ] DEL PROGETTO ESECUTIVO

**COLLEGAMENTO AUTOSTRADALE**  
DALMINE - COMO - VARESE - VALICO DEL GAGGIOLO E OPERE AD ESSO CONNESSE  
CODICE C.U.P. F1180600270007

**TRATTE B1, B2, C, D, TRVA13+14, GREENWAY**

**AS BUILT**

**TRATTA B1**  
OPERE D'ARTE MINORI - OPERE DI SOSTEGNO  
OPERE DI SOSTEGNO - ASSE PRINCIPALE  
MURO 10 - Armatura TAV. 8/10

<p><b>IDENTIFICAZIONE ELABORATO</b> CODICE PROGETTO: F001078</p> <p><b>CONCESSIONARIO</b> Autstrade Pademontana Lombardia Direttore Tecnico: Ing. Enrico Arini Referente Tecnico:</p> <p><b>APPROVATO</b> Autstrade Pademontana Lombardia Il Direttore dei Lavori: Ing. Francesco Domenico</p>	<p><b>IMPRESA</b> RAGGRUPPAMENTO TEMPORANEO IMPRESE:</p> <p>Mandatario: STRABAG A.G. Mandante: GLF Grandi Lavori Fincosit S.p.A. Mandante cooptata: STRABAG S.p.A.</p> <p><b>PROGETTISTA - PROGETTO ESECUTIVO DI DETTAGLIO</b> RAGGRUPPAMENTO TEMPORANEO PROGETTISTI:</p> <p>Mandatario: 371 PROGETTI ITALIA Mandante: GP Mandante cooptata: Arch. Salvatore Vermiglio</p> <p><b>CONCEDENTE</b> CONCESSIONI AUTOSTRADALI LOMBARDE RESPONSABILE DI PROGETTO ED INCARICATO DELL'INTEGRAZIONE FRA LE VARIE PRESTAZIONI: Ing. Alberto Cecchini</p> <p><b>ELABORAZIONE PROGETTUALE</b> PROGETTISTA: Coopprogetti Soc. Coop. DIRETTORE TECNICO: Ing. Alessandro Piacucci</p> <p>Redatto: Ragnacci Verificato: Panfilì</p>
--	---