

15 n°3+3 staffe Ø8 da concentrare nei primi 15 cm alla sommità del pannello (vedi tabella)

16 staffe Ø8/30 cm. da posizionare nel tratto verticale della nervatura del pannello (vedi tabella)



17 da pos. 17 a pos. 25 staffe Ø8/30 cm. da posizionare nel tratto obliquo della nervatura del pannello (vedi tabella)

18 da pos. 26 a pos. 28 n°3+3 staffe Ø10 da concentrare nei primi 15 cm sopra la suola di fondazione (vedi tabella)

scatola s=45 cm.	H	1	1'	2	2'	3	4	5	5'	6	7	8	9	10
495	n=1 Ø8-20/20 H=442 L=242	n=1 Ø8-20/20 H=100 L=242	n=2+2 Ø8 sv=489	n=1+1 Ø8 sv=442	n=2+2 Ø8 sv=200	n=4+4 Ø6 sv=63	n=1 Ø8 sv=242	n=4 Ø8 Passo 120 sv=165	n=2+2 Ø12 sv=254	n=2+2 Ø14 sv=539	n=2+2 Ø14 sv=366	n=2+2 Ø14 sv=285	n=1+1 Ø8 sv=185	

TABELLA STAFFE

POS.	n°	Ø	h	sv.
15	3+3	8	24	92
16	5+5	8	24	92
17	1+1	8	30	104
18	1+1	8	36	116
19	1+1	8	42	128
20	1+1	8	48	140
21	1+1	8	54	152
22	1+1	8	60	164
23	1+1	8	66	176
24	1+1	8	72	188
25	1+1	8	78	200
26	1+1	10	81	206
27	1+1	10	82	208
28	1+1	10	83	210

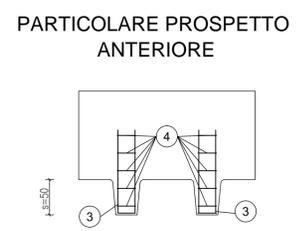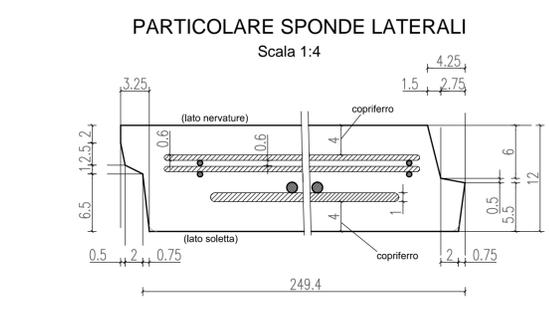

ARMATURA TIPOLOGICA VALIDA PER I MURI

- 205/A
- 206/A
- 207/A
- 208/A
- 209/A
- 210/A
- 211/A
- 212/A

MATRICE DI REVISIONE

REV	DATA	DESCRIZIONE MODIFICA

N.B.: LA TAVOLA SOSTITUISCE QUELLA RELATIVA AL CODICE E DEL PROGETTO ESECUTIVO

COLLEGAMENTO AUTOSTRADALE DALMINE - COMO - VARESE - VALICO DEL GAGGIOLO E OPERE AD ESSO CONNESSE
CODICE C.U.P. F118060027007

TRATTE B1, B2, C, D, TRVA13+14, GREENWAY

AS BUILT

TRATTA B1
OPERE D'ARTE MINORI - OPERE DI SOSTEGNO
OPERE DI SOSTEGNO - ASSE PRINCIPALE
MURO 10 - Armatura TAV. 9/10

<p>IDENTIFICAZIONE ELABORATO CODICE PROGETTO: F001078</p> <p>CONCESSIONARIO Autstrade Pademontana Lombardia Direttore Tecnico: Ing. Enrico Arini Referente Tecnico: ...</p> <p>APPROVATO Autstrade Pademontana Lombardia Il Direttore dei Lavori: Ing. Francesco Domenico</p>	<p>IMPRESA RAGGRUPPAMENTO TEMPORANEO IMPRESE:</p> <p>Mandatario: STRABAG A.G. Mandatario: GLF Grandi Lavori Fincosit S.p.A. Mandatario: Giuseppe Malturo S.p.A. Mandatario cooptata: STRABAG S.p.A.</p> <p>PROGETTISTA - PROGETTO ESECUTIVO DI DETTAGLIO RAGGRUPPAMENTO TEMPORANEO PROGETTISTI:</p> <p>Mandatario: 3TI PROGETTI ITALIA Mandatario: GP Mandatario: ...</p> <p>CONCEDENTE CONCESSIONARI AUTOSTRADALI LOMBARDE</p> <p>RESPONSABILE DI PROGETTO ED INCARICATO DELL'INTEGRAZIONE FRA LE VARIE PRESTAZIONI: Ing. Alberto Cecchini</p> <p>ELABORAZIONE PROGETTUALE PROGETTISTA: Coopprogetti Soc. Coop. DIRETTORE TECNICO: Ing. Alessandro Piacucci</p> <p>Redatto: Ragnacci Verificato: Panfilì</p>
--	--