




PIANTA MURO – Scala 1:500

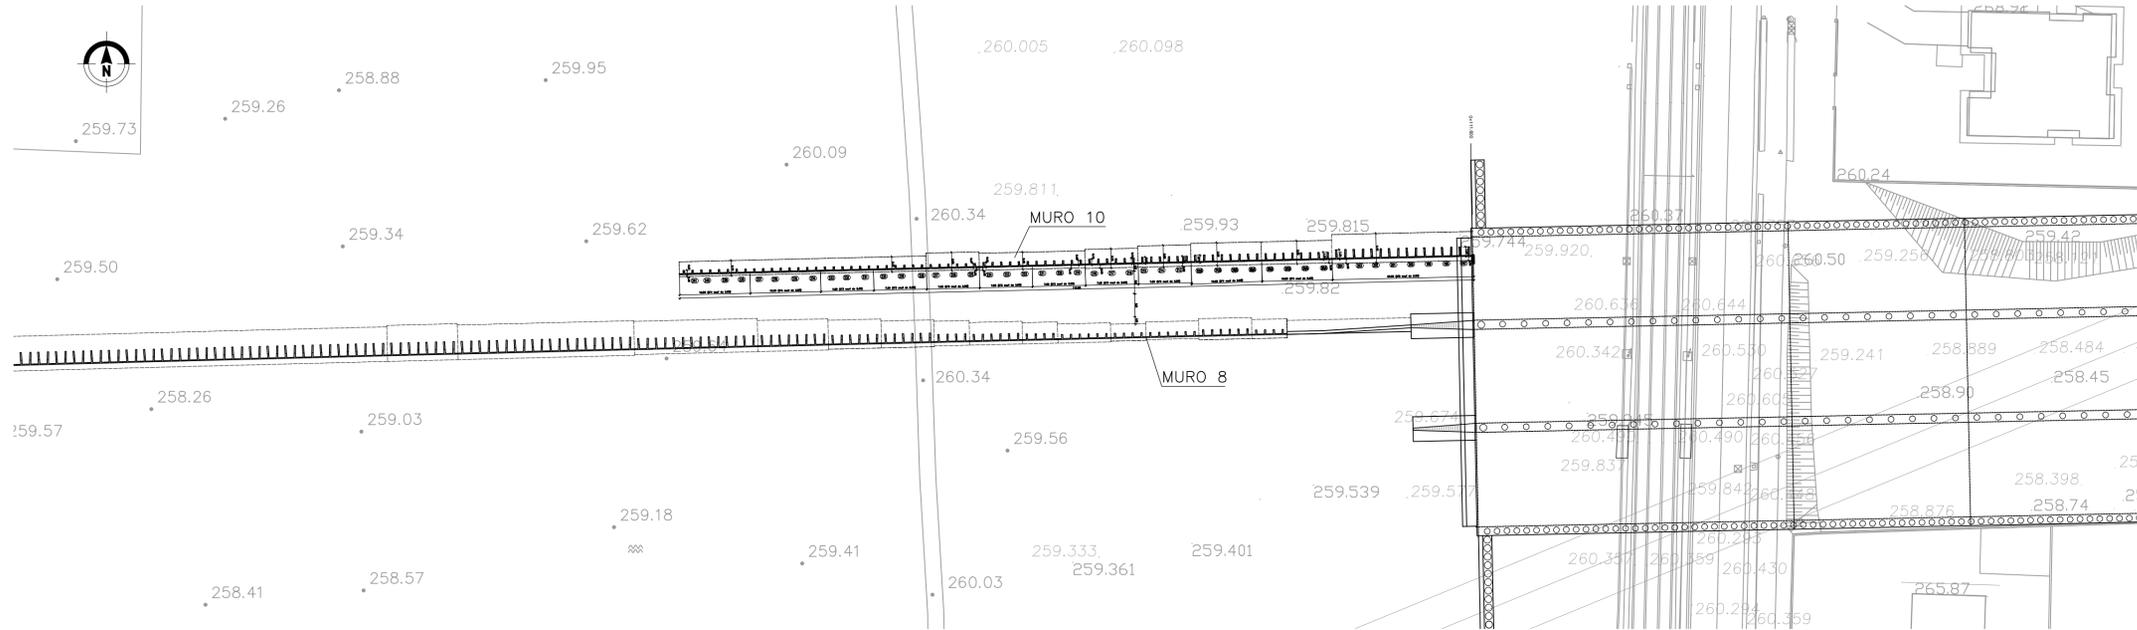

PIANTA MURO – Scala 1:200

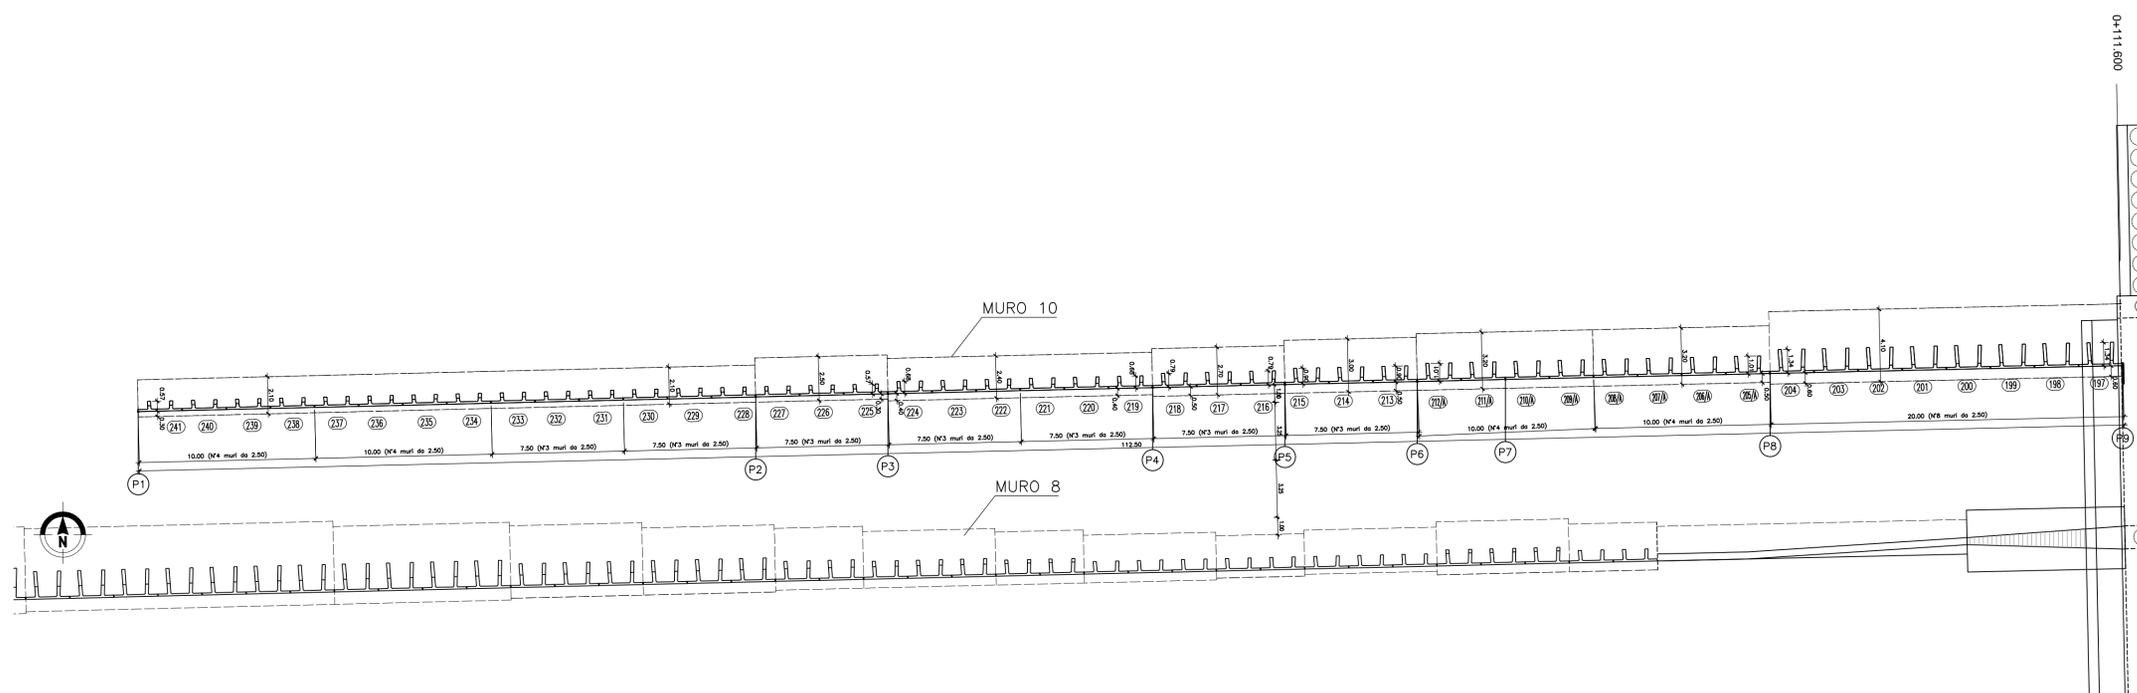

PROFILO MURO – Scala 1:100

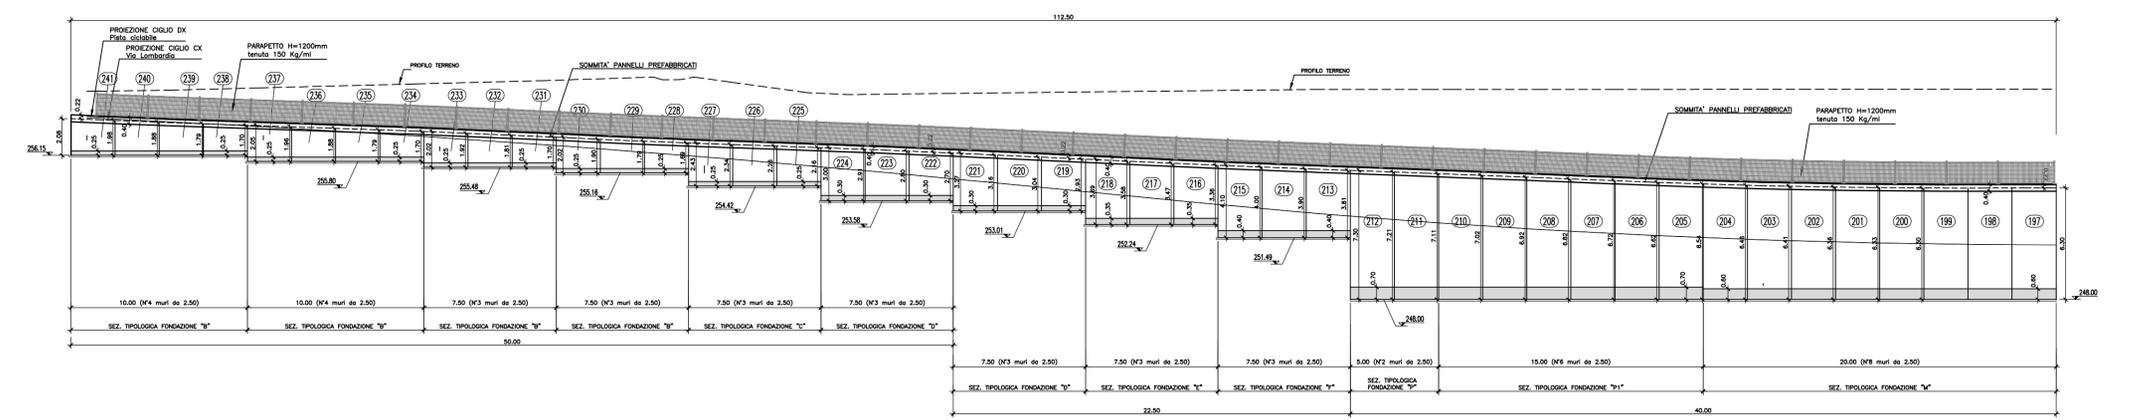

COORDINATE		
PUNTI	EST	NORD
1	137401.39	245356.33
2	137436.38	245357.17
3	137443.88	245357.35
4	137458.88	245357.70
5	137466.38	245357.87
6	137473.87	245358.04
7	137478.87	245358.16
8	137493.87	245358.49
9	137513.85	245358.93

MATRICE DI REVISIONE		
REV	DATA	DESCRIZIONE MODIFICA

N.B.: LA TAVOLA SOSTITUISCE QUELLA RELATIVA AL CODICE [] DEL PROGETTO ESECUTIVO

COLLEGAMENTO AUTOSTRADALE DALMINE - COMO - VARESE - VALICO DEL GAGGIOLIO E OPERE AD ESSO CONNESSE
 CODICE C.I.P. F1180600027007
TRATTE B1, B2, C, D, TRVA13+14, GREENWAY
AS BUILT
TRATTA B1
 OPERE D'ARTE MINORI - OPERE DI SOSTEGNO
 OPERE DI SOSTEGNO - ASSE PRINCIPALE
 MURO 10 - PLANIMETRIA E PROFILO

IDENTIFICAZIONE ELABORATO CODICE PROGETTO: F001078 WBS	IMPRESA RAGGRUPPAMENTO TEMPORANEO IMPRESE: Mandatario: STRABAG A.G. Mandante: GLF Grandi Lavori S.p.A. Mandante cooptata: Impresa costruzioni Giuseppe Malturo S.p.A. Mandante cooptata: STRABAG S.p.A.
FASE PROGETTUALE A 1 104 RT002 A 02 PR PROGRESSIVO 003 n	CONCEDENTE CONCESSIONARI AUTOSTRADALI LOMBARDE
DATA Febbraio 2016 - Emissione	PROGETTISTA - PROGETTO ESECUTIVO DI DETTAGLIO RAGGRUPPAMENTO TEMPORANEO PROGETTISTI: Mandatario: 3TI PROGETTITALIA INGEGNERIA SOCIETA' A R.L. Mandante: GP Impianti - Costruzioni e Ingegneria Mandante cooptata: Ing. Alberto Cecchini

STRABAG **MALTAURO** **STRABAG**

ING. ALBERTO CECCHINI
15/158

ING. ALESSANDRO PLACUCCI
SEZIONE A
N° A1740
DOITTORE INGEGNERE
SEZIONE CIVILE E AMBIENTALE
ISTITUTO PROFESSIONALE
Approvato: Placucci