


SEZIONE " F " MURO PREFABBRICATO

386 < H ≤ 440 CON STABILIZZAZIONE DA 40 cm


Scala 1:50

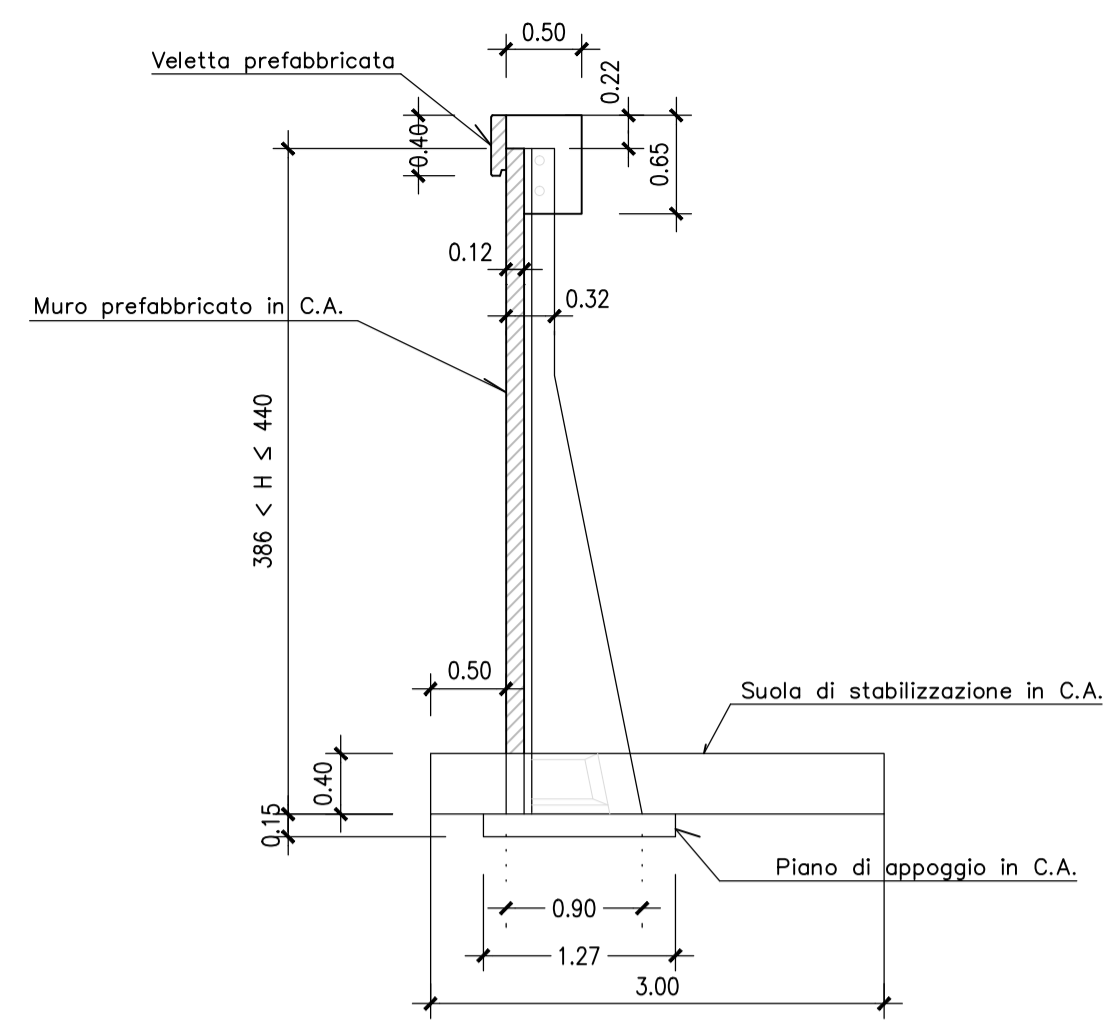

SEZIONE " G " MURO PREFABBRICATO

441 < H ≤ 495 CON STABILIZZAZIONE DA 45 cm


Scala 1:50

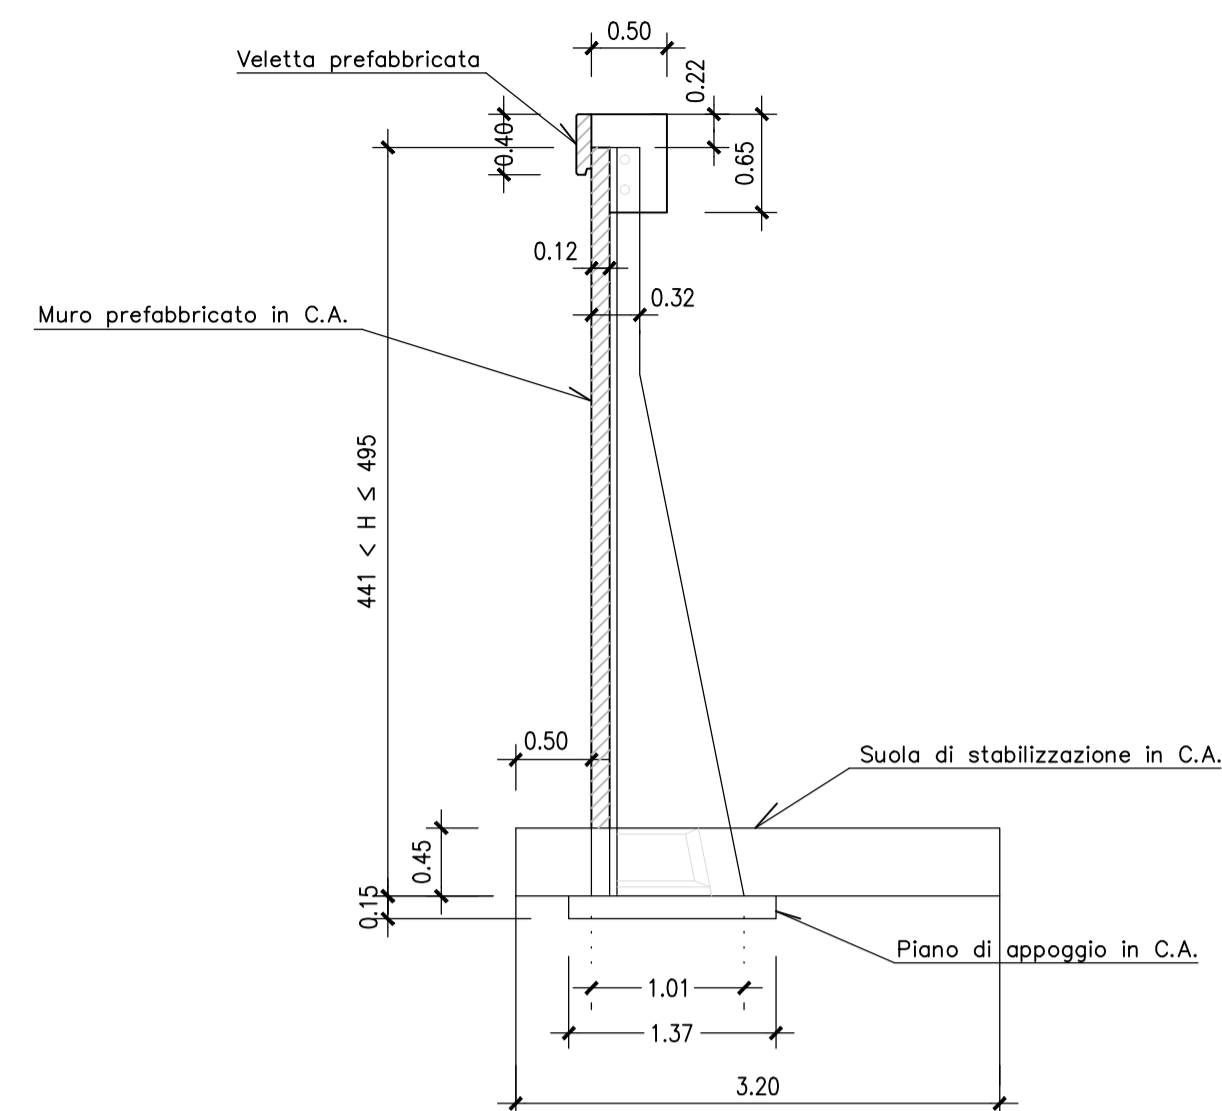

SEZIONE " M " MURO PREFABBRICATO


611 < H ≤ 660 CON STABILIZZAZIONE DA 60 cm

Scala 1:50

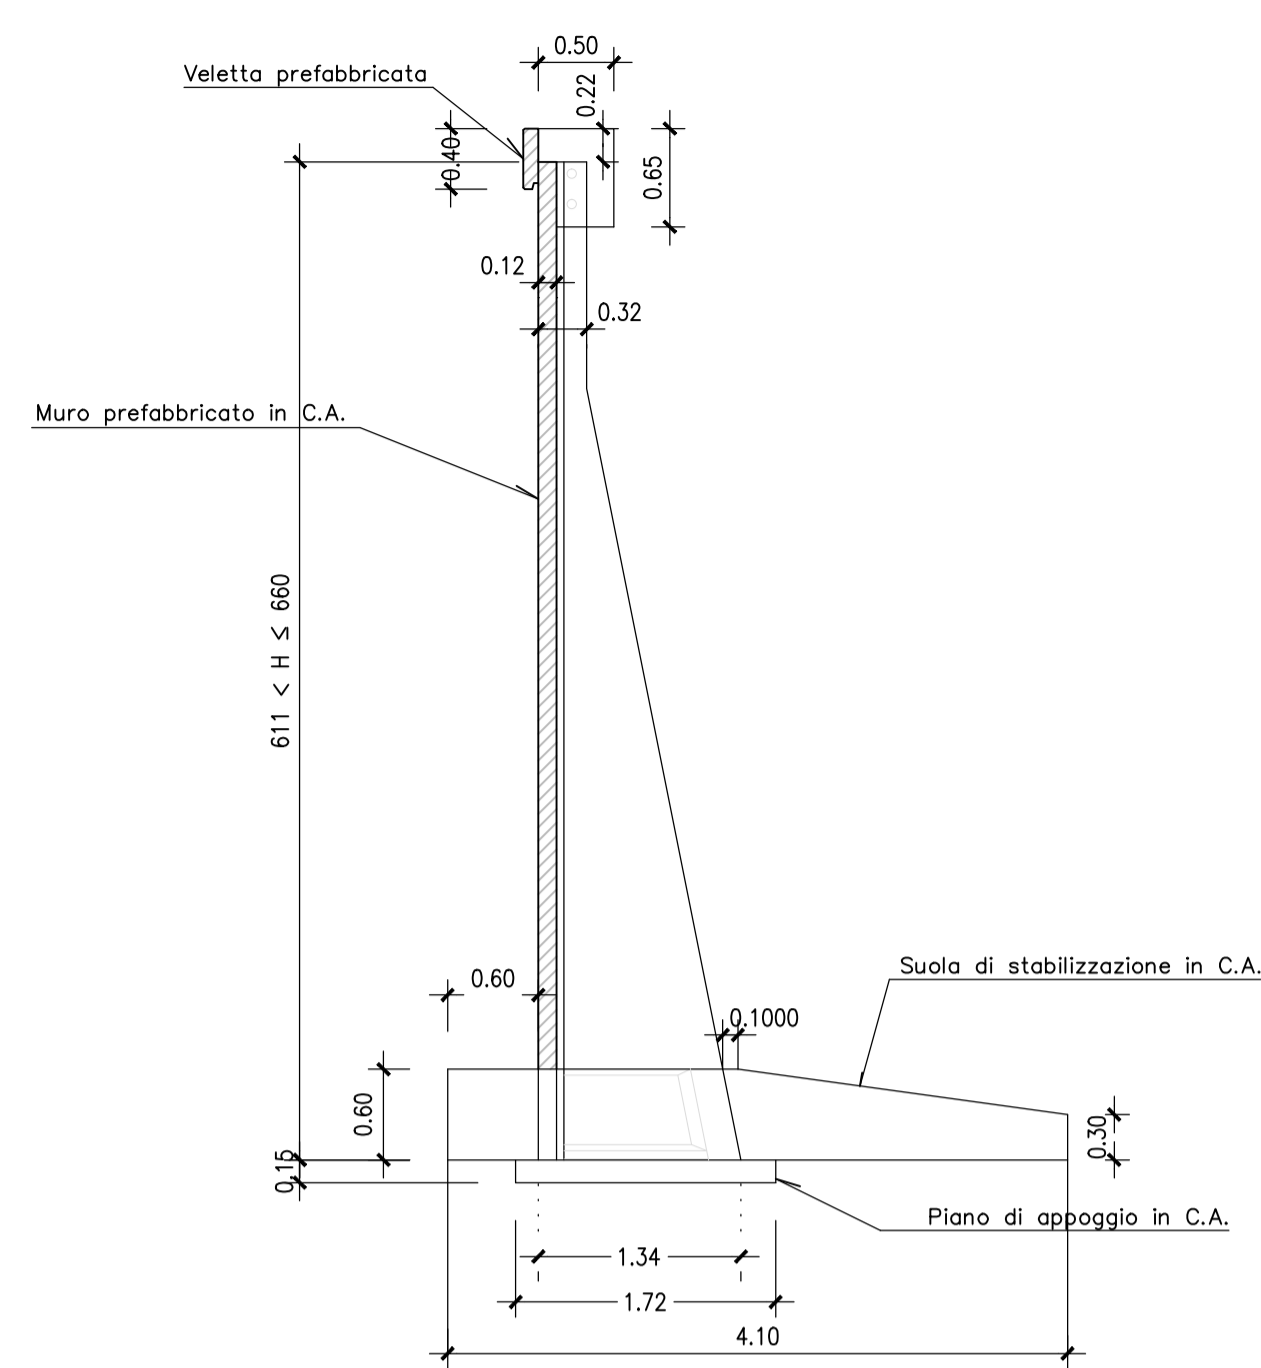


SEZIONE TIPOLOGICA


Scala 1:50

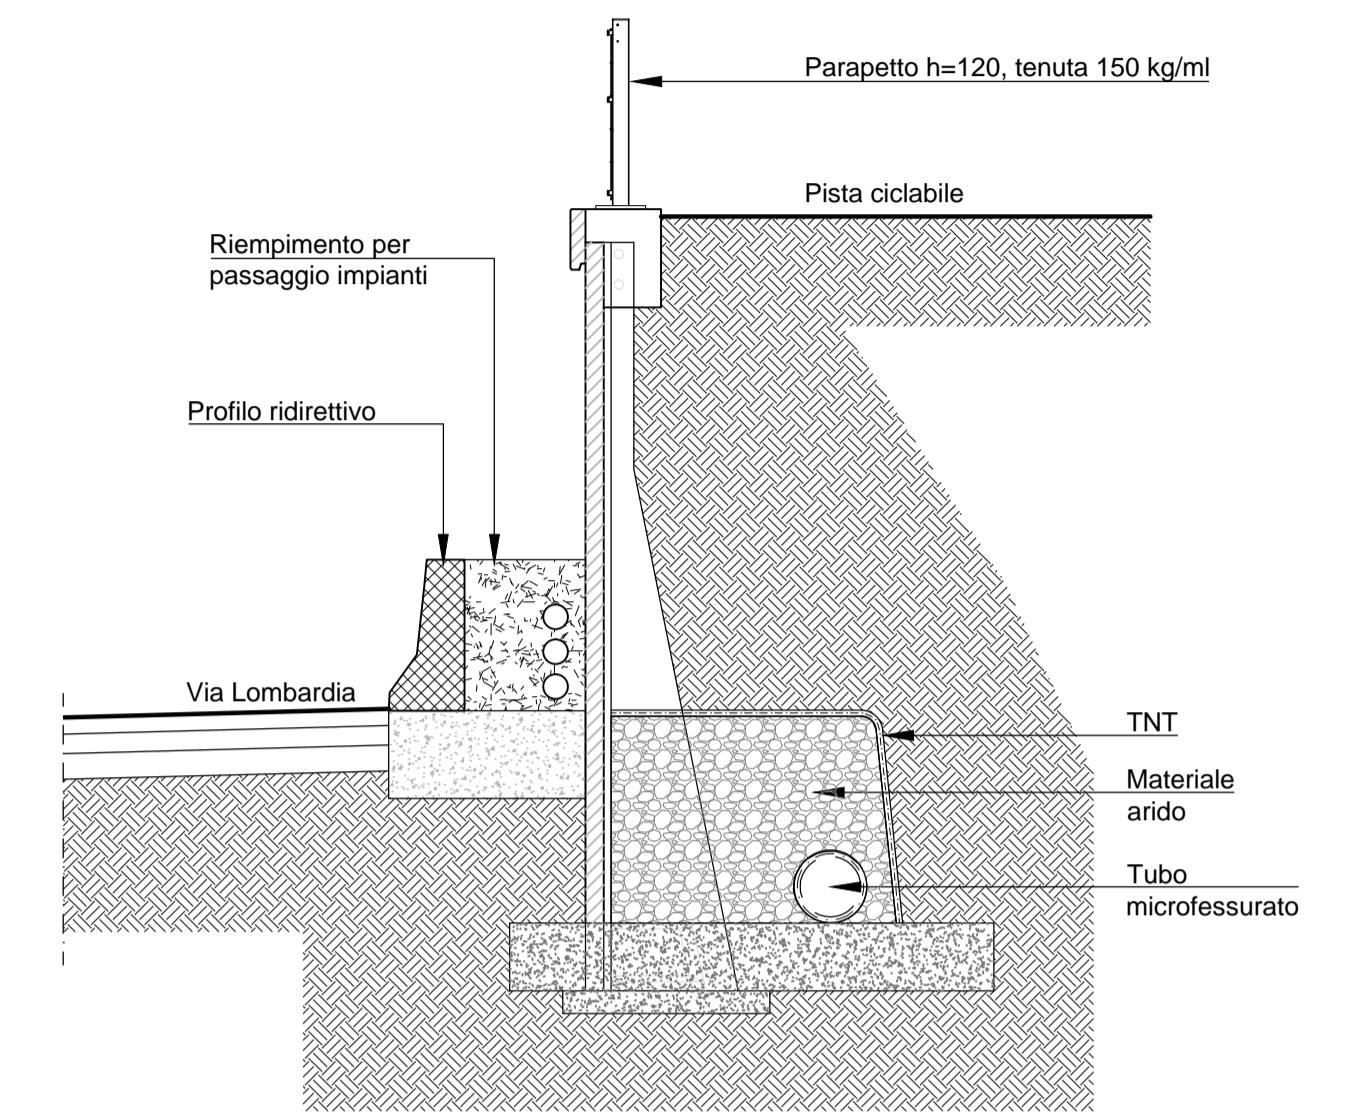

PARTICOLARE COSTRUTTIVO PER MURI TIPO "T"

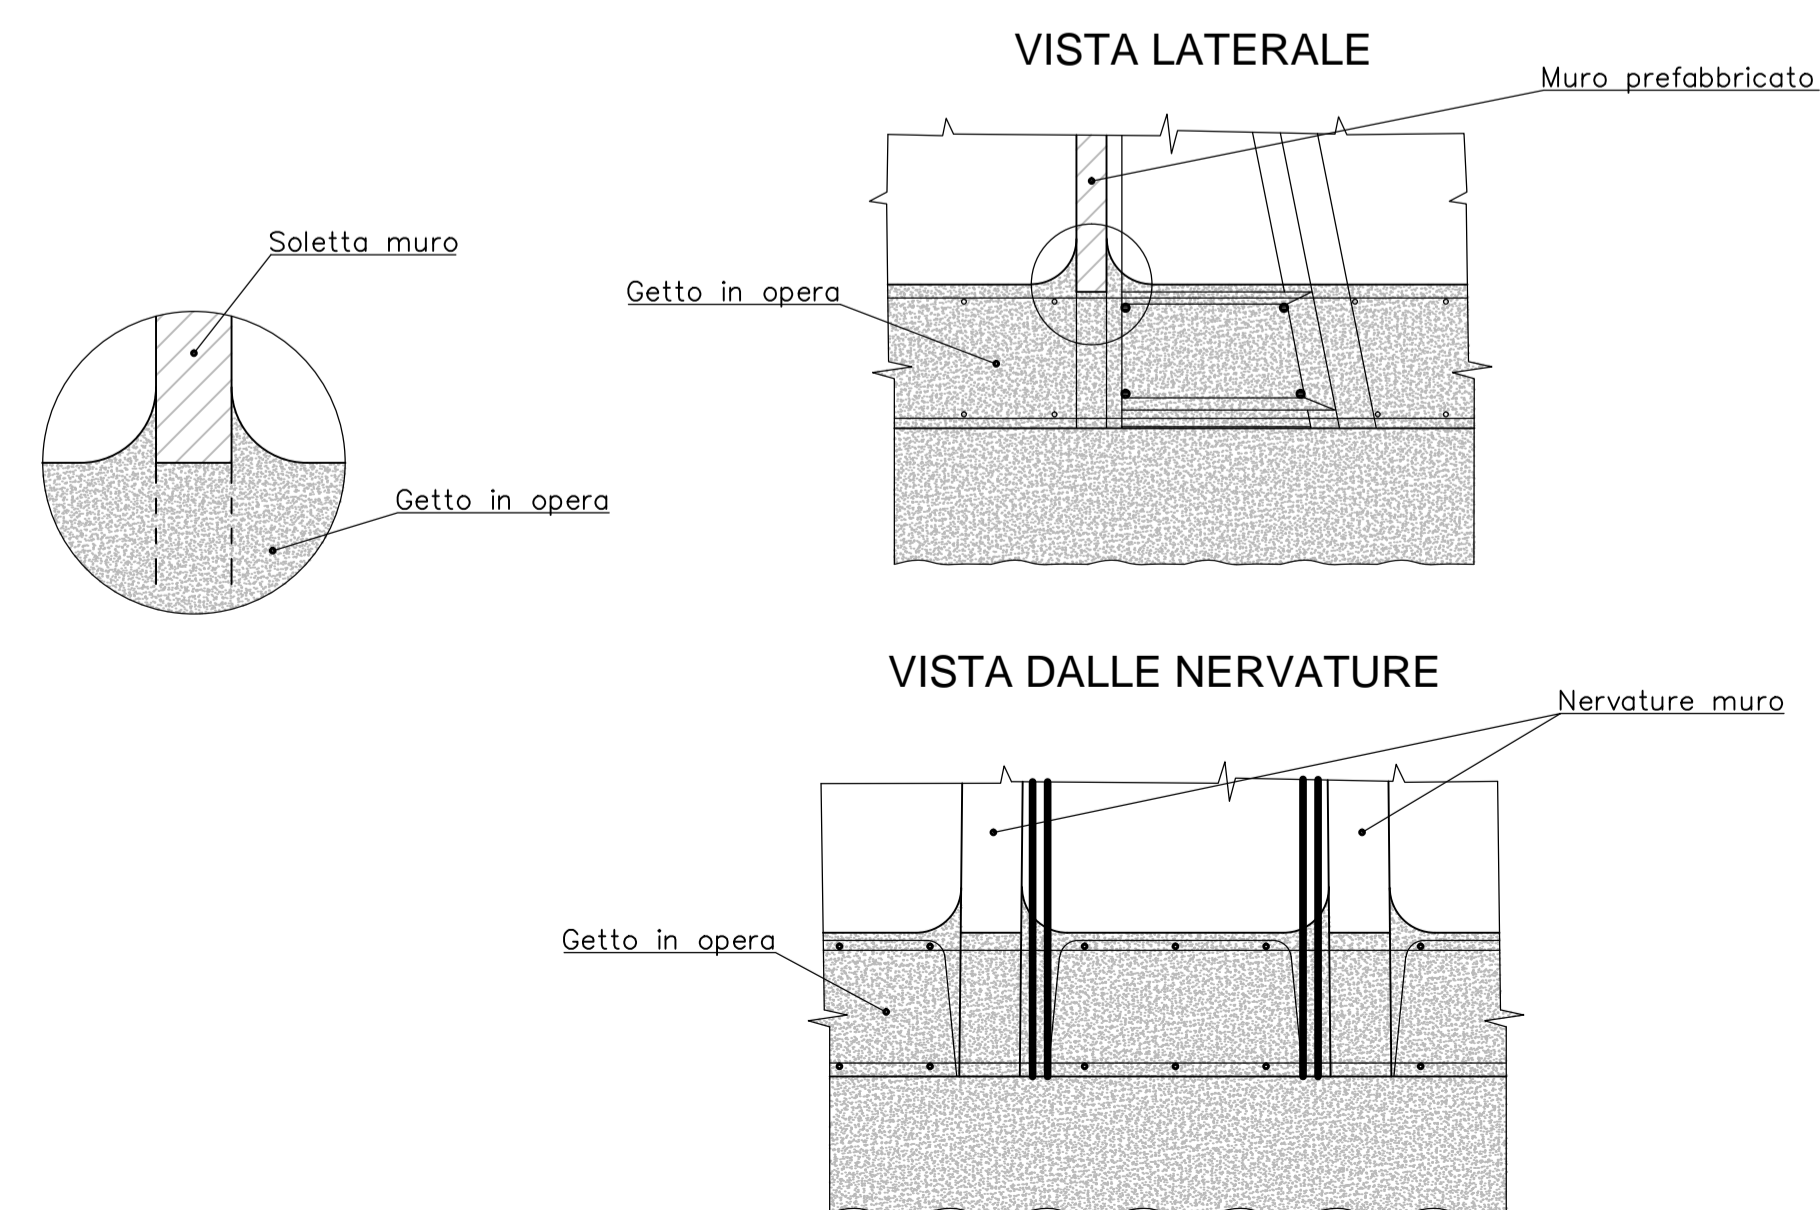

SCHEMA TIPOLOGICI MURI PREFABBRICATI

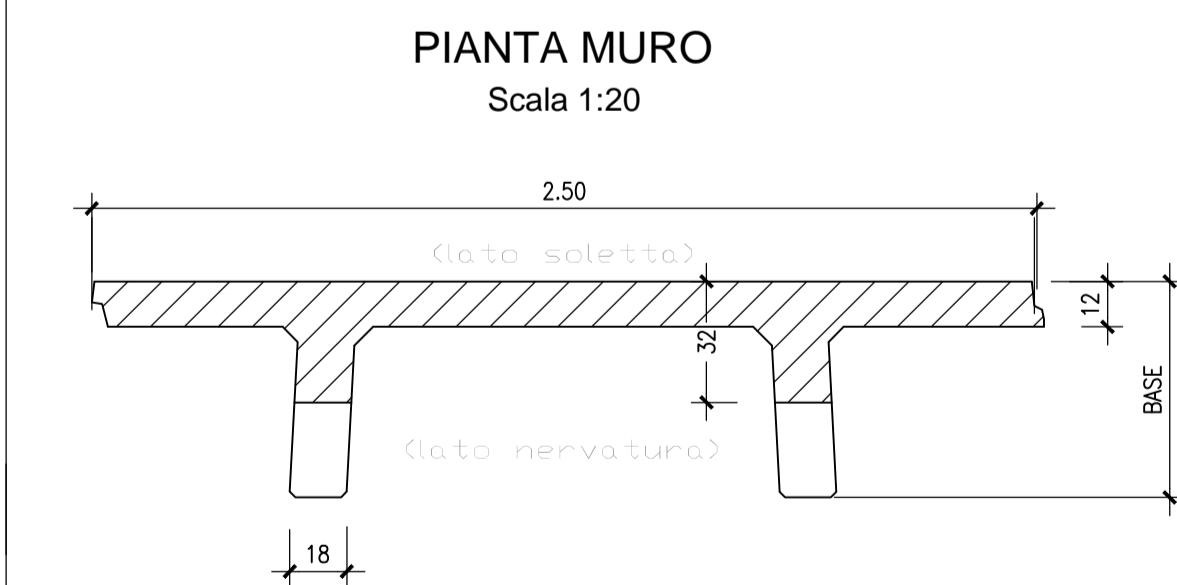

ALTEZZA TOTALE MAX.	BASE (SOLETTA DA 12)	ALTEZZA NETTA MAX.	SCATOLA	LARGH. NERVATURA
440	90	400	40	18
495	101	450	45	18
660	134	600	60	18

MATRICE DI REVISIONE

REV	DATA	DESCRIZIONE MODIFICA

N.B.: LA TAVOLA SOSTITUISCE QUELLA RELATIVA AL CODICE [] DEL PROGETTO ESECUTIVO

COLLEGAMENTO AUTOSTRADALE DALMINE - COMO - VARESE - VALICO DEL GAGGIOLO E OPERE AD ESSO CONNESSE
 CODICE C.U.P. E81B0900510004
TRATTE B1, B2, C, D, TRVA13+14, GREENWAY
AS BUILT
 TRATTA B1
 OPERE D'ARTE MINORI - OPERE DI SOSTEGNO
 OPERE DI SOSTEGNO - ASSE PRINCIPALE
 MURO 10 - SEZIONI CARPENTERIA TAV. 1/2

IDENTIFICAZIONE ELABORATO CODICE PROGETTO: F001078 WBS	IMPRESA RAGGRUPPAMENTO TEMPORANEO IMPRESE: Mandatario: STRABAG A.G. Mandante: GLF Grandi Lavori Fincosit S.p.A. Mandante cooptata: ICM S.p.A. Mandante: STRABAG S.p.A.
FASE PROGETTUALE LOTTO: A 1 ZONA: B04 OPERA: RT002 TRATTO D'OPERA: A AMBITO: OP TIPO ELABORATO: RZ PROGRESSIVO: 005 REVISIONE: ED1	CONTRATTI Mandatario: STRABAG Mandante: GLF Grandi Lavori Fincosit S.p.A. Mandante cooptata: ICM S.p.A. Mandante: STRABAG
DATA Novembre 2015 - Emersione Genno 2018 - Revisione	PROGETTISTA - PROGETTO ESECUTIVO DI DETTAGLIO RAGGRUPPAMENTO TEMPORANEO PROGETTISTI: Mandatario: STRABAG Mandante: GLF Grandi Lavori Fincosit S.p.A. Mandante cooptata: ICM S.p.A. Mandante: STRABAG
CONCEDENTE CONCESSIONARI AUTOSTRADALI LOMBARDE	RESPONSABILE DI PROGETTO ED INCARICATO DELL'INTEGRAZIONE FRA LE VARIE PRESTAZIONI: Ing. Alberto Cecchini
CONCESSIONARIO Autstrada Pademontana Lombardia Direttore Tecnico: Ing. Giuseppe Samba Referente Tecnico:	ELABORAZIONE PROGETTUALE PROGETTISTA: Coopprogetti Soc. Coop. DIRETTORE TECNICO: Ing. Alessandro Piacucci
APPROVATO Autstrada Pademontana Lombardia Il Direttore dei Lavori: Ing. Francesco Domenico	REDAZIONE E VERIFICA Redatto: Ragnacci Verificato: Panfilì