


**SEZIONE "B" MURO PREFABBRICATO**

176 < H ≤ 225 CON STABILIZZAZIONE DA 25 cm


Scala 1:50

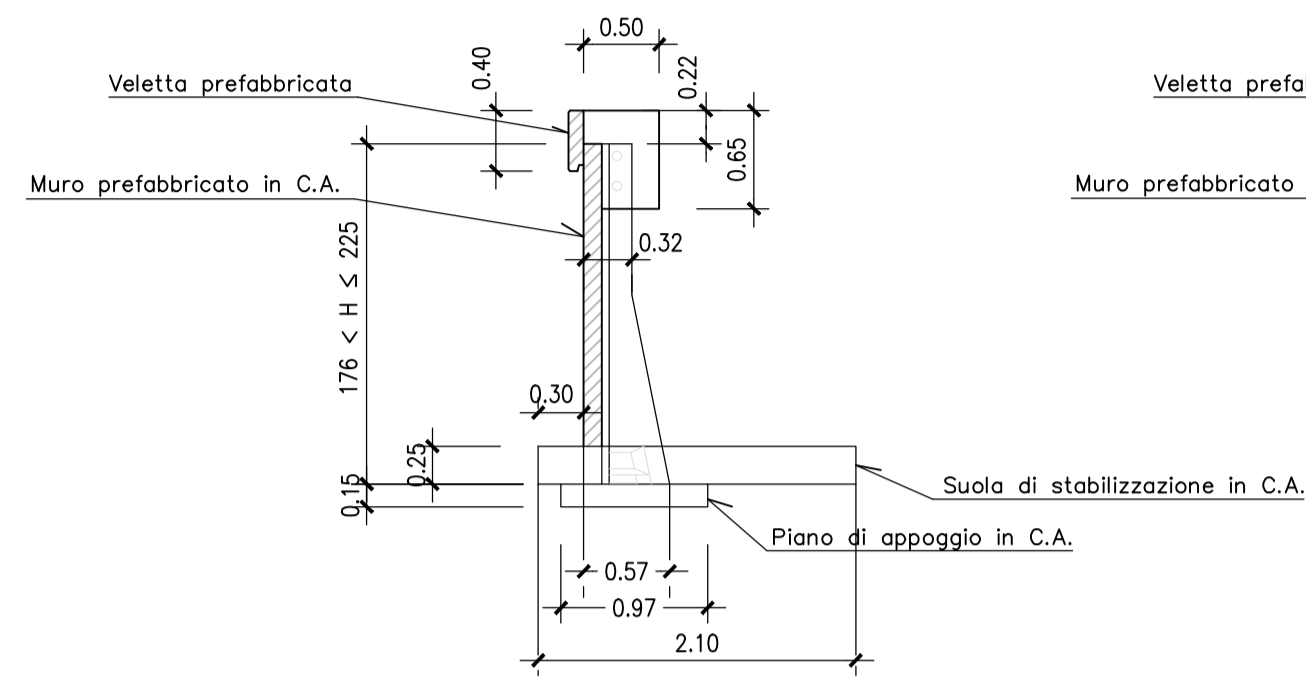

**SEZIONE "C" MURO PREFABBRICATO**

226 < H ≤ 275 CON STABILIZZAZIONE DA 25 cm


Scala 1:50

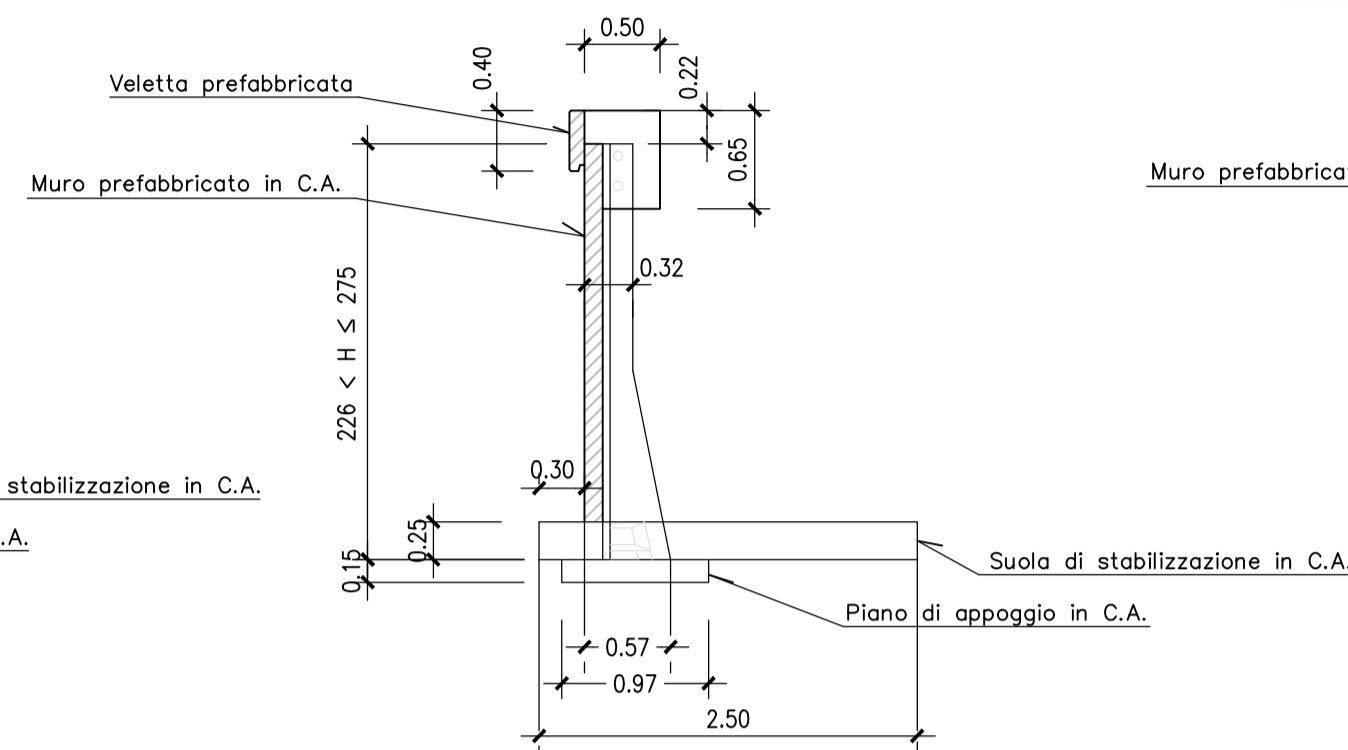

**SEZIONE "D" MURO PREFABBRICATO**

276 < H ≤ 330 CON STABILIZZAZIONE DA 30 cm


Scala 1:50

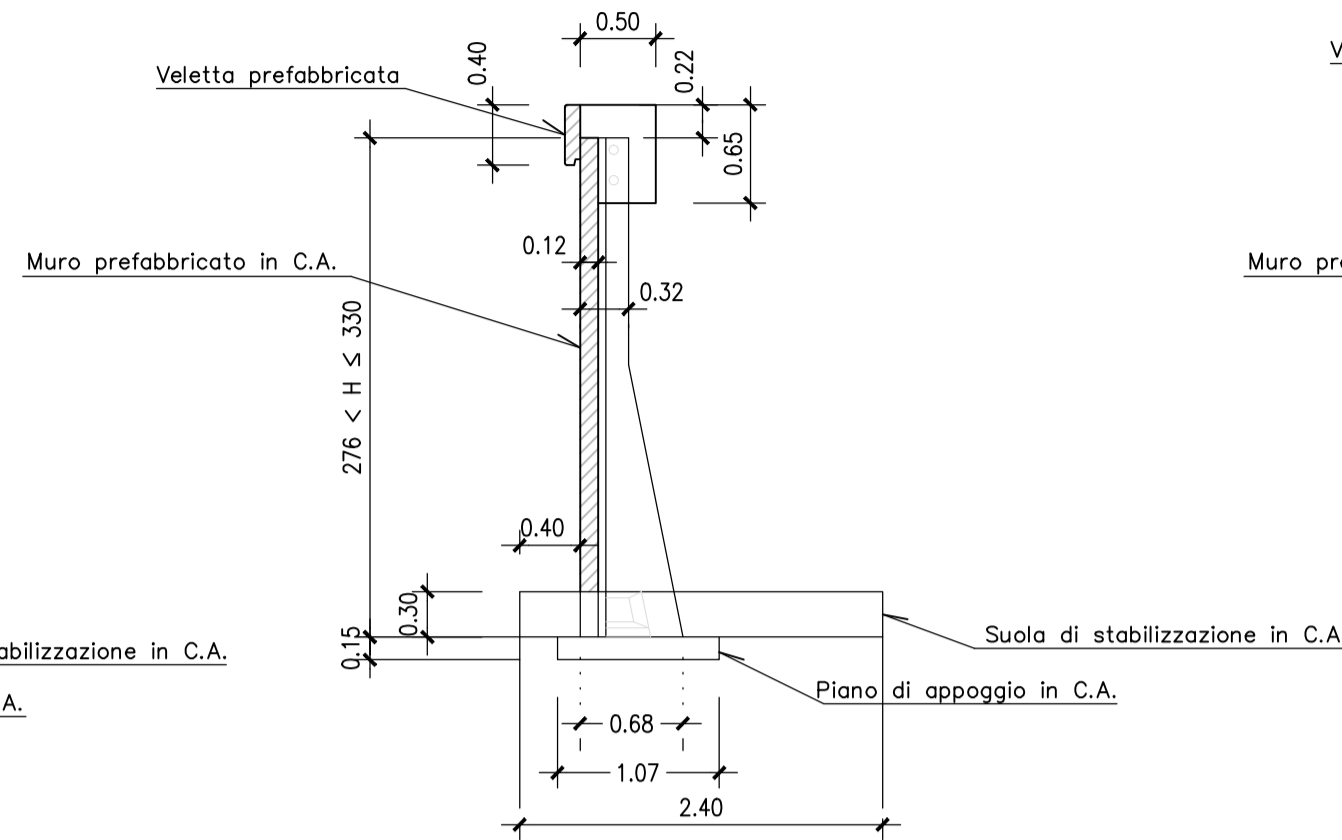

**SEZIONE "E" MURO PREFABBRICATO**


331 < H ≤ 385 CON STABILIZZAZIONE DA 35 cm

Scala 1:50

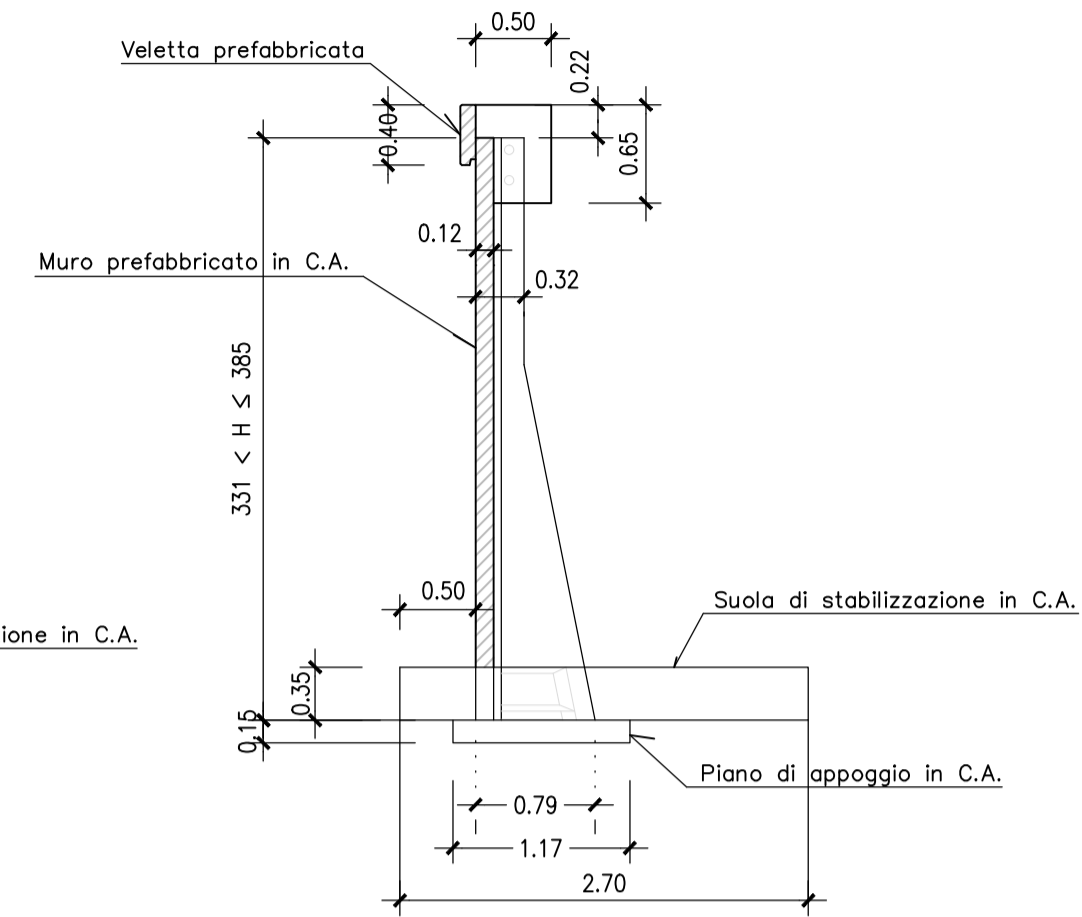


**SEZIONE TIPOLOGICA**

Scala 1:50

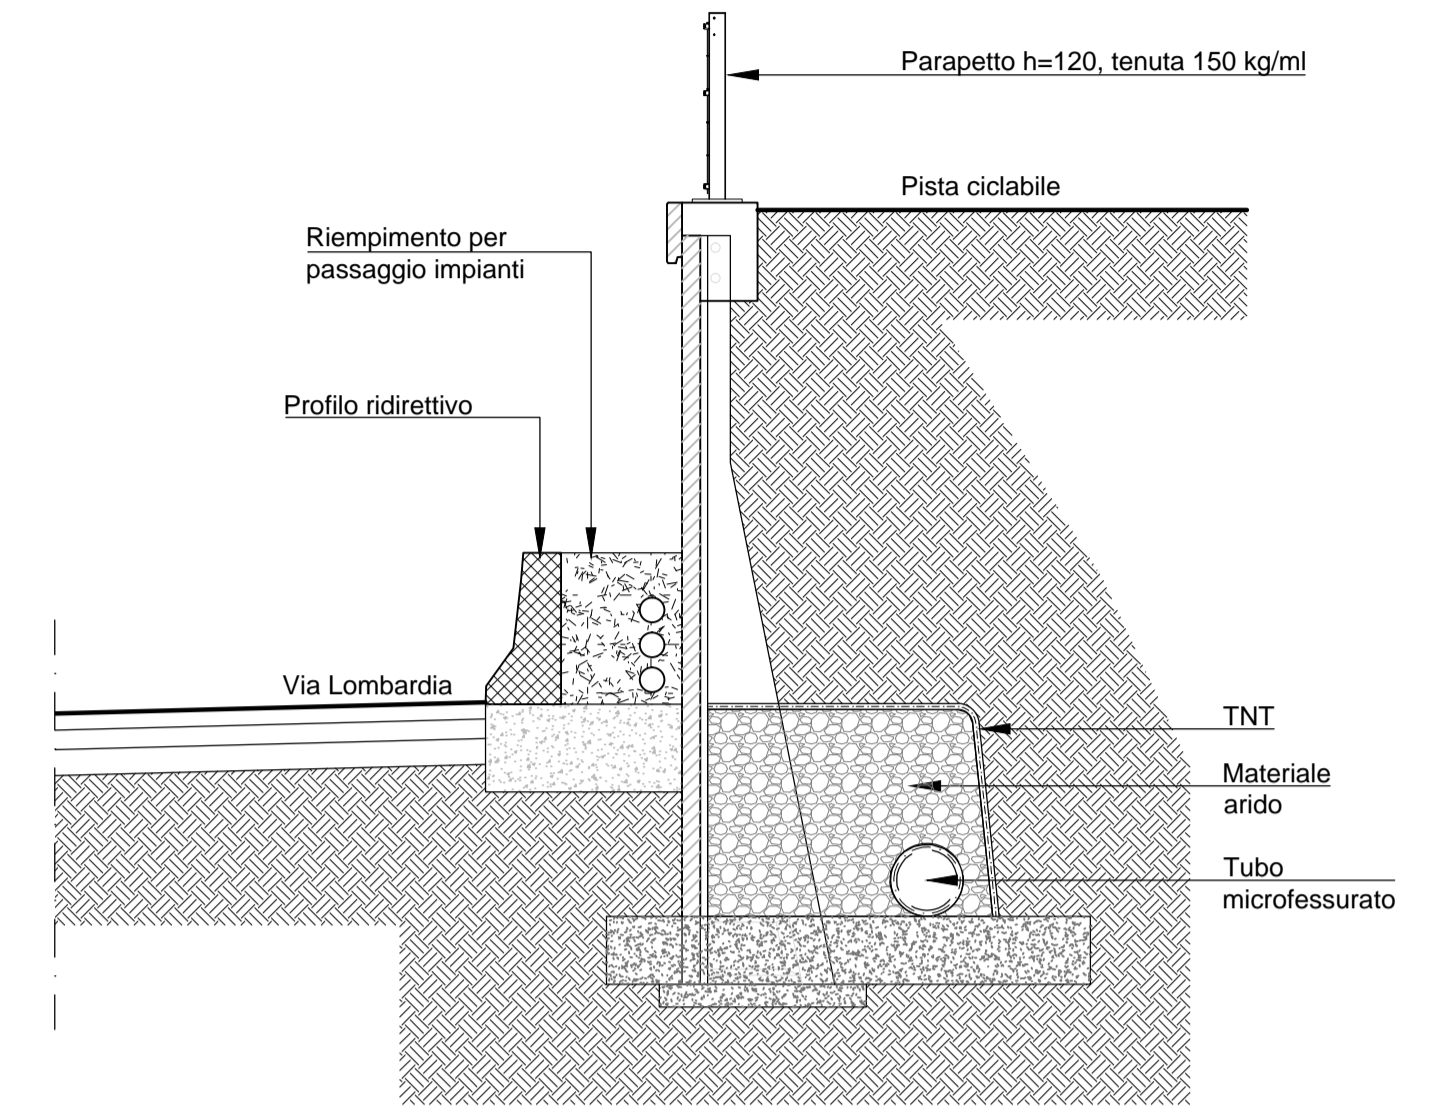


**PARTICOLARE COSTRUTTIVO PER MURI TIPO "T"**

**VISTA LATERALE**

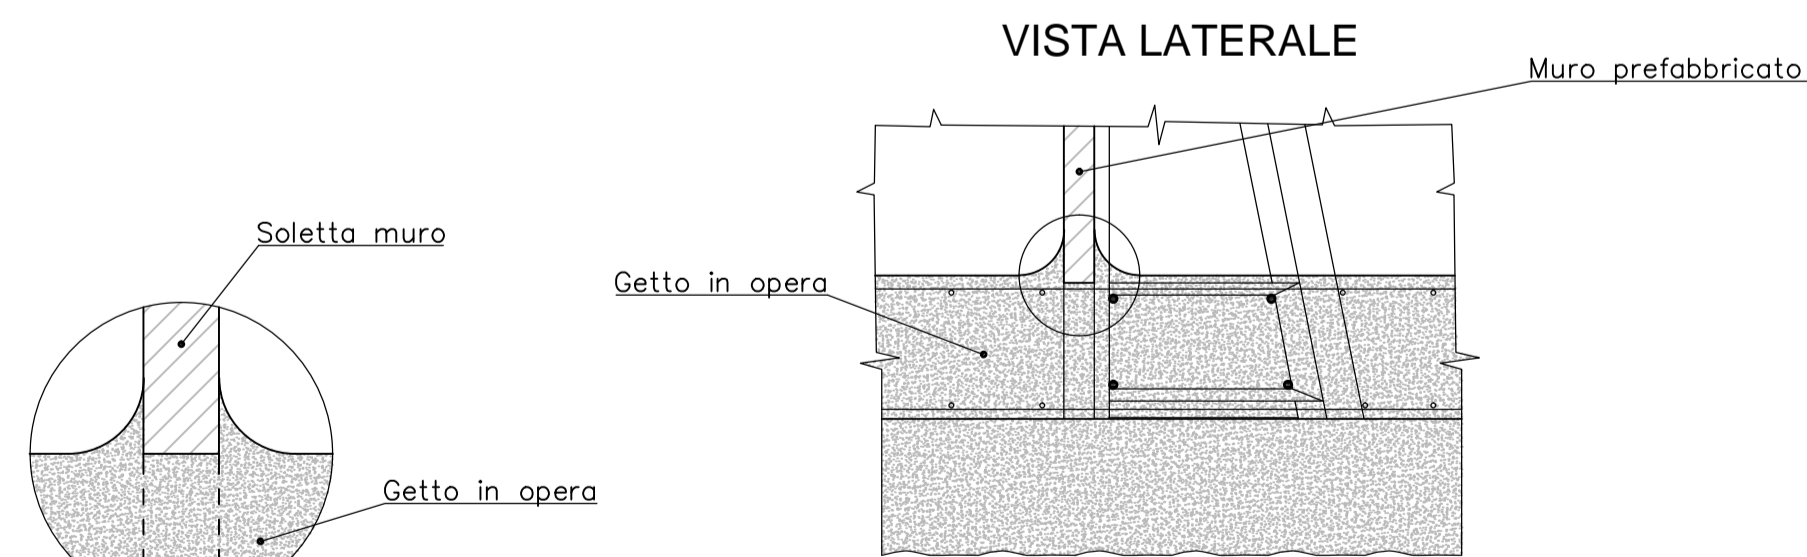


**VISTA DALLE NERVATURE**

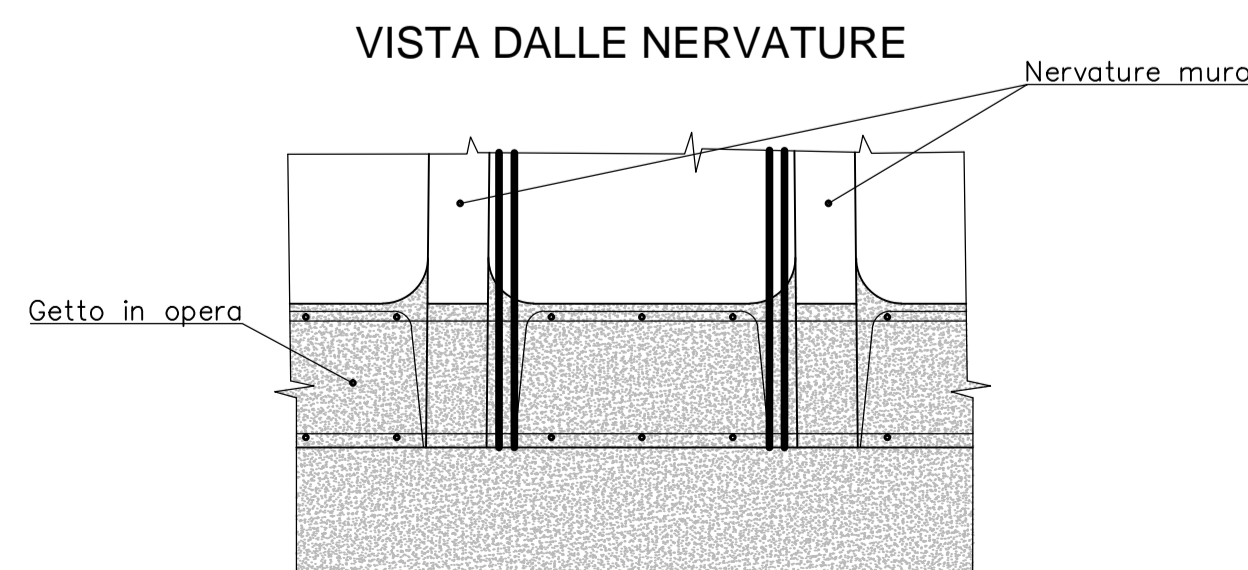

**SCHEMA TIPOLOGICI MURI PREFABBRICATI**

**PIANTA MURO**

Scala 1:20

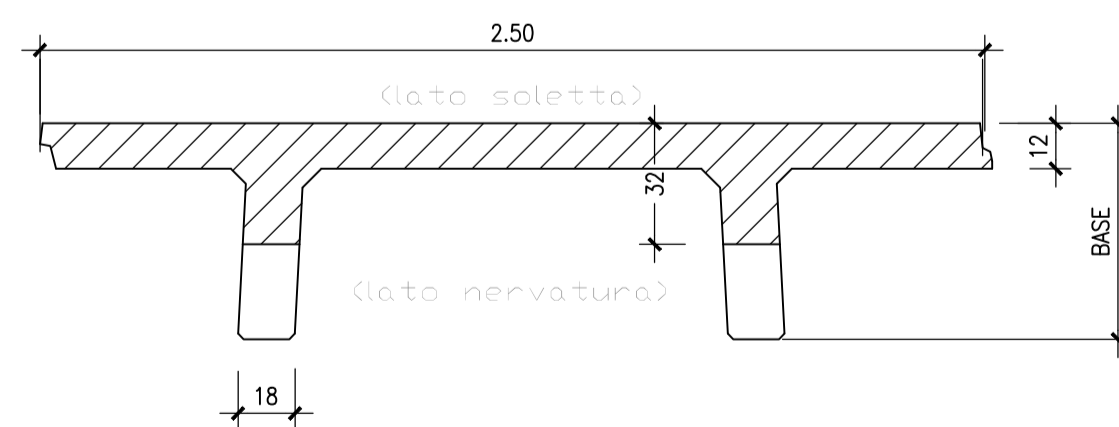

ALTEZZA TOTALE MAX.	BASE (SOLETTA DA 12)	ALTEZZA NETTA MAX.	SCATOLA	LARGH. NERVATURA
225	57	200	25	18
275	57	250	25	18
330	68	300	30	18
385	79	350	35	18

**MATRICE DI REVISIONE**

REV	DATA	DESCRIZIONE MODIFICA

N.B.: LA TAVOLA SOSTITUISCE QUELLA RELATIVA AL CODICE [ ] DEL PROGETTO ESECUTIVO

**COLLEGAMENTO AUTOSTRADALE DALMINE - COMO - VARESE - VALICO DEL GAGGIOLO E OPERE AD ESSO CONNESSE**  
 CODICE C.U.P. E8180900510004  
**TRATTE B1, B2, C, D, TRVA13+14, GREENWAY**  
**AS BUILT**  
 TRATTA B1  
 OPERE D'ARTE MINORI - OPERE DI SOSTEGNO  
 OPERE DI SOSTEGNO - ASSE PRINCIPALE  
 MURO 10 - SEZIONI CARPENTERIA TAV. 2/2

**IMPRESA**  
 RAGGRUPPAMENTO TEMPORANEO IMPRESE:  
 Mandataria: STRABAG A.G.  
 Mandante: GLF Grandi Lavori Fincosit S.p.A.  
 Mandante cooptata: ICM S.p.A. STRABAG S.p.A.

**CONCEDENTE**  
 CONCESSIONI AUTOSTRADALI LOMBARDE

**PROGETTISTA - PROGETTO ESECUTIVO DI DETTAGLIO**  
 RAGGRUPPAMENTO TEMPORANEO PROGETTISTI:  
 Mandataria: 3TI PROGETTI ITALIA INGEGNERIA ASSOCIATA S.p.A.  
 Mandante: GP Ing. Alberto Cecchini  
 Mandante: Arch. Salvatore Vermiglio

**CONCESSIONARIO**  
 Autostreda Pedemontana Lombarda  
 Direttore Tecnico: Ing. Giuseppe Samba  

**APPROVATO**  
 Autostreda Pedemontana Lombarda  
 Il Direttore dei Lavori: Ing. Francesco Domarico

**ELABORAZIONE PROGETTUALE**  
 PROGETTISTA: Coopprogetti Soc. Coop.  
 DIRETTORE TECNICO: Ing. Alessandro Placucci

Redatto: Ragnacci Verificato: Panfilì

INGEGNERI DELLA PROVINCIA DI MILANO  
 Sezione A  
 N° A1740  
 DOTTORE INGEGNERE  
**ALESSANDRO PLACUCCI**  
 SETTORE CIVILE E AMBIENTALE  
 ISTITUTO REGIONALE  
 Approvato: Placucci