


SEZIONE "E" MURO PREFABBRICATO

331 < H ≤ 385 CON STABILIZZAZIONE DA 35 cm


Scala 1:50

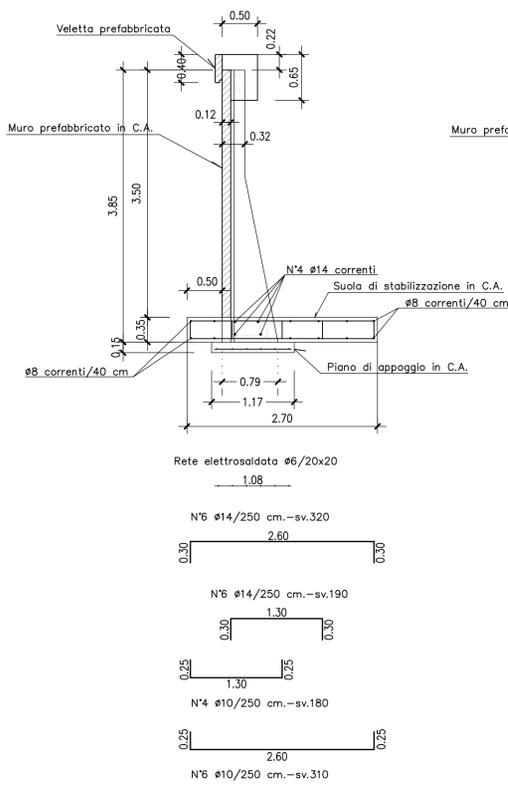

SEZIONE "F" MURO PREFABBRICATO

386 < H ≤ 440 CON STABILIZZAZIONE DA 40 cm


Scala 1:50

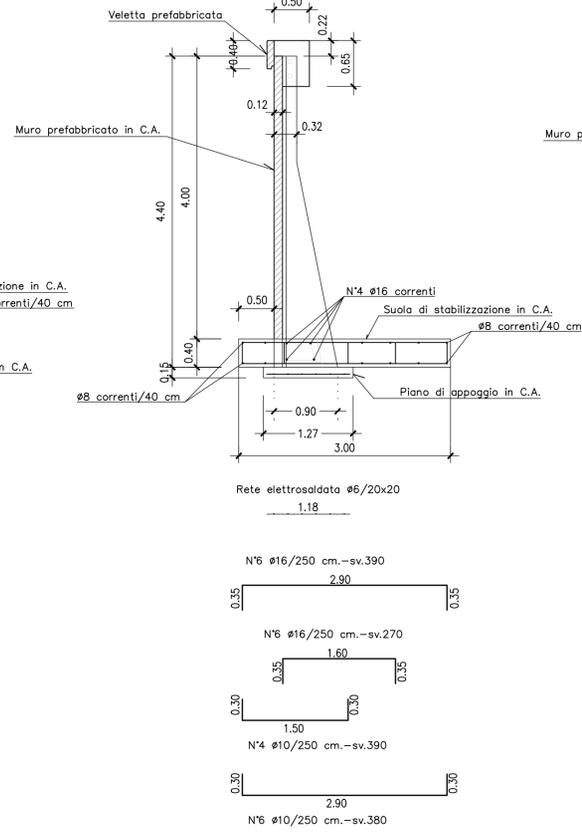

SEZIONE "G" MURO PREFABBRICATO

441 < H ≤ 495 CON STABILIZZAZIONE DA 45 cm


Scala 1:50

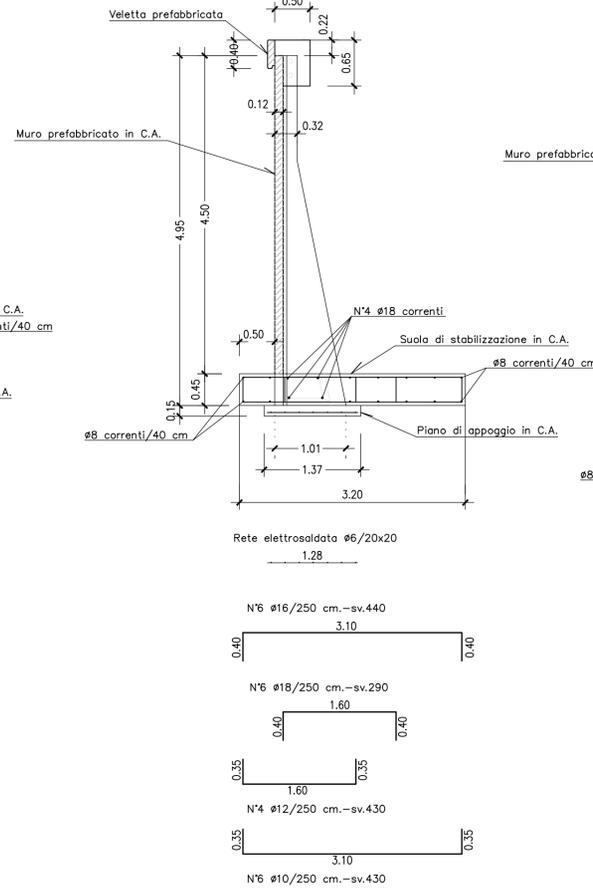

SEZIONE "H" MURO PREFABBRICATO

496 < H ≤ 550 CON STABILIZZAZIONE DA 50 cm


Scala 1:50

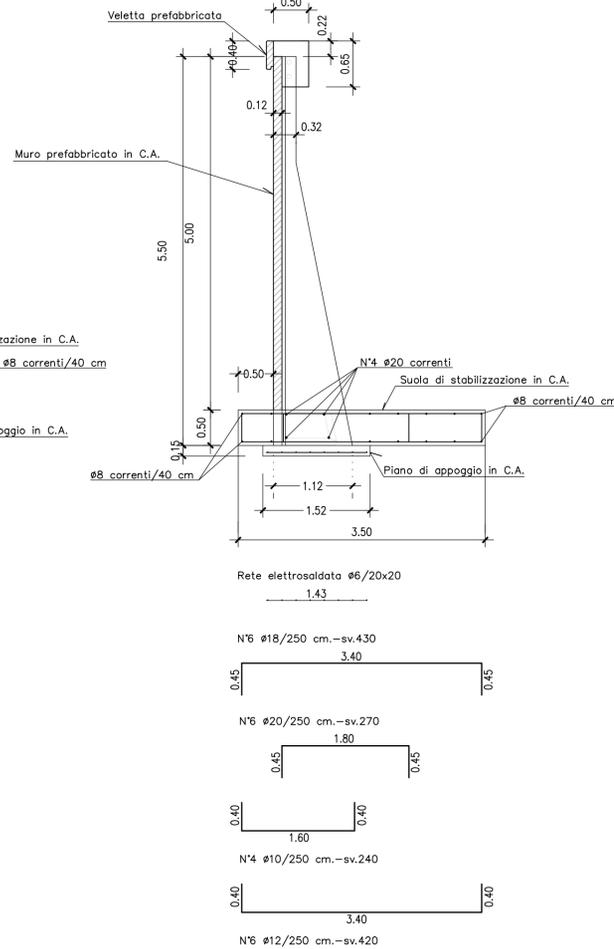

N.B. COPRIFERRO FONDAZIONI 5cm.

PARTICOLARE VELETTA PREFABBRICATA


Scala 1:10

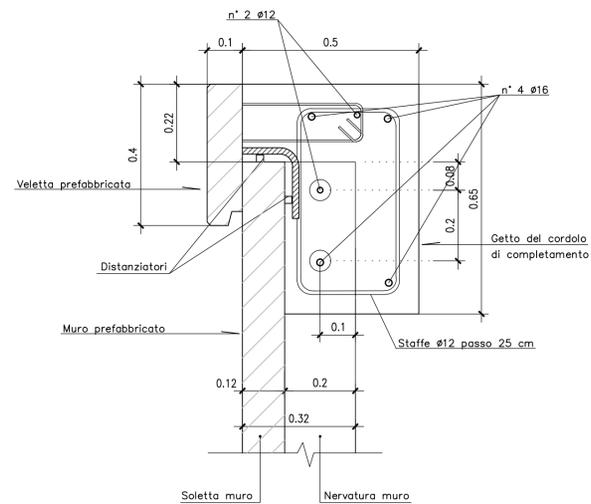


N.B. COPRIFERRO VELETTA 5,5cm.

PARTICOLARE COSTRUTTIVO PER MURI TIPO "T"

VISTA LATERALE

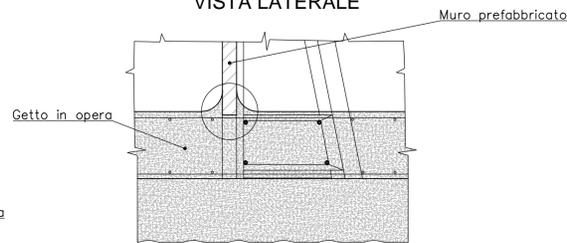


VISTA DALLE NERVATURE

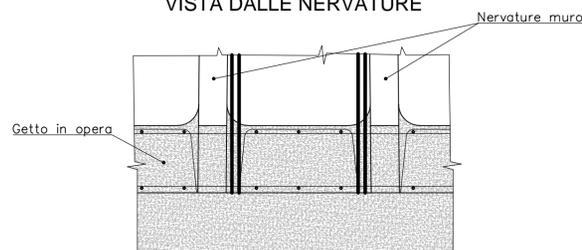

SCHEMA TIPOLOGICI MURI PREFABBRICATI

PIANTA MURO

Scala 1:20

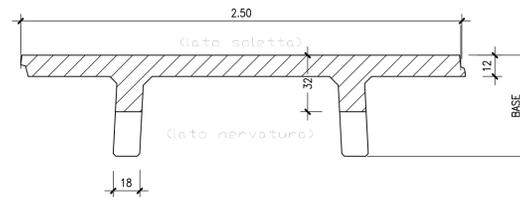

ALTEZZA TOTALE MAX.	BASE (SOLETTA DA 12)	ALTEZZA NETTA MAX.	SCATOLA	LARGH. NERVATURA
385	79	350	35	18
440	90	400	40	18
495	101	450	45	18
550	112	500	50	18

MATRICE DI REVISIONE

REV	DATA	DESCRIZIONE MODIFICA

N.B.: LA TAVOLA SOSTITUISCE QUELLA RELATIVA AL CODICE [] DEL PROGETTO ESECUTIVO

COLLEGAMENTO AUTOSTRADALE DALMINE - COMO - VARESE - VALICO DEL GAGGIOLO E OPERE AD ESSO CONNESSE
 CODICE C.U.P. F118000027007
TRATTE B1, B2, C, D, TRVA13+14, GREENWAY
AS BUILT
TRATTA B1
 OPERE D'ARTE MINORI - OPERE DI SOSTEGNO
 OPERE DI SOSTEGNO - ASSE PRINCIPALE
 MURO 11 - SEZIONI ARMATURA MURO - TAV 1/10

IDENTIFICAZIONE ELABORATO
 CODICE PROGETTO: F001078
 WBS

IMPRESA
RAGGRUPPAMENTO TEMPORANEO IMPRESE:
 Mandataria: STRABAG A.G.
 Mandante: GLF Grandi Lavori Fincosit S.p.A.
 Mandante cooptata: Impresa costruzioni Giuseppe Malturo S.p.A.
 Mandante: STRABAG S.p.A.

STRABAG **MALTAURO** **STRABAG**

PROGETTISTA - PROGETTO ESECUTIVO DI DETTAGLIO
 RAGGRUPPAMENTO TEMPORANEO PROGETTISTI:
 Mandataria: 3TI PROGETTI ITALIA INGEGNERIA REGISTRA S.p.A.
 Mandante: GP Impianti - gestione progetti di ingegneria
 Mandante: Arch. Salvatore Vermiglio

CONCEDENTE
 CONCESSIONI AUTOSTRADALI LOMBARDE
RESPONSABILE DI PROGETTO ED INCARICATO DELL'INTEGRAZIONE FRA LE VARIE PRESTAZIONI:
 Ing. Alberto Cecchini

CONCESSIONARIO
 Autstrade Pademontana Lombardia
PROGETTISTA:
 Direttore Tecnico: Ing. Enrico Arini
 Referente Tecnico:
DIRETTORE TECNICO:
 Ing. Alessandro Piacucci

APPROVATO
 Il Direttore dei Lavori:
 Ing. Francesco Domarico

ELABORAZIONE PROGETTUALE
PROGETTISTA:
 Coopprogetti Soc. Coop.
DIRETTORE TECNICO:
 Ing. Alessandro Piacucci

Redatto: Ragnacci Verificato: Panfilì

INGEGNERI DELLA PROVINCIA DI VARESE
 Sezione A
 N° A1740
 Dottore Ingegnere **ALESSANDRO PIACUCCI**
 SETTORE CIVILE E AMBIENTALE
 SETTORE PRODOTTORE
 Approvato: Piacucci