
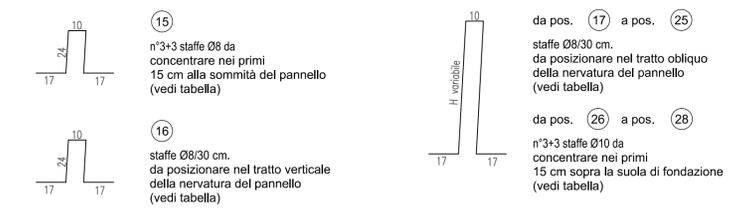


**ARMATURA TIPOLOGICA VALIDA PER I MURI**



- |      |      |      |      |
|------|------|------|------|
| 40/A | 40/B | 40/C | 40/D |
| 41   | 42   | 43   | 44   |
| 45   | 46   | 47   | 48   |
| 57   | 58   | 59   |      |

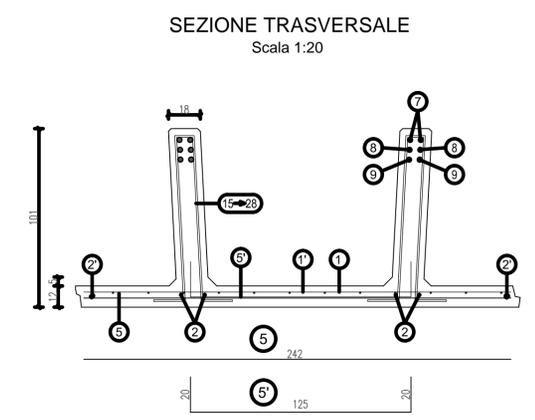

H	1	1'	2	2'	3	4	5	5'	6	7	8	9	10
scatola s=45 cm. 495	n=1 Ø6-20x20 H=442 L=242	n=1 Ø8-20x20 H=100 L=242	n=2+2 Ø8 sv=489	n=1+1 Ø8 sv=442	n=2+2 Ø8 sv=200	n=4+4 Ø6 sv=63	n=1 Ø8 sv=242	n=4 Ø12 Passo 120 sv=165	n=2+2 Ø12 sv=254	n=2+2 Ø14 sv=539	n=2+2 Ø14 sv=366	n=2+2 Ø14 sv=285	n=1+1 Ø8 sv=185

**TABELLA STAFFE**

POS.	n°	Ø	h	sv.
15	3+3	8	24	92
16	5+5	8	24	92
17	1+1	8	30	104
19	1+1	8	42	128
20	1+1	8	48	140
21	1+1	8	54	152
22	1+1	8	60	164
23	1+1	8	66	176
24	1+1	8	72	188
25	1+1	8	78	200
26	1+1	10	81	206
27	1+1	10	82	208
28	1+1	10	83	210

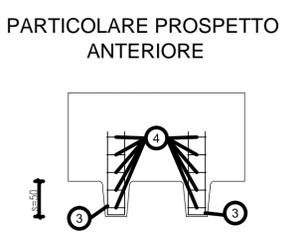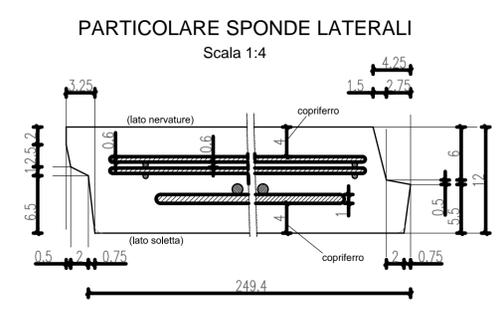

**MATRICE DI REVISIONE**

REV	DATA	DESCRIZIONE MODIFICA

N.B.: LA TAVOLA SOSTITUISCE QUELLA RELATIVA AL CODICE E DEL PROGETTO ESECUTIVO

**COLLEGAMENTO AUTOSTRADALE DALMINE - COMO - VARESE - VALICO DEL GAGGILO E OPERE AD ESSO CONNESSE**  
CODICE C.U.P. F1180600027007

**TRATTE B1, B2, C, D, TRVA13+14, GREENWAY**

**AS BUILT**

**TRATTA B1**  
OPERE D'ARTE MINORI - OPERE DI SOSTEGNO  
OPERE DI SOSTEGNO - ASSE PRINCIPALE  
MURO 11 - Sezioni armatura muro TAV 7/10

**IDENTIFICAZIONE ELABORATO**  
CODICE PROGETTO: F001078  
WBS

**IMPRESA**  
RAGGRUPPAMENTO TEMPORANEO IMPRESE:  
Mandatario: STRABAG A.G.  
Mandante: GLF Grandi Lavori Fincosit S.p.A.  
Mandante coproista: STRABAG S.p.A.

**CONCEDENTE**  
CONCESSIONE AUTOSTRADALI LOMBARDE  
RESPONSABILE DI PROGETTO ED INCARICATO DELL'INTEGRAZIONE FRA LE VARIE PRESTAZIONI:  
Ing. Alberto Cecchini

**CONCESSIONARIO**  
Autosstrade Pademontana Lombardia  
Direttore Tecnico: Ing. Enrico Arini  
Referente Tecnico: Referente Tecnico

**PROGETTISTA**  
PROGETTISTI - PROGETTO ESECUTIVO DI DETTAGLIO  
Mandatario: 371 PROGETTI ITALIA INGENGERIA REGISTRA S.p.A.  
Mandante: GP Impianti - GESTIONE PROGETTI DI INGENGERIA  
Mandante: Arch. Salvatore Vermiglio

**APPROVATO**  
Autosstrade Pademontana Lombardia  
Il Direttore dei Lavori: Ing. Francesco Domenico

**ELABORAZIONE PROGETTUALE**  
PROGETTISTA: Coopprogetti Soc. Coop.  
DIRETTORE TECNICO: Ing. Alessandro Piacucci

Redatto: Ragnacci  
Verificato: Panfilì

INGEGNERE DELLA PROVINCIA DI VARESE  
Sezione A  
N° A1740  
DOITTORE INGEGNERE  
ALESSANDRO PIACUCCI  
SETTORE CIVILE E AMBIENTALE  
ISTITUTO PROFESSIONALE  
Approvato: Piacucci