



MURI fino a H440


SCASSERO ELEMENTI

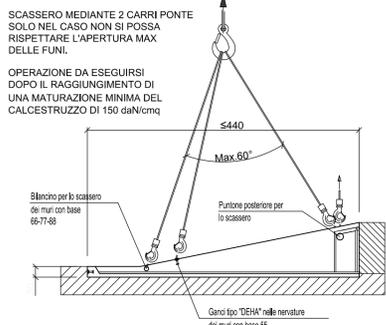

STOCCAGGIO ELEMENTI

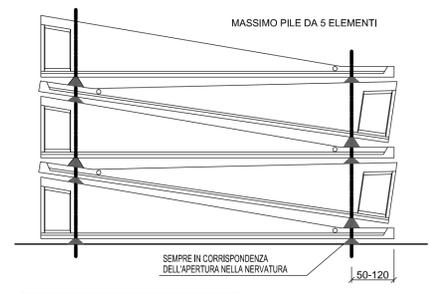

TRASPORTO ELEMENTI

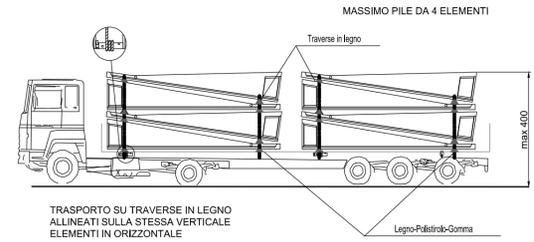


N.B.
LA MOVIMENTAZIONE IN STABILIMENTO AVVIENE CARICANDO L'ELEMENTO SU UN PIANALE MOBILE E SCARICANDOLO A PIAZZALE TRAMITE GRU

STOCCAGGIO SU TRAVERGE IN LEGNO ALLINEATE SULLA STESSA VERTICALE PIANO DI ROSA LIVELLATO ED ORIZZONTALE

N.B.
I PESI VERRANNO CALCOLATI SULLA BASE DELLE CARATTERISTICHE DEL MANUFATTO IN OGNI SINGOLA COMMESSA

PARTECOLARE SOLLEVAMENTO

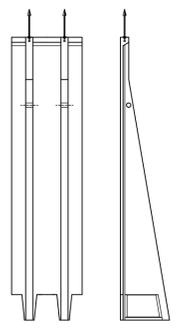


POSIZIONE E CARATTERISTICHE APPARECCHI DI SOLLEVAMENTO

TABELLA CARICHI E GANCI - SOLETTA 10 cm


H elemento	QUANTITA'	PESO	PIEDE	GANCI
fino a 275	10 elementi	2.3 t	55	2 da 1.3 t
276 - 330	10 elementi	2.8 t	66	2 da 2.5 t
331 - 385	8 elementi	3.4 t	77	2 da 2.5 t
386 - 440	7 elementi	4.0 t	88	2 da 2.5 t

TABELLA CARICHI E GANCI - SOLETTA 15 cm


H elemento	QUANTITA'	PESO	PIEDE	GANCI
fino a 275	9 elementi	3.2 t	60	2 da 2.5 t
276 - 330	7 elementi	4.0 t	71	2 da 2.5 t
331 - 385	6 elementi	4.7 t	82	2 da 2.5 t
386 - 440	5 elementi	5.6 t	93	2 da 4.0 t

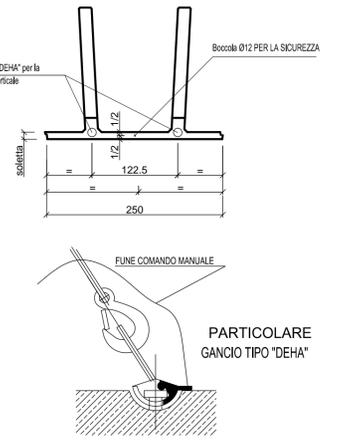


SCARICO A TERRA E MOVIMENTAZIONE DELL'ELEMENTO

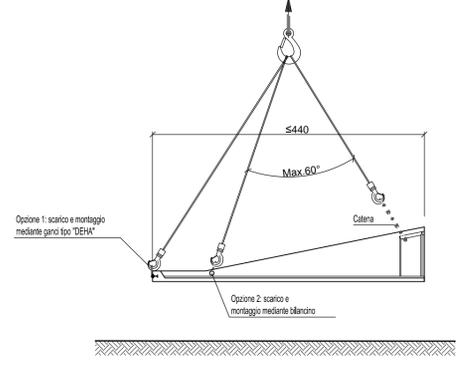


VERTICALIZZAZIONE ELEMENTI

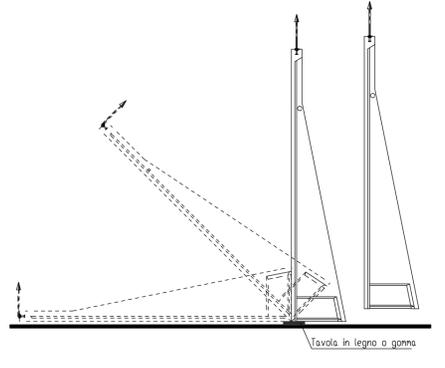



POSIZIONAMENTO DEL PREFABBRICATO PREVIO CONTROLLO DEGLI ALLINEAMENTI E DELLE QUOTE

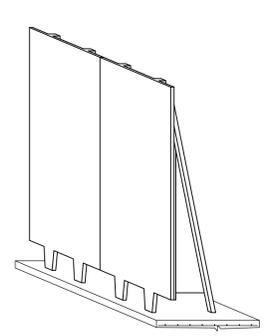

PIASTRA DI ANCORAGGIO PER STABILIZZAZIONE TEMPORANEA

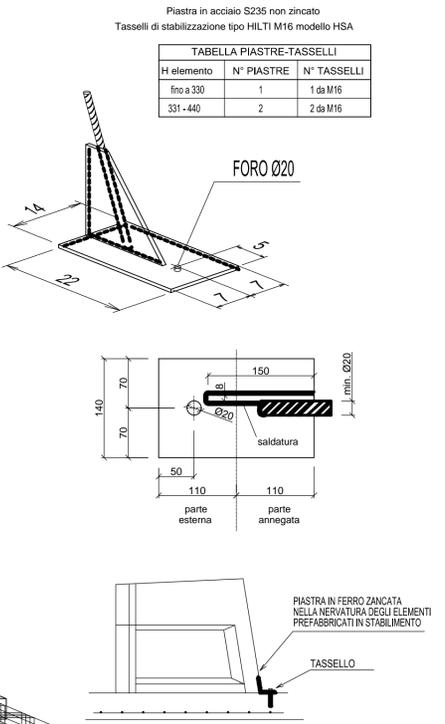

SCARICO DEL PREFABBRICATO A TERRA (VEDI MOVIMENTAZIONE) E SUCCESSIVA VERTICALIZZAZIONE DELLO STESSO MEDIANTE I 2 GANCI DEHA POSIZIONATI IN TESTA

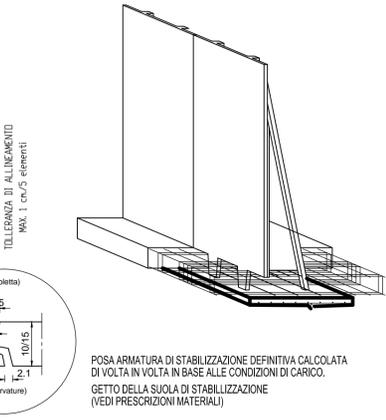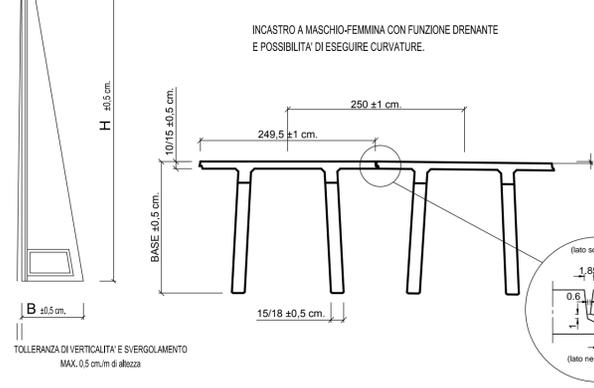

MATRICE DI REVISIONE

REV	DATA	DESCRIZIONE MODIFICA

N.B.: LA TAVOLA SOSTITUISCE QUELLA RELATIVA AL CODICE [] DEL PROGETTO ESECUTIVO

COLLEGAMENTO AUTOSTRADALE DALMINE - COMO - VARESE - VALICO DEL GAGGIOLIO E OPERE AD ESSO CONNESSE

CODICE C.U.P. F118000027007

TRATTE B1, B2, C, D, TRVA13+14, GREENWAY

AS BUILT

TRATTA B1

OPERE D'ARTE MINORI - OPERE DI SOSTEGNO

OPERE DI SOSTEGNO - ASSE PRINCIPALE

MURO 11 - PARTICOLARI COSTRUTTIVI - Tav. 1 di 2

IDENTIFICAZIONE ELABORATO

CODICE PROGETTO: F001078

WBS

FASE	LOTTO	ZONA	OPERA	TRATTO/OPERA	OP. PARTITO	TIPO ELABORATO	PROGRESSIVO	REVISIONE
A	1	02	RT002	02	03	003	m	

Scala: Varie

DATA	DESCRIZIONE	REV
Novembre 2015	Emissione	E

CONCEDENTE

CONCESSIONARI AUTOSTRADALI LOMBARDE

CONCESSIONARIO

Autostreדה Pademontana Lombarda

Direttore Tecnico: Ing. Enrico Arini

Responsabile Tecnico: Ing. Alberto Cecchini

PROGETTISTA

Cooprogetti Soc. Coop.

DIRETTORE TECNICO: Ing. Alessandro Piacucci

APPROVATO

Il Direttore dei Lavori: Ing. Francesco Donarico

Redatto: Ragnacci

Verificato: Panfilì