


PROSPETTO MURO - Scala 1:200

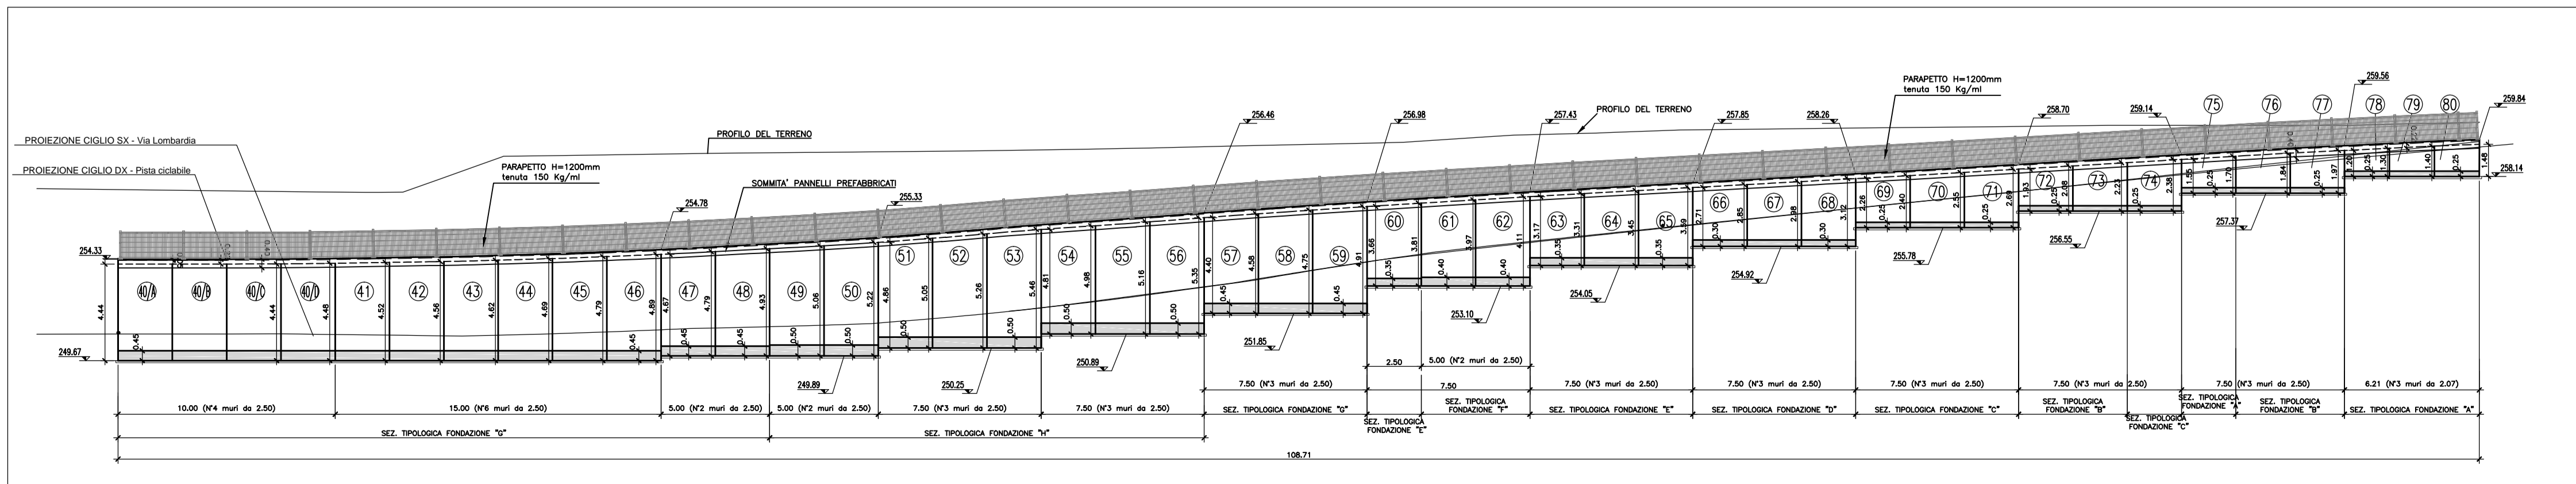

MATRICE DI REVISIONE

REV	DATA	DESCRIZIONE MODIFICA

N.B.: LA TAVOLA SOSTITUISCE QUELLA RELATIVA AL CODICE [E] DEL PROGETTO ESECUTIVO

COLLEGAMENTO AUTOSTRADALE  
DALMINE - COMO - VARESE - VALICO DEL GAGGIOLIO E OPERE AD ESSO CONNESSE  
CODICE C.U.P. F1180600027007

TRATTE B1, B2, C, D, TRVA13+14, GREENWAY

**AS BUILT**

TRATTA B1  
OPERE D'ARTE MINORI - OPERE DI SOSTEGNO  
OPERE DI SOSTEGNO - ASSE PRINCIPALE  
MURO 11 - Planimetria e profilo

<b>IDENTIFICAZIONE ELABORATO</b> CODICE PROGETTO: F001078 WBS	<b>IMPRESA</b> RAGGRUPPAMENTO TEMPORANEO IMPRESE: Mandatario: STRABAG A.G. Mandante: GLF Grandi Lavori Fincosit S.p.A. Mandante cooptata: Impresa costruzioni Giuseppe Malturo S.p.A. Mandante: S.P.A.
<b>CONCEDENTE</b> CONCESSIONARI AUTOSTRADALI LOMBARDE	<b>RESPONSABILE DI PROGETTO ED INCARICATO DELL'INTEGRAZIONE FRA LE VARIE PRESTAZIONI:</b> Ing. Alberto Cecchini
<b>CONCESSIONARIO</b> Autostreda Pedemontana Lombardia Direttore Tecnico: Ing. Enrico Avini Referente Tecnico:	<b>ELABORAZIONE PROGETTUALE</b> PROGETTISTA: Cooproggetti Soc. Coop. DIRETTORE TECNICO: Ing. Alessandro Placucci Redatto: Ragnacci Verificato: Panfilì

Scalatura: A 1:104 RT002 B 1:50 C 1:20 D 1:10 E 1:50

DATA: Febbraio 2016 - Emissione: E

PROGETTISTA - PROGETTO ESECUTIVO DI DETTAGLIO  
RAGGRUPPAMENTO TEMPORANEO PROGETTISTI:  
Mandatario: STRABAG  
Mandante: GLF Grandi Lavori Fincosit S.p.A.  
Mandante cooptata: Impresa costruzioni Giuseppe Malturo S.p.A.  
Mandante: S.P.A.

CONCESSIONARIO: Autostreda Pedemontana Lombardia  
DIRETTORE TECNICO: Ing. Enrico Avini  
REFERENTE TECNICO: [ ]

PROGETTISTA: Cooproggetti Soc. Coop.  
DIRETTORE TECNICO: Ing. Alessandro Placucci

CONCESSIONARIO: Autostreda Pedemontana Lombardia  
DIRETTORE DEI LAVORI: Ing. Francesco Donarico

ELABORAZIONE PROGETTUALE: PROGETTISTA: Cooproggetti Soc. Coop.  
DIRETTORE TECNICO: Ing. Alessandro Placucci

Redatto: Ragnacci  
Verificato: Panfilì