


PROSPETTO MURO 1/2 - Scala 1:100

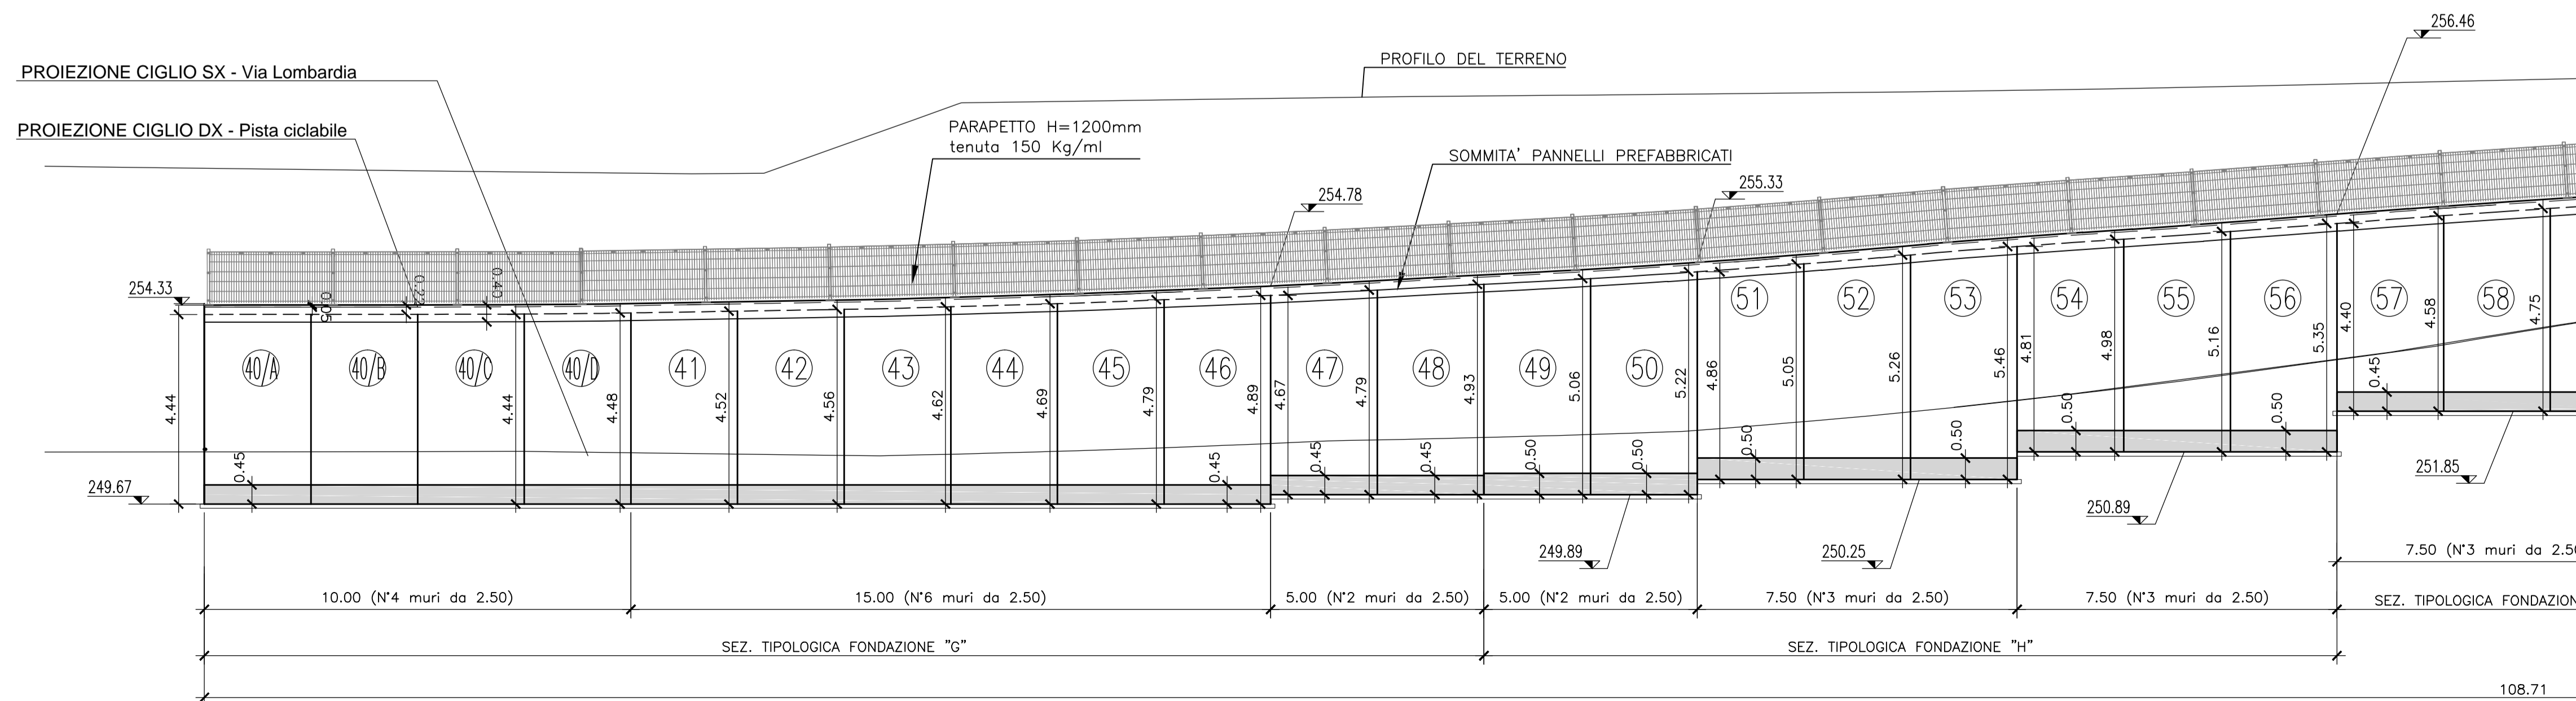

MATRICE DI REVISIONE

REV	DATA	DESCRIZIONE MODIFICA

N.B.: LA TAVOLA SOSTITUISCE QUELLA RELATIVA AL CODICE [ ] DEL PROGETTO ESECUTIVO

**COLLEGAMENTO AUTOSTRADALE DALMINE - COMO - VARESE - VALICO DEL GAGGIOLO E OPERE AD ESSO CONNESSE**  
 CODICE C.U.P. F1180600027007  
**TRATTE B1, B2, C, D, TRVA13+14, GREENWAY**  
**AS BUILT**  
**TRATTA B1**  
 OPERE D'ARTE MINORI - OPERE DI SOSTEGNO  
 OPERE DI SOSTEGNO - ASSE PRINCIPALE  
 MURO 11 - Pianta e prospetto - TAV 1 di 2

<b>IDENTIFICAZIONE ELABORATO</b> CODICE PROGETTO: F001078 WBS	<b>IMPRESA</b> RAGGRUPPAMENTO TEMPORANEO IMPRESE: Mandatario: STRABAG A.G. Mandante: GLF Grandi Lavori Fincosit S.p.A. Mandante: Impresa costruzioni Giuseppe Maltauro S.p.A. Mandante cooptata: STRABAG S.p.A.
<b>FASE PROGETTUALE</b> A 1 04 RT002 00 03 033 m	<b>CONCEDENTE</b> CONCESSIONI AUTOSTRADALI LOMBARDE
<b>PROGETTISTA - PROGETTO ESECUTIVO DI DETTAGLIO</b> RAGGRUPPAMENTO TEMPORANEO PROGETTISTI: 371 PROGETTITALIA INGEGNERIA ASSOCIATA S.R.L. GP Ing. Alberto Cecchini	<b>CONCESSIONARIO</b> Autstrade Pademontana Lombarda Direttore Tecnico: Ing. Enrico Arini Referente Tecnico: Ing. Alessandro Placucci
<b>CONCEDENTE</b> CONCESSIONI AUTOSTRADALI LOMBARDE	<b>ELABORAZIONE PROGETTUALE</b> PROGETTISTA: Coopprogetti Soc. Coop. DIRETTORE TECNICO: Ing. Alessandro Placucci
<b>APPROVATO</b> Autstrade Pademontana Lombarda Il Direttore dei Lavori: Ing. Francesco Domenico	<b>APPROVATO</b> Autstrade Pademontana Lombarda Il Direttore dei Lavori: Ing. Francesco Domenico

Redatto: Ragnacci Verificato: Panfilì