




**SEZIONE "D" MURO PREFABBRICATO**  
 276 < H ≤ 330 CON STABILIZZAZIONE DA 30 cm  
 Scala 1:50

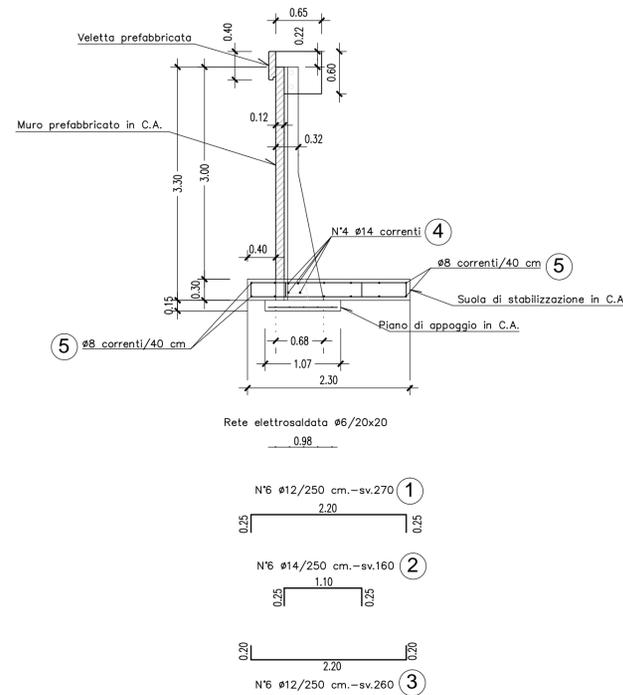

**SEZIONE "F" MURO PREFABBRICATO**  
 386 < H ≤ 440 CON STABILIZZAZIONE DA 40 cm  
 Scala 1:50

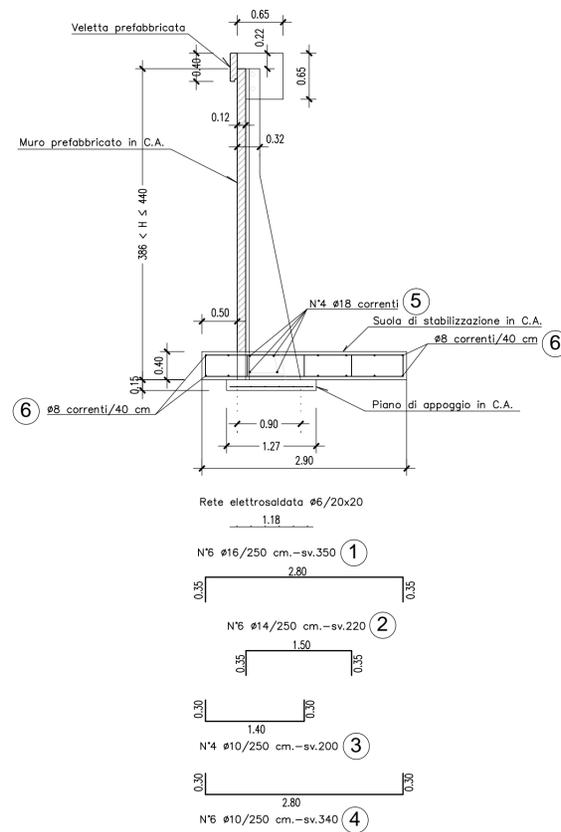

**PARTICOLARE COSTRUTTIVO**

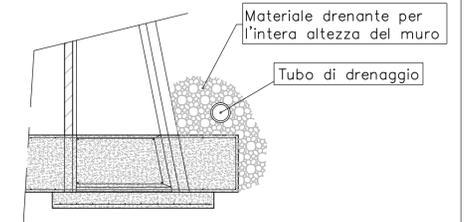

N.B. Prevedere opportuno drenaggio a tergo del muro

**MURO "D" - 276<H<330**

POSIZIONE	n°/elemento	Ø	sviluppo [cm]
①	6	12	270
②	6	14	160
③	6	12	260
④	4	14	250
⑤	12	8	250

**MURO "F" - 386<H<440**


POSIZIONE	n°/elemento	Ø	sviluppo [cm]
①	6	16	350
②	6	14	220
③	4	10	200
④	6	10	340
⑤	4	18	250
⑥	12	8	250

**CORDOLO**


POSIZIONE	n°/elemento	Ø	sviluppo [cm]
①	2	12	250
②	4	16	250
③	10	12	216

N.B. COPRIFERRO FONDAZIONI 5cm.

**PARTICOLARE COSTRUTTIVO PER MURI TIPO "T"**

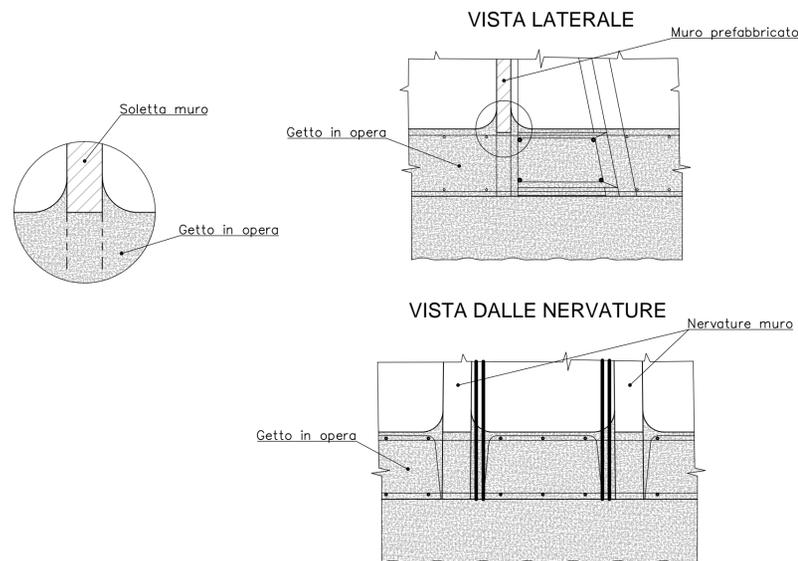


**SCHEMA TIPOLOGICI MURI PREFABBRICATI**

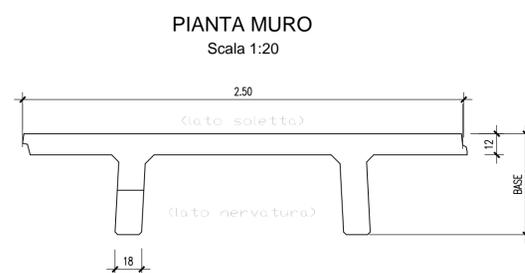

ALTEZZA TOTALE MAX.	BASE (SOLETTA DA 12)	ALTEZZA NETTA MAX.	SCATOLA	LARGH. NERVATURA
330	68	300	30	18
440	90	400	40	18

**PARTICOLARE VELETTA PREFABBRICATA**

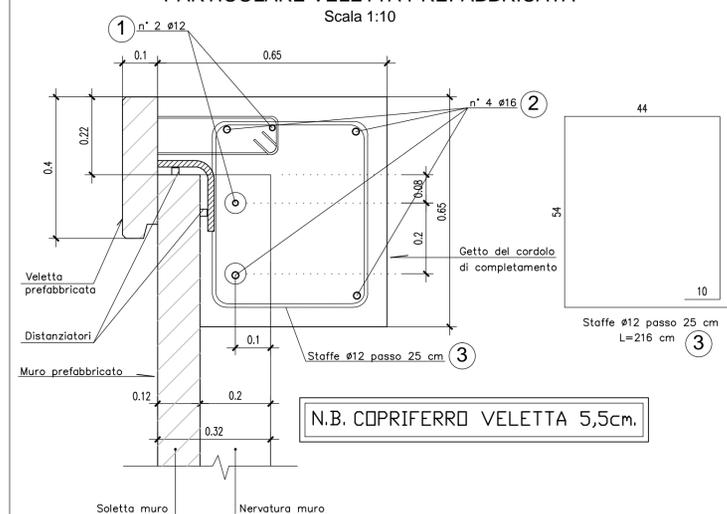

**MATRICE DI REVISIONE**

REV	DATA	DESCRIZIONE MODIFICA

N.B.: LA TAVOLA SOSTITUISCE QUELLA RELATIVA AL CODICE [ ] DEL PROGETTO ESECUTIVO

**COLLEGAMENTO AUTOSTRADALE DALMINE - COMO - VARESE - VALICO DEL GAGGIOLO E OPERE AD ESSO CONNESSE**  
 CODICE C.U.P. ES180900510004  
**TRATTE B1, B2, C, D, TRVA13+14, GREENWAY**  
**AS BUILT**  
 OPERE D'ARTE MINORI - OPERE DI SOSTEGNO  
 GALLERIA COPRENO MURO EST  
 ARMATURA TAV. 1/10

**IDENTIFICAZIONE ELABORATO**  
 CODICE PROGETTO: F00107B  
 WBS

**IMPRESA**  
**RAGGRUPPAMENTO TEMPORANEO IMPRESE:**  
 Mandatario: STRABAG A.G.  
 Mandante: G.L.F. Grandi Lavori Fincosit S.p.A.  
 Mandante cooptata: ICM S.p.A. STRABAG S.p.A.

**CONCEDENTE**  
 CONCESSIONARI AUTOSTRADALI LOMBARDE

**CONCESSIONARIO**  
 Direttore Tecnico: Ing. Giuseppe Simbo  
 Referente Tecnico: Arch. Giovanni Carraro

**PROGETTISTA - PROGETTO ESECUTIVO DI DETTAGLIO**  
**RAGGRUPPAMENTO TEMPORANEO PROGETTISTI:**  
 Mandatario: 3TI PROGETTI ITALIA  
 Mandante: G.P. Gruppo Progetti di Ingegneria  
 Mandante: Inp. Alberici  
 Arch. Salvatore Vermiglio

**RESPONSABILE DI PROGETTO ED INCARICATO DELLA IMPIEGAZIONE FRA LE VARIE PRESTAZIONI:**  
 Ing. Alberto Cecchini

**ELABORAZIONE PROGETTUALE**  
**PROGETTISTA:**  
 Coopprogetti Soc. Coop.  
**DIRETTORE TECNICO:**  
 Ing. Alessandro Piacucci

**APPROVATO**  
 Il Direttore dei Lavori:  
 Ing. Francesco Domenico

**Redatto:** Ragnacci **Verificato:** Panfilì