


SEZIONE "M" MURO PREFABBRICATO

611 < H ≤ 660 CON STABILIZZAZIONE DA 60 cm

Scala 1:50

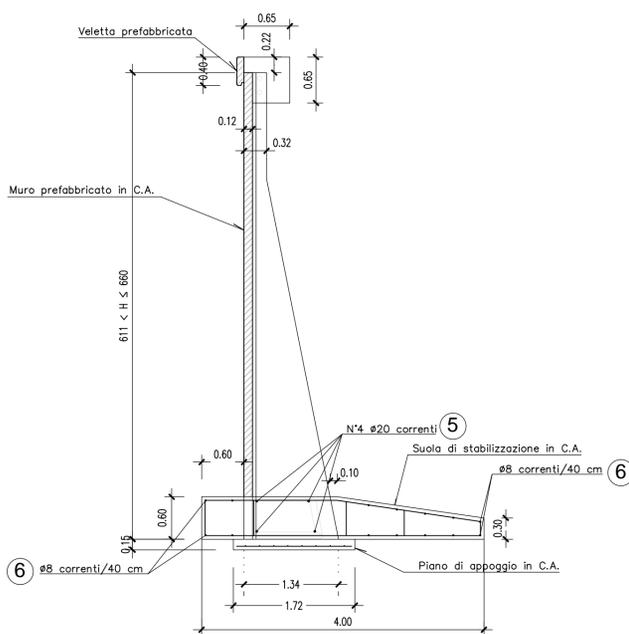

Rete elettrosaldata #6/20x20

1.63

N°6 #20/250 cm.-sv.472 (1)

N°7 #20/250 cm.-sv.312 (2)


N°6 #10/250 cm.-sv.285 (3)

N°6 #14/250 cm.-sv.490 (4)

SEZIONE "P" MURO PREFABBRICATO

721 < H ≤ 770 CON STABILIZZAZIONE DA 70 cm

Scala 1:50

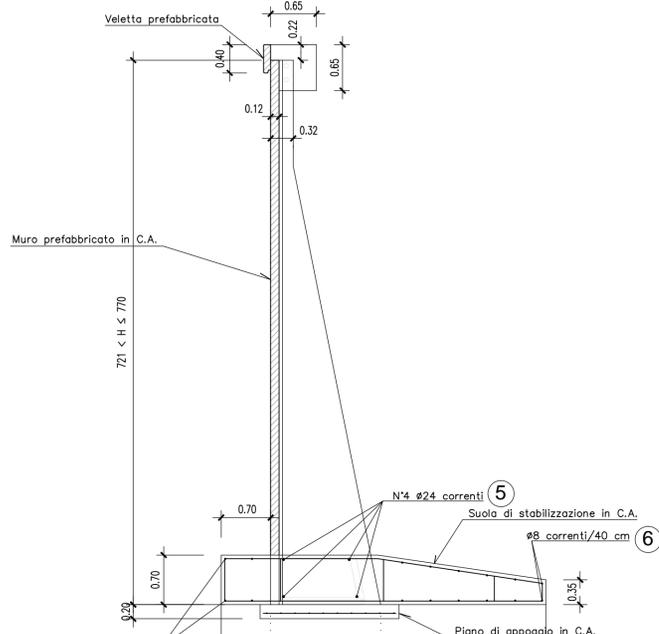

Rete elettrosaldata #6/20x20

1.88

N°6 #22/250 cm.-sv.548 (1)

N°6 #24/250 cm.-sv.412 (2)


N°6 #12/250 cm.-sv.340 (3)

N°6 #14/250 cm.-sv.535 (4)

SEZIONE "U" MURO PREFABBRICATO

831 < H ≤ 880 CON STABILIZZAZIONE DA 80 cm

Scala 1:50

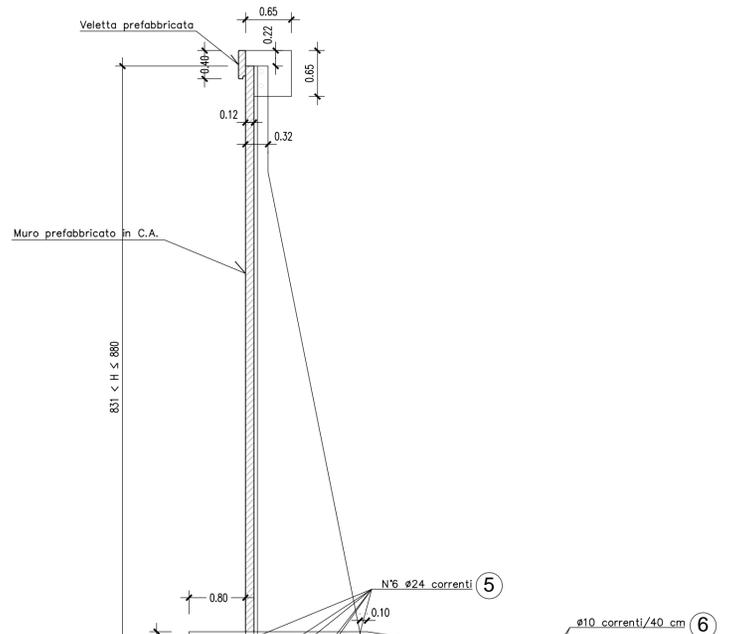

Rete elettrosaldata #6/20x20

2.08


N°6 #22/250 cm.-sv.613 (1)

N°8 #24/250 cm.-sv.289 (2)

N°6 #14/250 cm.-sv.395 (3)

N°6 #14/250 cm.-sv.600 (4)

PARTICOLARE COSTRUTTIVO

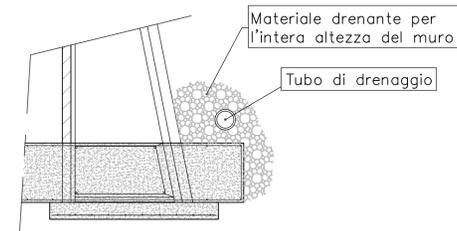


N.B. Prevedere opportuno drenaggio a tergo del muro


MURO "M" - 611<H<660				MURO "U" - 831<H<880			
POSIZIONE	n°elemento	Ø	sviluppo [cm]	POSIZIONE	n°elemento	Ø	sviluppo [cm]
①	6	20	472	①	6	22	613
②	7	20	312	②	8	24	289
③	6	10	285	③	6	14	395
④	6	14	490	④	6	14	600
⑤	4	20	250	⑤	6	24	250
⑥	14	8	250	⑥	16	8	250

MURO "P" - 721<H<770				CORDOLO			
POSIZIONE	n°elemento	Ø	sviluppo [cm]	POSIZIONE	n°elemento	Ø	sviluppo [cm]
①	6	22	548	①	2	12	250
②	6	24	412	②	4	16	250
③	6	12	340	③	10	12	216
④	6	14	535				
⑤	4	24	250				
⑥	18	8	250				

PARTICOLARE COSTRUTTIVO PER MURI TIPO "T"

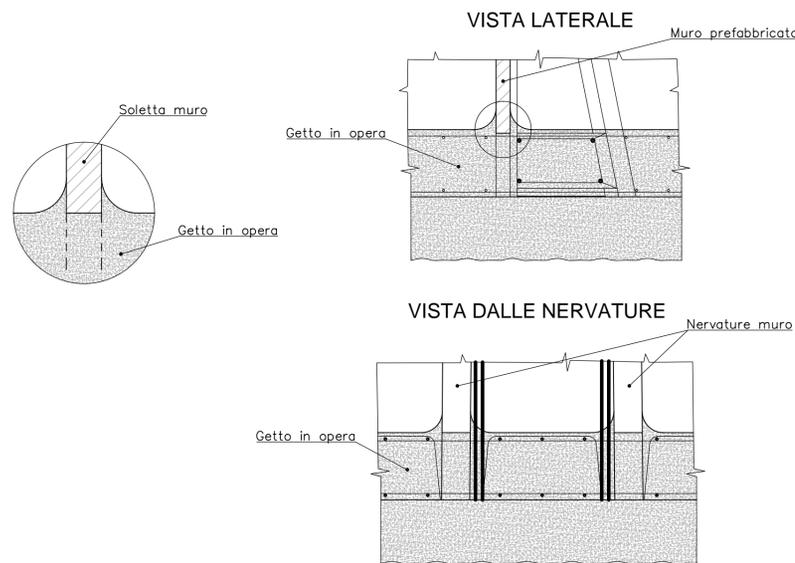


SCHEMA TIPOLOGICI MURI PREFABBRICATI

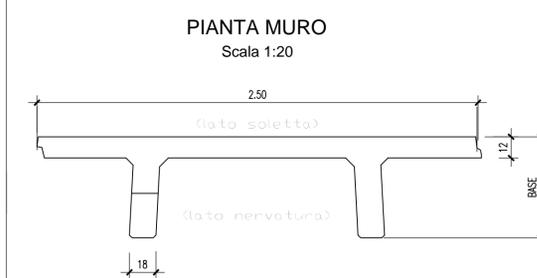

ALTEZZA TOTALE MAX.	BASE (SOLETTA DA 12)	ALTEZZA NETTA MAX.	SCATOLA	LARGH. NERVATURA
660	134	600	60	18
770	156	700	70	18
880	178	800	80	18

PARTICOLARE VELETTA PREFABBRICATA

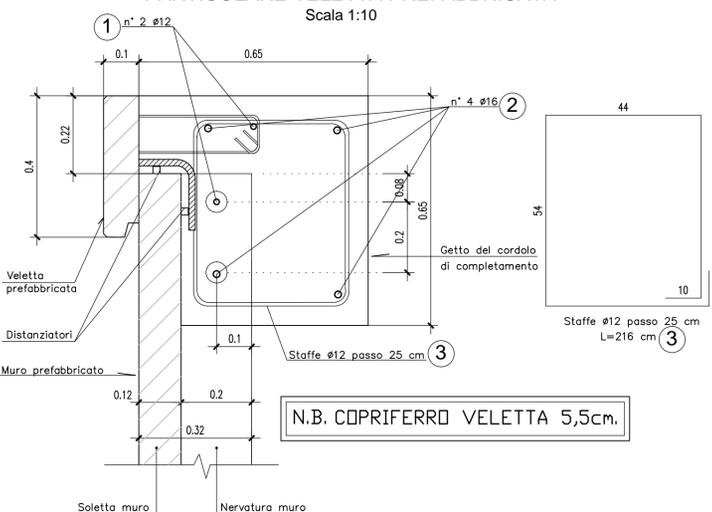

MATRICE DI REVISIONE

REV	DATA	DESCRIZIONE MODIFICA

N.B.: LA TAVOLA SOSTITUISCE QUELLA RELATIVA AL CODICE [] DEL PROGETTO ESECUTIVO

COLLEGAMENTO AUTOSTRADALE DALMINE - COMO - VARESE - VALICO DEL GAGGIOLO E OPERE AD ESSO CONNESSE
 CODICE C.U.P. ES180900510004
TRATTE B1, B2, C, D, TRVA13+14, GREENWAY
AS BUILT
TRATTA B1
 OPERE D'ARTE MINORI - OPERE DI SOSTEGNO
 GALLERIA COPRENO MURO EST
 ARMATURA TAV. 2/10

IDENTIFICAZIONE ELABORATO
 CODICE PROGETTO: F00107B
 WBS

IMPRESA
RAGGRUPPAMENTO TEMPORANEO IMPRESE:
 Mandataria: STRABAG A.G.
 Mandante: GLF Grandi Lavori Fincosit S.p.A.
 Mandataria cooptata: ICM S.p.A.
 Mandante cooptata: STRABAG S.p.A.

CONCESSIONARIO
 CONCESSIONARI AUTOSTRADALI LOMBARDE

PROGETTISTA - PROGETTO ESECUTIVO DI DETTAGLIO
RAGGRUPPAMENTO TEMPORANEO PROGETTISTI:
 Mandataria: 3TI PROGETTI ITALIA
 Mandante: GP Progettazione e Gestione Progetti di Infrastruttura
 Mandante cooptato: Arch. Salvatore Vermiglio

CONCESSIONARIO
 Direttore Tecnico: Ing. Giuseppe Sbarbo
 Responsabile Tecnico: Arch. Giovanni Carlotto

PROGETTISTA:
 Coopprogetti Soc. Coop.
DIRETTORE TECNICO:
 Ing. Alessandro Placucci

APPROVATO
 Il Direttore dei Lavori:
 Ing. Francesco Domarico

ELABORAZIONE PROGETTUALE
PROGETTISTA:
 Coopprogetti Soc. Coop.
DIRETTORE TECNICO:
 Ing. Alessandro Placucci

Redatto: Ragnacci Verificato: Panfilì